


N:\5197583\BIM\VA_T\4\K115197583_100_101_102_Oversiktsplan.dwg - K:\Tho - Plottet: 2021-05-27, 18:12:33 - LAYOUT = 100 - XREF = Arbeids tegning, som bygget, 5197583 - Konstruksjon, 5197583 - Eksisterende VA, Plan 01_A

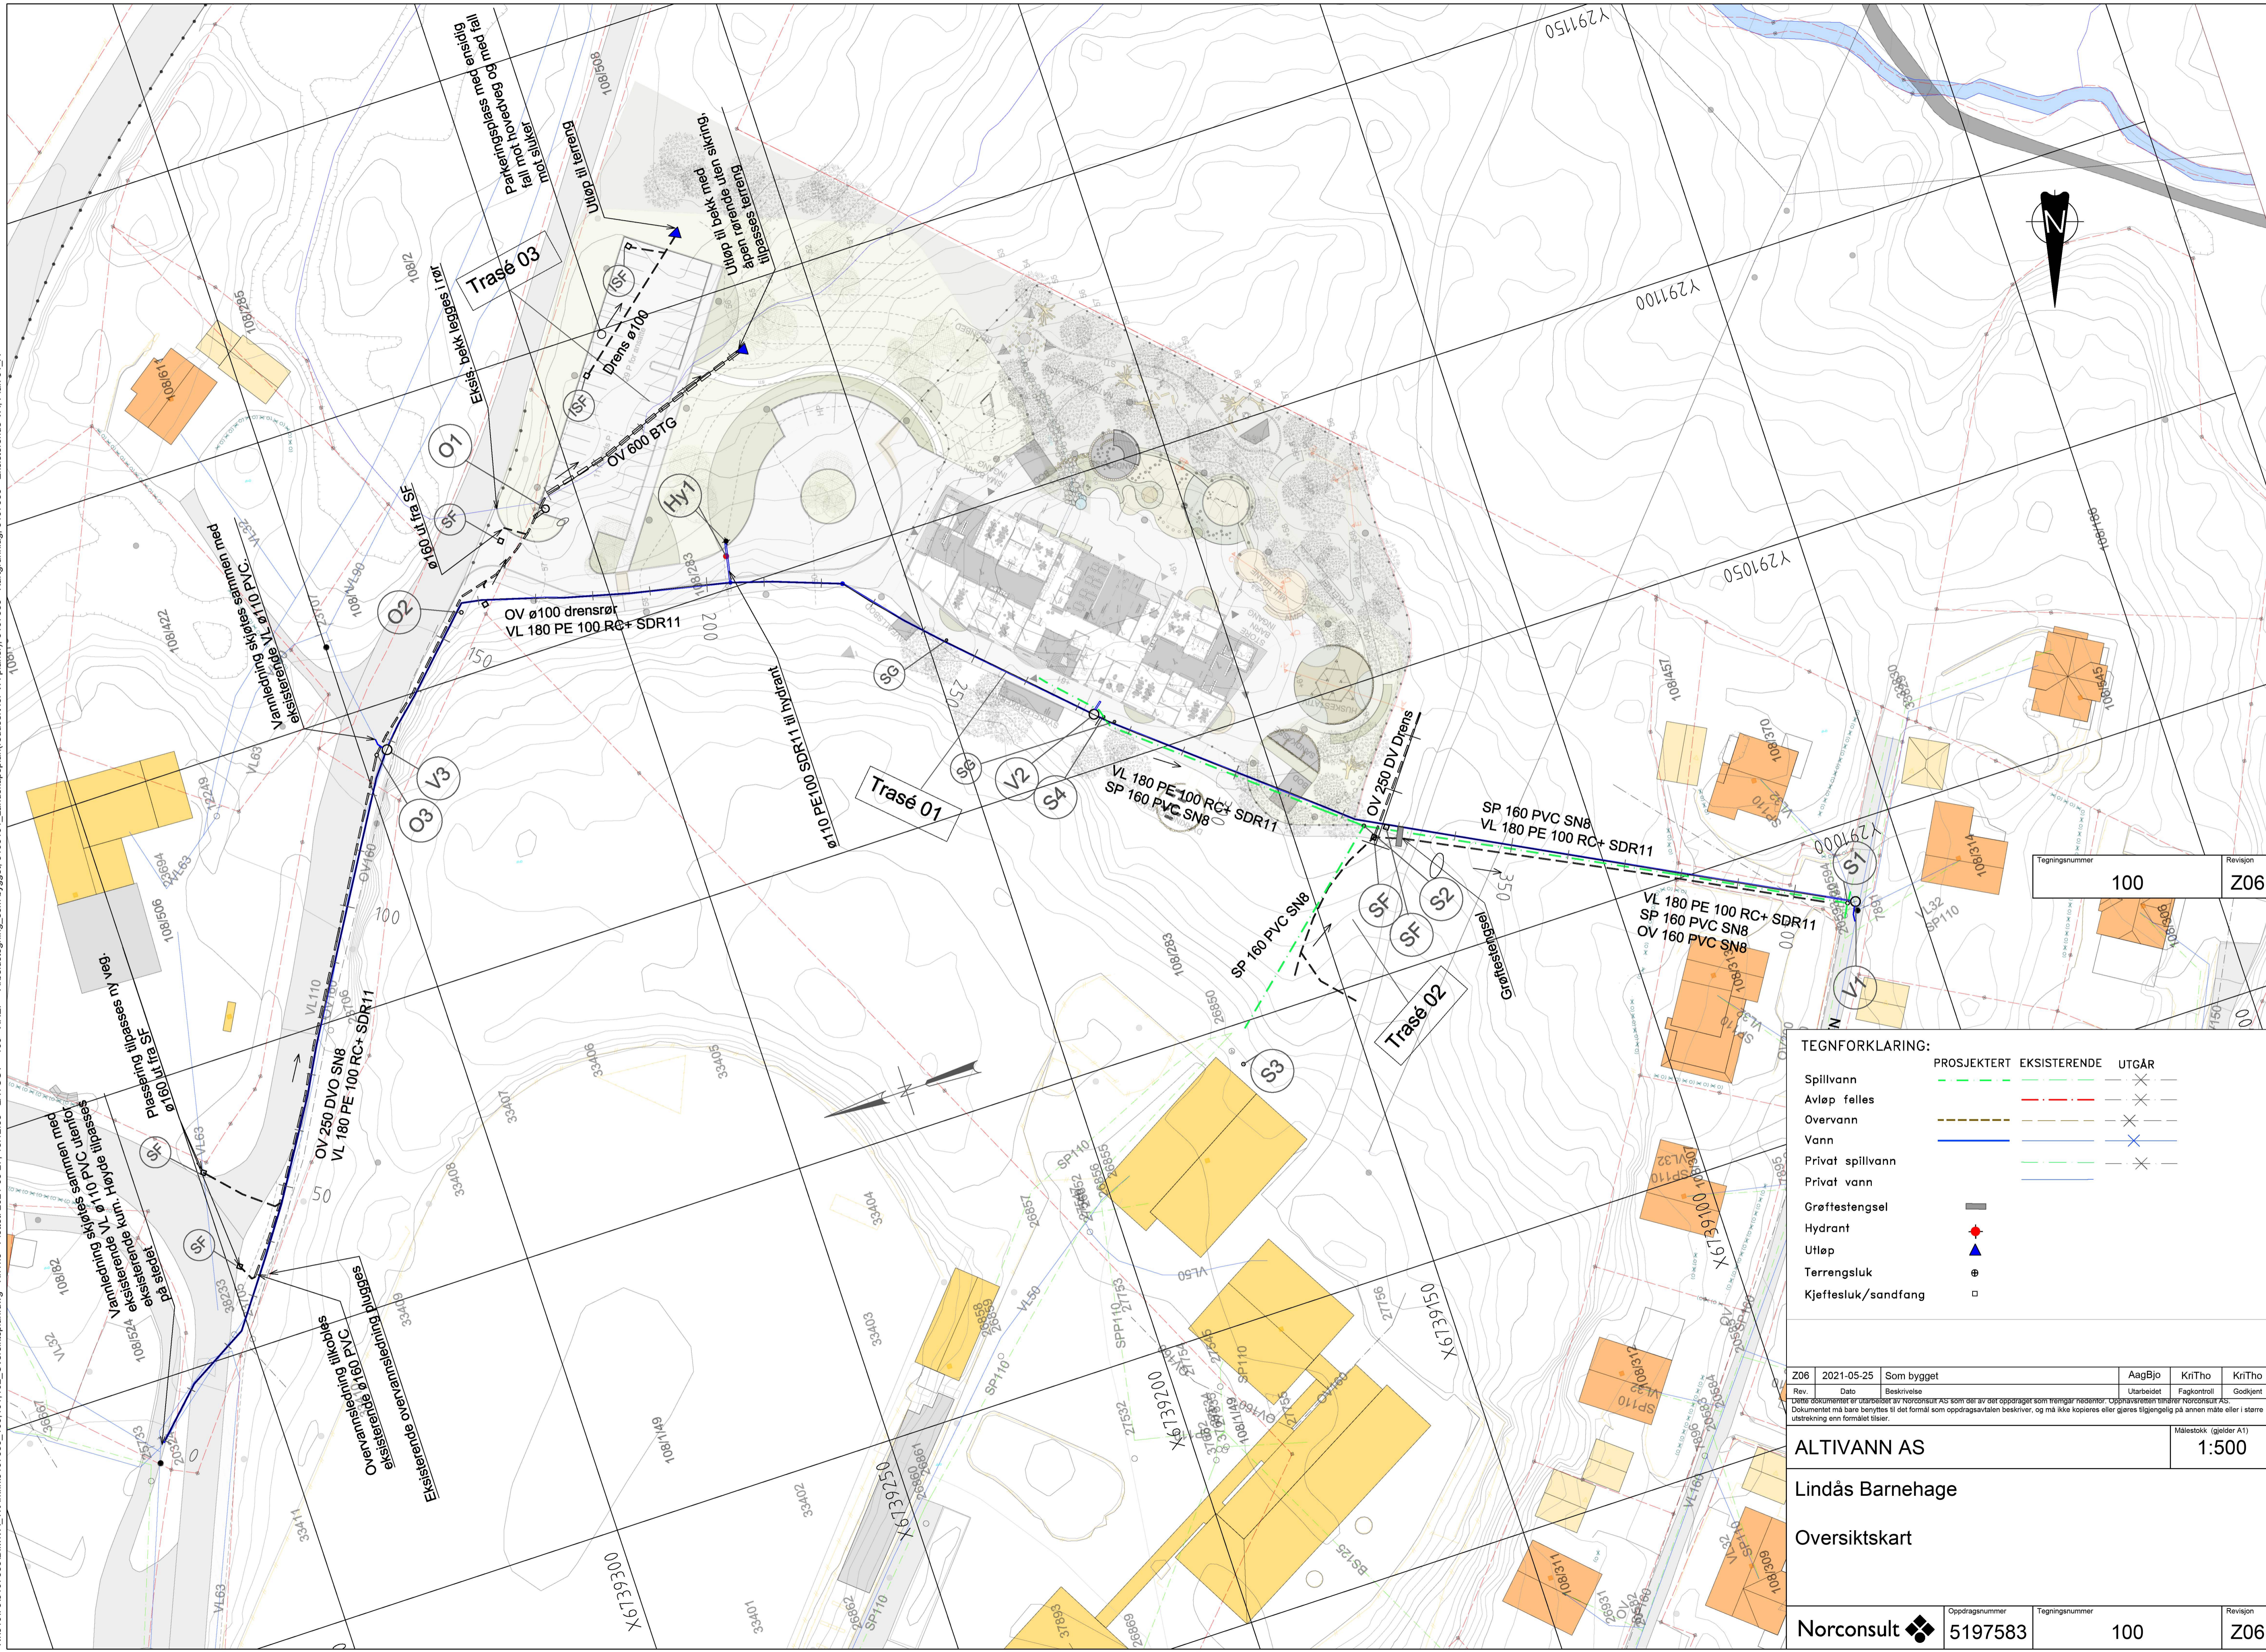

Tegningsnummer	100	Revisjon	Z06
----------------	-----	----------	-----

TEGNFORKLARING:

	PROSJEKTERT	EKSISTERENDE	UTGÅR
Spillvann	— — — — —	— — — — —	× — — — —
Avløp felles	— — — — —	— — — — —	× — — — —
Overvann	— — — — —	— — — — —	× — — — —
Vann	— — — — —	— — — — —	× — — — —
Privat spillvann	— — — — —	— — — — —	× — — — —
Privat vann	— — — — —	— — — — —	× — — — —
Grøftfestingsel	— — — — —	— — — — —	— — — — —
Hydrant	●	●	●
Utløp	▲	▲	▲
Terrengsluk	⊗	⊗	⊗
Kjefestluk/sandfang	□	□	□

Z06	2021-05-25	Som bygget	AagBjo	KiTho	KiTho
Rev.	Dato	Beskrivelse	Utarbeidet	Fagkontroll	Godkjent

Disse dokumenter er utarbeidet av norconsult AS som del av det oppdraget som trengs for realisering. Opphavsretten tilhører norconsult AS. Dokumentet må bare benyttes til det formål som oppdragsvilkårene beskriver, og må ikke kopieres eller gjøres tilgjengelig på annen måte eller i større utstrekning enn formålet tilsier.

ALTIVANN AS Målestokk (gelder A1)
1:500

Lindås Barnehave

Oversiktskart

Norconsult	Oppdragsnummer 5197583	Tegningsnummer 100	Revisjon Z06
------------	---------------------------	-----------------------	-----------------