


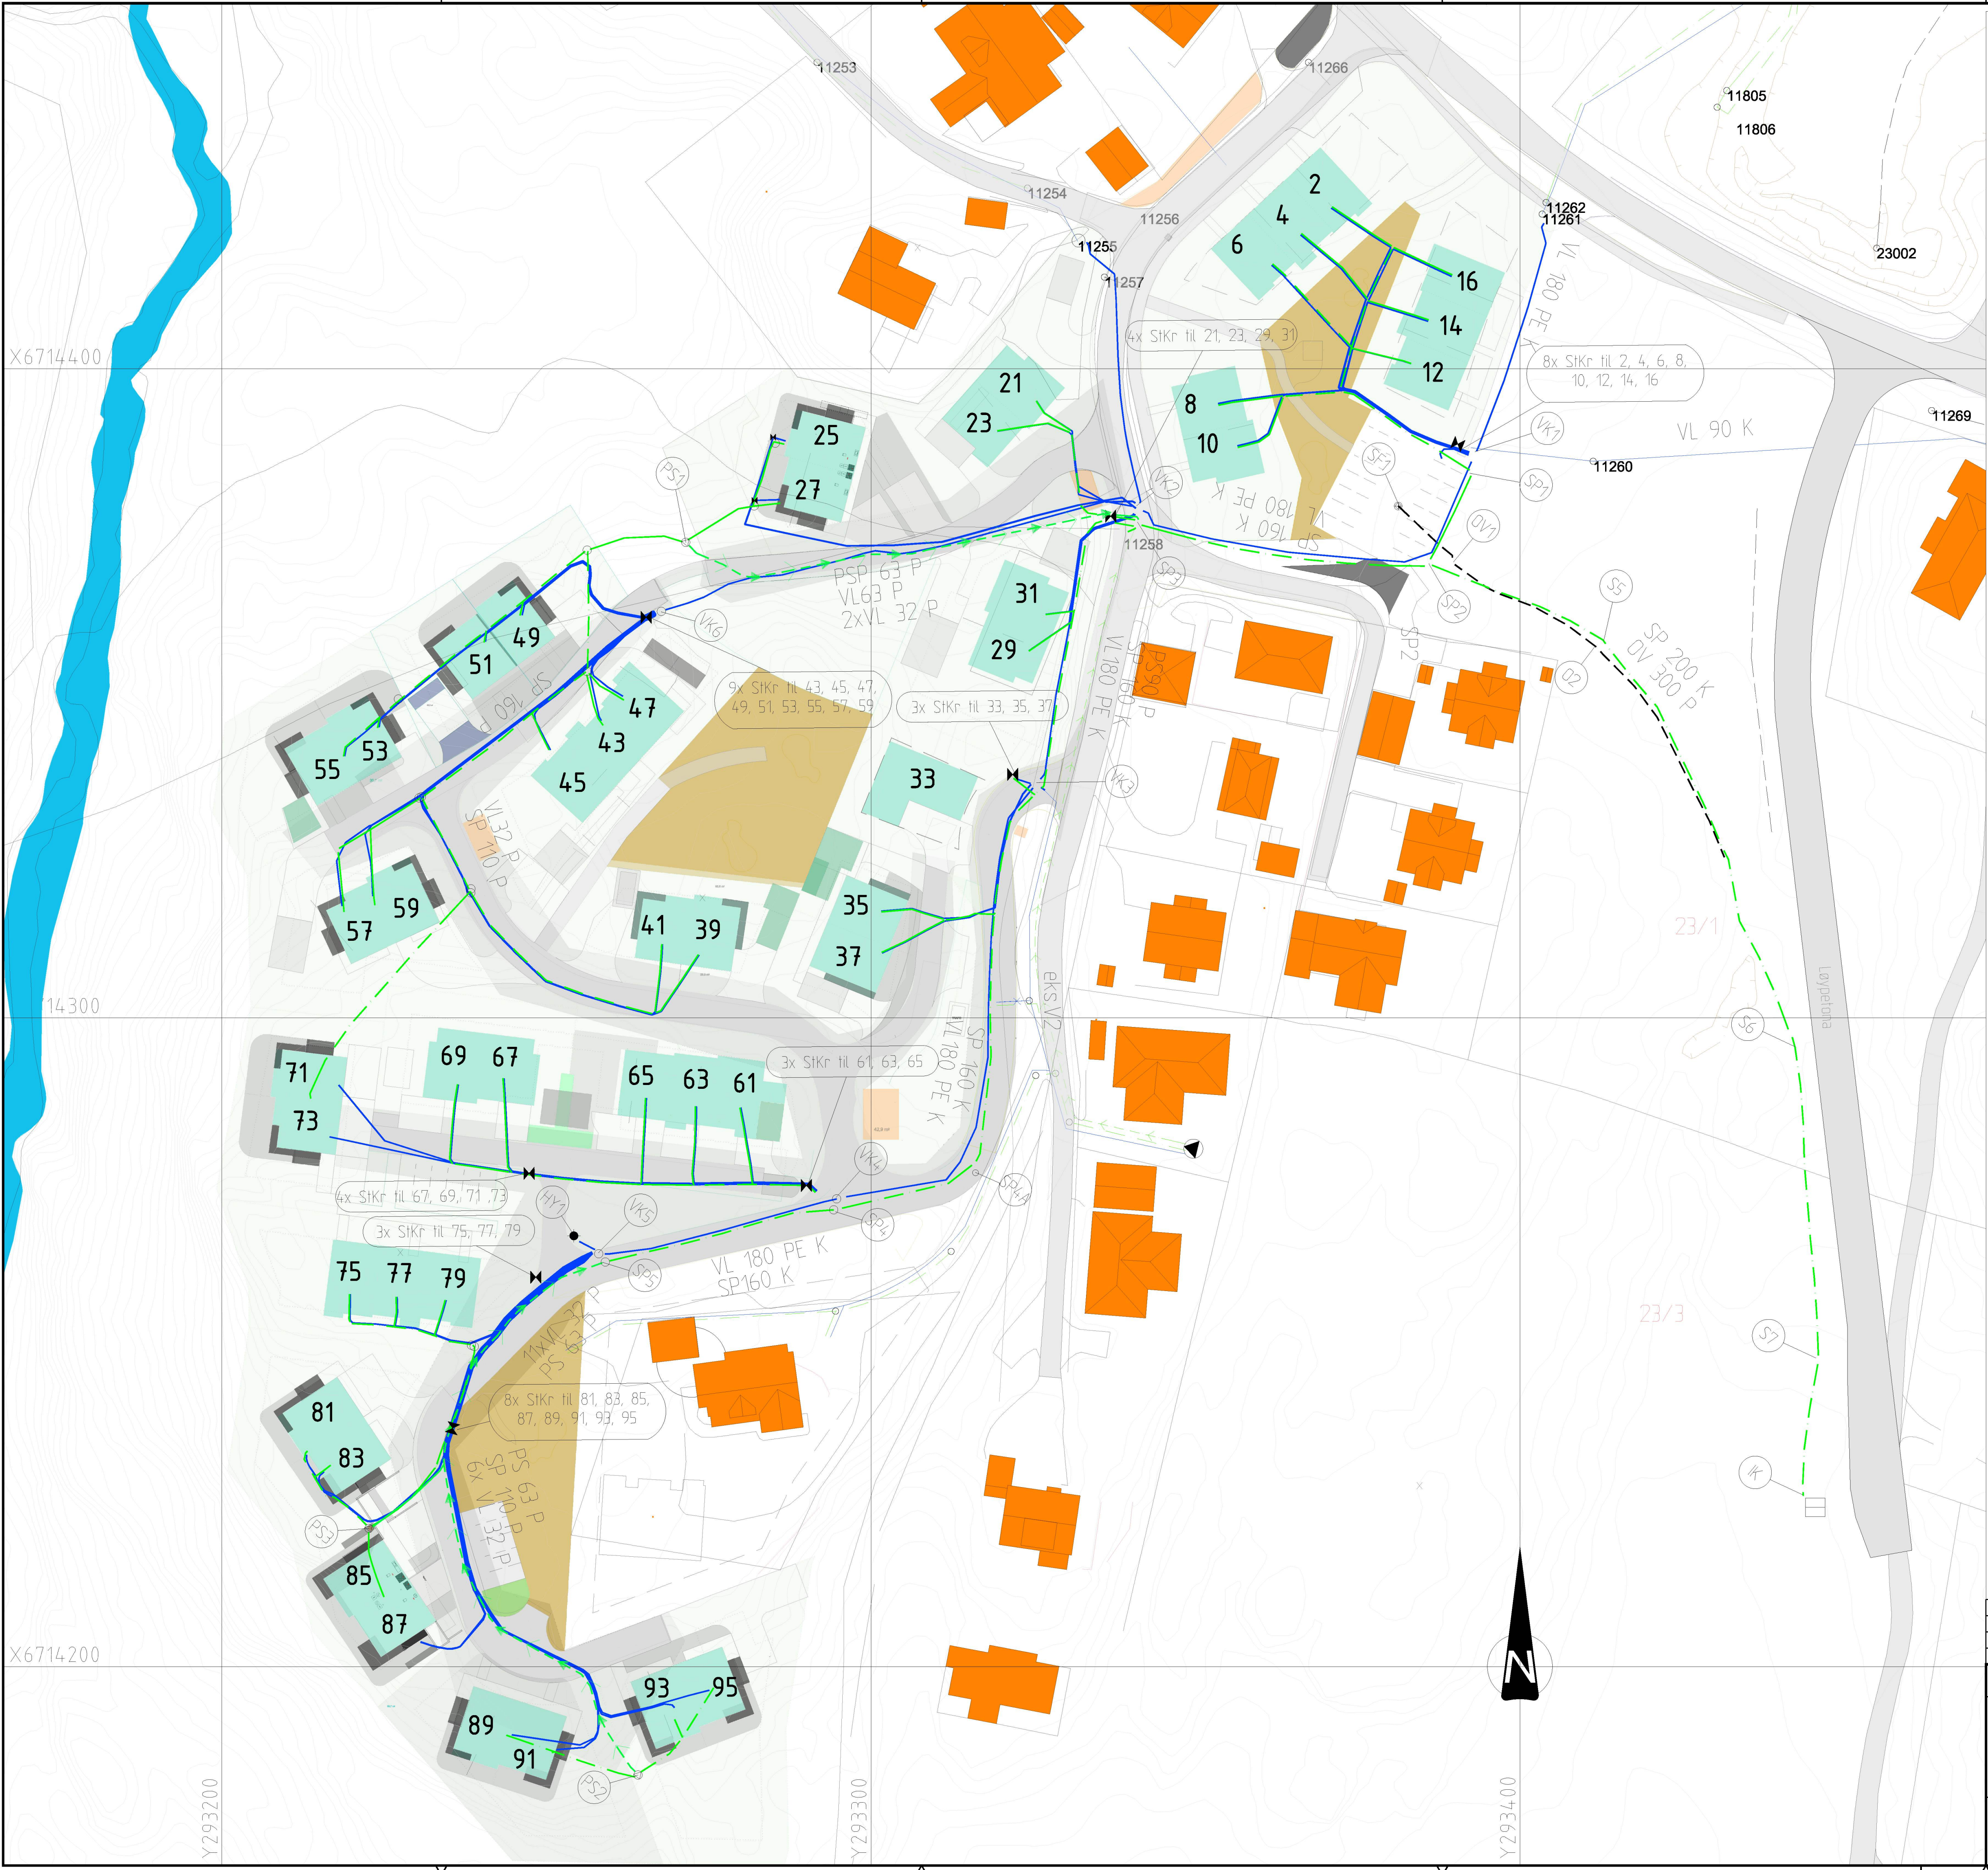

TEGNFORKLARING

VANNLEDNING

OVERVANNLEDNING

SPILLVANNLEDNING

PUMPELEDNING SPILLVANN

PRIVAT PUMPEKUM

KUM/BRANNKUM

BRANNHYDRANT

SANDFANG MED GATESLUK

SANDFANG MED BUET RIST

UTVENDIG STOPPEKRAN (StKr)

KOMMUNAL VA-ANLEGG

VANNLEDNING

OVERVANNLEDNING

SPILLVANNLEDNING

PUMPELEDNING SPILLVANN

BAKKEKRAN

KUM

SPILLVANNSPUMPESTASJON

EKSISTERENDE

SOM BYGGET

C	25.06.21	Innmålinger hus nr. 25 / 27		LSHS	MARH	PHGL
B	14.06.21	Innmålinger hus nr. 25 / 27		PHGL		PHGL
A	09.02.21	Oppdatert situasjonsplan, påført husnr.		PHGL		PHGL
Rev.	Dato	Revideringen gjelder	Nr.	Saksb.	Sidem.k.	Oppdr.a.
Boligbygg Vest AS			Tegnet av		Saksbehandler	
Elvåsen boligfelt			PHGL		PHGL	
Oversiktstegning			Sidemannskontroll		Oppdragsansvarlig	
Byggetrinn 1-4			---		PHGL	
As-built			Fag		Målestokk	
			VA		A1 1:500	
			Dato		A3 1:1000	
			02.06.2020			
COWI			Oppdragsnr.		Status	
			A101815		As-built	
			Tegning nr.		Rev.	
			H200		C	