

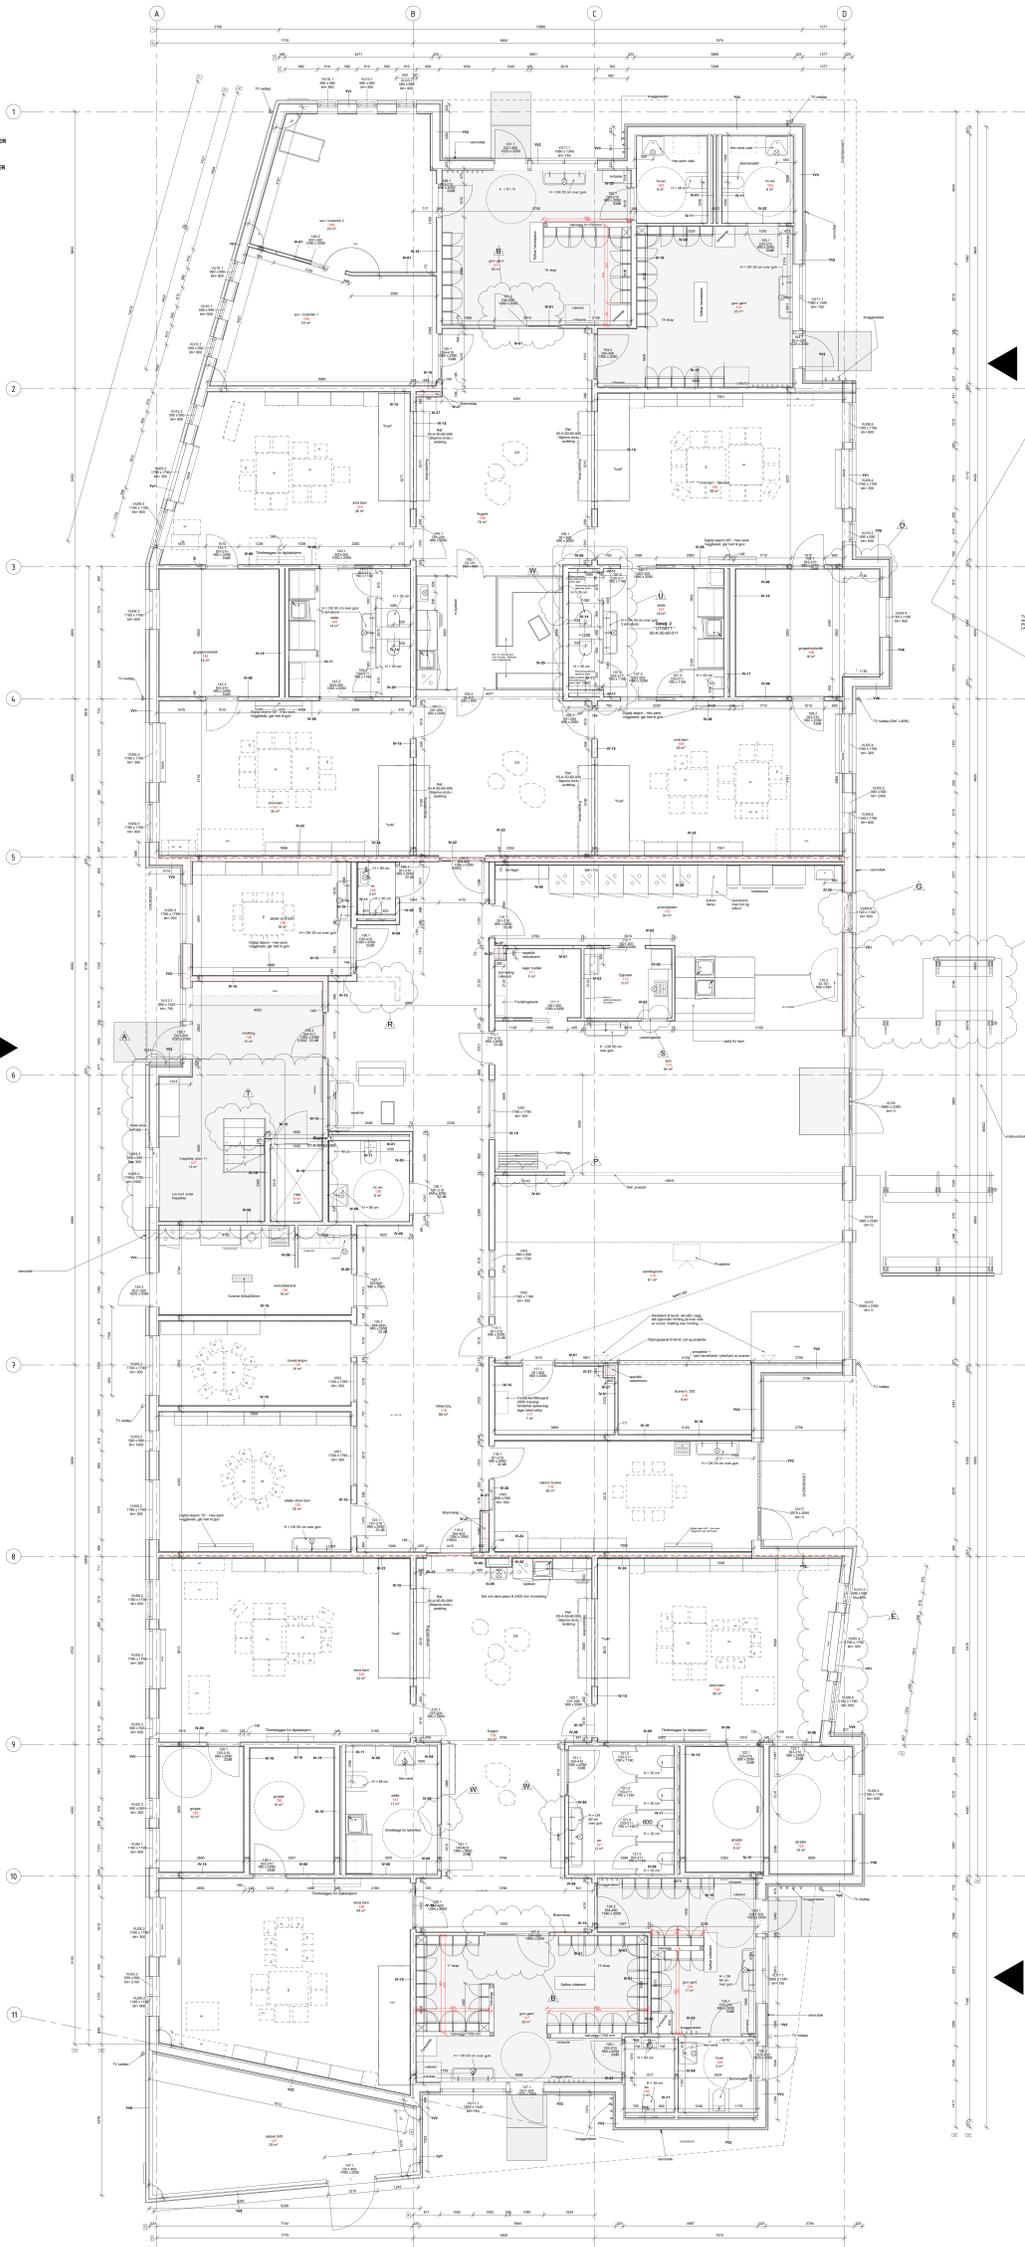


- HOVEDMAL
- INDELINGSMAL YTTERVEGGER
- APNINGSMAL
- INDELINGSMAL INNERVEGGER
- BRANN ESD
- BRANN ESD

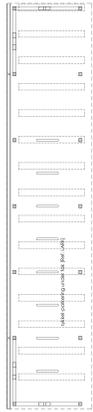


NB! Tegning kun til orientering
For ajour tegning kfr. arbeidstegninger

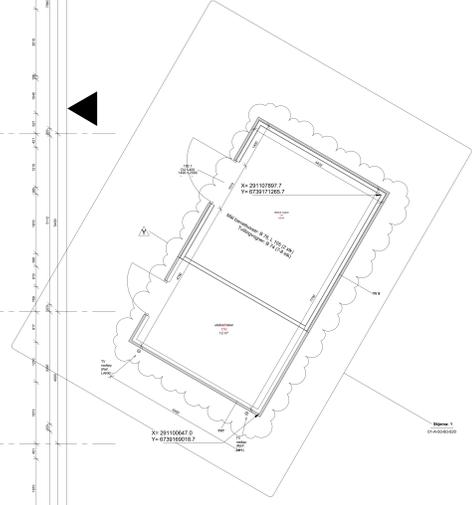

Rev.	Årsaker	Dato	Av
1	Opprinnelig utgave	07.05.2021	Y

Prosjektgruppe:	00-A-50-20-101	Y
ANSVARLIG:	hlm	07.05.2021
ANSVARLIG:	Norconsult	07.05.2021

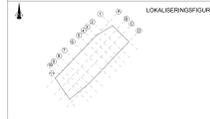

Fase: SOM BYGGET 07.05.2021

Arkitekt: LINDÅS KOMMUNE

Entreprenør: IBE AS

Tittel: LINDÅS BARNEHAGE
Plan 01 - til orientering

Skala: 1:50

Prosjektgruppe: 00-A-50-20-101