



N:\5197583\101\_102\_Overblikksplan.dwg - KriTho - Plottet: 2021-06-25, 09:37:32 - LAYOUT = 102 - XREF = Arbeidstegning, som bygget, 5195191\_Landskapsplan(revisert for VA-planer), 5197583 - Kartgrunnlag, 5197583 - Eksisterende VA, Plan 01\_A"

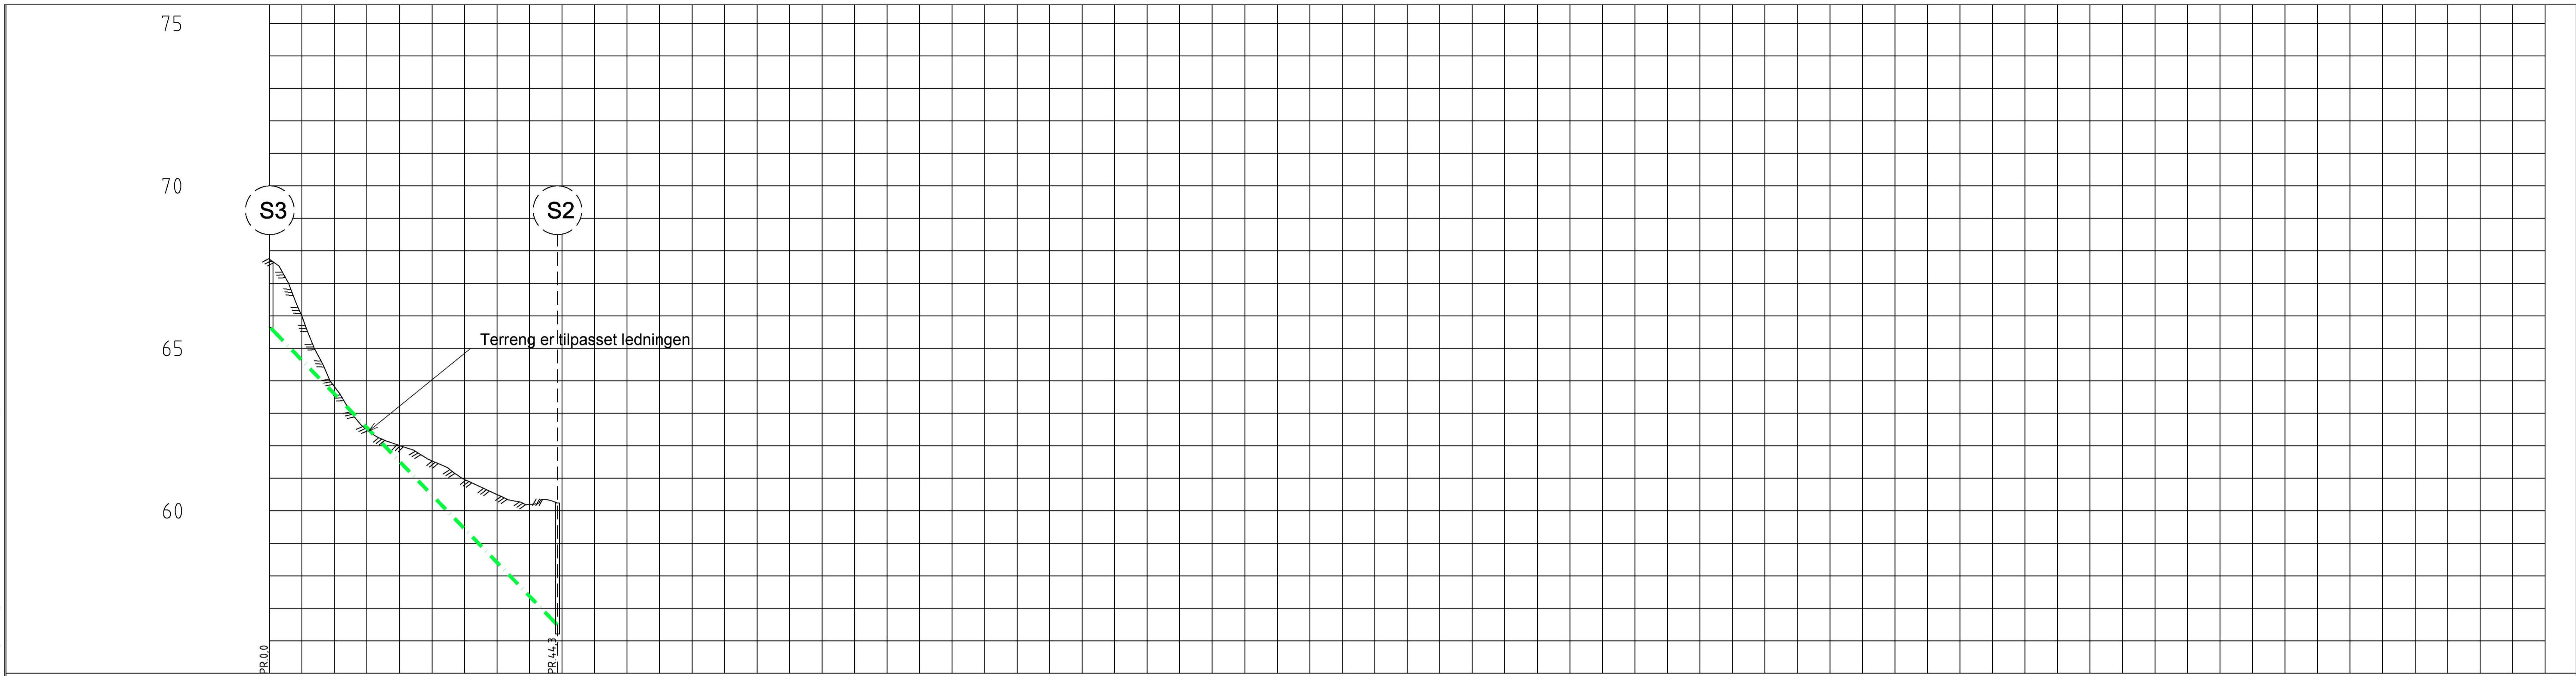

PROFIL NR.	0	25	50	75	100	125	150	175	200	225	250	275	300	325	350
Grunneier															
Markslag															
Grunnforhold															
TERRENG H./TOPP VEGDEKKE	67,74	65,98	63,82	62,49	62,01	61,54	60,97	60,50	60,20	60,24					
Hor. vinkelpunktavstand i m															
Spillvannledning	Kumavstand i m	44,3													
	Fall i ‰	44,2													
	Kote innv. bunn	65,29													
	Type og dim	160Redbrun PVC SN8													

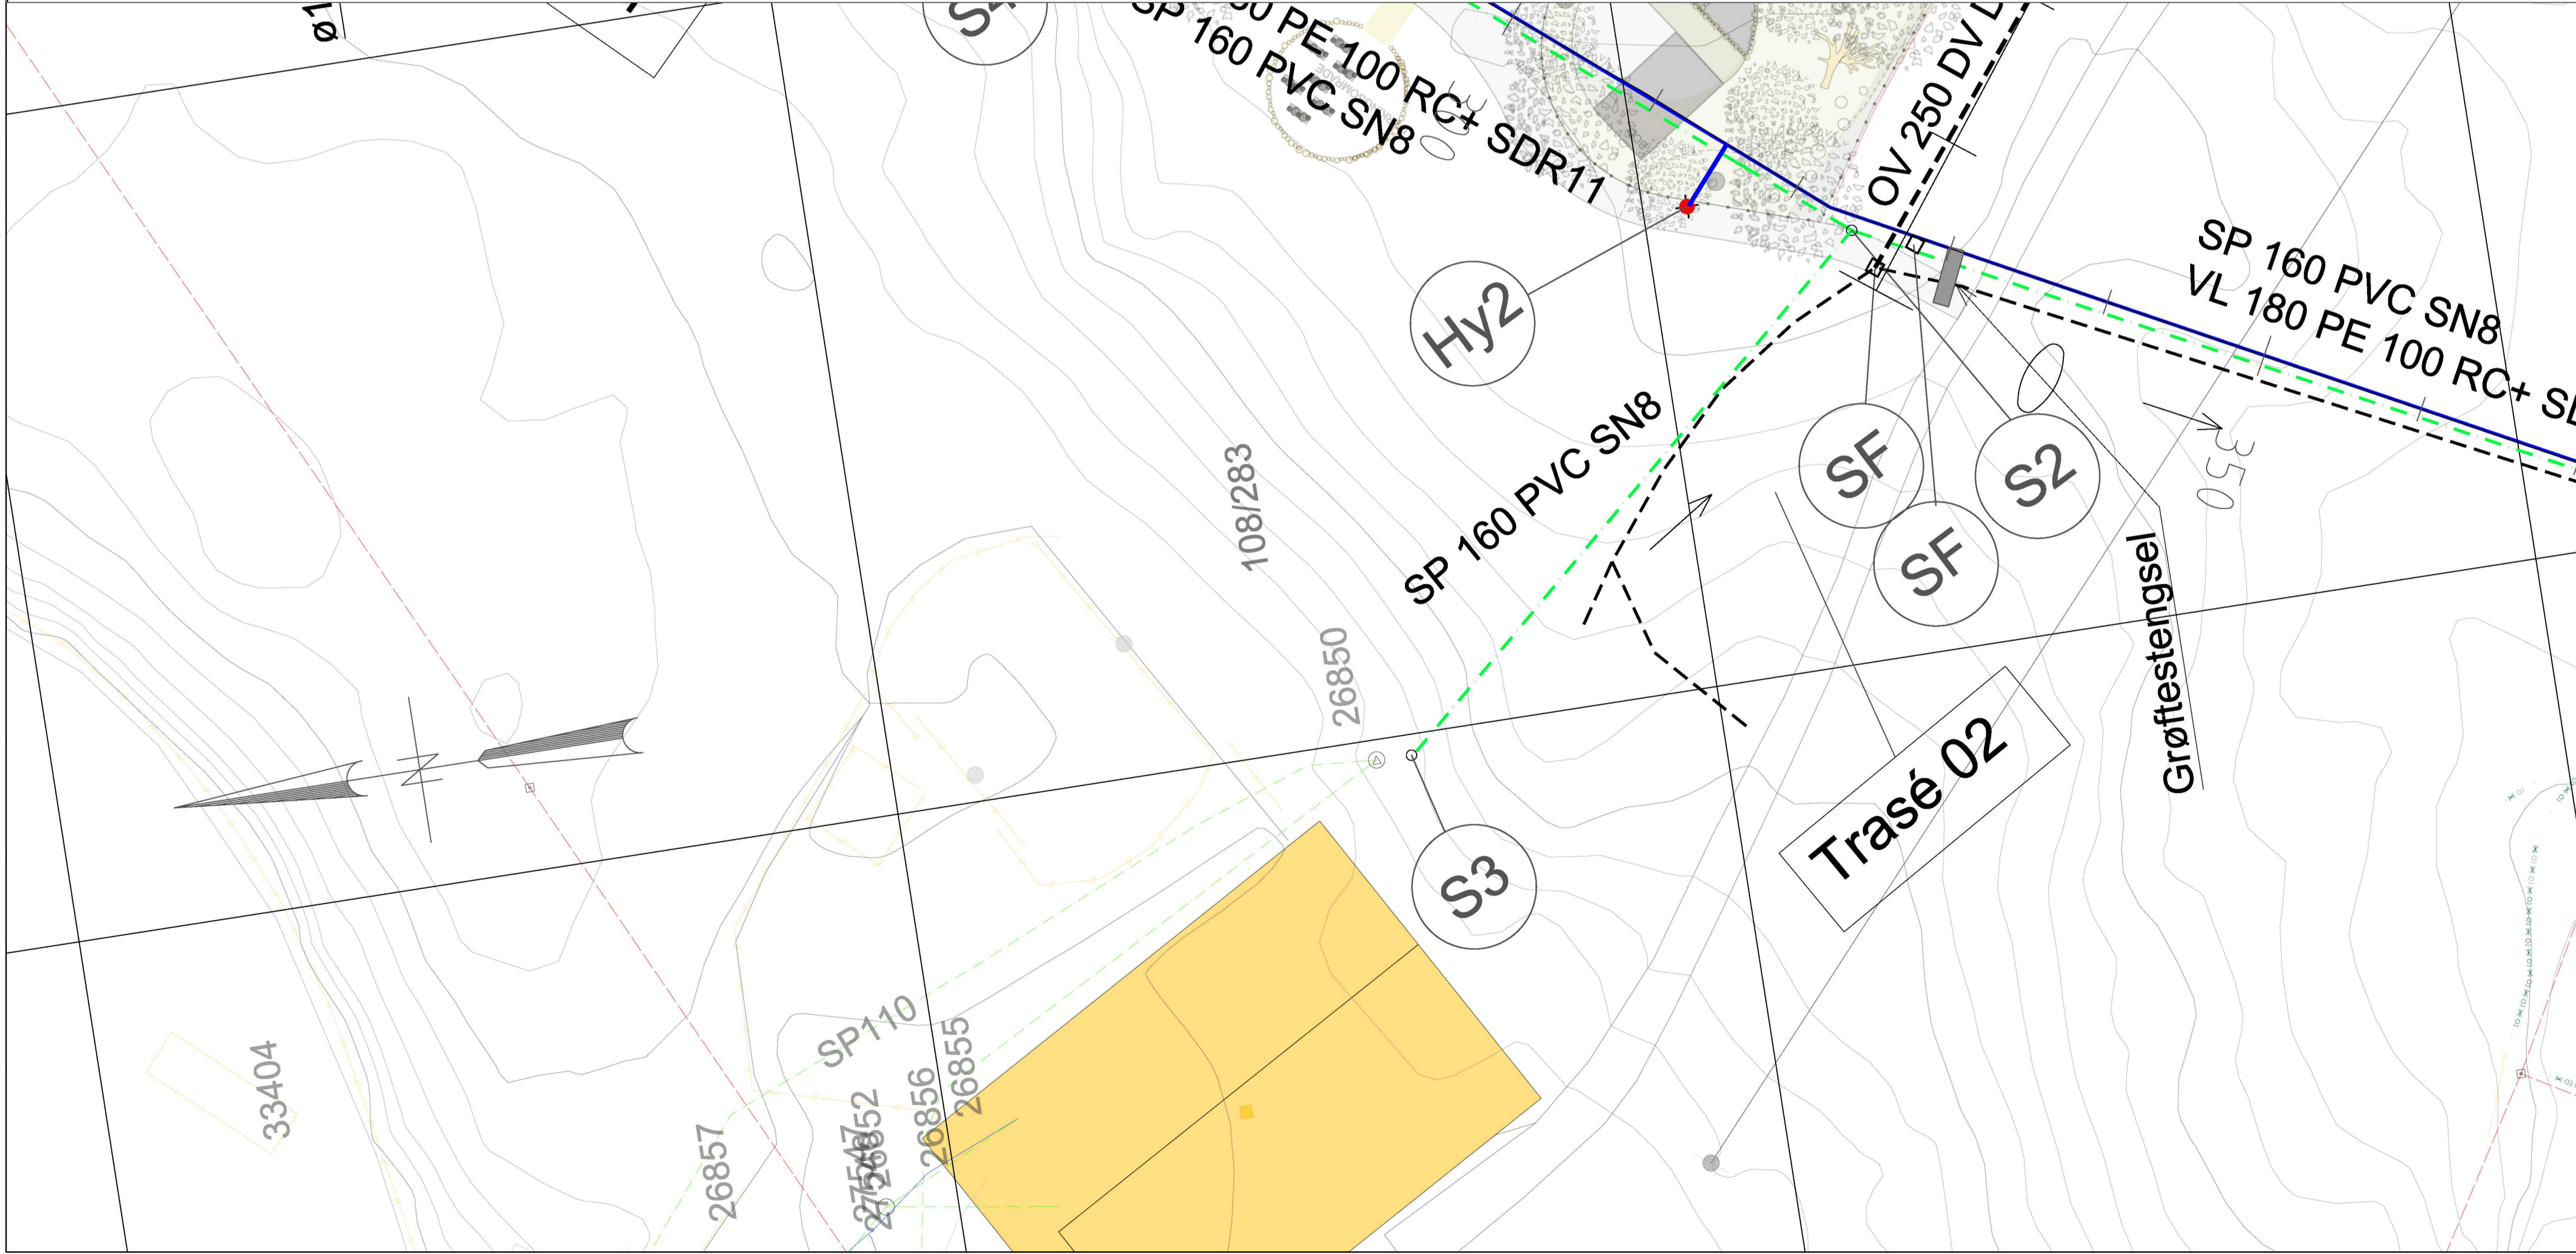

Tegningsnummer	102	Revisjon	Z05
----------------	-----	----------	-----

**TEGNFORKLARING:**

	PROSJEKTERT	EKSISTERENDE	UTGÅR
Spillvann			
Avløp felles			
Overvann			
Vann			
Privat spillvann			
Privat vann			
Grøftestengsel			
Hydrant			
Utløp			
Terrengsluk			
Kjeftesluk/sandfang			

Rev.	2021-05-25	Som bygget	AagBjo	KriTho	KriTho
			Utarbeidet	Fagkontroll	Godkjent

ALTIVANN AS

Lindås Barnehage

Plan og profil  
Trasé 02

Norconsult	Oppdragsnummer	5197583	Tegningsnummer	102	Revisjon	Z05
------------	----------------	---------	----------------	-----	----------	-----