


03.10.2021 10:20:06 - 03.10.2020 06:05 - 02-03 ARBEIDSGRUPPE 02 RIVA 10202065-02 RIVA 10202065-02-04 LIGNINGEN 01-01 vs. g_brenn_cop.dwg - Layout (GH100) - Plottet av: bet. Dato: 2021.02.02 kl. 16:02

Z	Som bygget	29.01.2021	TarL	TE
Rev.	Beskrivelse	Dato	Sign.	Kontroll

Tegningsnummer	Etasje	Fag	Byg.delenum.	Type tegn.	Lappnr.	Rev.
00-Z-700-10-100						Z
Prosjekteringsgruppen:						TELEFON:
<input type="radio"/>	ARK:	HLM ARKITEKTUR AS				+47 55 55 04 00
<input type="radio"/>	LARK:	SMEDSVIG LANDSKAPSRKITEKTER				+47 55 21 04 70
<input type="radio"/>	RIB:	MULTICONSULT				
<input type="radio"/>	RIE:	MULTICONSULT	Multiconsult			+47 55 62 37 00
<input checked="" type="radio"/>	RIVA:	MULTICONSULT				

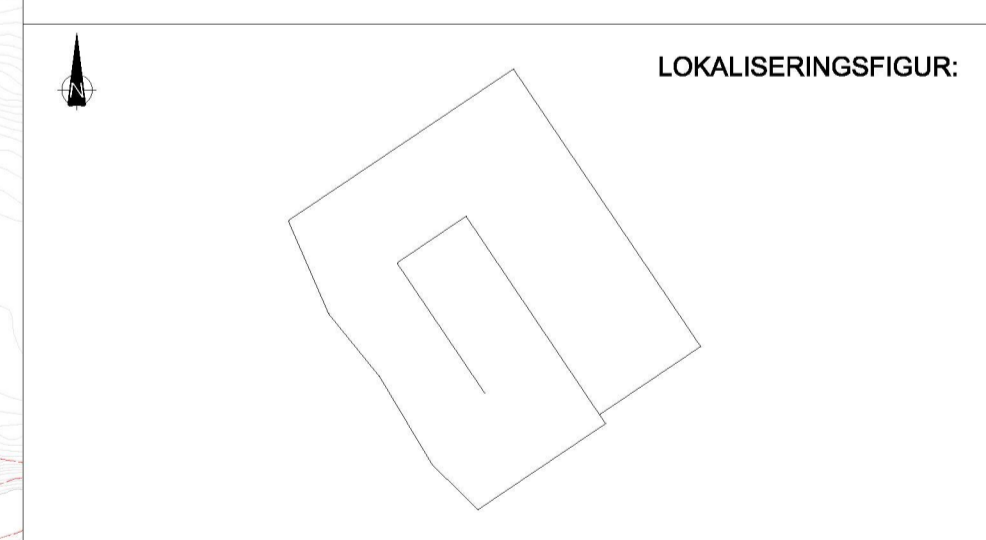

Fase:
Arbeidsgiver:

Entreprenør:

Tittel: Alversund Skole Oversiktsplan VA-ledninger		Dokument TAO Kontroll prosjekt Sign. ID TE Filnavn xxx Dato: 06.09/2019 Målestokk 1 : 1000 Kontroll utførende, Sign. Kontroll				
Tegningsnummer	Etasje	Fag	Byg.delenum.	Type tegn.	Lappnr.	Rev.
00-Z-700-10-100						Z

Ledninger	Eksisterende	Som bygget
Vannledning (VL)	—	—
Spillvannledning (SP)	- - - -	- - - -
Overvannledning (OV)	- - - -	- - - -
Avløp fettestledning (AF)	- - - -	- - - -
Pumpeledning spillvann (PS)	- - - -	- - - -
Ledning utgår	—	—
Drensledning	—	—

Symboler	
Prosjektert kum	○
Prosjektert sluk	⊞
Eksisterende kum	○
Hydrant	●
Kran	●
Vannkum med brannventil	●
Pumpestasjon	⊞
Bekkeinntak	⊞
Slamavskiller	○
Fordrøyningsmagasin	●
Overlap	●
Entreprisegrense	●
Kjeftestuk/Sandfang	⊞
Ristsluk	⊞
Kuppelrist	⊞
Vannkum	⊞
Overvannskum	⊞
Spillvannskum	⊞
Sandfang	⊞
Hjelpesluk	⊞
Pumpestasjon	⊞
Fettutskiller	⊞
SF	⊞
HS	⊞
PS	⊞
FE	⊞
VK	⊞
OK	⊞
SK	⊞

