


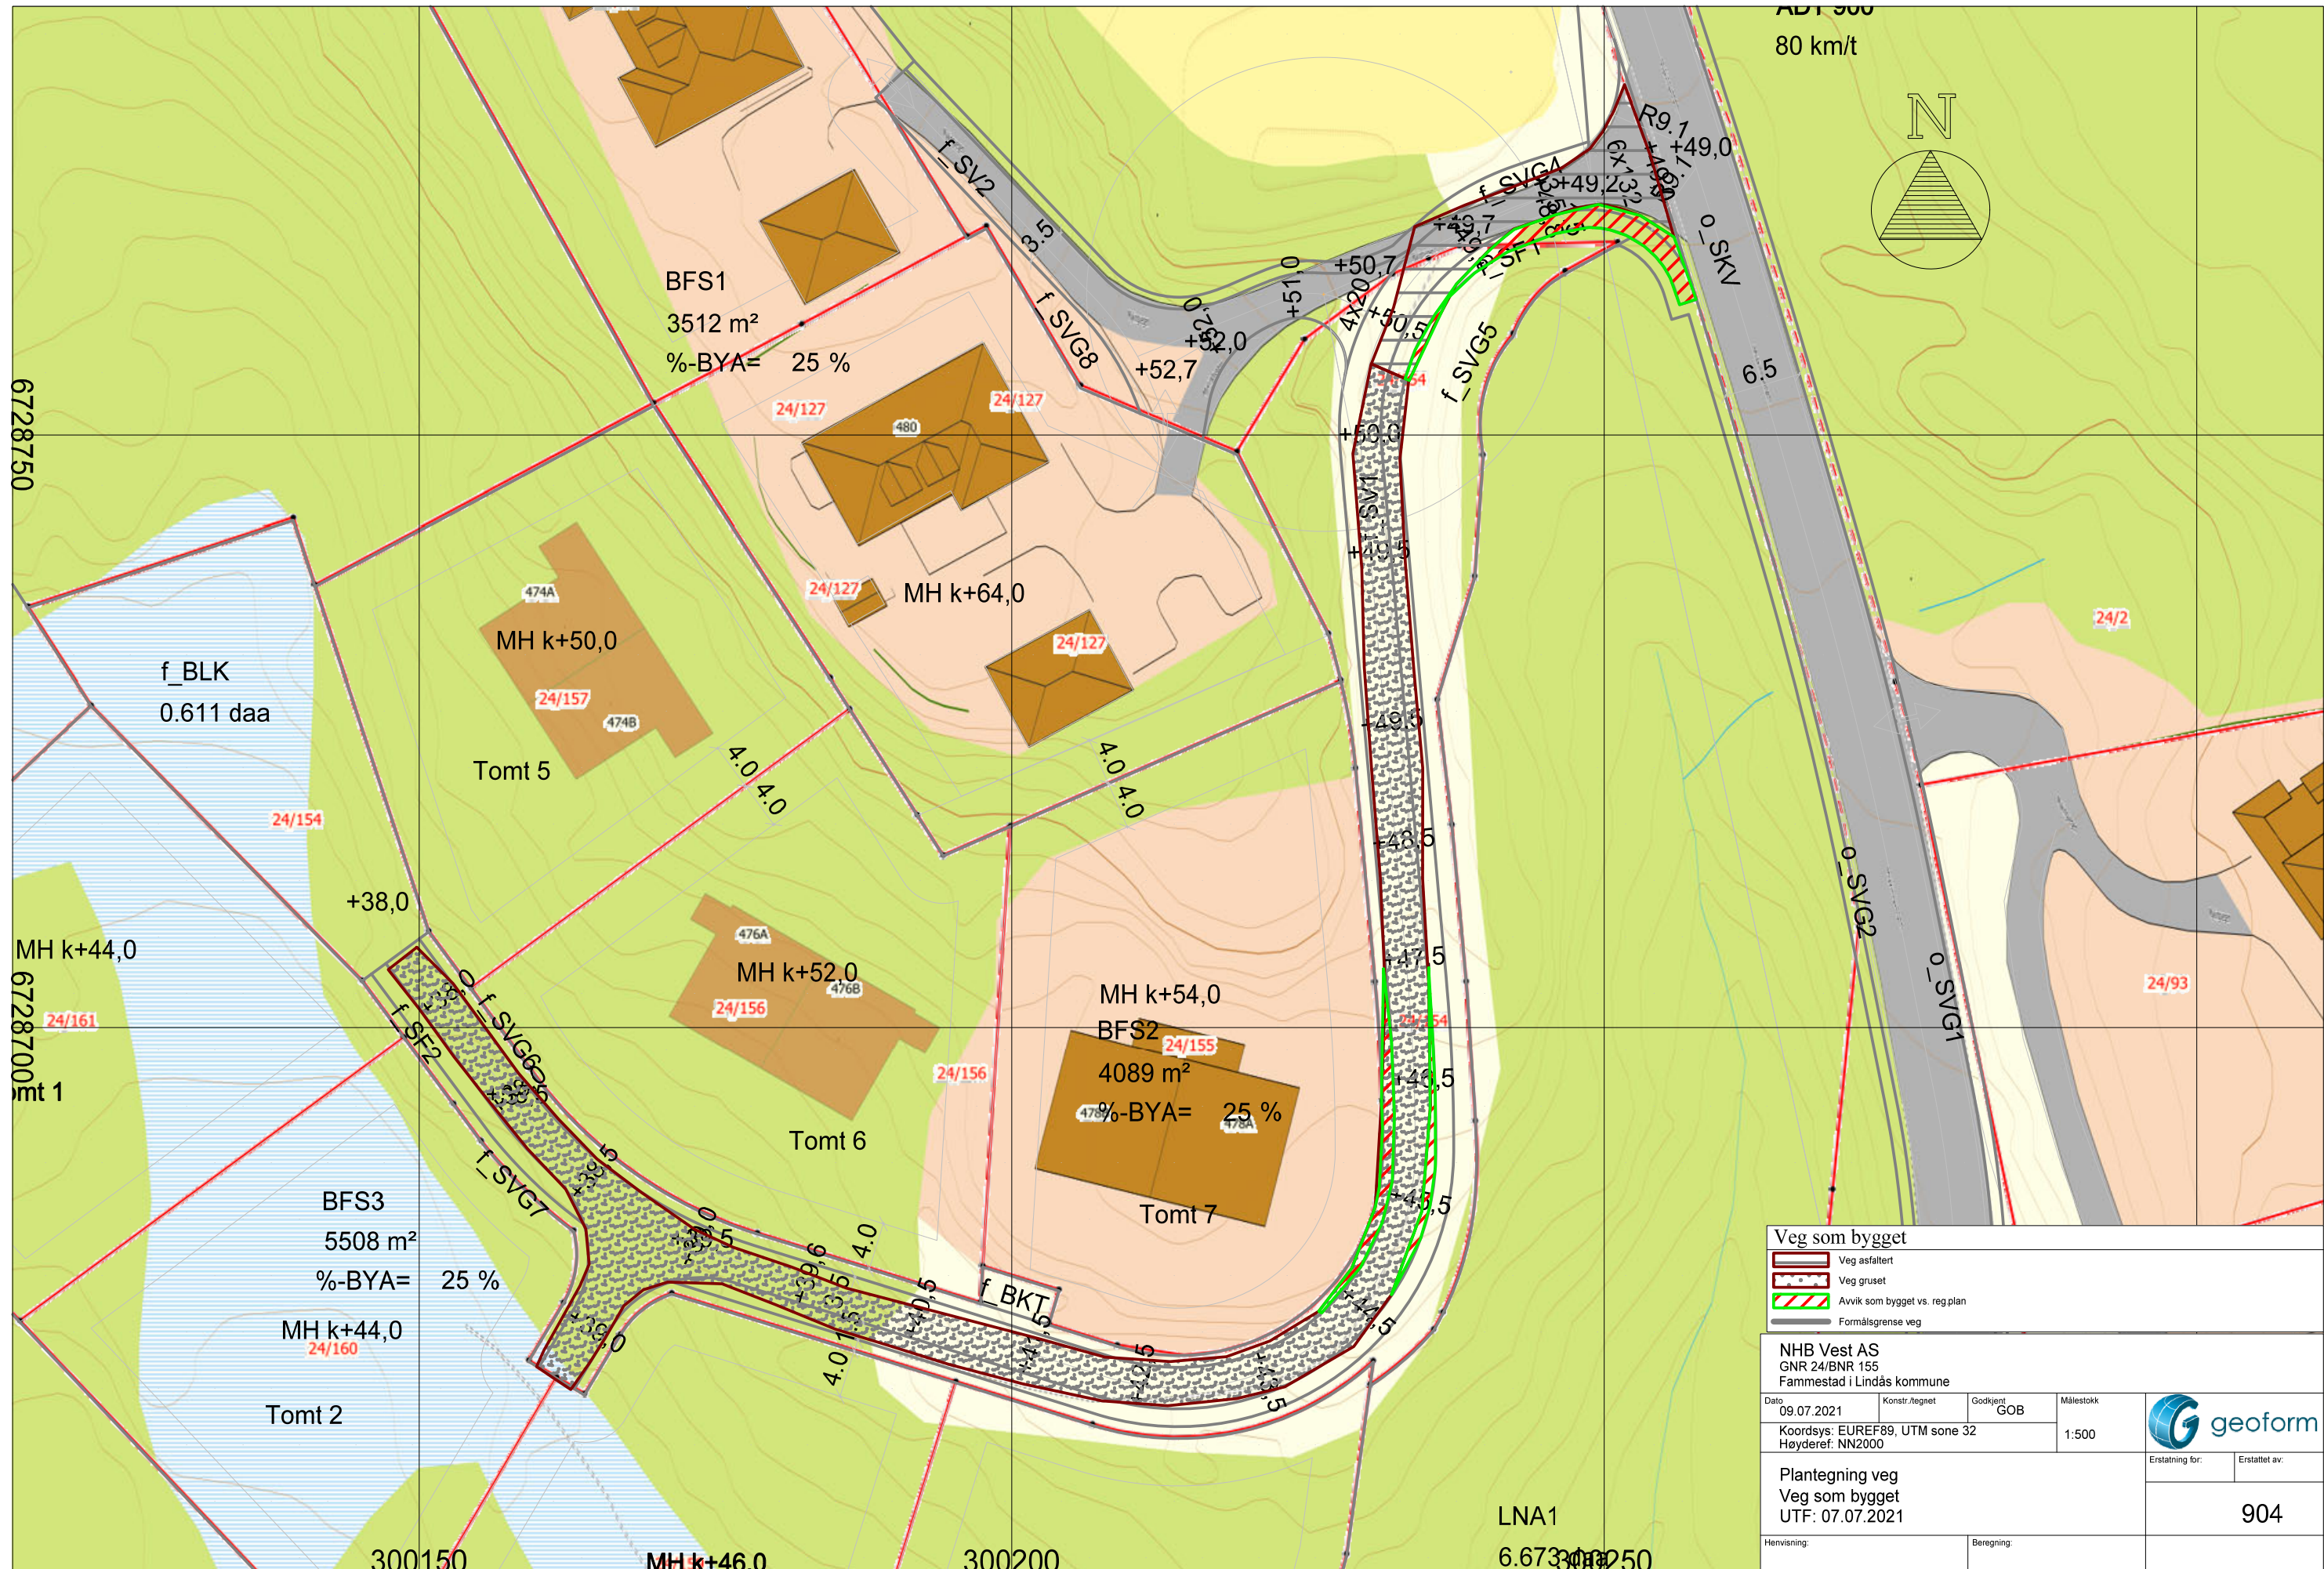

Veg som bygget			
	Veg asfaltert		Veg gruset
	Avvik som bygget vs. reg.plan		Formalsgrense veg
NHB Vest AS GNR 24/BNR 155 Fammestad i Lindås kommune			
Dato 09.07.2021	Konstr. Regnet GOB	Målestokk 1:500	
Koordsys: EUREF89, UTM sone 32 Høyderef: NN2000			
Plantegning veg Veg som bygget UTF: 07.07.2021			Erstatning for: Erstattet av: 904
Henviing:		Beregning:	