




Tilkoblingspunkt,
Bakkekrane er etablert.
Koordinater, tatt med
mobiltelefon.
Breddegrad: 60.592961
Lengdegrad: 05.400799

Vannledning, type
elvestadrør/isoterm ,ed
trekkerør og
varmekabel
Pe ø32mm

Eksisterende
vannledning til
fyllingsnesvegen 125

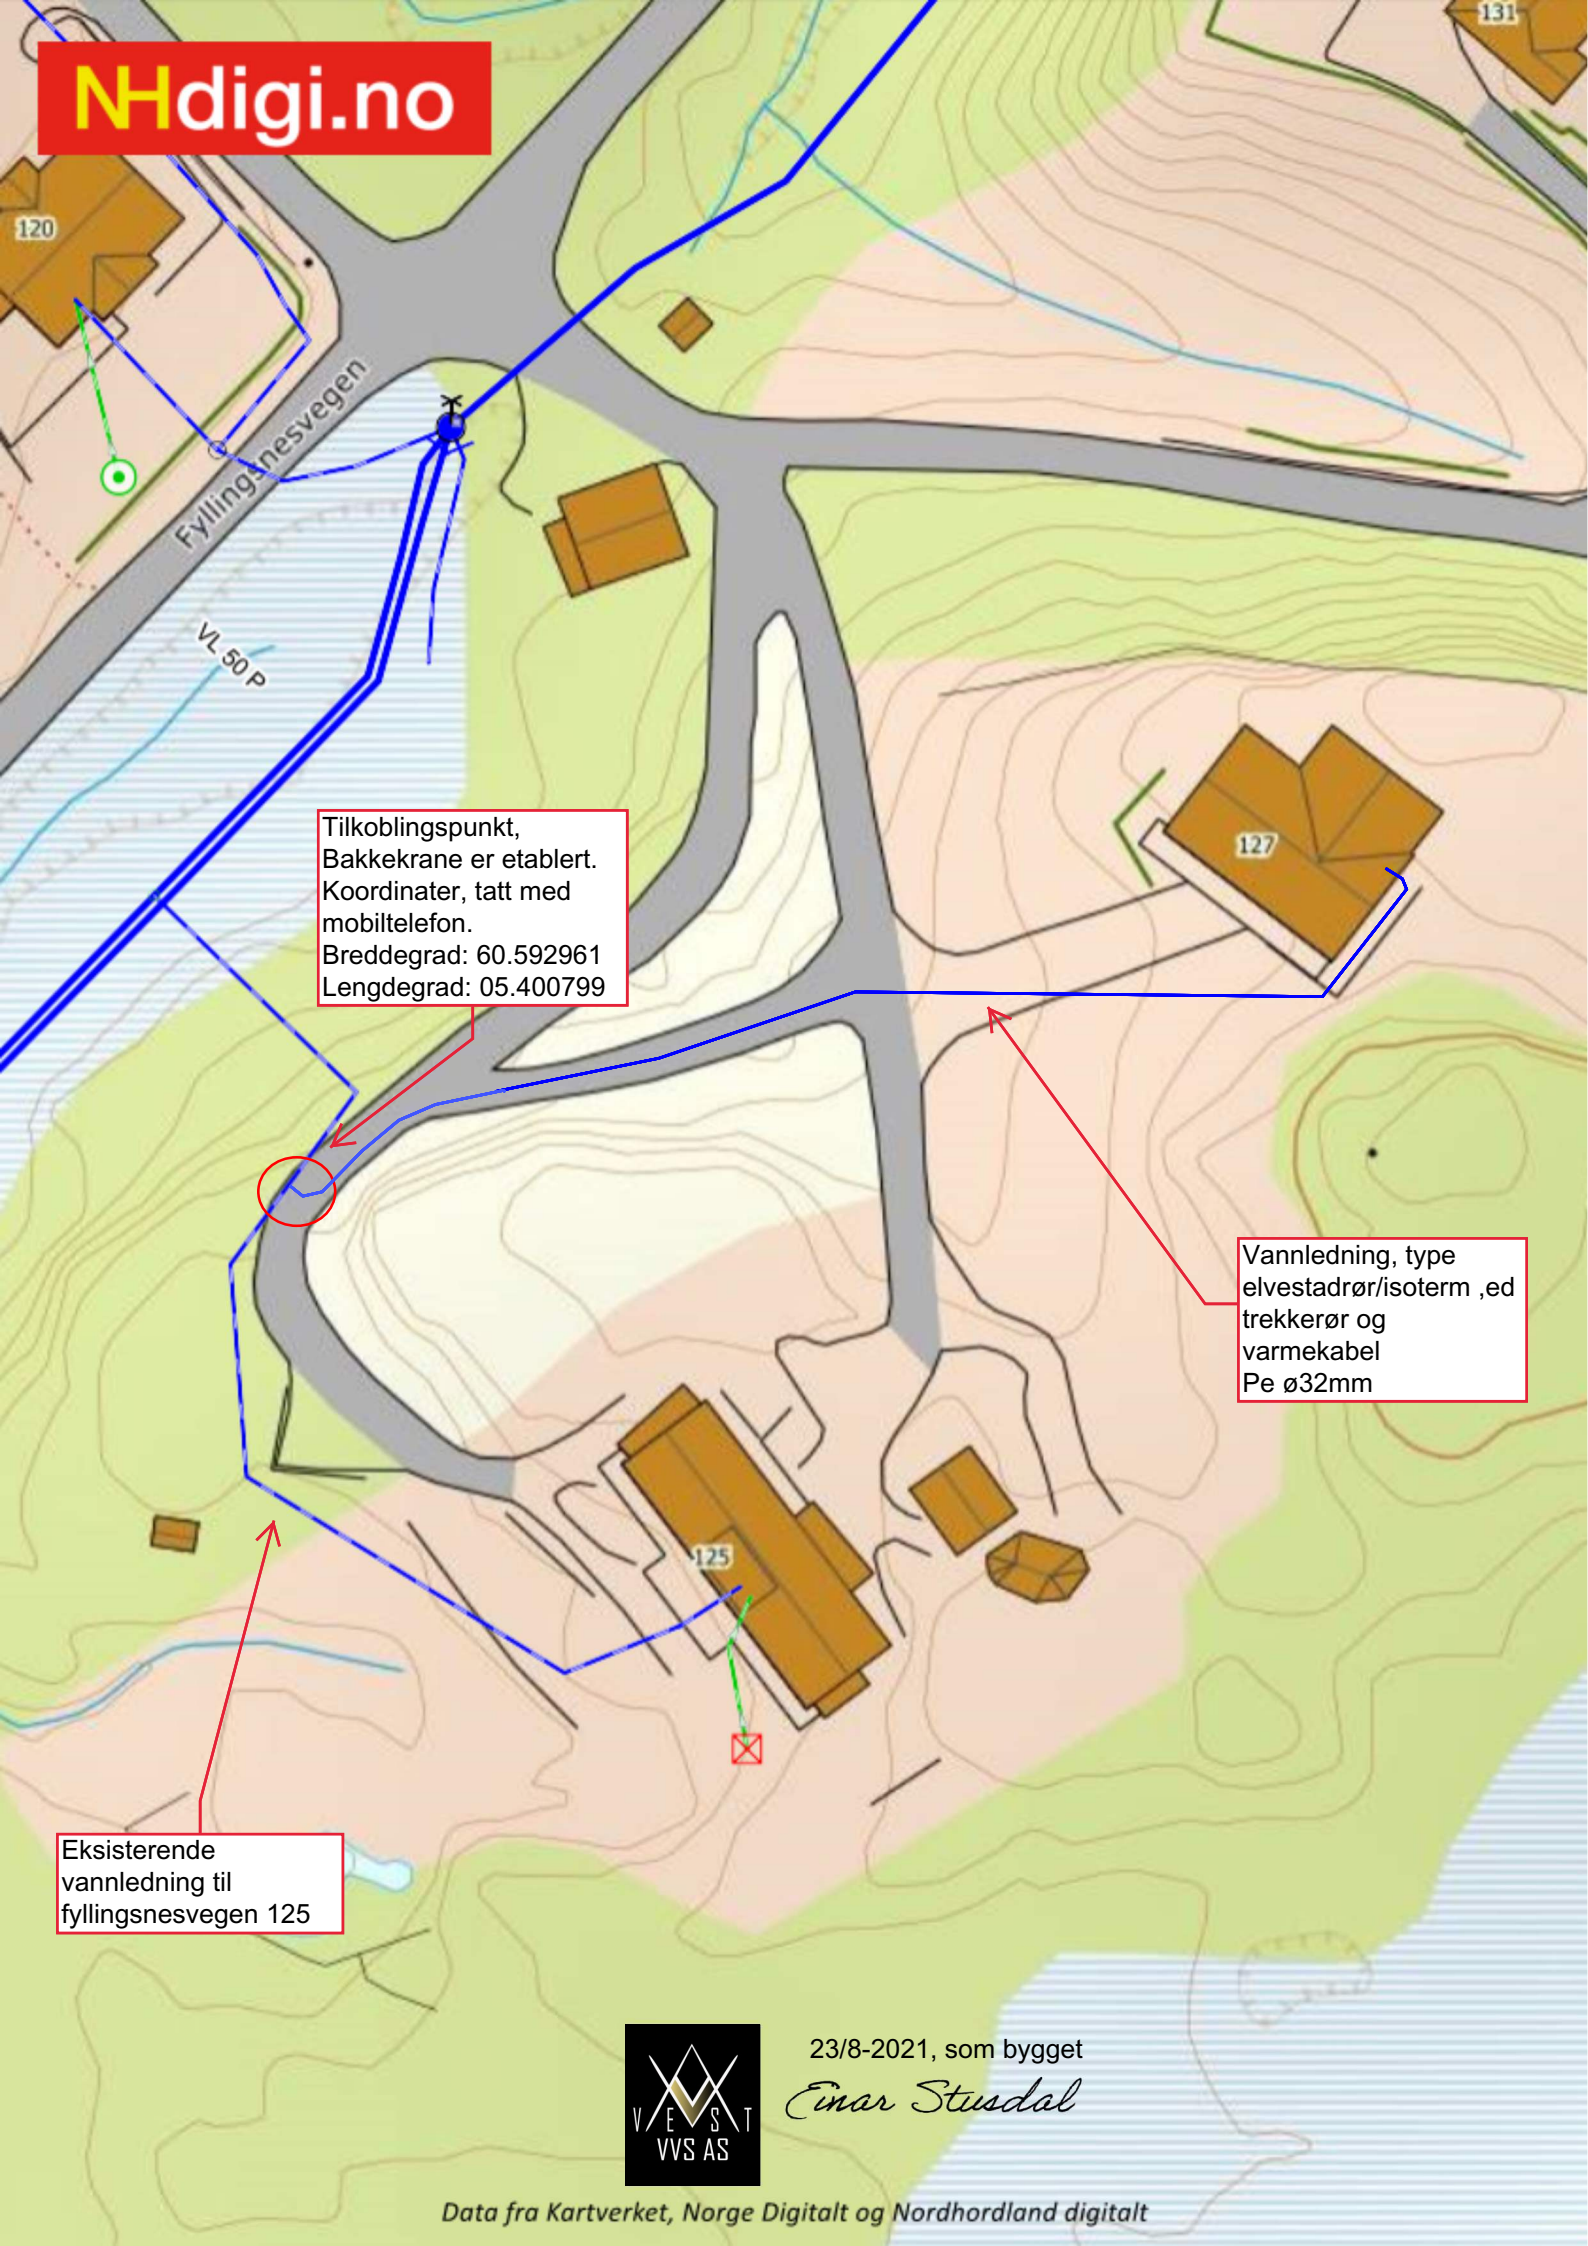

23/8-2021, som bygget

Einar Stusdal