

AVKJØRSLE TIL
INTERN VEG I
FELT,
FRISIKT 4x20m

TOMTEGRENSE

NY MUR,
HØGDE MAKS
1m, PROFIL 1


EKSISTERENDE
AVKJØRSEL,
UENDRET

PARKERING,
SNUAREAL

NY TOMANNSBOLIG,
TRINNFRI
TILKOMST
HOVEDPLAN

BYGGEGRENSE

UTOMHUSAREAL,
INKLUSIVE
TERRASER,
422 kvm

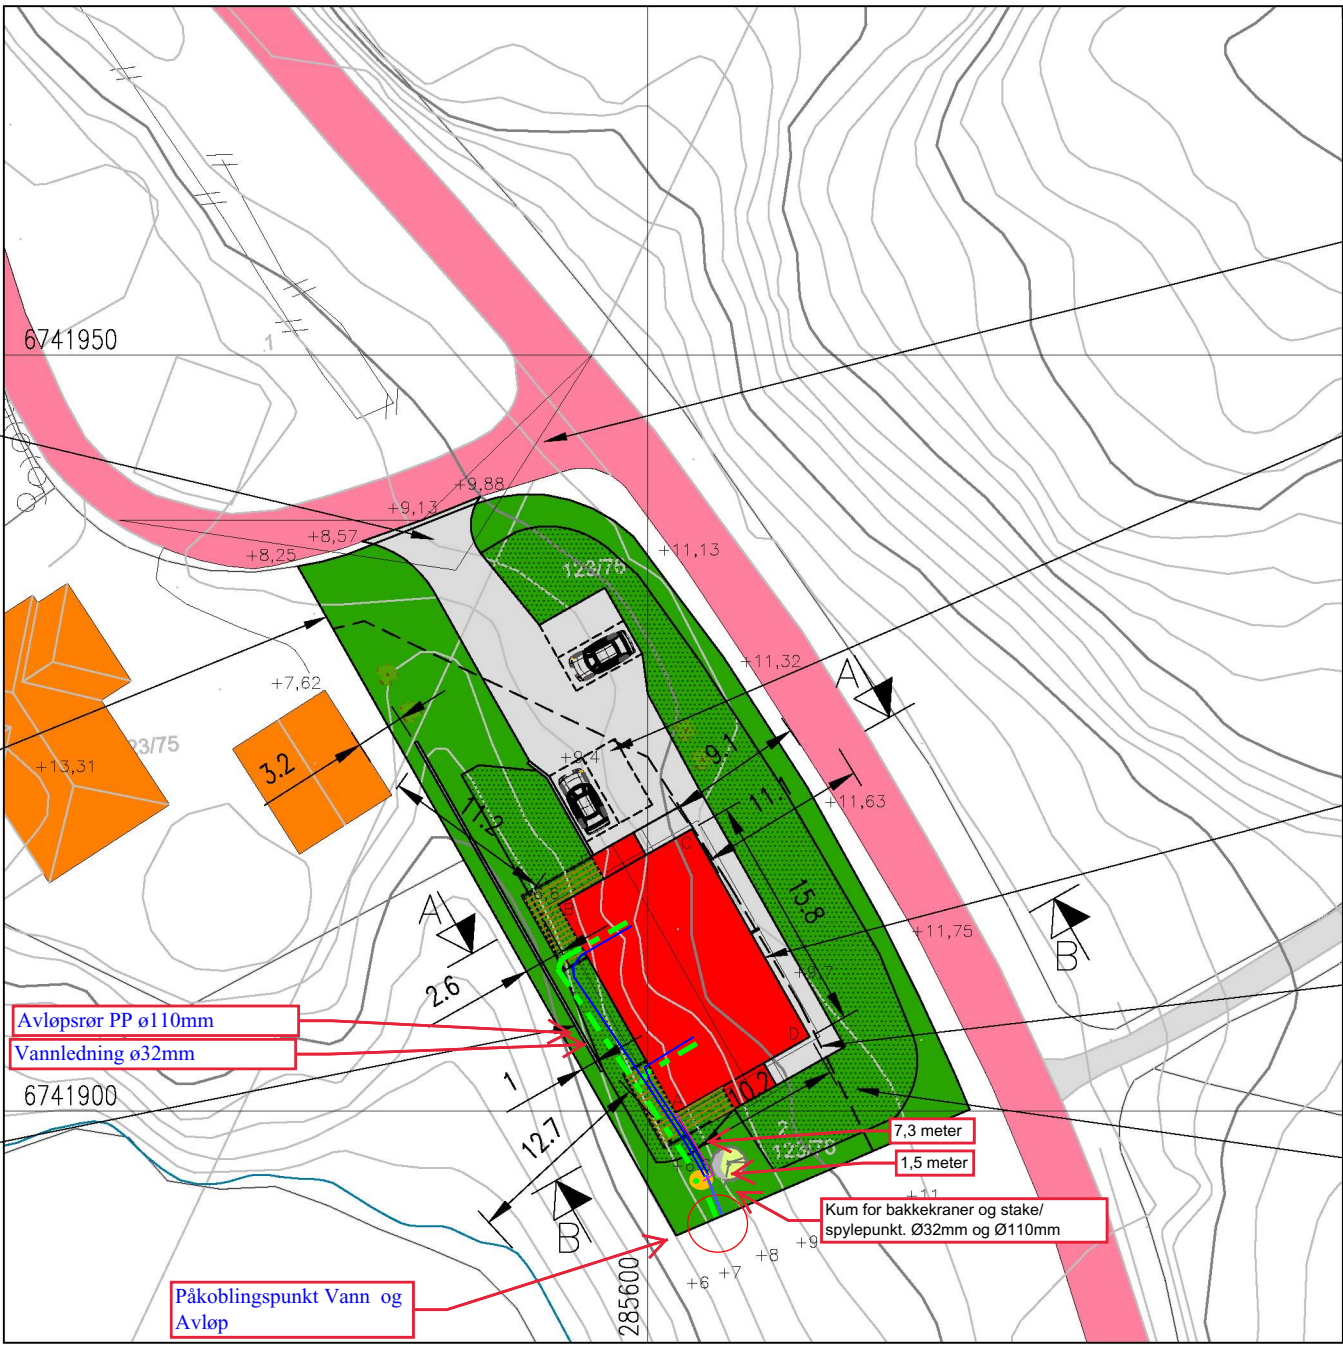

SITUASJONSPLAN

GNR.123, BNR.76, RISØYVEGEN, ALVER KOMMUNE

OK GULV HOVEDPLAN: KOTE +9,7

FOR TERRENG OG MURPROFIL, SE TEGNING 19120012A11 OG 12.

som bygget

27/8-21



Einar Stusdal

KOORDINATER HJØRNER BYGG:

- A: 285601.8651
6741899.8589
B: 285594.0795
6741913.6076
C: 285602.9553
6741918.6337
D: 285610.7408
6741904.885

NOTE!

- * PART OF DRAWING MAY NOT BE SHOWN IN SCALE
- * DO NOT TAKE MEASURES ON DRAWING
- * ONLY RELAY ON GIVE DIMENSIONS

ACCORDING TO INTERNATIONAL LAWS, THIS DRAWING IS THE PROPERTY OF ARKOCONSULT AS. THE DRAWING CAN NOT BE USED, MADE PUBLIC OR HANDED OVER TO A THIRD PART WITHOUT OUR WRITTEN CONSENT. ANY INFRINGEMENT WILL LEAD TO LEGAL PROCEEDINGS.

04.02.20/LAH	31.01.20/LAH	DATE/SIGN	SØREIDE BYGG AS NY TOMANNSBOLIG, SØKN.TEGN.	REVISION/DATE: B/04.02.20	
				PROJECT NO.: 2020012	
B	A	ENDRINGER	GBNR. 123/76, ALVER SITUASJONSPLAN	DRAWING NO.: 19120012A10	
				SCALE: 1:500	FORMAT: A3
B	A	BODER, STØTTEMUR, PARKERING	arkoconsult ARKOCONSULT AS, Postboks 103, 5291 Valest.f. Tel.: 56390003 – Fax.: 56191130 – Mob.: 93241511 Mail: post@arkoconsult.no – Org.nr.: 918269665 MVA	DRAWN: LAH	DATE: 13.01.20
				CHECKED: PKT	DATE: 04.02.20