


**ENDRINGER UTFØRT:**

Under bygging ble det konstateret at eksisterende takkonstruksjon var angrepet av råte og byggmester foreslog derfor endring av takkonstruksjonen, for å få bæring ut på nye yttervegger. Eksisterende valm i takkonstruksjonen over inngangspartiet fjernes og ny takkonstruksjon utføres med rette sperr så taket blir symmetrisk.

SKALA 1:50

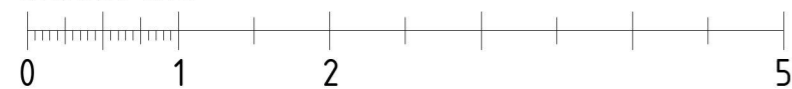

METER

**HYTTE, tilbygg**

Gnr 100, Bnr 13, Vabøvegen 50  
Lindås kommune  
P.nr 1702

**Snitt B-B**

"SOM BYGGET"  
Trine Pedersen og Kenneth Hodneland  
Vabøvegen 166 A, 5955 Lindås

Mål 1 : 50 / A3

Tegn.nr A311

Rev F

Dato 28.09.2021

**Arkitekt Mette Kyed Thorson**

Sivilarkitekt MNAL Medlem av Arkitektbedriftene Org.nr 987 788 682  
Kvalen 16, N-5955 Lindås Tlf +47 901 48 834 mktho@online.no