
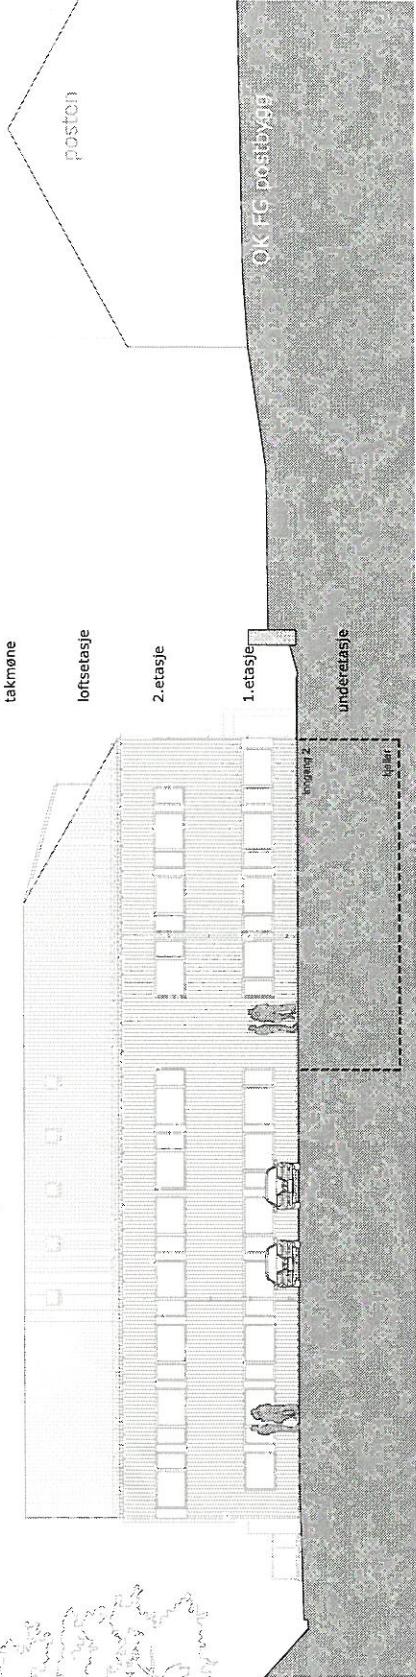


SØR inngang 2

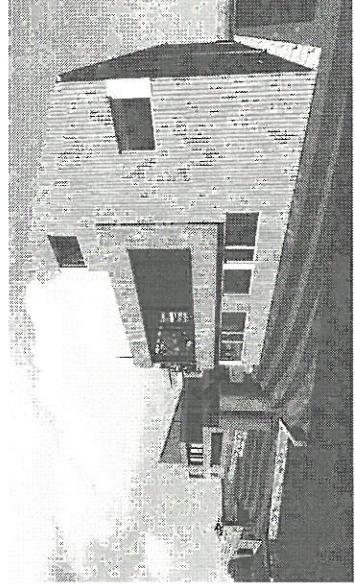

Fasader 1:100 "Som bygget"	A-02-02.1	
VEST og SØR		
ARKITEKT "Som bygget"		
Isdal Eiendom AS		
Waide Entreprenør		
"Hagelsundet Administrasjonsbygg"		

Grunnlagskopi fra arkitekt / Innsender	
LINK ARKITEKTUR	Tekn. Regneark Dokumentasjonen 15/12 www.linkark.no 55 21 91 00
<input checked="" type="checkbox"/> VEST og SØR	
Fasader 1:100 "Som bygget"	

Mål:	1:100	A1	Tegnet:	YB	Gjeng:	GH	Tegn.nr.:	A-02.1
Dato:	26.08.14		Korrekt:	KS	Aut.:	R.M.		

