



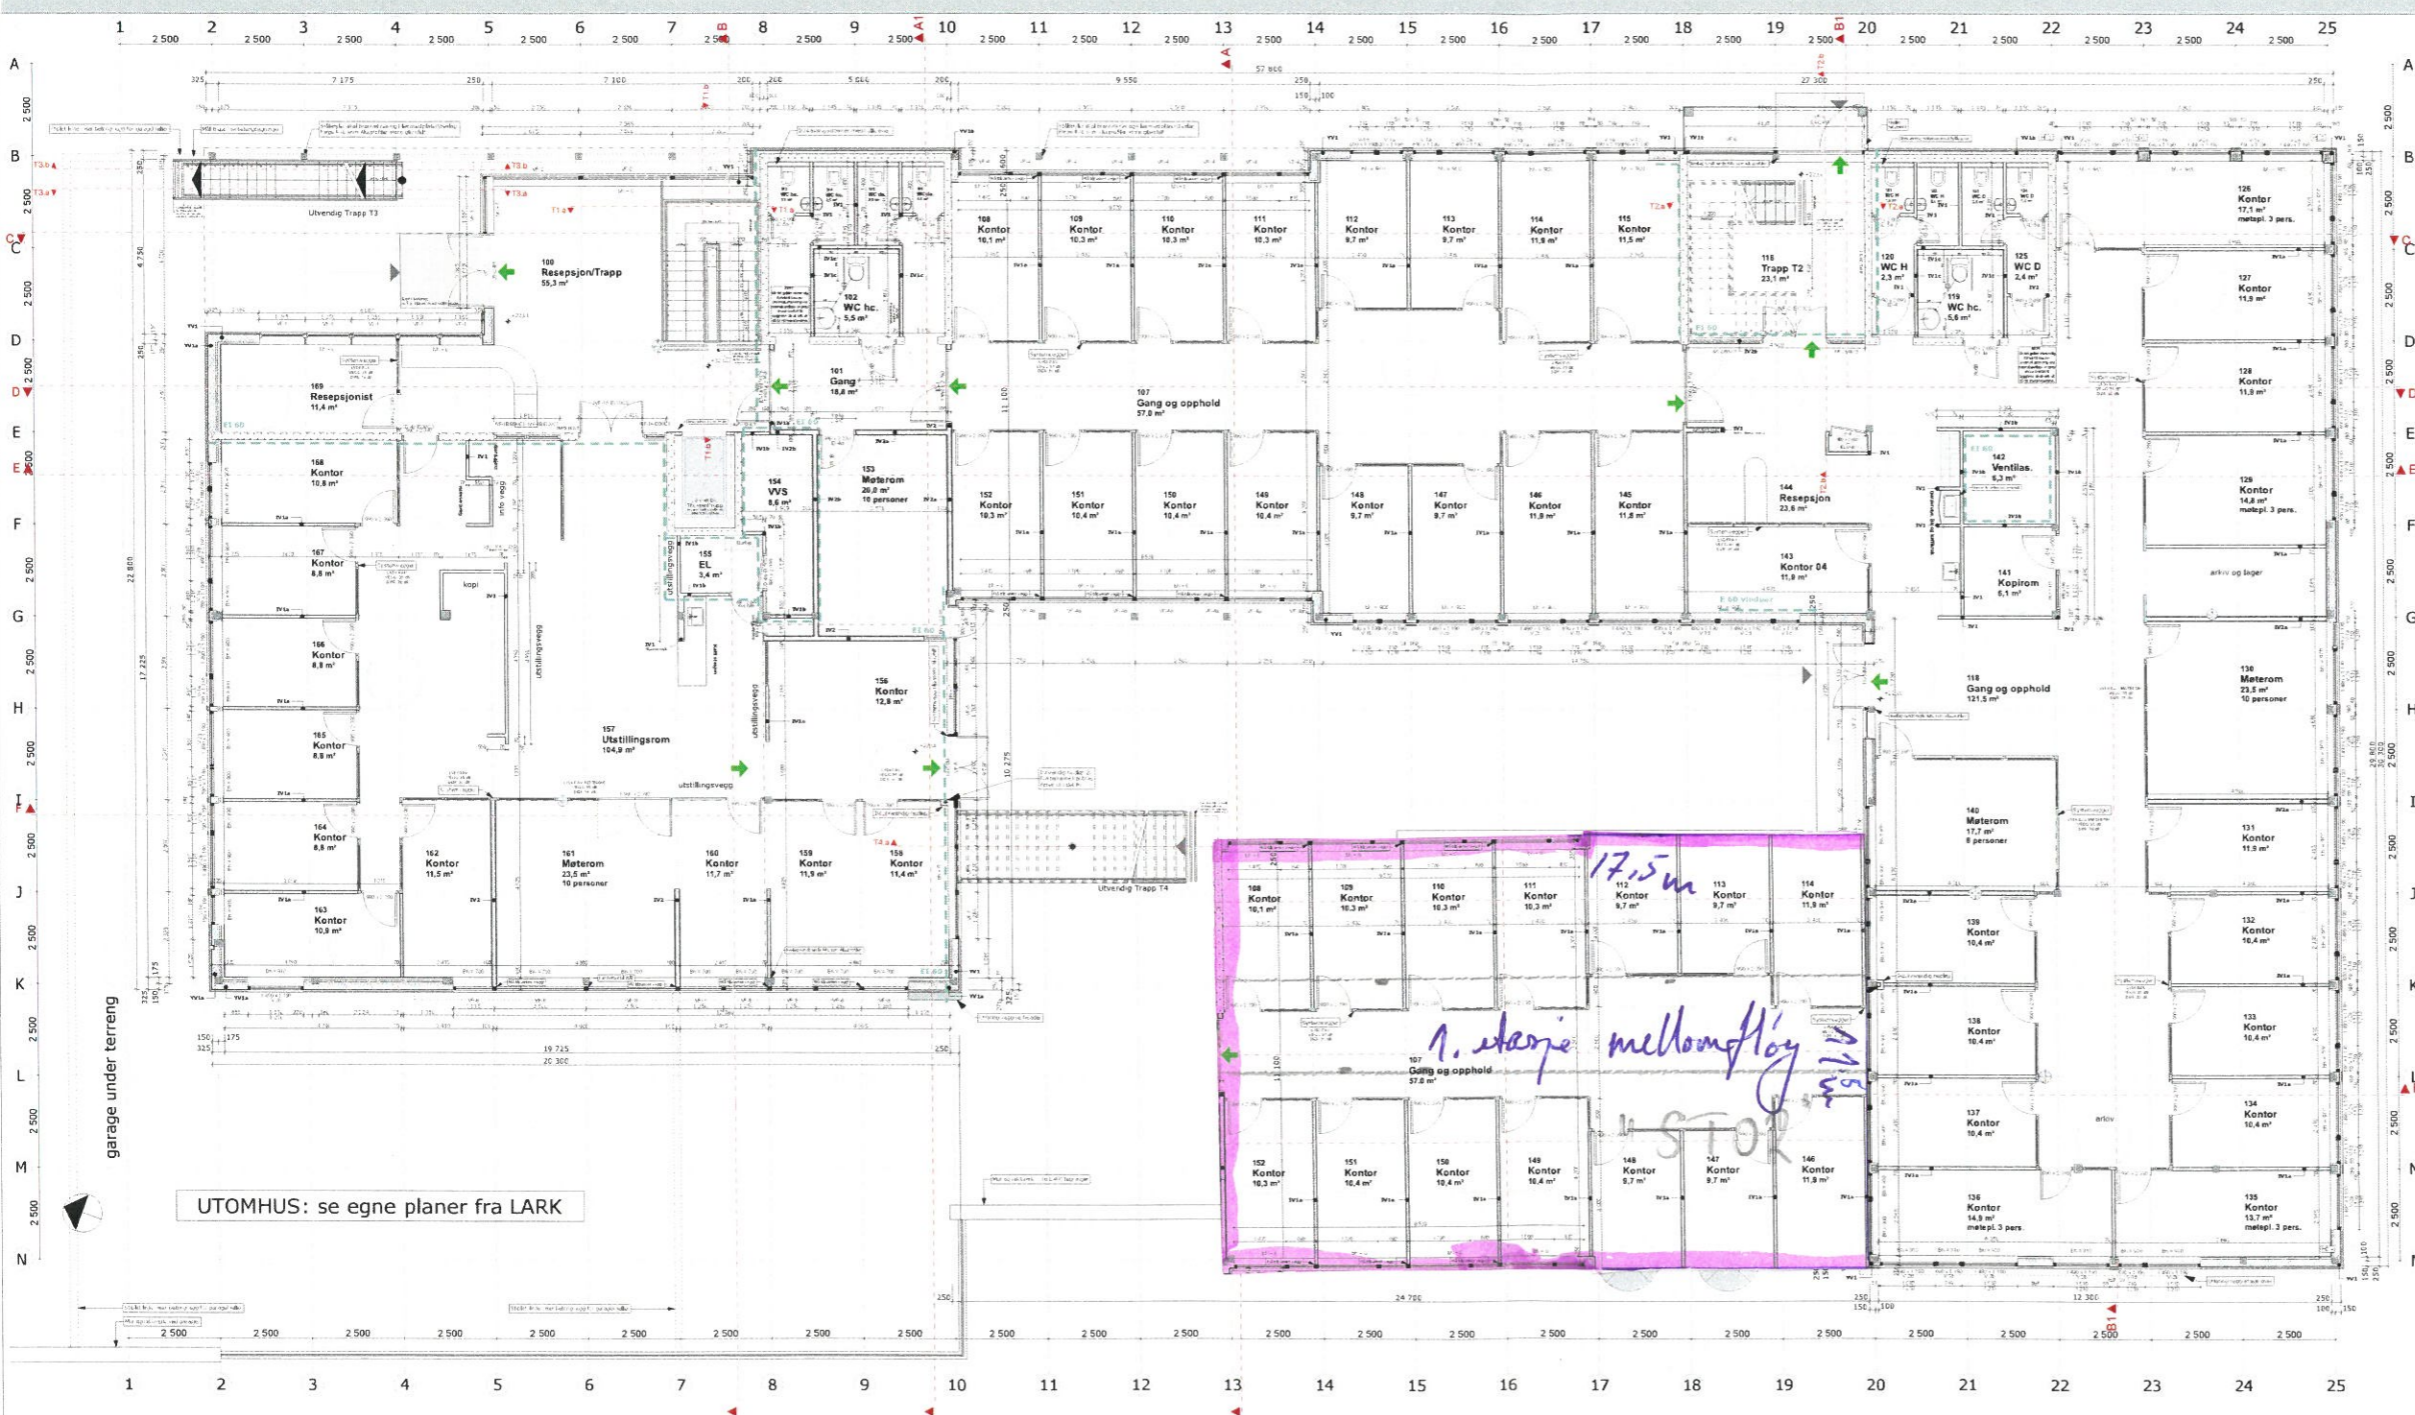

Rev.	Revisjonen gjelder	Dato	Tegn.	Kontr.	Godkj.
A	"Som bygget" Tegningsgrunnlag ved søknad om ferdigattest	20.08.14	YB	KB	

Planer 1:100 A1 "Som bygget"
Plan 1 A.22-02

Tegningsstatus
ARKITEKT "Som bygget"

Tilskaffer
Isdal Eiendom AS

Entreprenør
Walde Entreprenør

Prosjektnummer / Prosjekt navn
"Hagelsundet Administrasjonsbygg"

Grunnlagstegning / Indeks:

LINK ARKITEKTUR Team Bergen
 Dreggsallmenningen 10/12 www.linkarkitektur.no
 5003 Bergen 55 57 34 00

Planer 1:100 A1 "Som bygget"
Plan 1

Mål: 1:100 i A1 Tegnet: YB Godkj.: GH Tegn.nr.: A.02
 Dato: 20.08.14 Kontr.: KB Ansv.: R.M. Indeks: A

filpro 2301 - pro 34002379 B, Walde adm byggfil PROSJEKT162 ARN01 PROSJEKT101 AC-F, LER000 Hovetaker2378, Walde, ARBU1.1, V15.ppt - Puffet 06.08.2014