


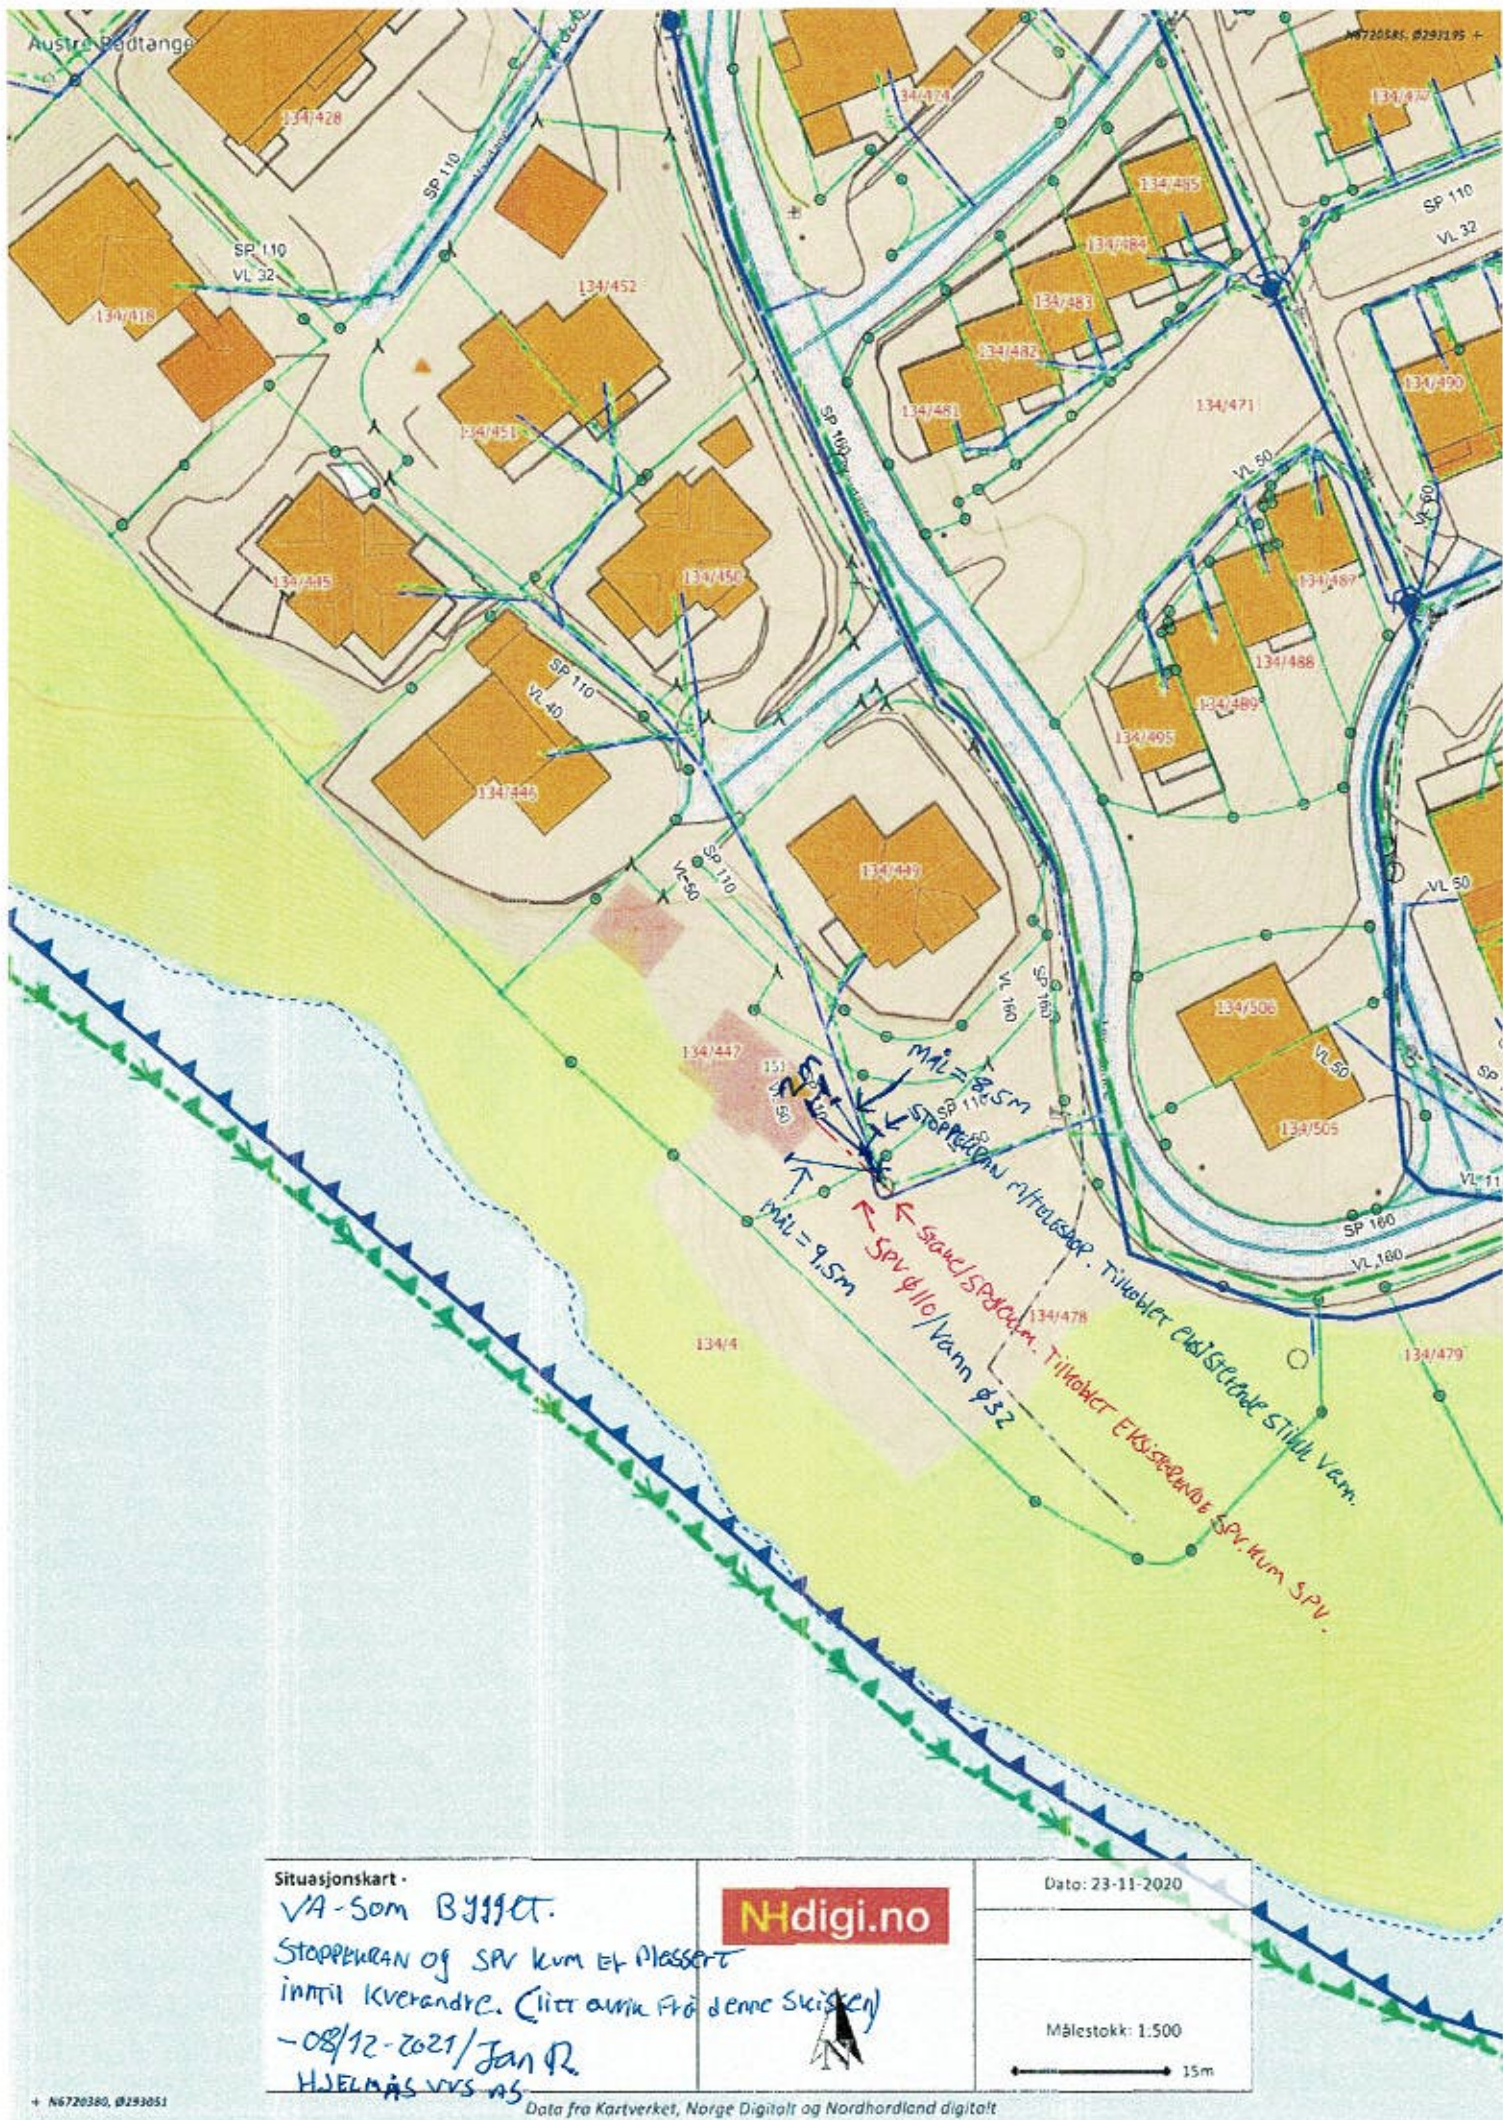

Situasjonskart

VA-Som Bygget.

Stoppekum og SPV kum et plassert
inntil hverandre. (Litt avvik fra denne skissen)

-08/12-2021/Jan R.

HJELMÅS VVS AS

NHdigi.no

Dato: 23-11-2020

Målestokk: 1:500

15m