

Gjelder skifte av defekte ventilasjonsanlegg. GK Prosjekt nr. 100280858

Søknad om ferdigattest, utfyllende opplysninger:

G.Nr. 188/446 saksnr. kommune 860/21

G.Nr. 188/492 saksnr. kommune 856/21

For G.Nr. 188/446

Utført

Fjernet 1 stk.defekt ventilasjonsanlegg i vifterom plan2

Montert 2 nye anlegg, anlegg 1 som forsyner første og andre etasje. Anlegg 2 som forsyner u.etg.

NB endring i forhold til først byggemeldt:

Anlegg med kanaler på plan 1 for Europris utgår, anlegg ble ryddet plass til i eksisterende vifterom og videre tilkoblet eksisterende kanalnett

Anlegg er tilkoblet eksisterende felles inntakshette på tak, avkastluft som tidligere ble ført ut i glassgård er nå ført ut til fri luft via kanal montert på vegg.

Arbeidet har medført kun mindre bygningsmessig inngripen.

Se tegning for etasje 2.

A handwritten signature in black ink, appearing to be 'S. Ole'.



GK Inneklima AS
Kvassnesvegen 4B
5914 Isdalstua

2011-22

For G.Nr. 188/492

Fjernet 2 stk defekte ventilasjonsanlegg på takplan

Montert et stk. nytt anlegg i ventilasjonsrom. Anlegg er tilkoblet eksisterende kanalnett i vifterom og via nye kanalføringer over tak.

Arbeidet er utført som prosjektert

GK v/ Dale

20.01.21

Erklæring om ansvarsrett

etter plan- og bygningsloven (pbl) § 23-3



Erklæringen skal sendes til *ansvarlig søker*.

Alternativt kan erklæringen sendes direkte til kommunen, men da må ansvarlig søker få tilsendt en kopi.

Erklæringen gjelder							
Eiendom/ byggested	Gnr.	Bnr.	Festenr.	Seksjonsnr.	Bygningsnr.	Bolignr.	Kommune
	188 446				5914	ISDALSTØ	
Adresse					Postnr.	Poststed	
Kvernhusmyrane 21					5914	ISDALSTØ	

Foretak			
Foretakets navn			Organisasjonsnr.
GK Inneklima AS			952391992
Adresse		Postnr.	Poststed
Roslandsvegen 364		5918	Frekhaug
Kontaktperson		Telefon	Mobiltelefon
Jarle Husebø			92845522
E-post			
JARLE.HUSEBO@GK.NO			
Foreligger sentral godkjenning? <input checked="" type="checkbox"/> Ja <input type="checkbox"/> Nei			
Hvis ja, dekkes ansvarsområdene av sentral godkjenning? <input checked="" type="checkbox"/> Helt <input type="checkbox"/> Delvis <input type="checkbox"/> Nei			

Ansvarsområde							
Funksjon (SØK, PRO, UTF, kontroll)	Beskriv arbeidet foretaket skal ha ansvar for	Tiltaks- klasse	Våre samsvarserklæringer/kontrollerklæringer vil foreligge ved: (sett X)				
			Søknad om ramme- tillatelse	Søknad om igangsettings- tillatelse/ ett-trinns søknad	Søknad om midlertidig brukstillatelse	Søknad om ferdigattest	
SØK	Skifte vent.anlegg.nødv kanalarb.	1	<input type="checkbox"/>	<input type="checkbox"/>	<input type="checkbox"/>	<input checked="" type="checkbox"/>	
PRO	Skifte vent.anlegg.nødv kanalarb.	1	<input type="checkbox"/>	<input type="checkbox"/>	<input type="checkbox"/>	<input checked="" type="checkbox"/>	
UTF	Skifte vent.anlegg.nødv kanalarb.	1	<input type="checkbox"/>	<input type="checkbox"/>	<input type="checkbox"/>	<input checked="" type="checkbox"/>	
-		-	<input type="checkbox"/>	<input type="checkbox"/>	<input type="checkbox"/>	<input type="checkbox"/>	
-		-	<input type="checkbox"/>	<input type="checkbox"/>	<input type="checkbox"/>	<input type="checkbox"/>	
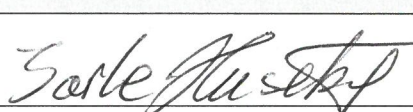Erklæring og underskrift	
Foretaket er kjent med reglene om straff og sanksjoner i pbl kap 32 og at det kan medføre reaksjoner dersom det gis uriktige opplysninger. Foretaket forplikter seg til å stille med nødvendig kompetanse i tiltaket jf. SAK10 kap. 10 og 11	
<input checked="" type="checkbox"/> Ansvarlig prosjekterende erklærer at prosjekteringen skal være planlagt, gjennomført og kvalitetssikret i henhold til pbl jf. SAK10 §12-3 <input checked="" type="checkbox"/> Ansvarlig utførende erklærer at arbeidet ikke skal starte før det foreligger kvalitetssikret produksjonsunderlag for respektive del av utførelsen jf SAK10 § 12-4 <input type="checkbox"/> Ansvarlig kontrollerende erklærer uavhengighet, jf. SAK10 § 14-1, og vil redegjøre for endringer som kan påvirke uavhengigheten jf. SAK10 §12-5	
Dato	Underskrift
19.01.2022	 
Gjentas med blokkbokstaver	
Jarle Husebø	

Kommunens saksnr.

860/21

Prosjektnr.

Nullstill



Samsvarserklæring

etter plan- og bygningsloven (pbl) § 23-1, SAK10 kapittel 12

Samsvarserklæringen skal sendes til *ansvarlig søker*.

Erklæringen gjelder							
Eiendom/ byggested	Gnr.	Bnr.	Festenr.	Seksjonsnr.	Bygningsnr.	Bolignr.	Kommune
	188	446					Alver
	Adresse				Postnr.	Poststed	
	Kvernhusmyrane 21				5914	Isdalstø	

Foretak	
Foretakets navn	Organisasjonsnr.
GK Inneklima AS	952391992

Ansvarett erklært dato	20.06.2019	Arbeidet innen ansvars- området er avsluttet	<input checked="" type="checkbox"/> Ja	<input type="checkbox"/> Nei
---------------------------	------------	---	--	------------------------------

Ansvarsområde	
Hentet fra erklæring om ansvarsrett	Funksjon (PRO, UTF) SØK, PRO, UTF
	Beskrivelse av ansvarsområde Skifte defekt ventilasjonsanlegg i 2 etg Nødvendig tilpassing av kanaler i forbindelse med dette

Ansvarlig for prosjektering:			
Det er ikke avdekket gjenstående arbeider innenfor ansvarsområdet som er til hinder for å gi:			
<input type="checkbox"/> Rammetillatelse	<input checked="" type="checkbox"/> Igangsettingstillatelse/ ett-trinns tillatelse	<input type="checkbox"/> Midlertidig brukstillatelse	<input checked="" type="checkbox"/> Ferdigattest

Ansvarlig for utførelse:	
<input type="checkbox"/> Midlertidig brukstillatelse – Gjenstående arbeider for denne delen av tiltaket frem mot ferdigattest	Angi gjenstående arbeider av mindre vesentlig betydning, innenfor den delen av tiltaket det søkes midlertidig brukstillatelse for
Angi resterende deler av tiltaket hvor det her ikke søkes om midlertidig brukstillatelse	
<input checked="" type="checkbox"/> Ferdigattest – Det er ikke avdekket feil eller mangler som hindrer ferdigattest	

Bekreftelser	
Vi bekrefter at kvalitetssikring er utført og dokumentert i henhold til erklæring om ansvarsrett og foretakets kvalitetssikring.	
<input type="checkbox"/>	Vi bekrefter at prosjektering er i samsvar med ytelser i TEK17 og preaksepterte ytelser (VTEK) eller ved analyse som viser at forskriftens (TEK17) funksjonkrav er oppfylt
<input checked="" type="checkbox"/>	Vi bekrefter at utførelse er i samsvar med produksjonsunderlag.

Erklæring og underskrift	
Foretaket er kjent med reglene om straff og sanksjoner i plan- og bygningsloven kap 32, og at det kan medføre reaksjoner dersom det er gitt uriktige opplysninger.	
Dato	Foretakets underskrift
19.01.2022	 Jarle Husebø GK Inneklima AS Kvassnesvegen 48 5914 Isdalstø

Erklæring om ansvarsrett

etter plan- og bygningsloven (pbl) § 23-3


Erklæringen skal sendes til *ansvarlig søker*.


Alternativt kan erklæringen sendes direkte til kommunen, men da må ansvarlig søker få tilsendt en kopi.

Erklæringen gjelder							
Eiendom/ byggested	Gnr.	Bnr.	Festenr.	Seksjonsnr.	Bygningsnr.	Bolignr.	Kommune
	188	492					Alver
	Adresse				Postnr.	Poststed	
	Kvernhusmyrane 33				5914	ISDALSTØ	

Foretak			
Foretakets navn			Organisasjonsnr.
GK Inneklima AS			952391992
Adresse		Postnr.	Poststed
Roslandsvegen 364		5918	Frekhaug
Kontaktperson		Telefon	
Jarle Husebø		92845522	
E-post		Mobiltelefon	
JARLE.HUSEBO@GK.NO			
Foreligger sentral godkjenning? <input checked="" type="checkbox"/> Ja <input type="checkbox"/> Nei			
Hvis ja, dekkes ansvarsområdene av sentral godkjenning? <input checked="" type="checkbox"/> Helt <input type="checkbox"/> Delvis <input type="checkbox"/> Nei			

Ansvarsområde						
Funksjon (SØK, PRO, UTF, kontroll)	Beskriv arbeidet foretaket skal ha ansvar for	Tiltaks- klasse	Våre samsvarserklæringer/kontrollerklæringer vil foreligge ved: (sett X)			
			Søknad om ramme- tillatelse	Søknad om igangsettings- tillatelse/ ett-trinns søknad	Søknad om midlertidig brukstillatelse	Søknad om ferdigattest
SØK	Skifte vent.anlegg.nødv kanalarb.	1	<input type="checkbox"/>	<input type="checkbox"/>	<input type="checkbox"/>	<input checked="" type="checkbox"/>
PRO	Skifte vent.anlegg.nødv kanalarb.	1	<input type="checkbox"/>	<input type="checkbox"/>	<input type="checkbox"/>	<input checked="" type="checkbox"/>
UTF	Skifte vent.anlegg.nødv kanalarb.	1	<input type="checkbox"/>	<input type="checkbox"/>	<input type="checkbox"/>	<input checked="" type="checkbox"/>
-		-	<input type="checkbox"/>	<input type="checkbox"/>	<input type="checkbox"/>	<input type="checkbox"/>
-		-	<input type="checkbox"/>	<input type="checkbox"/>	<input type="checkbox"/>	<input type="checkbox"/>
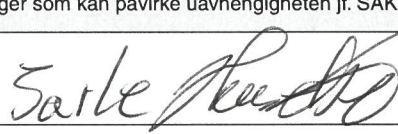Erklæring og underskrift	
Foretaket er kjent med reglene om straff og sanksjoner i pbl kap 32 og at det kan medføre reaksjoner dersom det gis uriktige opplysninger. Foretaket forplikter seg til å stille med nødvendig kompetanse i tiltaket jf. SAK10 kap. 10 og 11	
<input checked="" type="checkbox"/> Ansvarlig prosjekterende erklærer at prosjekteringen skal være planlagt, gjennomført og kvalitetssikret i henhold til pbl jf. SAK10 §12-3 <input checked="" type="checkbox"/> Ansvarlig utførende erklærer at arbeidet ikke skal starte før det foreligger kvalitetssikret produksjonsunderlag for respektive del av utførelsen jf SAK10 § 12-4 <input type="checkbox"/> Ansvarlig kontrollerende erklærer uavhengighet, jf. SAK10 § 14-1, og vil redegjøre for endringer som kan påvirke uavhengigheten jf. SAK10 §12-5	
Dato	Underskrift
19.01.2022	
Gjentas med blokkbokstaver	
Jarle Husebø	

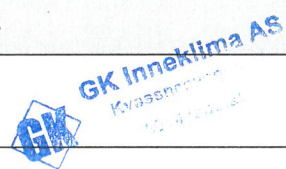

Kommunens saksnr. 856/21	Prosjektnr.
-----------------------------	-------------

Nullstill



Samsvarserklæring

etter plan- og bygningsloven (pbl) § 23-1, SAK10 kapittel 12
Samsvarserklæringen skal sendes til *ansvarlig søker*.

Erklæringen gjelder							
Eiendom/ byggested	Gnr.	Bnr.	Festenr.	Seksjonsnr.	Bygningsnr.	Bolignr.	Kommune
	188	492					Alver
	Adresse				Postnr.	Poststed	
	Kvernhusmyrane 33				5914	Isdalstø	

Foretak	
Foretakets navn	Organisasjonsnr.
GK Inneklima AS	952391992

Ansvarett erklært dato	20.06.21	Arbeidet innen ansvarsområdet er avsluttet	<input checked="" type="checkbox"/> Ja	<input type="checkbox"/> Nei
------------------------	----------	--	--	------------------------------


Ansvarsområde	
Hentet fra erklæring om ansvarsrett	Funksjon (PRO, UTF)
	SØK, PRO, UTF
	Beskrivelse av ansvarsområde

Ansvarlig for prosjektering:			
Det er ikke avdekket gjenstående arbeider innenfor ansvarsområdet som er til hinder for å gi:			
<input type="checkbox"/> Rammetillatelse	<input type="checkbox"/> Igangsettningstillatelse/ ett-trinns tillatelse	<input type="checkbox"/> Midlertidig brukstillatelse	<input checked="" type="checkbox"/> Ferdigattest

Ansvarlig for utførelse:	
<input type="checkbox"/> Midlertidig brukstillatelse – Gjenstående arbeider for denne delen av tiltaket frem mot ferdigattest	Angi gjenstående arbeider av mindre vesentlig betydning, innenfor den delen av tiltaket det søkes midlertidig brukstillatelse for
	Angi resterende deler av tiltaket hvor det her ikke søkes om midlertidig brukstillatelse
<input type="checkbox"/> Ferdigattest – Det er ikke avdekket feil eller mangler som hindrer ferdigattest	

Bekreftelser	
Vi bekrefter at kvalitetssikring er utført og dokumentert i henhold til erklæring om ansvarsrett og foretakets kvalitetssikring.	
<input type="checkbox"/>	Vi bekrefter at prosjektering er i samsvar med ytelser i TEK17 og preaksepterte ytelser (VTEK) eller ved analyse som viser at forskriftens (TEK17) funksjonkrav er oppfylt
<input checked="" type="checkbox"/>	Vi bekrefter at utførelse er i samsvar med produksjonsunderlag.

Erklæring og underskrift		
Foretaket er kjent med reglene om straff og sanksjoner i plan- og bygningsloven kap 32, og at det kan medføre reaksjoner dersom det er gitt uriktige opplysninger.		
Dato	Foretakets underskrift	Gjentas med blokkbokstaver
19.001.2022	<i>Jarle Husebø</i>	Jarle Husebø

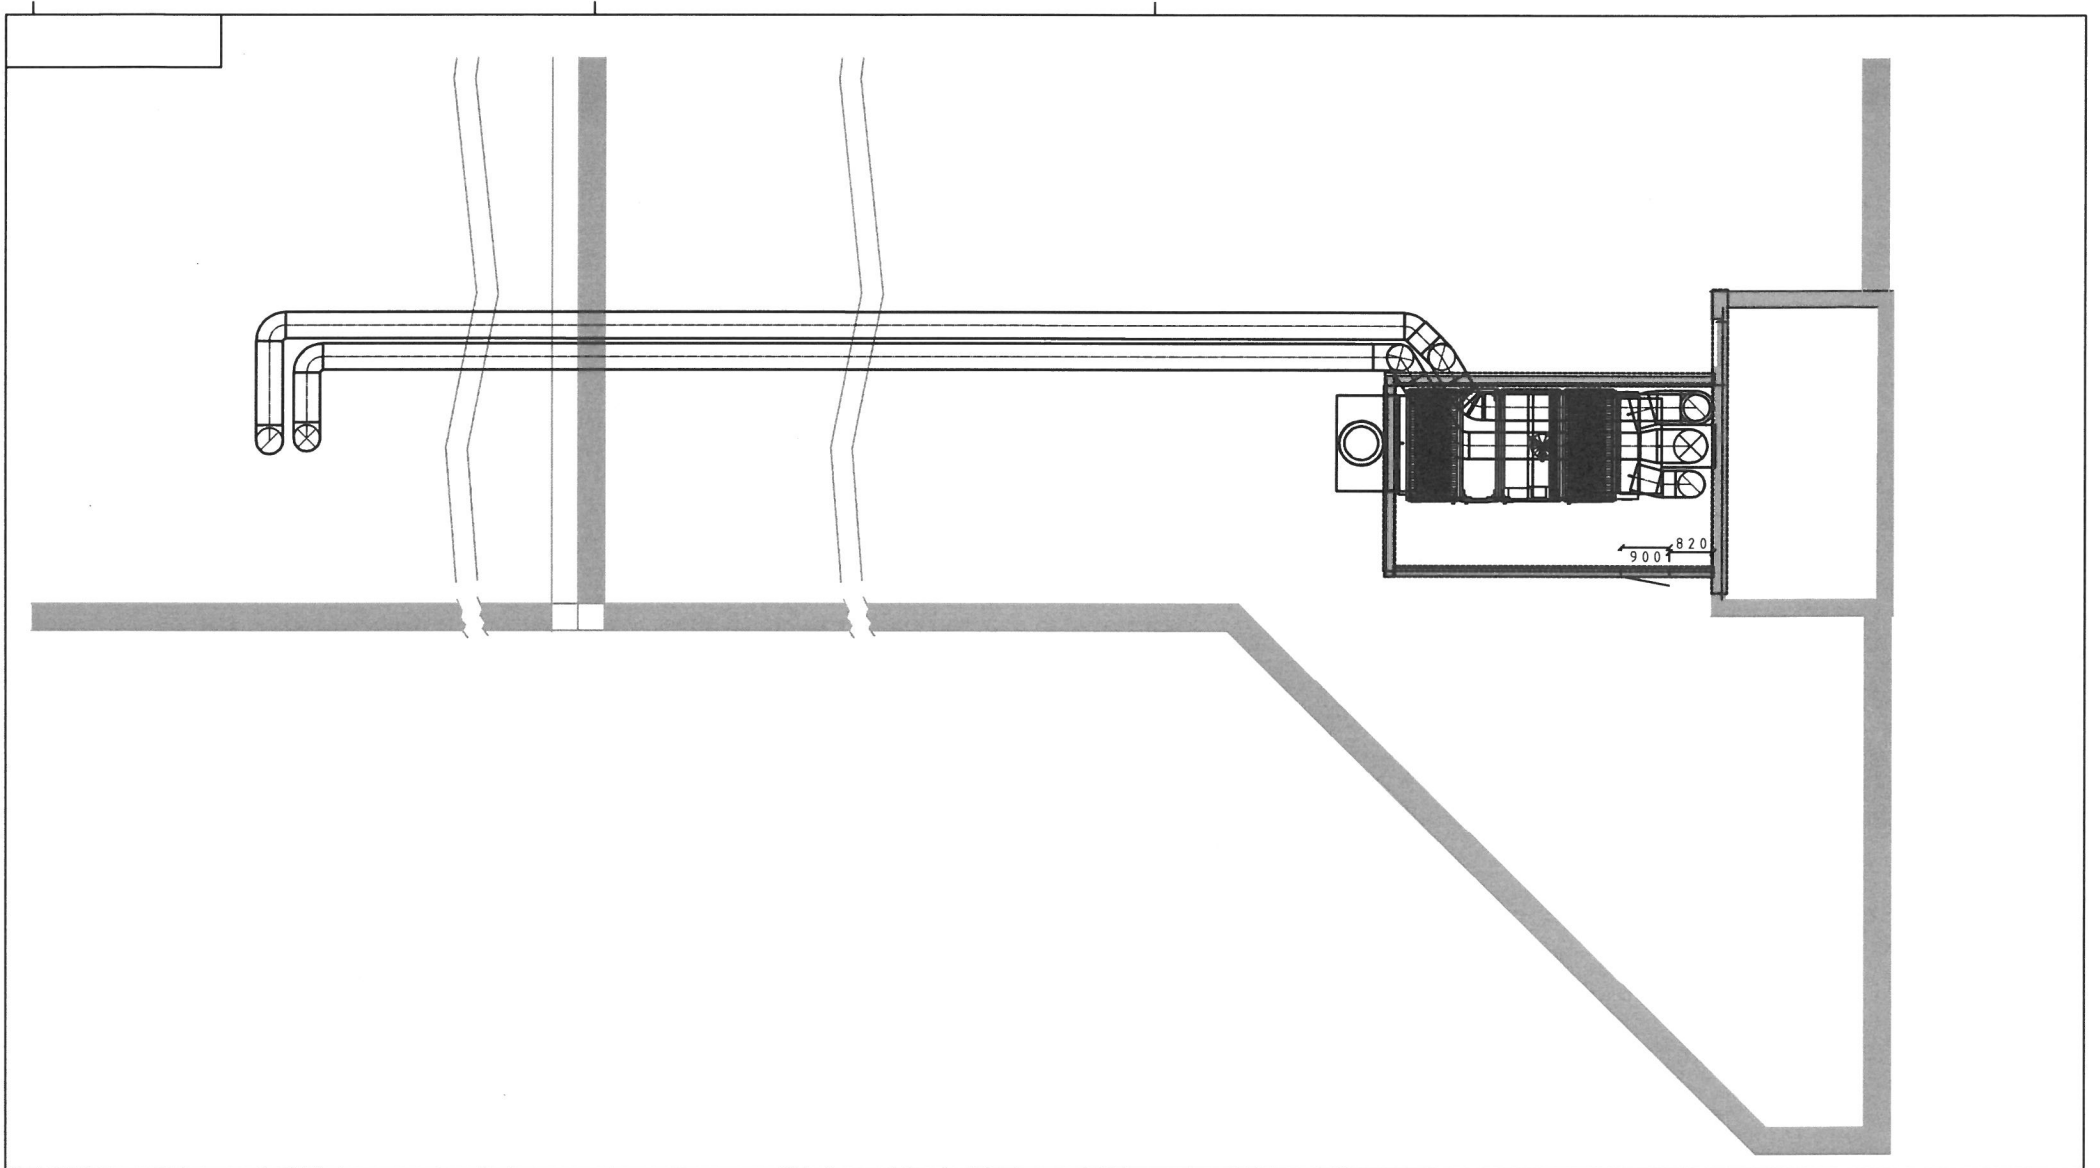


Gnr188/bnr492
Tekstilnytt og Europris

Nytt ventilasjonsanlegg

Teknisk rom på tak, målestokk 1:100, A3

Dato: 16.12.21 som bygget



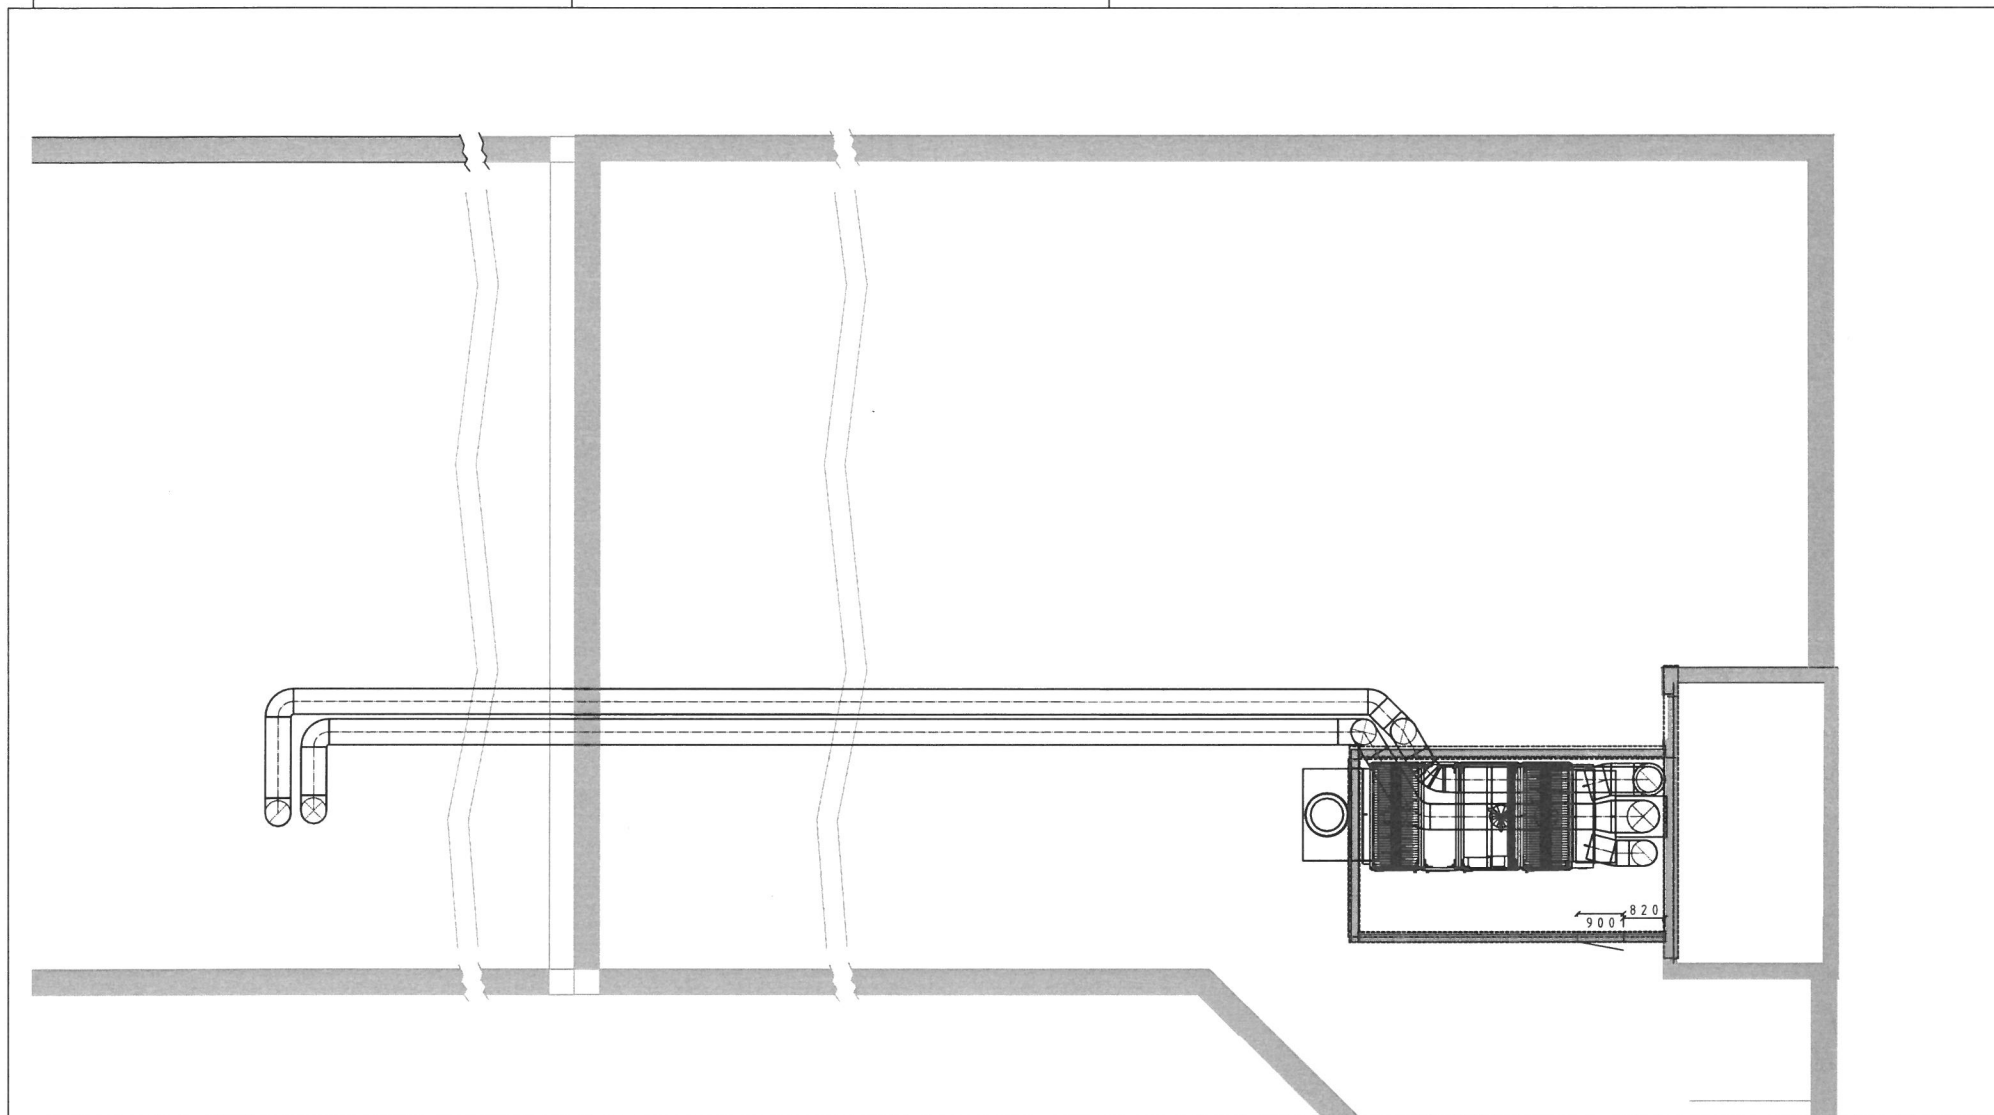

Gnr188/bnr492
Tekstilnytt og Europris

Nytt ventilasjonsanlegg

Teknisk rom på tak, målestokk 1:100, A3

Dato: 20.09.21 som bygget

