


KJELLERPLAN

|  |                     |
|--|---------------------|
| BYA BOLIG:                                 | 179,5m <sup>2</sup> |
| BRA INNV. KJELLERPLAN:                     | 122,4m <sup>2</sup> |
| BRA INNV. HOVEDPLAN:                       | 125,5m <sup>2</sup> |
| BRA TAKOVERBYGG:                           | 22,6m <sup>2</sup>  |
| BYA GARASJE:                               | 42,0m <sup>2</sup>  |
| BRA GARASJE:                               | 39,1m <sup>2</sup>  |
| BYA TILSAMMEN 221,5 UTGJØR 18,0% UTNYTTING |                     |

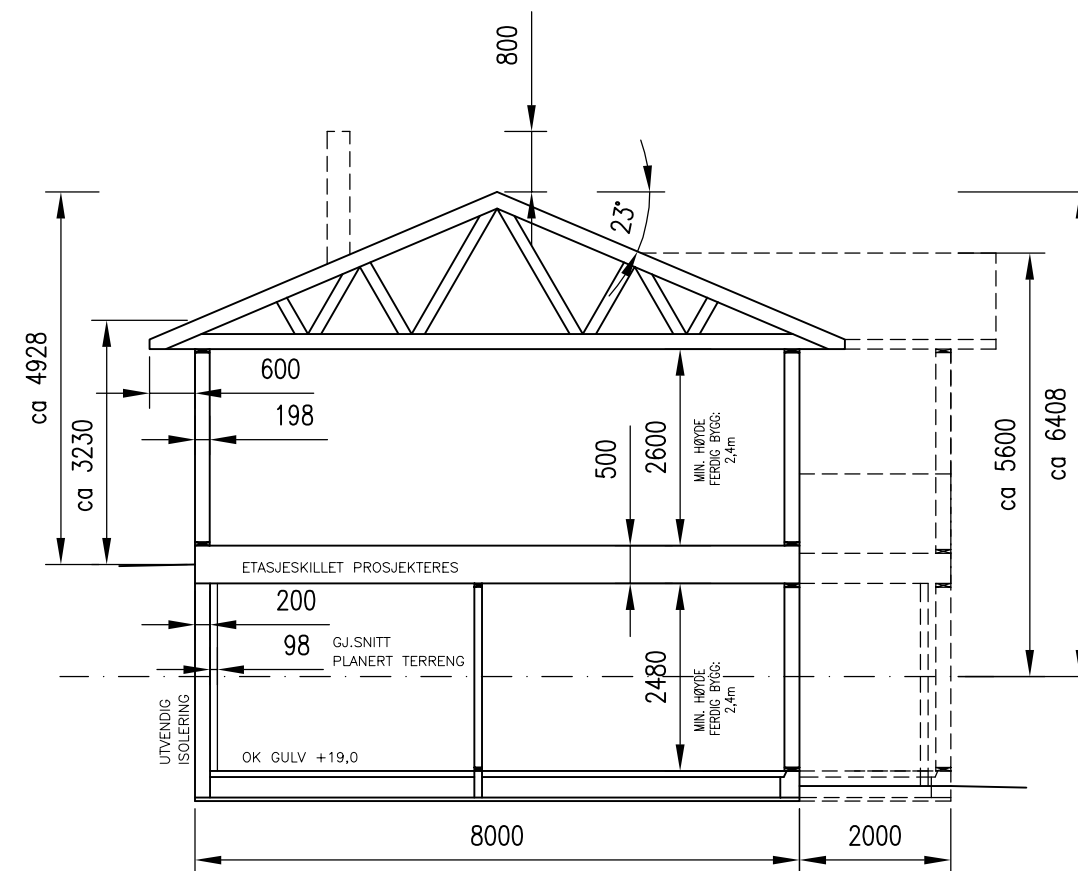

TYPISK SNITT

NB!  
 DERSOM ANNET IKKE ER BESKREVET, KAN TEGNINGEN KUN BRUKES SOM SØKNADSTEGNING I BYGGESAK. ARBEIDSTEGNINGER MÅ PROSJEKTERES OG LEVERES SEPARAT.

|  |                                |                                      |                  |  |   |
|--|--------------------------------|--------------------------------------|------------------|--|---|
| 05.04.22/LAH   | 09.06.20/LAH                   | 19.12.19/LAH                         | DATE/SIGN        | OBS!<br>* TEGNINGEN KAN PRINTES I FEIL SKALA<br>* IKKE TA MÅL DIREKTE PÅ TEGNING<br>* BRUK BARE OPPGITTE MÅL | I HENHOLD TIL LOWERK ER DENNE TEGNINGEN ARKOCONSULT AS SIN EIENDOM. DENNE TEGNINGEN KAN IKKE BLI BRUKT, OFFENTLIGGJORT ELLER GIS VIDERE TIL TREDJEPART UTEN VÅRT SKRITLIGE SAMTYKKE. OVERTREDELSE AV DETTE KAN SØKSMÅL. |
| C AS BUILT TEGNING   | B ENDRINGER ETTER MØTE KOMMUNE | A JUSTERING GARASJE, FOR BYGGEGRENSE | REV. DESCRIPTION | TERJE TREDAL, SØKN.TEGN.   | REVISION/DATE: C/05.04.22   |
|  |                                |                                      |                  | NY ENEBOLIG OG GARASJE   | PROJECT NO.: 2019232  |
| GBNR. 196/60, LINDÅS KJELLERPLAN OG SNITT  |                                |                                      |                  | DRAWING NO.: 01719232A01   |   |
| <br>ARKOCONSULT AS, Postboks 103, 5291 Valest.f.<br>Tel.: 56390003 – Fax.: 56191130 – Mob.: 93241511<br>Mail: post@arkoconsult.no – Org.nr.: 918269665 MVA |                                |                                      |                  | SCALE: 1:100   | FORMAT: A3  |
|  |                                |                                      |                  | DRAWN: LAH   | DATE: 11.12.19  |
|  |                                |                                      |                  | CHECKED: AHH   | DATE: 19.12.19  |