

1:100 1. Etasje

BIM modell ArchiCAD 14 NOR Filplassing: D:\BRKvingeData\Mine dokumenter\PROSJEKT\Byggesak\2021\21040_Manger Meieri - oppdatere godkjenningar\20040_Meieri Manger - SOM BYGGET 2022 V21.pln

MANGER MEIERI AS
21040 MANGER MEIERI

Plan 1. Etasje


YGGM. JØRN R. KVINGE AS Mob. 456 03 190
Kvingebakkevegen 97 Tlf. 56 36 56 20
5981 MASFJORDNES e-post post@brkvinge.no

Dato
21.04.2022

Målestokk
1:100

Tegn.nr. Rev. Dato
A22-102

SOM BYGGET

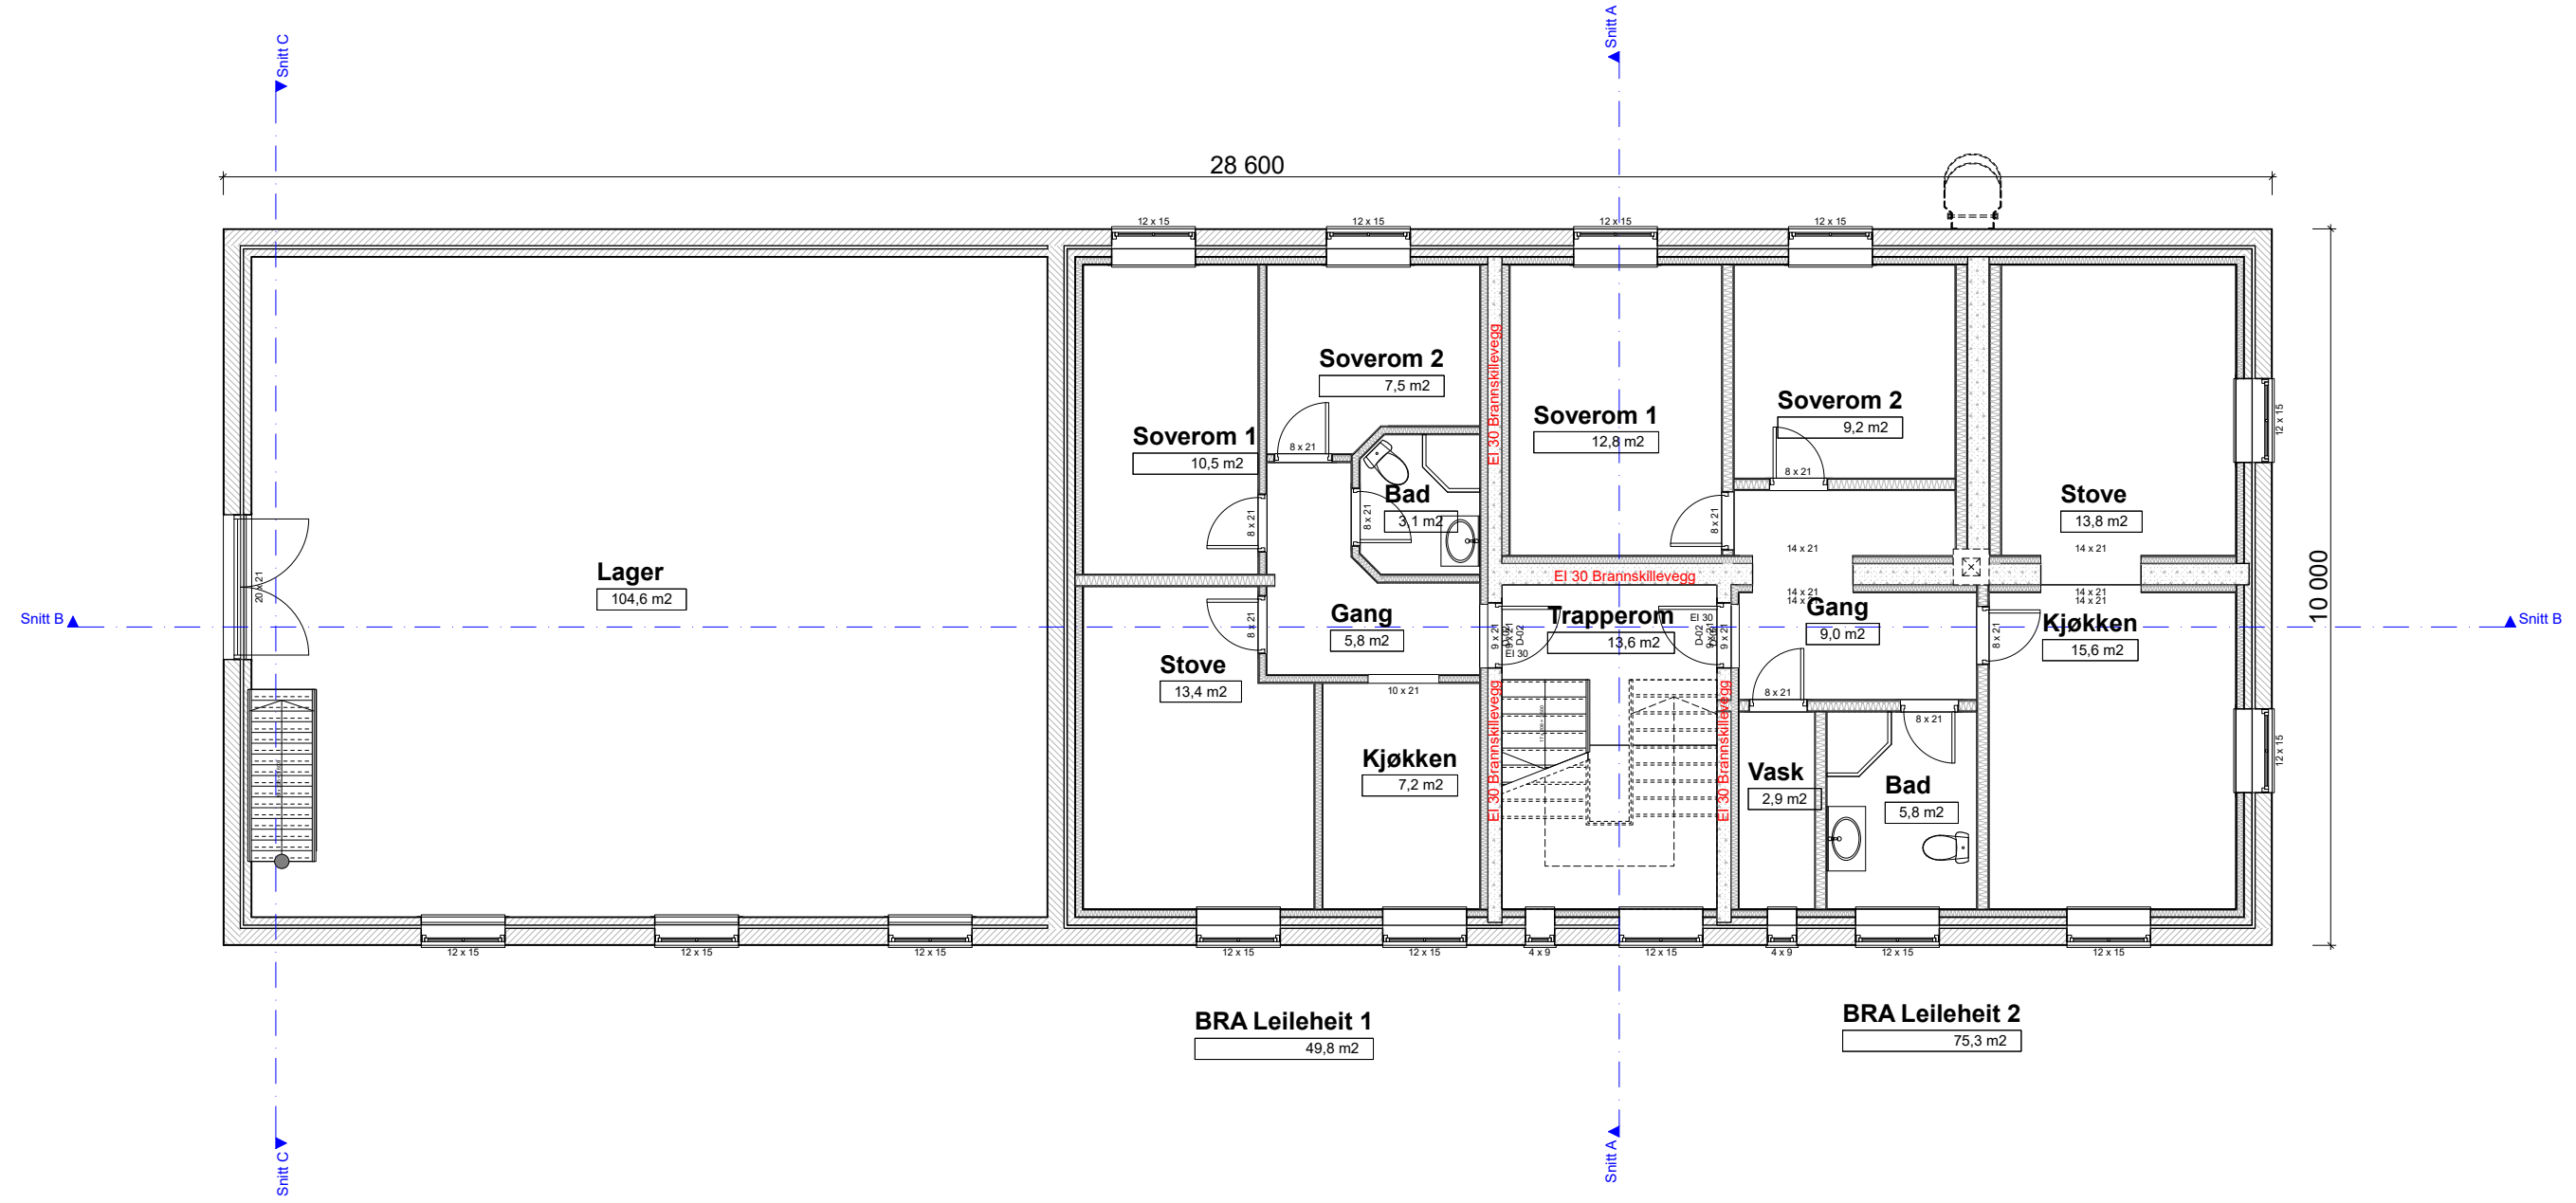

BIM modell ArchiCAD 14 NOR Filplassering: D:\BRKvingeData\Mine dokumenter\PROSJEKT\Byggesak\2021\21040_Manger Meieri - oppdatere godkjenningar\20040_Meieri Manger - SOM BYGGET 2022 V21.pln


MANGER MEIERI AS
21040 MANGER MEIERI

Plan 2. Etasje


BYGGM. JØRN R. Kvinge AS Mob. 456 03 190
Kvingebakkevegen 97 Tlf. 56 36 56 20
5981 MASFJORDNES e-post post@brkvinge.no

Dato	Målestokk	Tegn.nr.	Rev. Dato
21.04.2022	1:100	A22-103	


SOM BYGGET

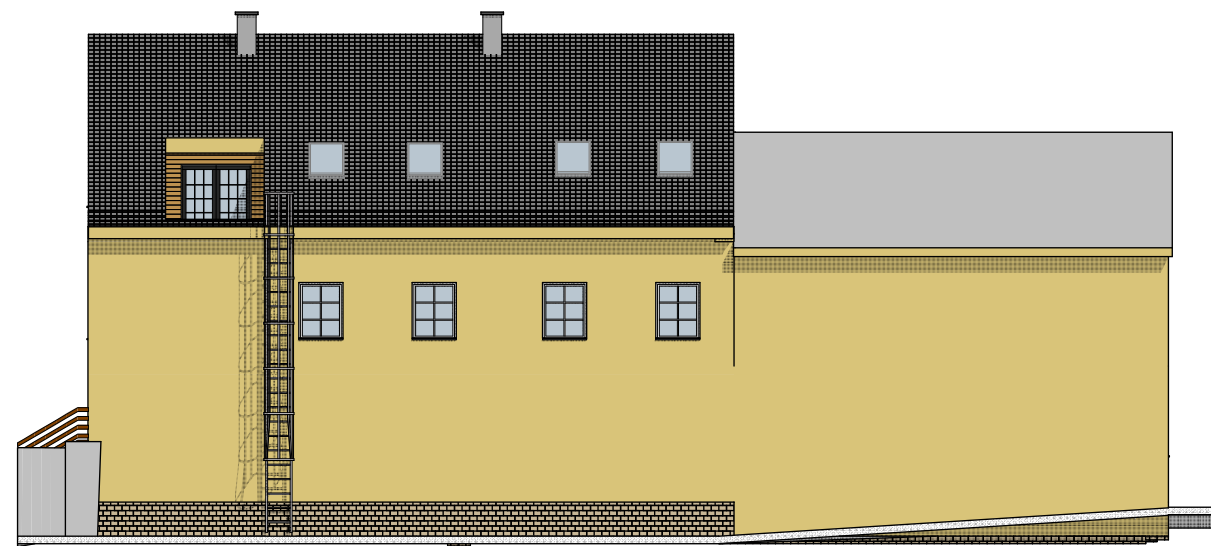

1:200 Fasade Sør

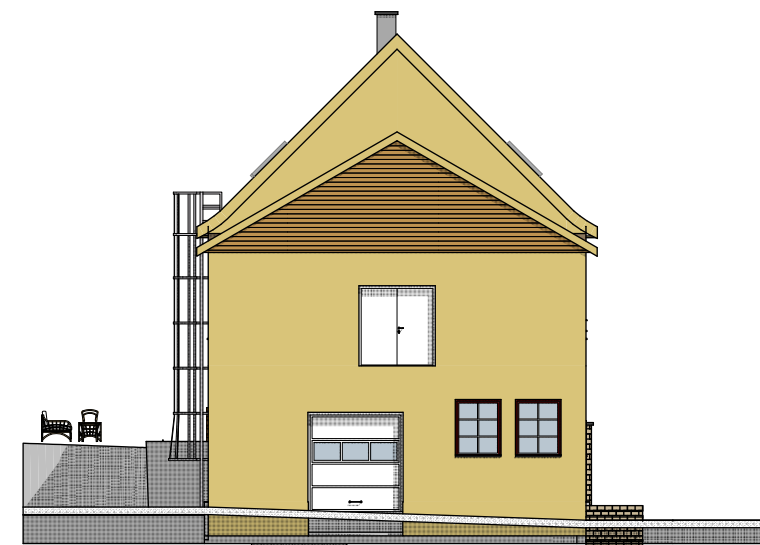

1:200 Fasade Øst

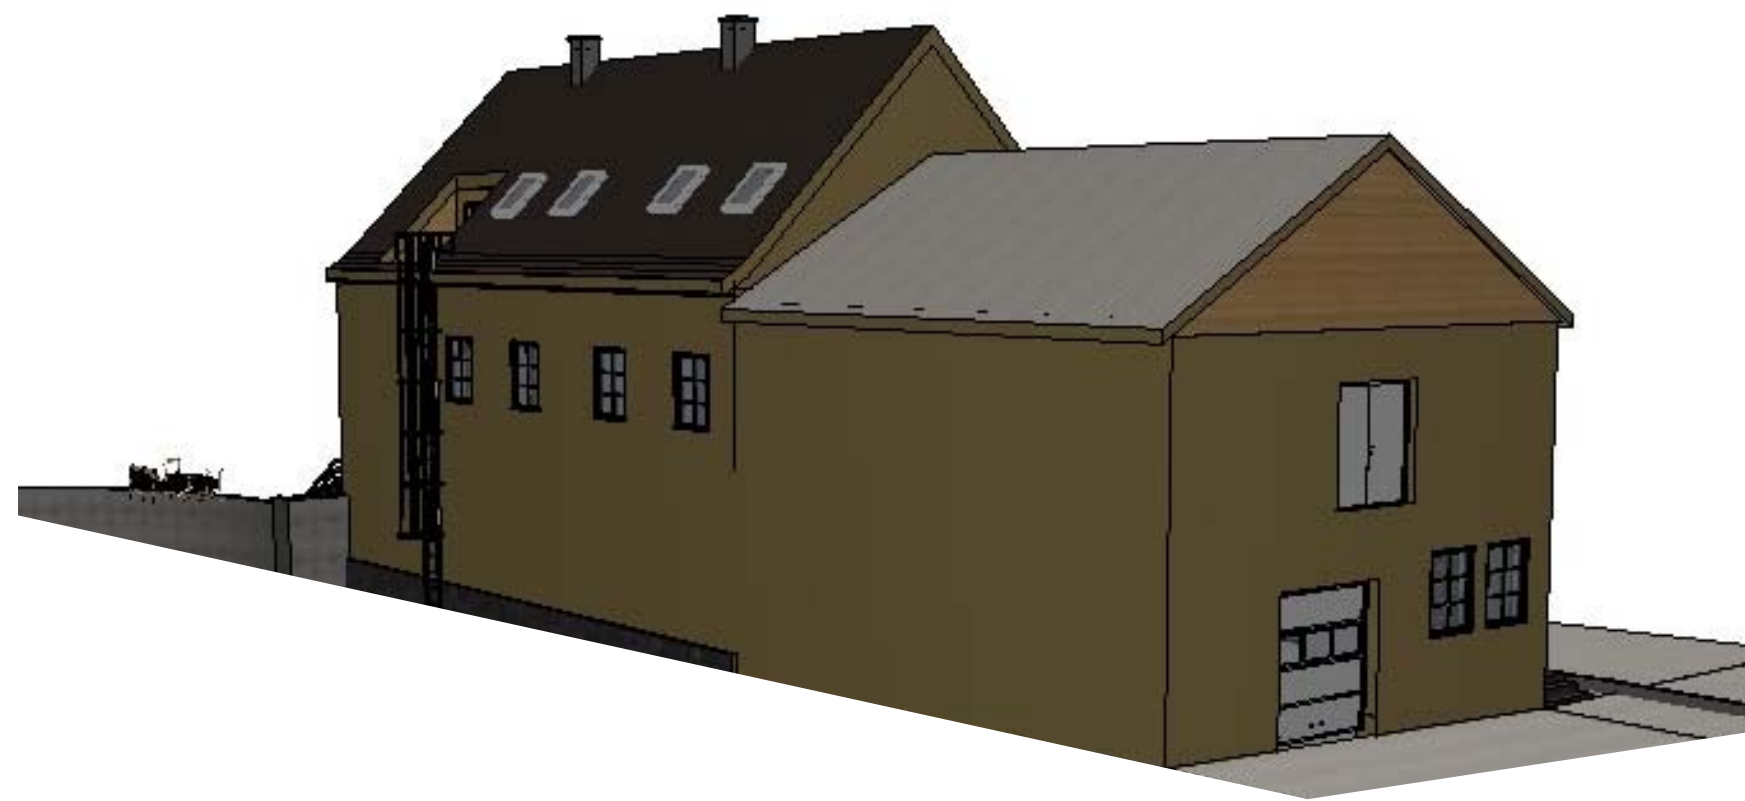

1:1 Øst

BIM modell ArchiCAD 14 NOR Filplassering: D:\BRKvingeData\Mine dokumenter\PROSJEKT\Byggesak\2021\21040_Manger Meieri - oppdatere godkjenningar\20040_Meieri Manger - SOM BYGGET 2022 V21.pln

MANGER MEIERI AS
21040 MANGER MEIERI

Fasade Sør og Øst

BYGGM. JØRN K. VINGE AS Mob. 456 03 190
Kvingebakkevegen 97 Tlf. 56 36 56 20
5981 MASFJORDNES e-post post@brkvinge.no

Dato
21.04.2022

Målestokk
1:200, 1:1,05

Tegn.nr.
A40-01

Rev. Dato


SOM BYGGET



1:200 Fasade Nord



1:200 Fasade Vest

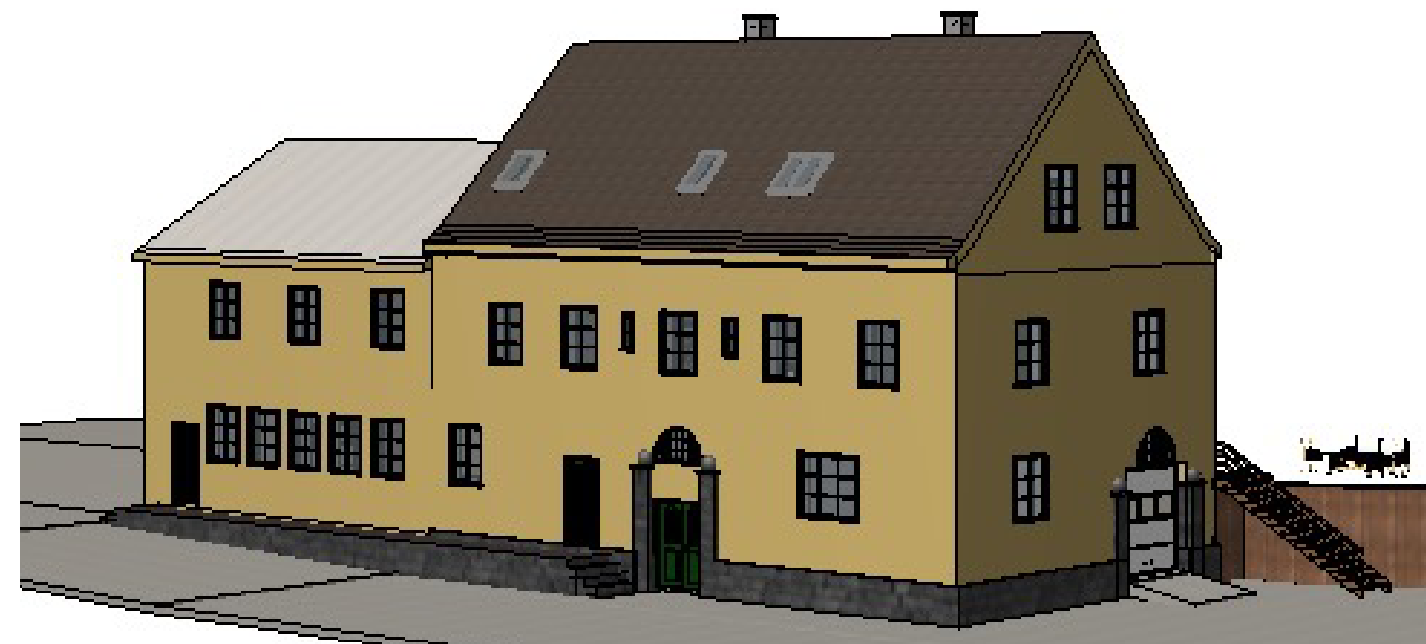

1:0,00 Generic Perspective (1)

BIM modell ArchiCAD 14 NOR Filplassering: D:\BRKvingeData\Mine dokumenter\PROSJEKT\Byggesak\2021\21040_Manger Meieri - oppdatere godkjenningar\20040_Meieri Manger - SOM BYGGET 2022 V21.pln

MANGER MEIERI AS
21040 MANGER MEIERI

Fasade Nord og vest


BYGGM. JØRN K. VINGE AS Mob. 456 03 190
Kvingebakkevegen 97 T f. 56 36 56 20
5981 MASFJORDNES e-post post@brkvinge.no

Dato
21.04.2022



Målestokk
1:200, 1:0,93

Tegn.nr. Rev. Dato
A40-02

SOM BYGGET

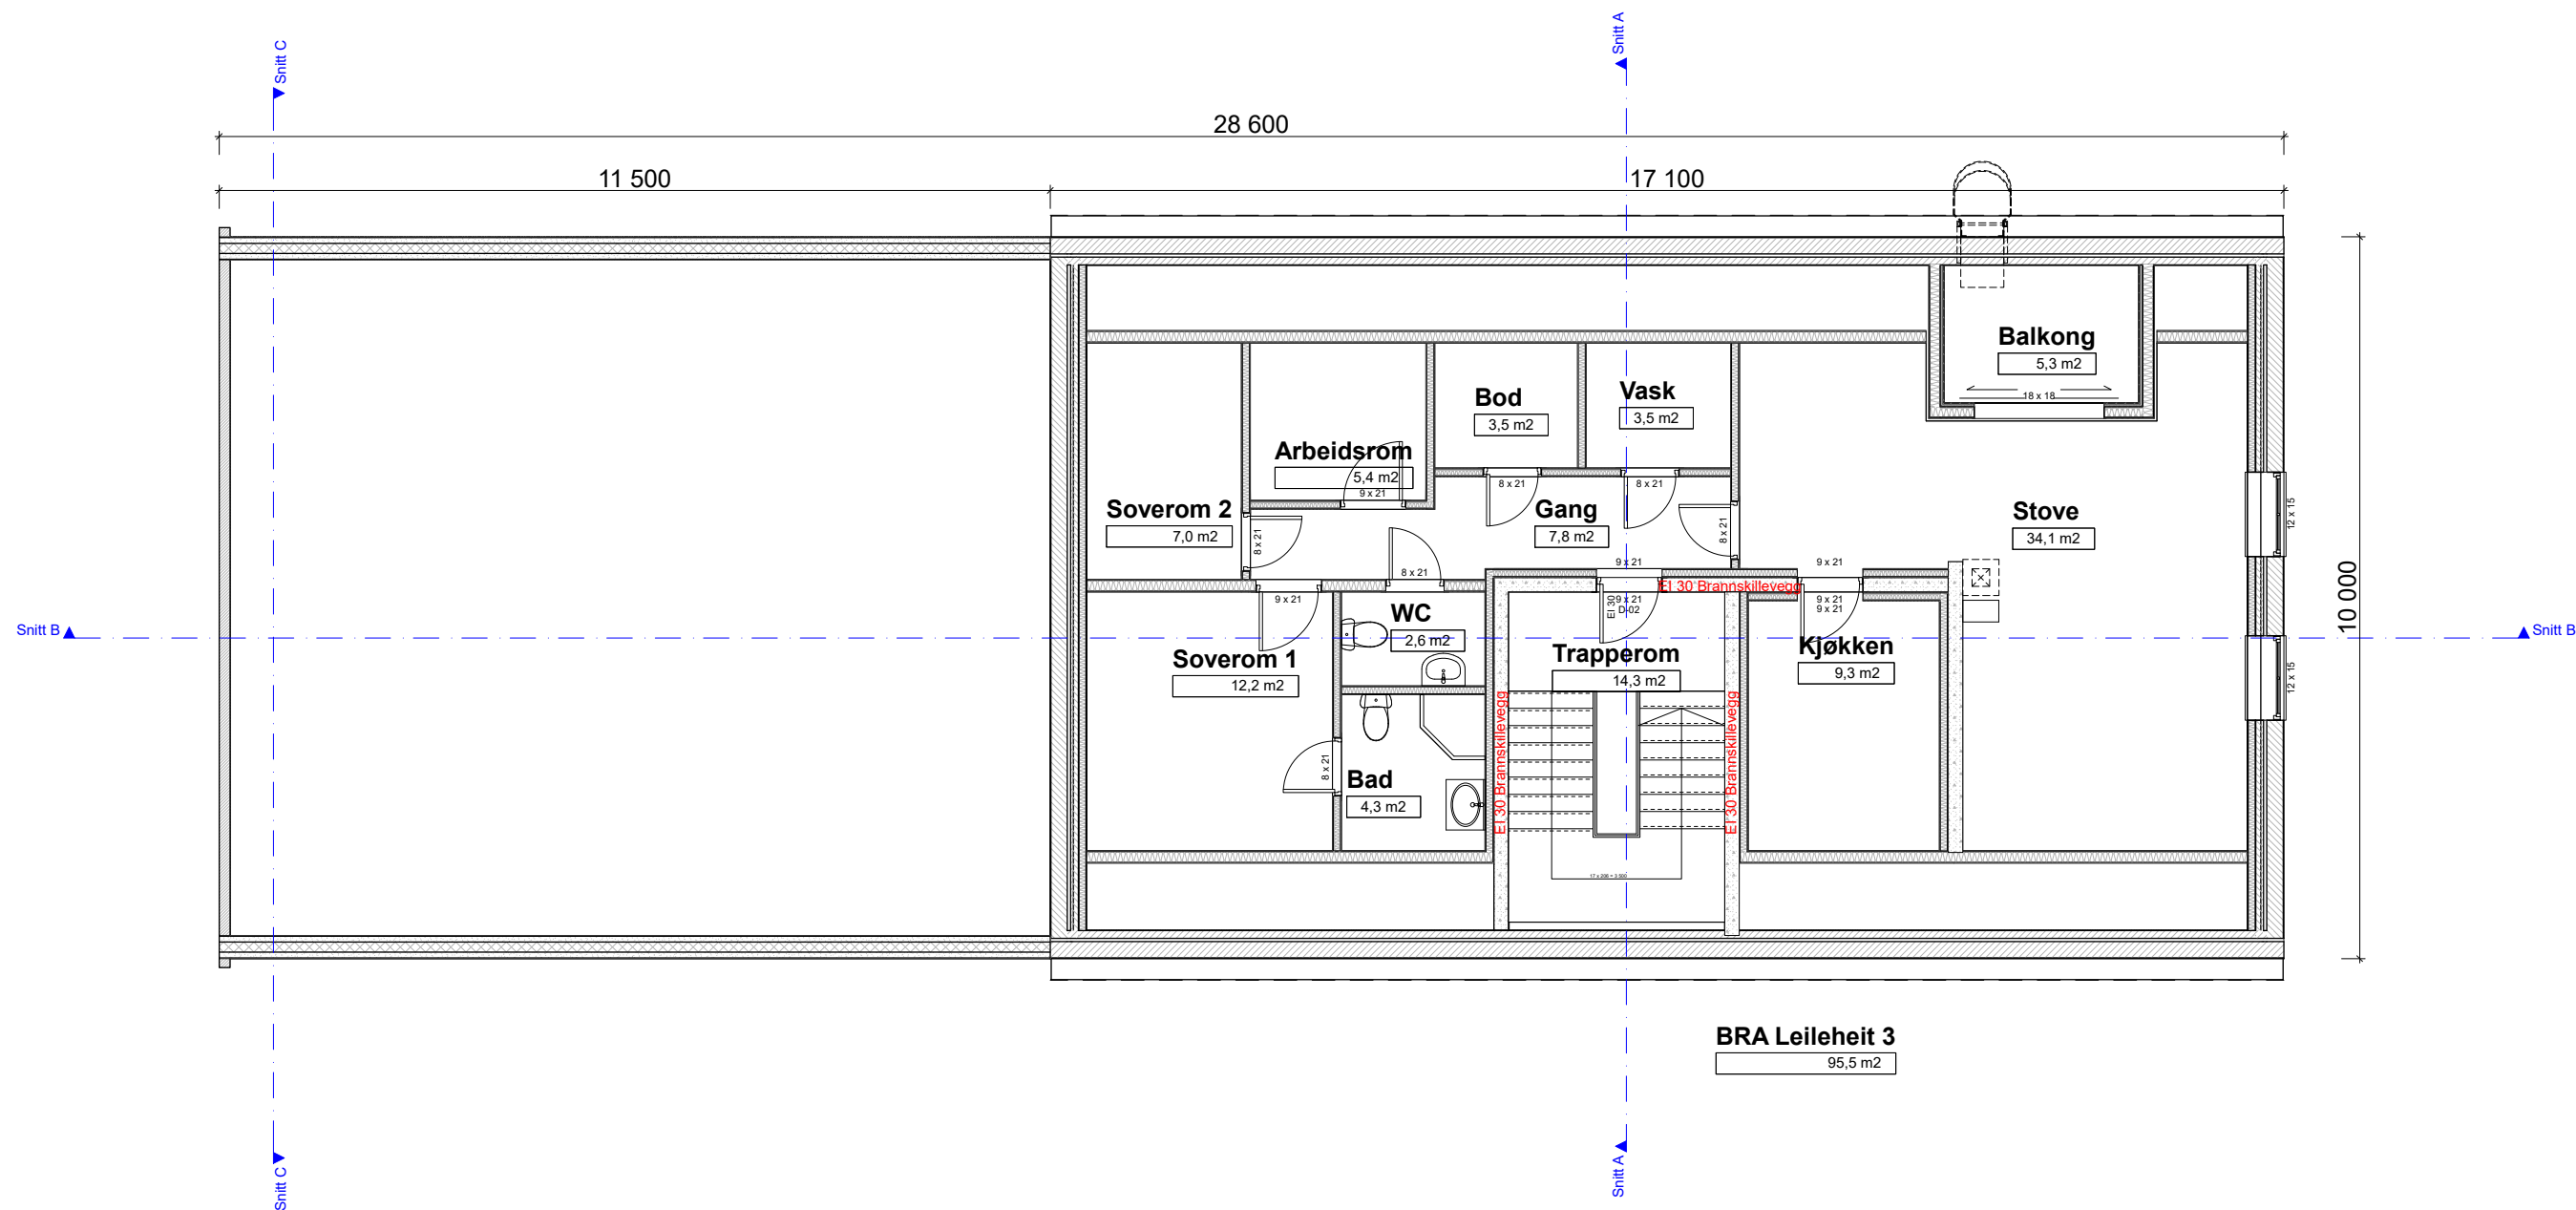

1:100 3. Etasje

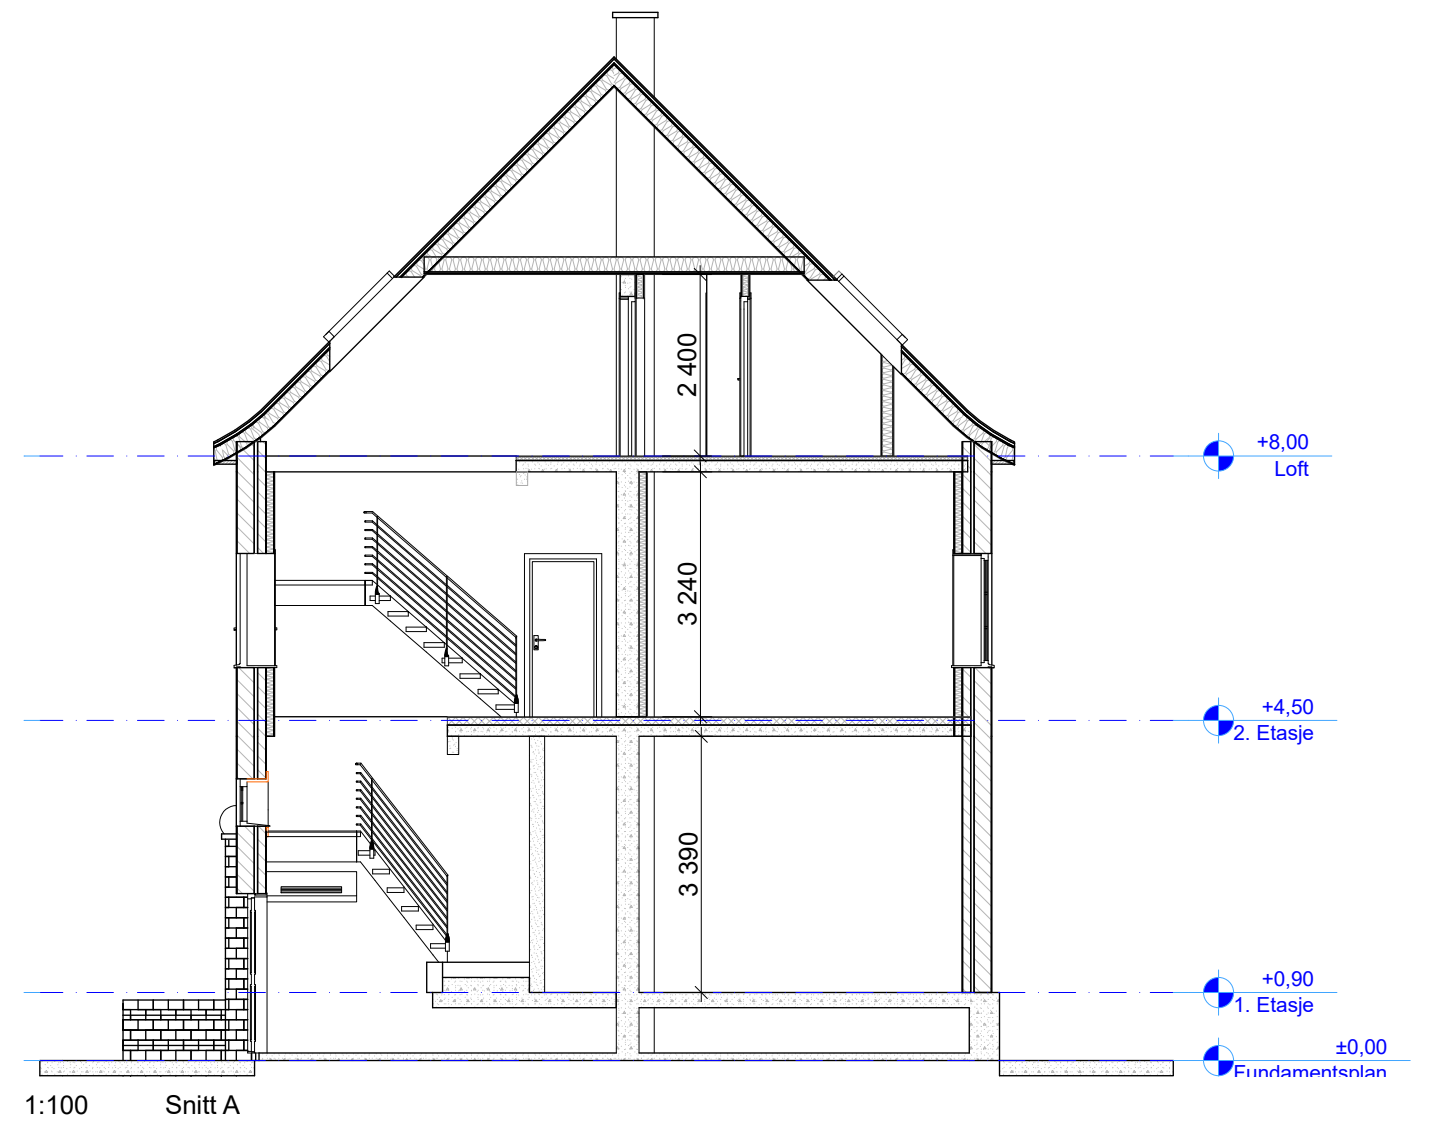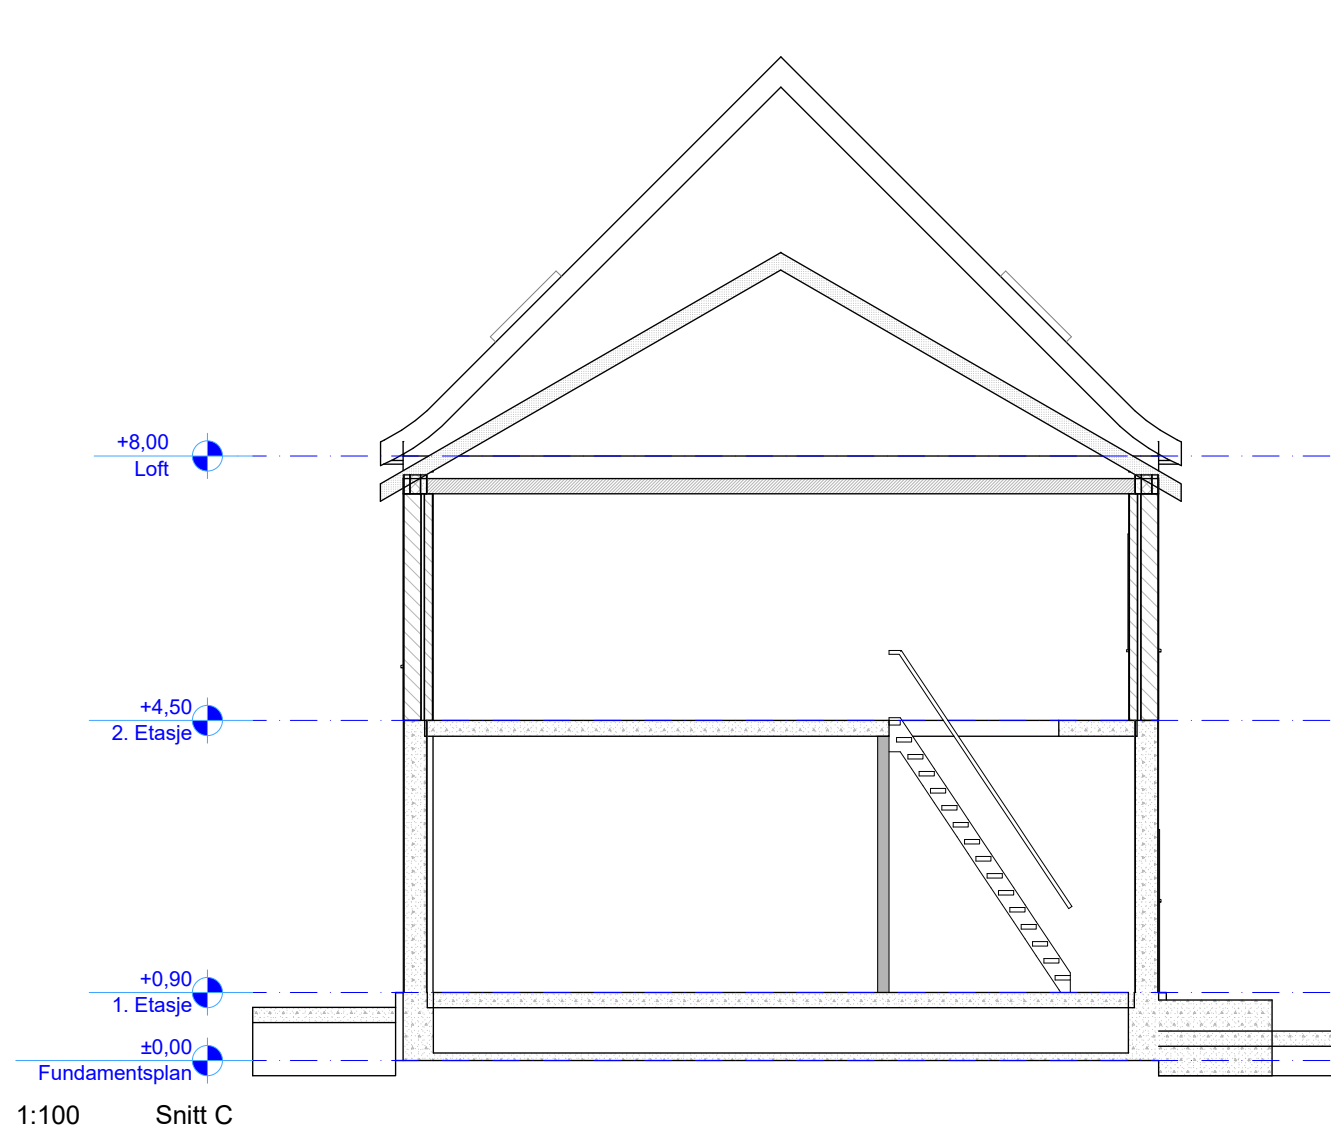

BIM modell ArchiCAD 14 NOR Filplassering: D:\BRKvingeData\Mine dokumenter\PROSJEKT\Byggesak\2021\21040_Manger Meieri - oppdatere godkjenningar\20040_Meieri Manger - SOM BYGGET 2022 V21.pln

MANGER MEIERI AS
21040 MANGER MEIERI

Snitt A og C

YGGM. JØRN K. VINGE AS Mob. 456 03 190
Kvingebakkevegen 97 Tlf. 56 36 56 20
5981 MASFJORDNES e-post post@brkvinge.no


Dato
21.04.2022

Målestokk
1:100

Tegn.nr.
A30-02

Rev. Dato

SOM BYGGET

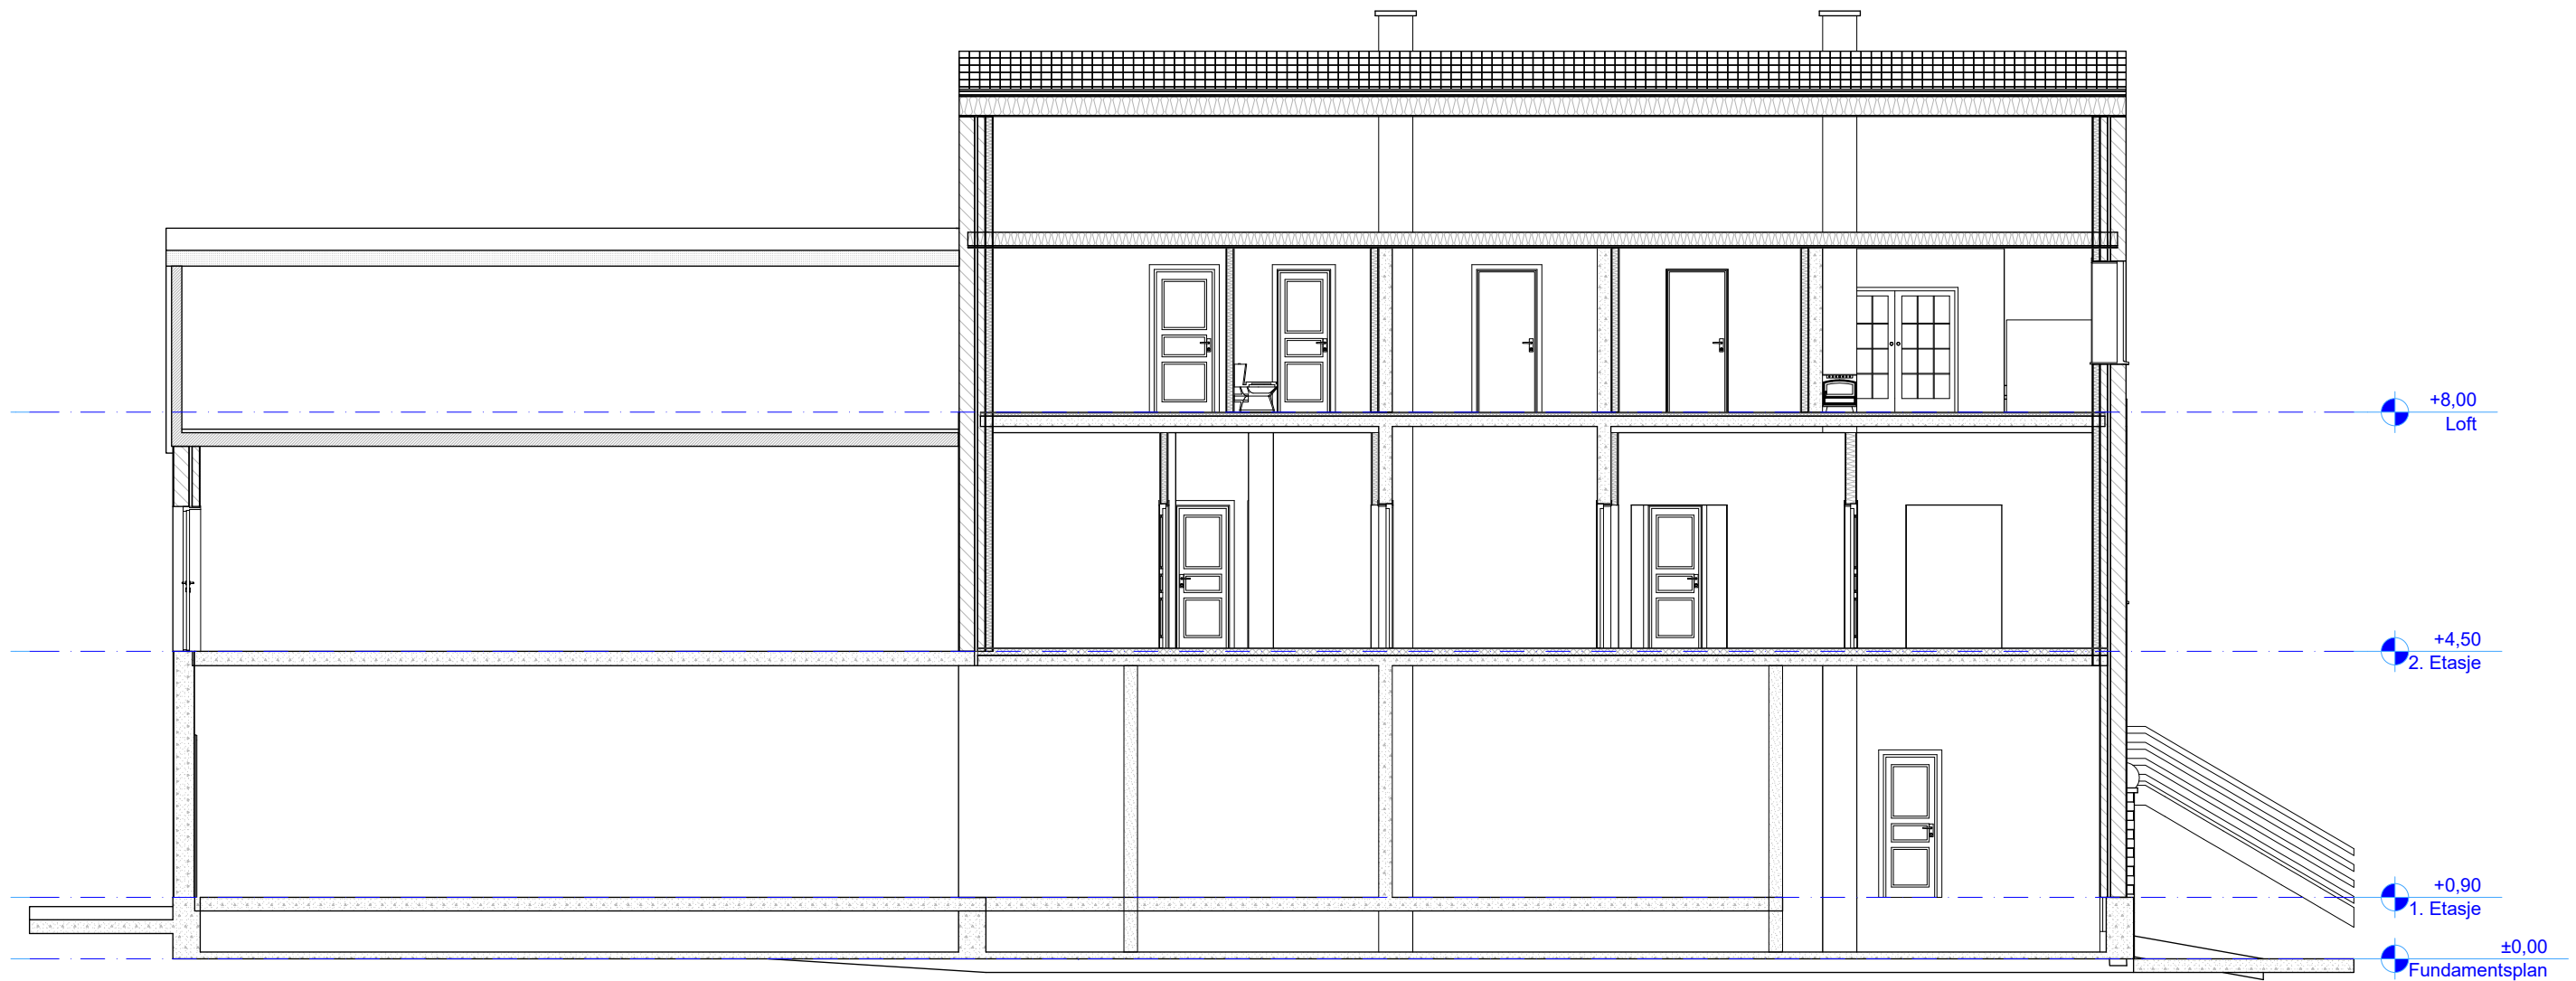

1:100 Snitt B