




6726350

6726325

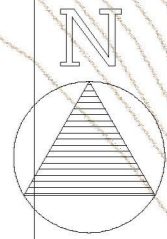


307900

307925

307950

Innmålt mur

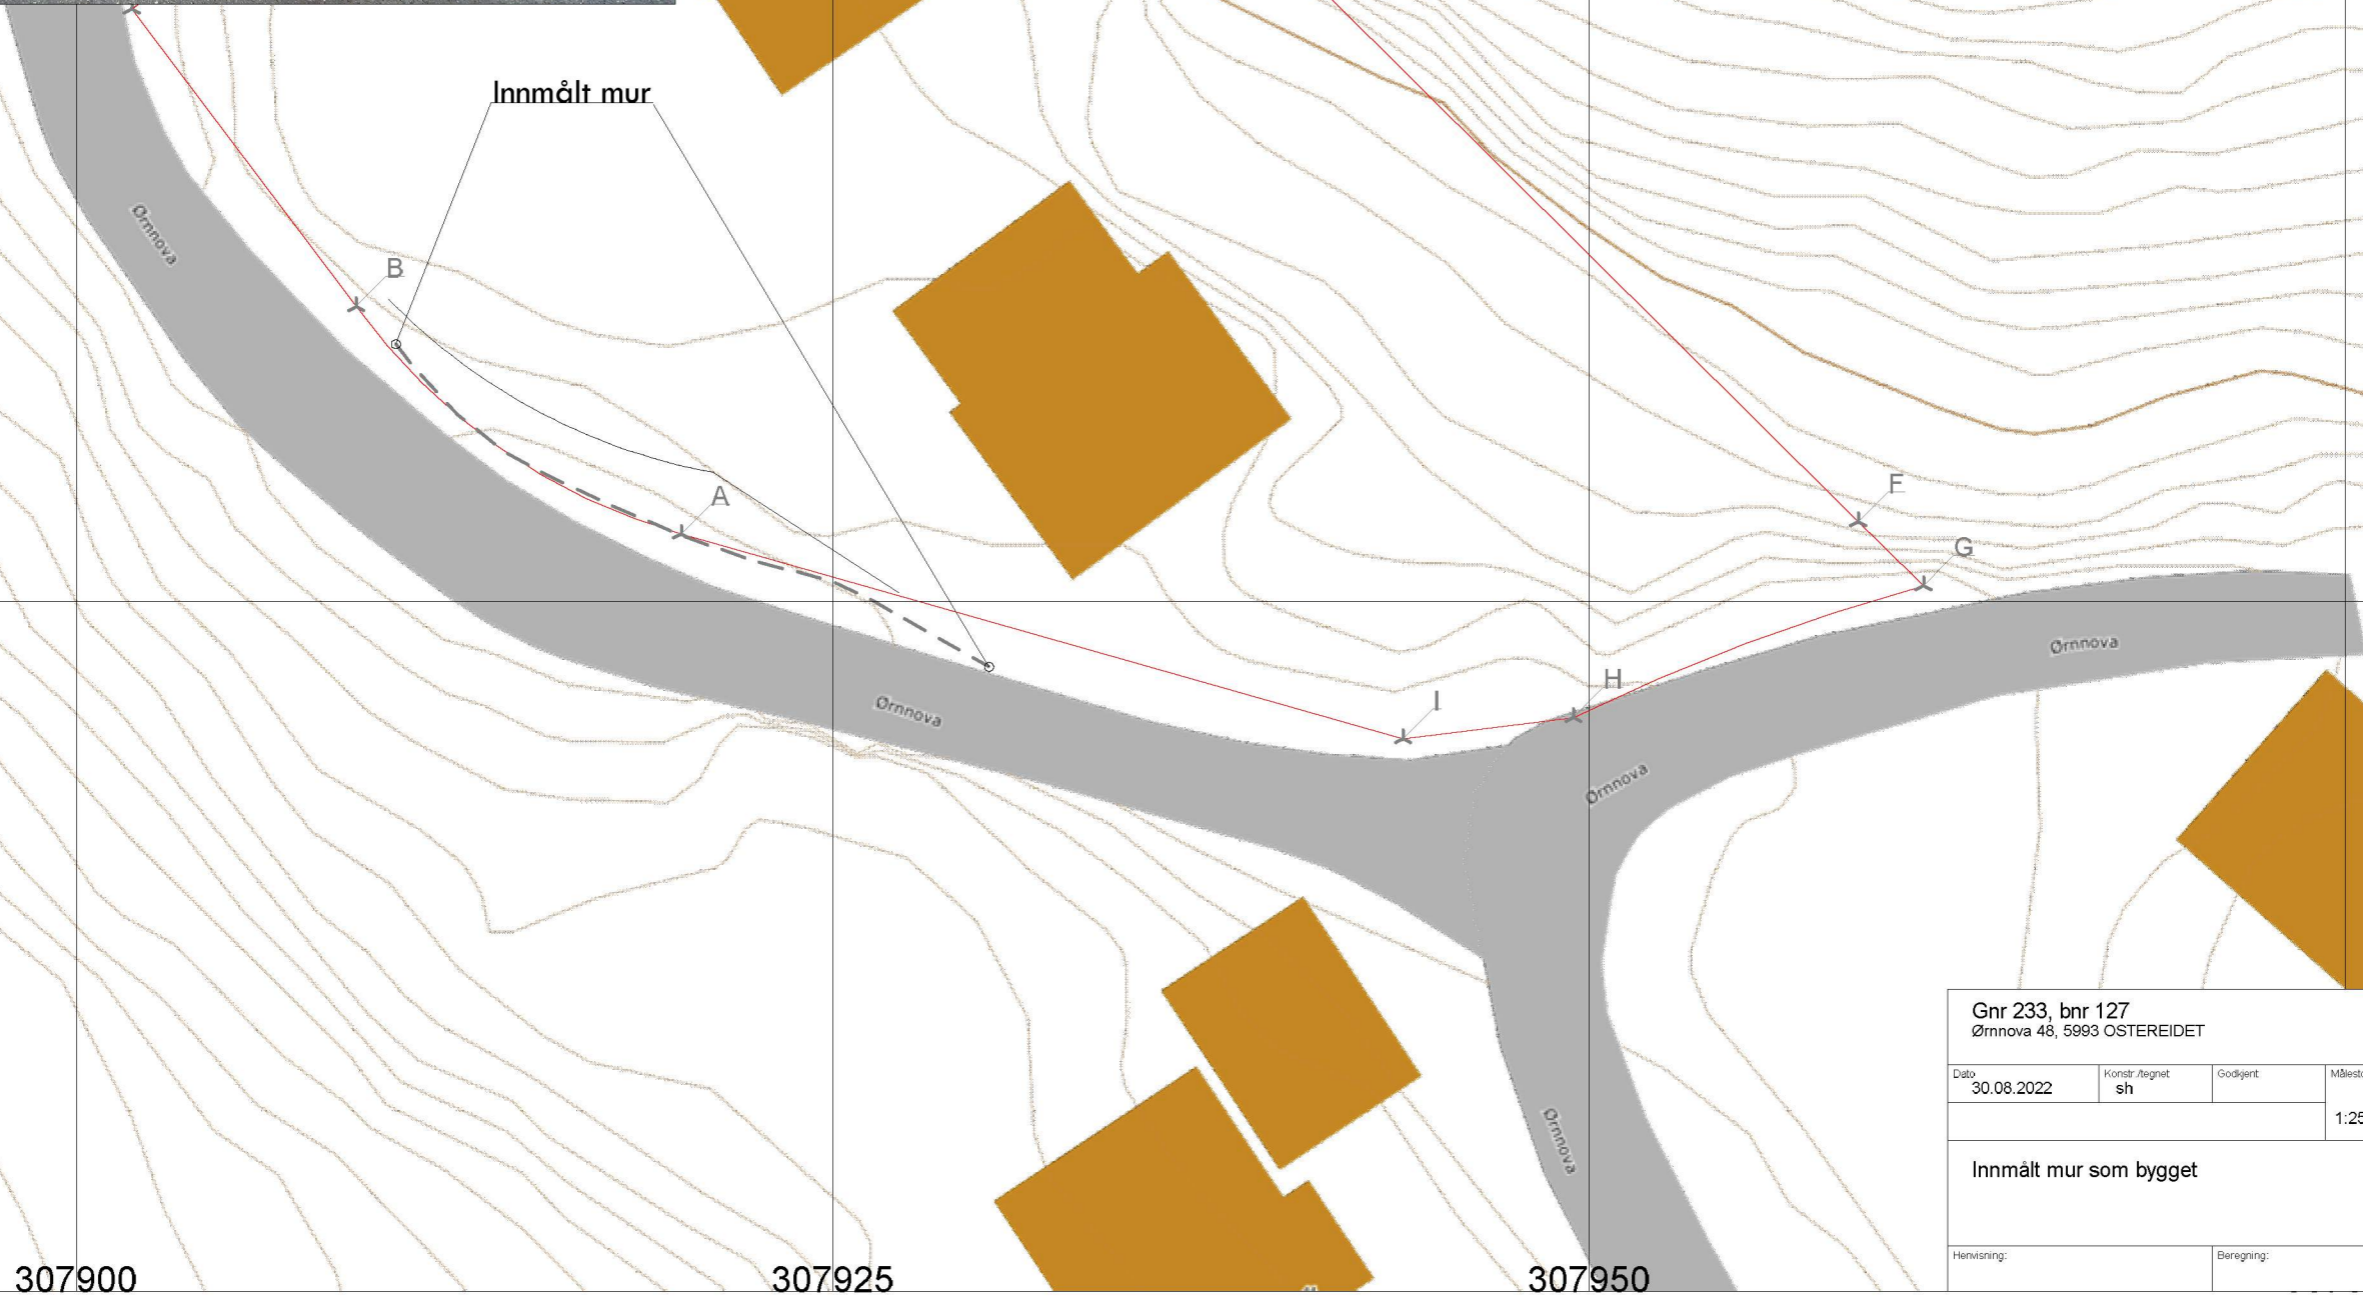

Gnr 233, bnr 127				 <small>post@sh-oppmaling.no</small> <small>TI 472 99 092</small>
Ørnova 48, 5993 ØSTEREIDET				
Dato	Konstr./egnet	Godkjent	Målestokk	Erstatning for: Erstatet av:
30.08.2022	sh		1:250	
Innmålt mur som bygget				903
Henvisning:		Beregning:		Alver kommune