


Tegning av underetasje i samsvar med gitt byggetillatelse 08.06.1976

Vedlegg Q-3 side 1/2

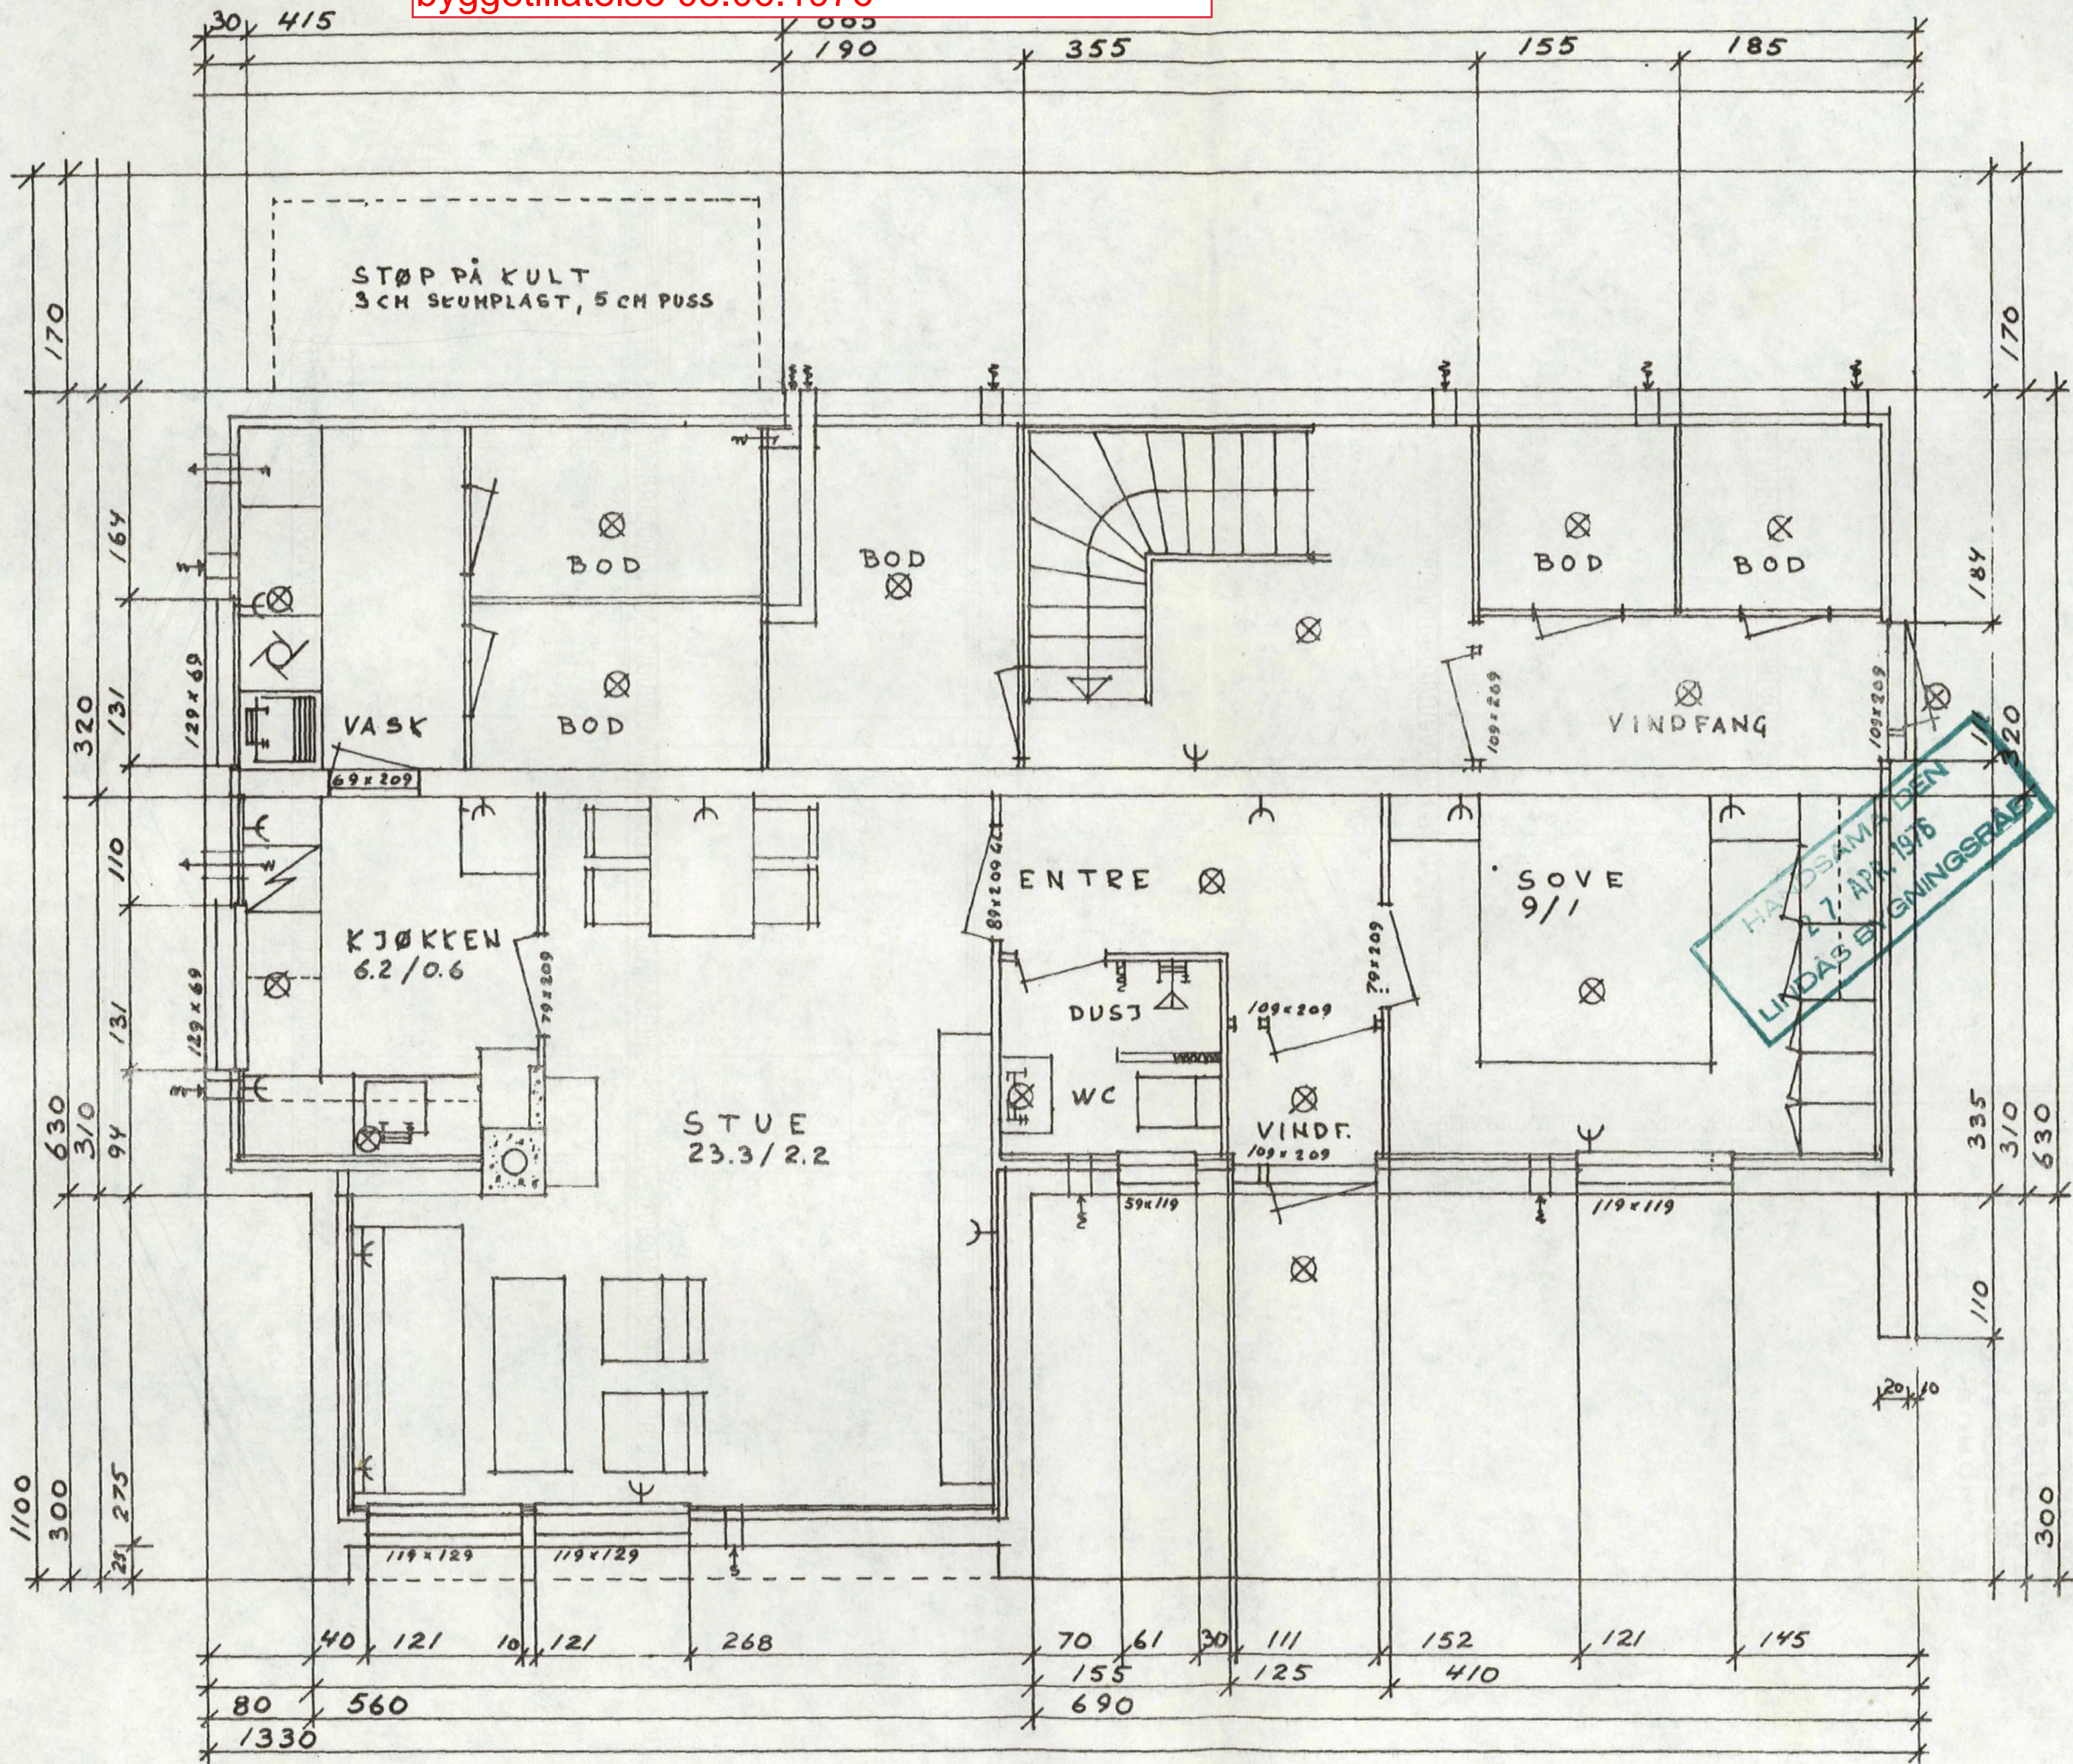

HÅNDSAMT DEN 27. APR. 1976
LINDAS BYGNINGSFAB


ARKIV

RØDLANDHUS
ARTHUR RØDLAND
Telf. 14391
Strandgt. 11, 4 etg.
5000 BERGEN

LINDAS KOMMUNE
KONTROLL-
INGENIØRSKONTOR
02687 10.12.75
Arkiv nr. 217-

LEILIGHET I UNDERETASJE

TYPE NR 360+

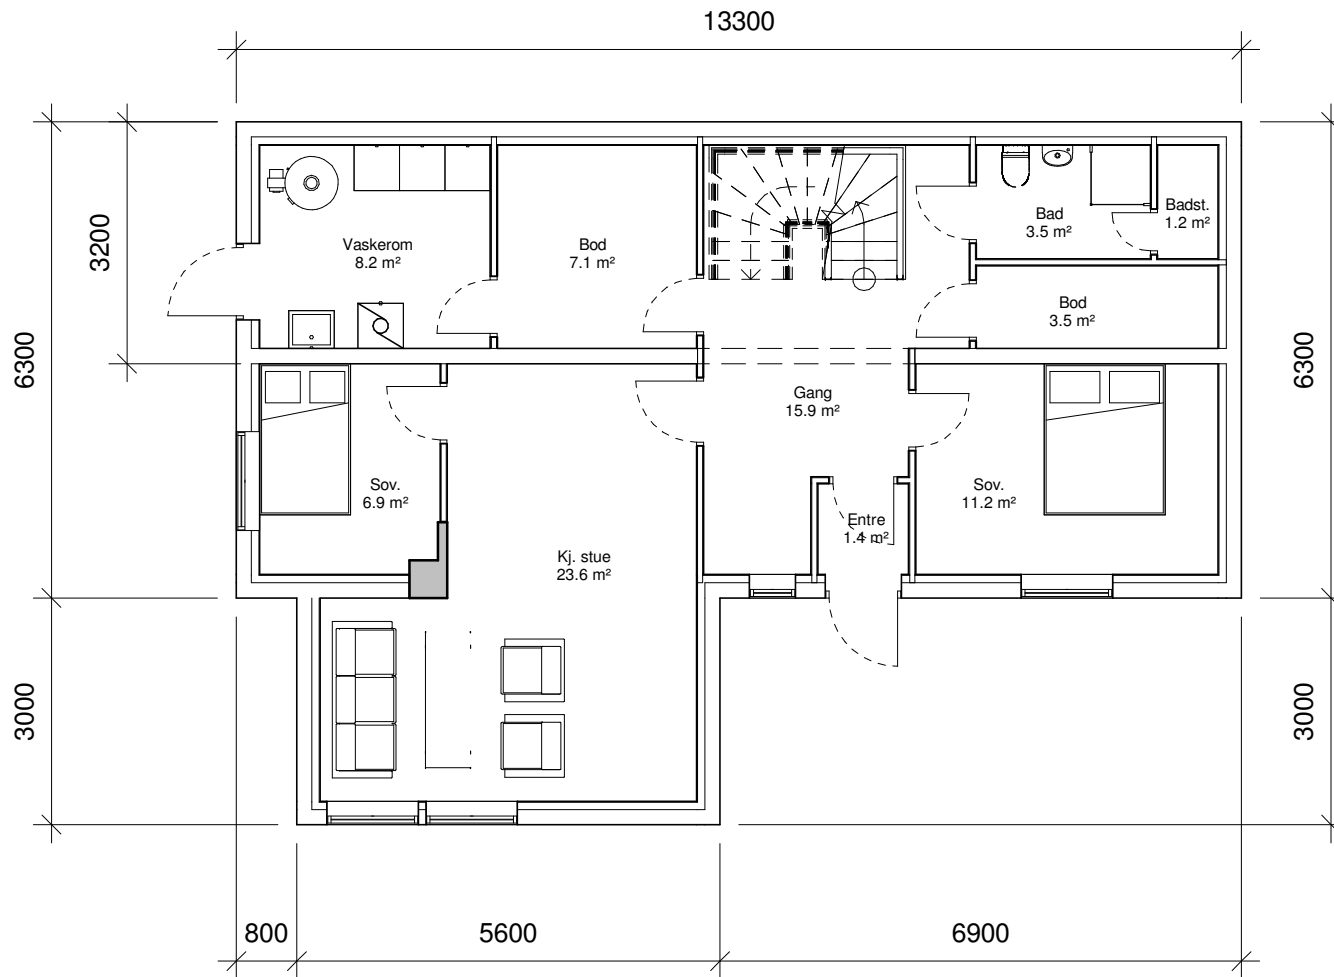

Byggmester Romarheim AS

Totalentreprise:
Prosjektering - Byggesøknad - Utførelse

Ny tegning av underetasje i
samsvar med utførelse.

Underetasje (As built)

Project nr : 1079

Project name : Nils Gerard Romarheim

Dato : 08.08.2022

Revisjons nr. :

Gnr. 217, Bnr 40

Målestokk

1 : 100



Tegningen er beskyttet i henhold til lov om opphavsrett.
Kan ikke benyttes uten samtykke fra Byggmester Romarheim AS