



- Overvannsledning
- Spillvannsledning
- Vannledning
- Kum
- ☐ Kran

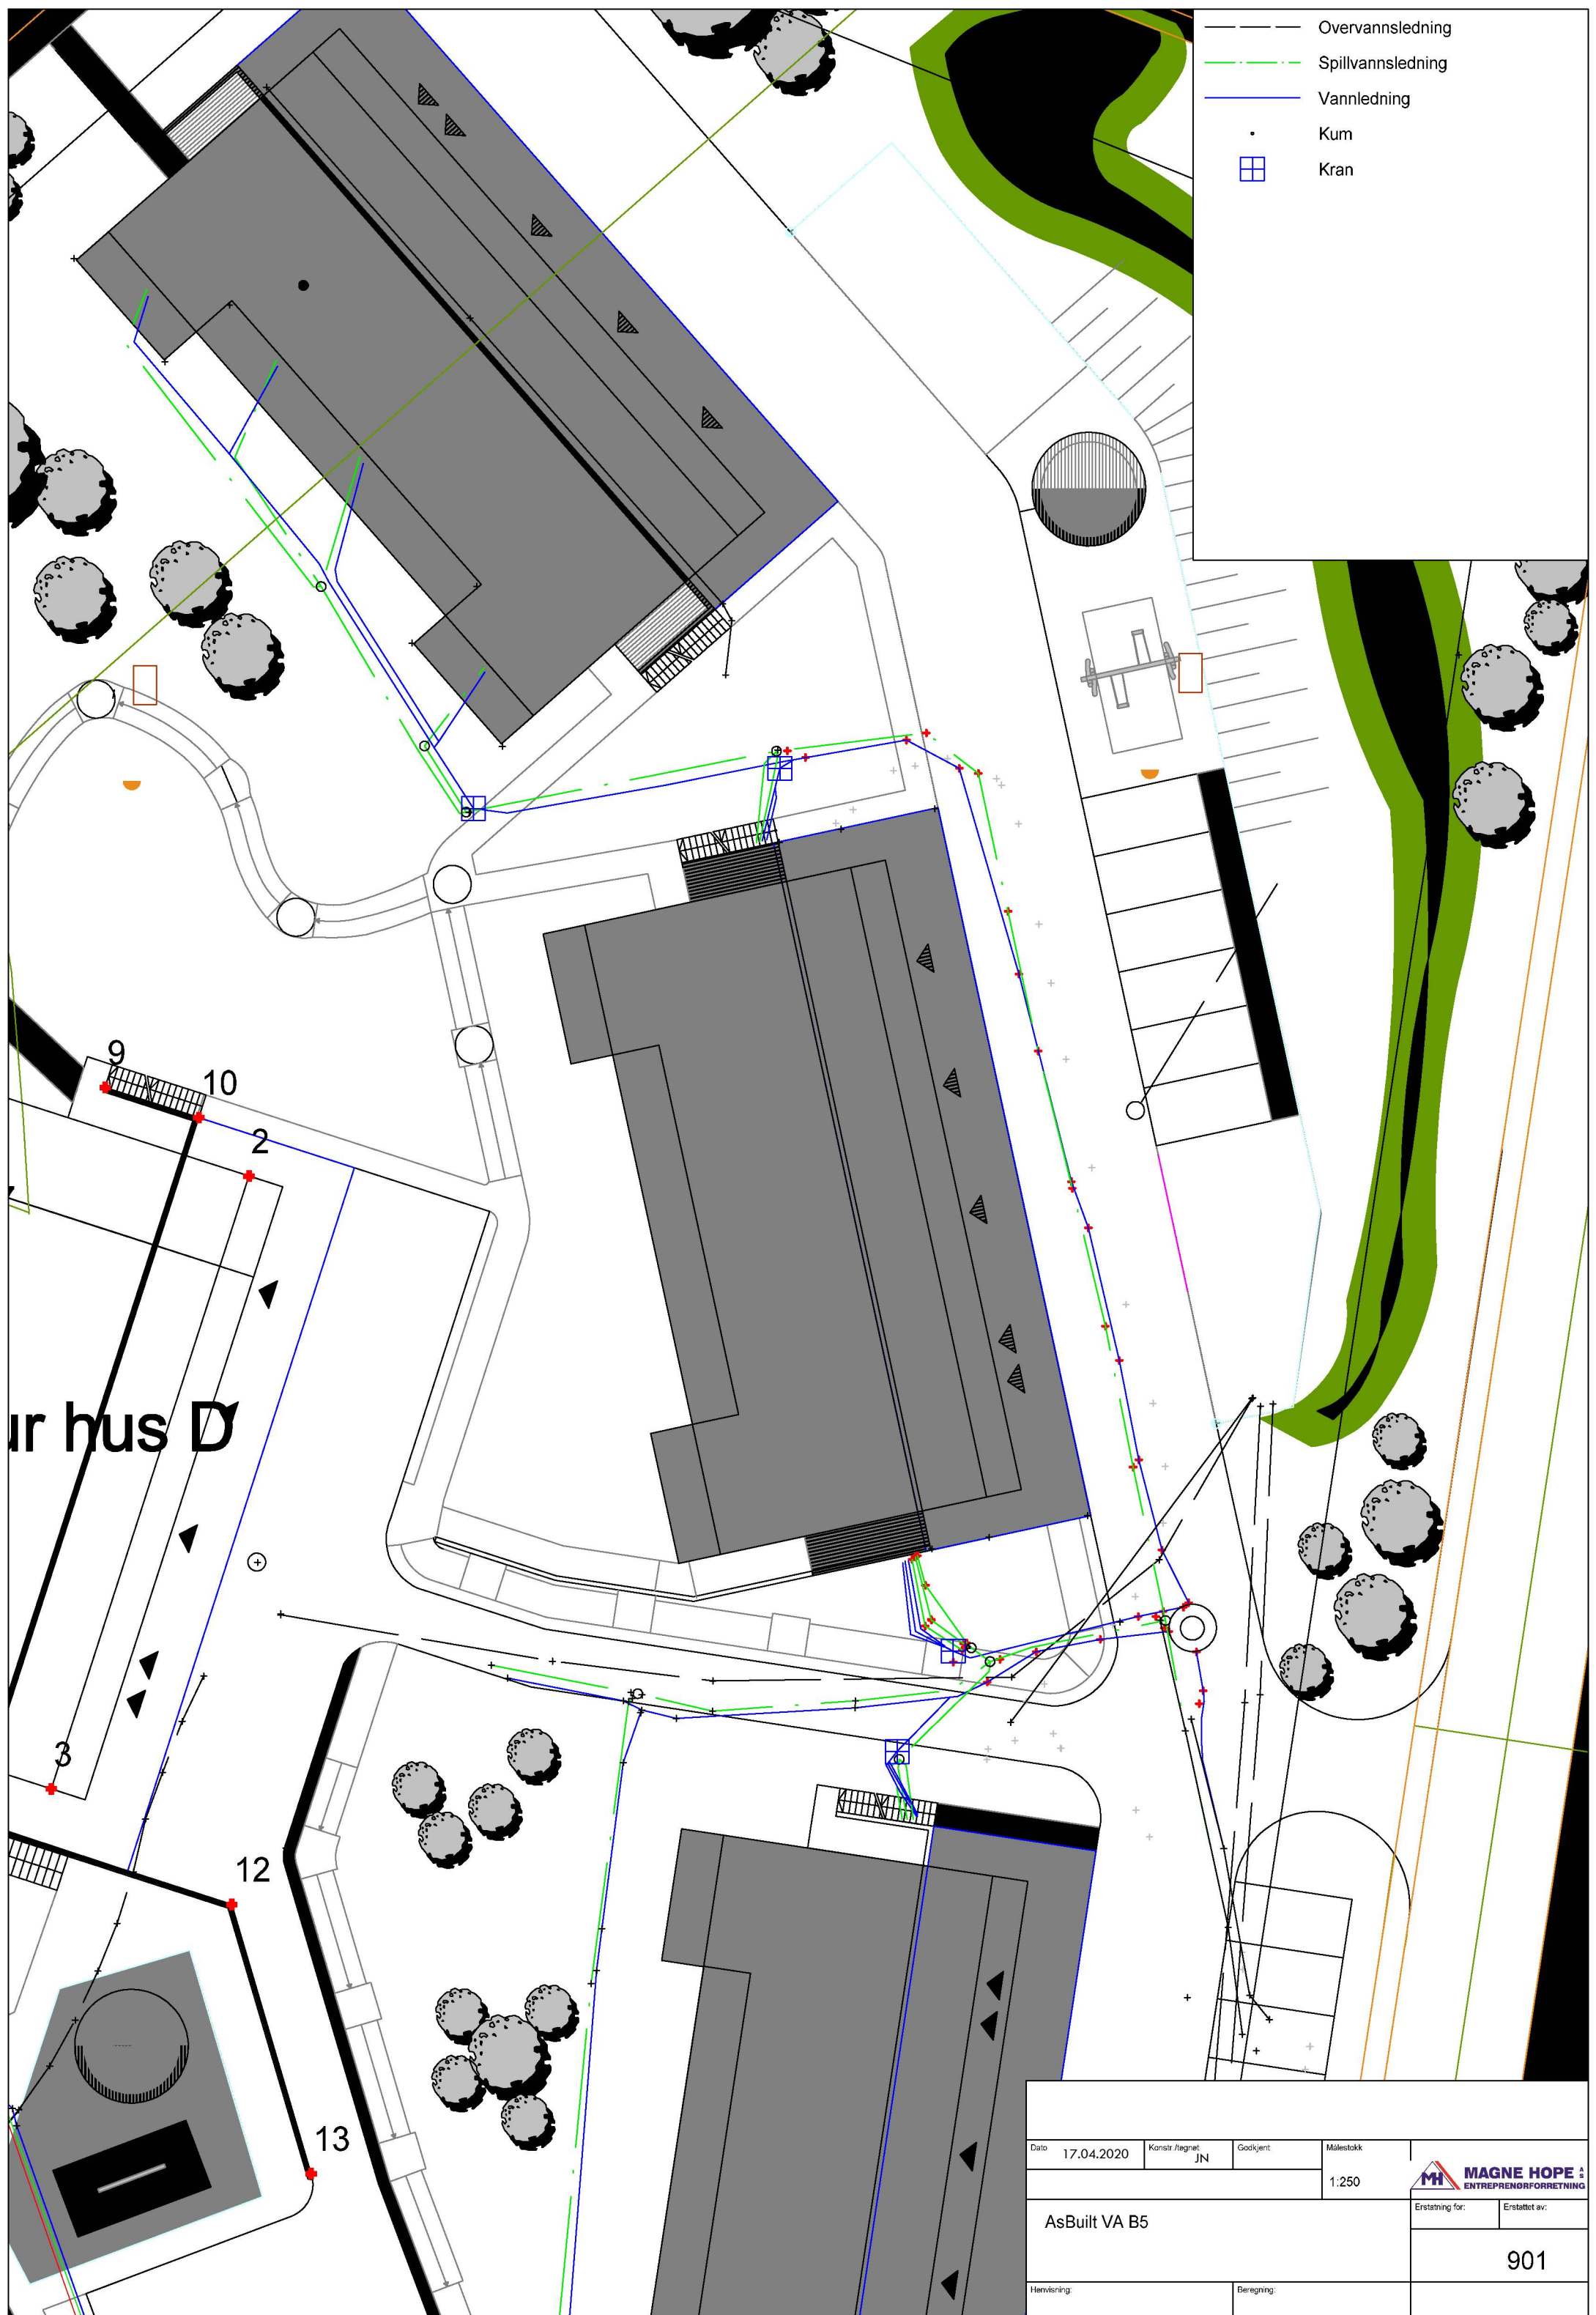

AsBuilt VA B5

Dato	17.04.2020	Konstr./tegnet	JN	Godkjent	Målestokk		
					1:250		
AsBuilt VA B5						Erstatning for:	Erstattet av:
						901	
Henvielse:			Beregning:				