



Snitt A-A  
1 : 100

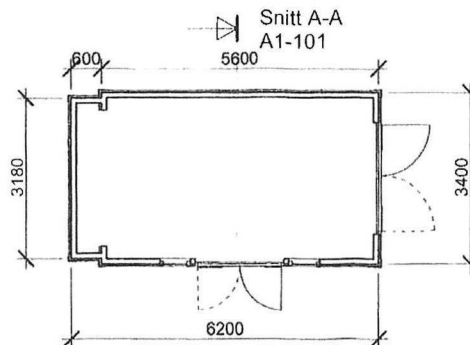


Plan  
1 : 100

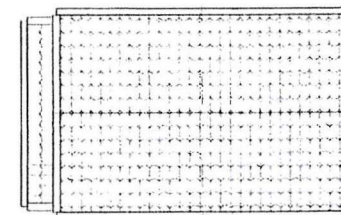

Takplan  
1 : 100

Snitt A-A  
A1-101


**VEDEGG 1.**

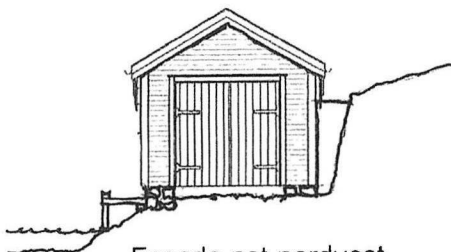


Fasade not nordvest  
1 : 100




Fasade mot nordøst  
1 : 100

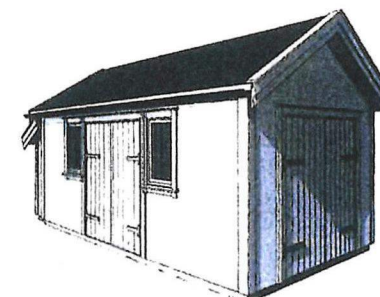

Illustrasjon

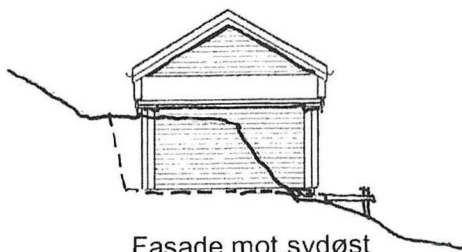

Fasade mot sydøst  
1 : 100

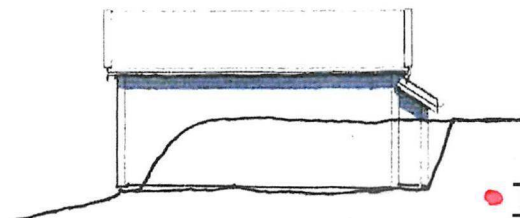


Fasade mot sydvest  
1 : 100

• **Tegning som bygge-meldt**  
Opprinnelig tegning


Rev.	Dato	Beskrivelse	Tegn.	Kont.
				
Gnr./Bnr. 51/33,47		Tiltaksnavn Gunda Falao Sparre		
Prosjektnavn Nøst 3		Tegningsnavn Plan- Snitt og Fasade		
Målestokk 1 : 100	Arkistarrelse A3	Prosj.nr. 12073	Dato 09.10.18	Tegnet av Jang
Fileravn A1-101		Tegningens Rev.		

VEDLEGG 2

*Justering av fasade:*

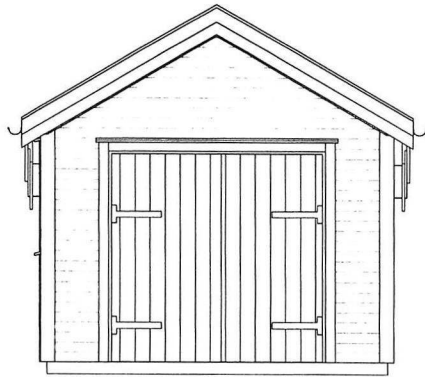


Nordvest  
1 : 50

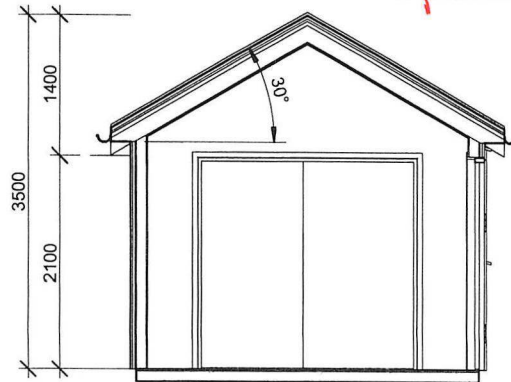


snitt A-A  
1 : 50



Nordøst  
1 : 50

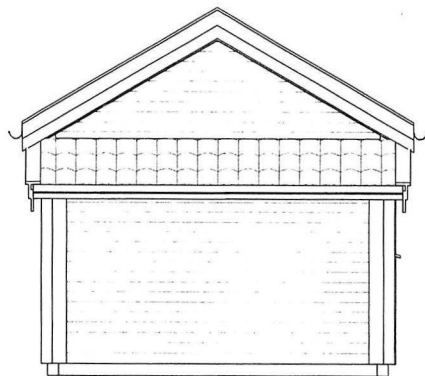

Sydøst  
1 : 50

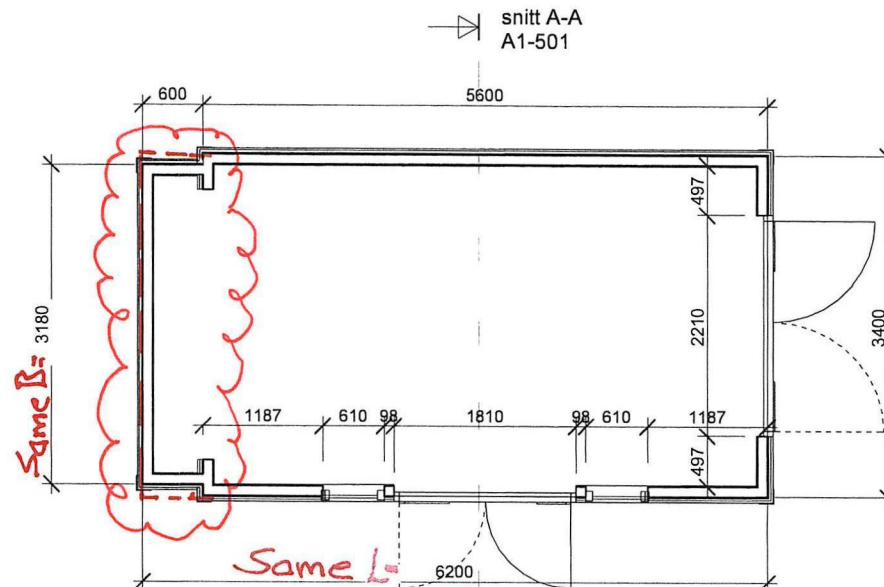


plan  
1 : 50


Tegning som bygge-meldt

Rev.	Dato	Betegnelse	Tegnet av	Kontr.
<p>OG ARKITEKTER</p>				
Gnr./Bnr. 51/33.47		Tilskshaver Gunda Fallo Sparre		
Prosjektnavn Nøst 3				
Tegningsnavn Plan fasader og snitt				
Målestokk	Arkistarrelse	Prosj.nr.	Dato	Tegnet av
1 : 50	A3	12071	09.10.19	jang
Følnavn	Tegningsnr.		Rev.	
	A1-501			

VEDLEGG 3,

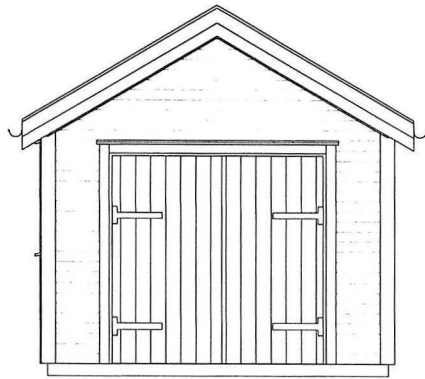


Nordvest  
1 : 50

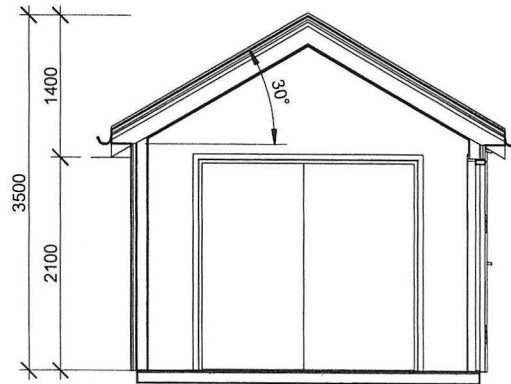


snitt A-A  
1 : 50



Nordøst  
1 : 50

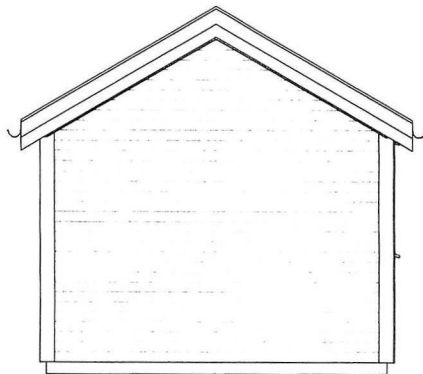

Sydøst  
1 : 50

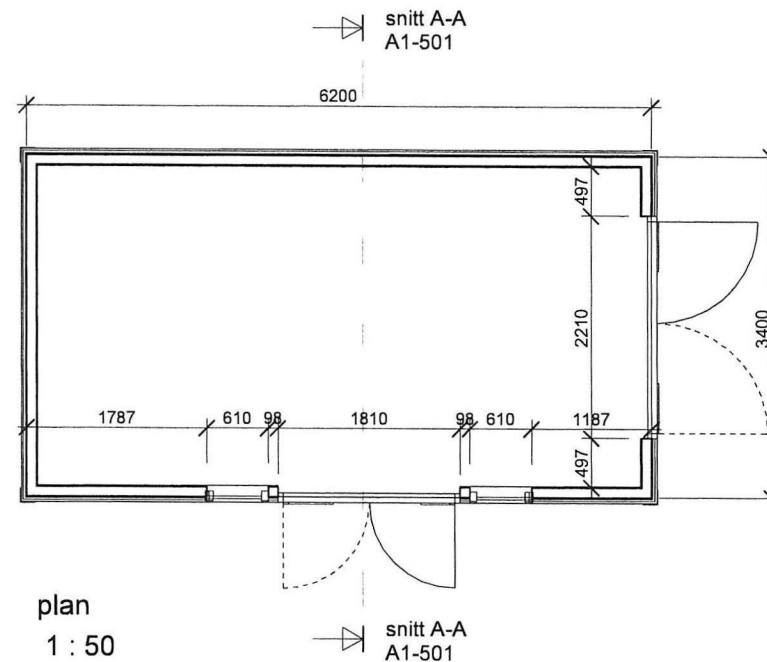

plan  
1 : 50

**Som bygget tegning**  
Naut Gnr 351 Bnr 16-32-51  
Til Gunda F. Sparre

Vedr:  
**Søknad om ferdigattest**

Rev.	Dato	Beskrivelse	Tegn.	Kontr.
A	06.10.21	Revidert utforming		

Målestokk	Arkistarrelse	Prosj.nr.	Dato	Tegnet av	Kontr.
1 : 50	A3	12071	09.10.19	lang	
Filnavn		Tegningsnavn		Rev.	
A1-501		A1-501		A	