



Snitt A-A
1 : 100

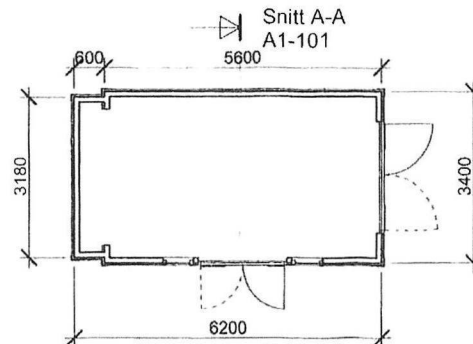

Plan
1 : 100

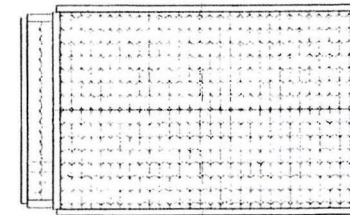


Takplan
1 : 100

Snitt A-A
A1-101


VEDEGG 1.




Fasade not nordvest
1 : 100

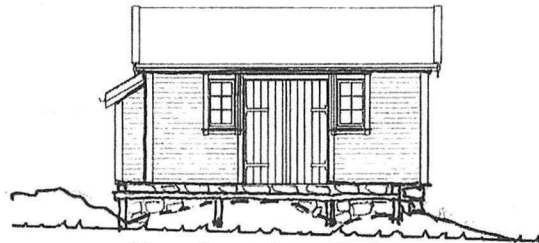


Fasade mot nordøst
1 : 100

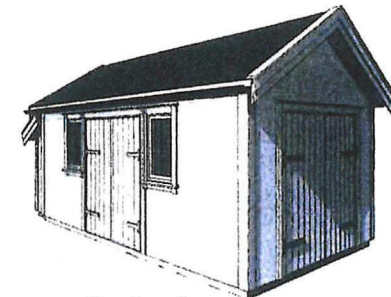

Illustrasjon

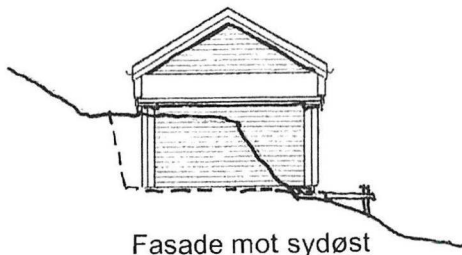

Fasade mot sydøst
1 : 100

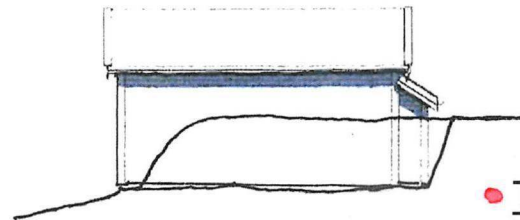


Fasade mot sydvest
1 : 100

• **Tegning som bygge-meldt**
Opprinnelig tegning


Rev.	Dato	Beskrivelse	Tegn.	Kont.
				
Gnr./Bnr. 51/33,47		Tiltaksnavn Gunda Falao Sparre		
Prosjektnavn Nøst 3		Tegningsnavn Plan- Snitt og Fasade		
Målestokk 1 : 100	Arkistarrelse A3	Prosj.nr. 12073	Dato 09.10.18	Tegnet av Jang
Fileravn A1-101		Tegningens navn Rev.		

VEDLEGG 2

Justering av fasade:

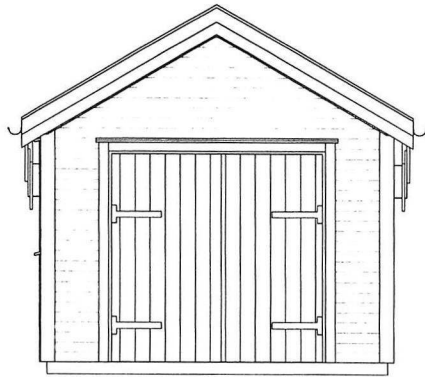


Nordvest
1 : 50

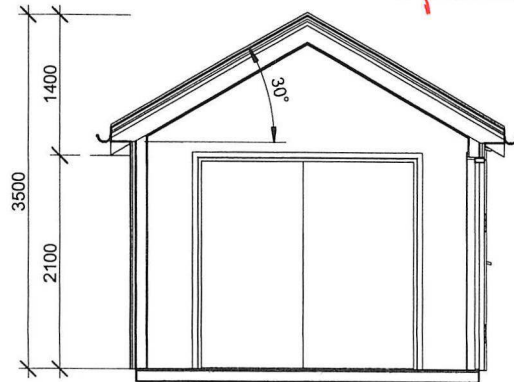


snitt A-A
1 : 50



Nordøst
1 : 50

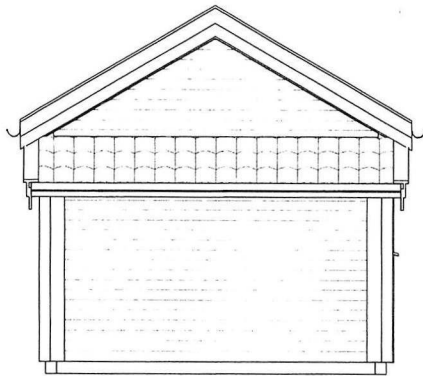

Sydøst
1 : 50

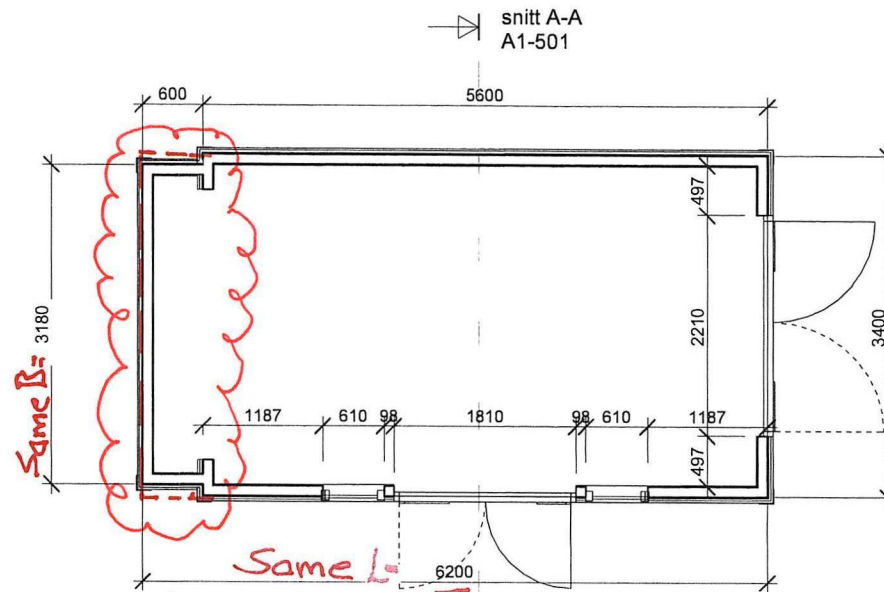


plan
1 : 50


Tegning som bygge-meldt

Rev.	Date	Betegnelse	Tegnet av	Kontr.
 OG ARKITEKTER				
Gnr./Bnr. 51/33.47	Tilskjeder Gunda Fallo Sparre			
Prosjektnavn Nøst 3				
Tegningsnavn Plan fasader og snitt				
Målestokk	Arkistarrelse	Prosj.nr.	Dato	Tegnet av
1 : 50	A3	12071	09.10.19	jang
Følnavn	Tegningsnr.			
	A1-501			


VEDLEGG 3,

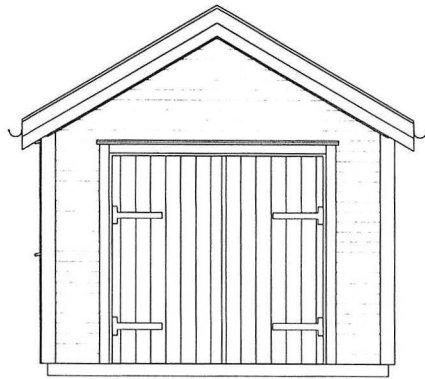


Nordvest
1 : 50

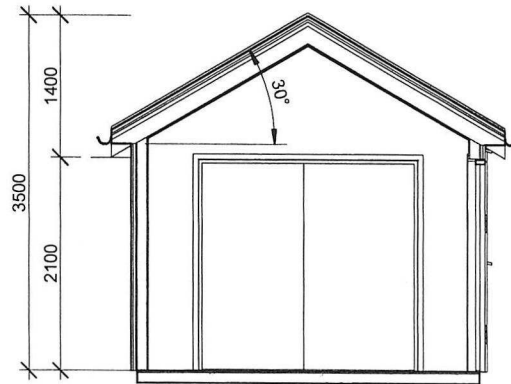


snitt A-A
1 : 50

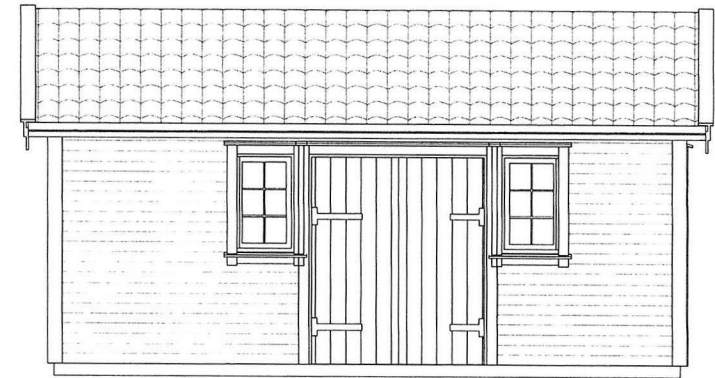

Nordøst
1 : 50

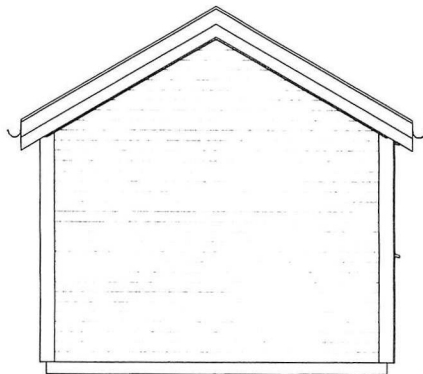

Sydøst
1 : 50

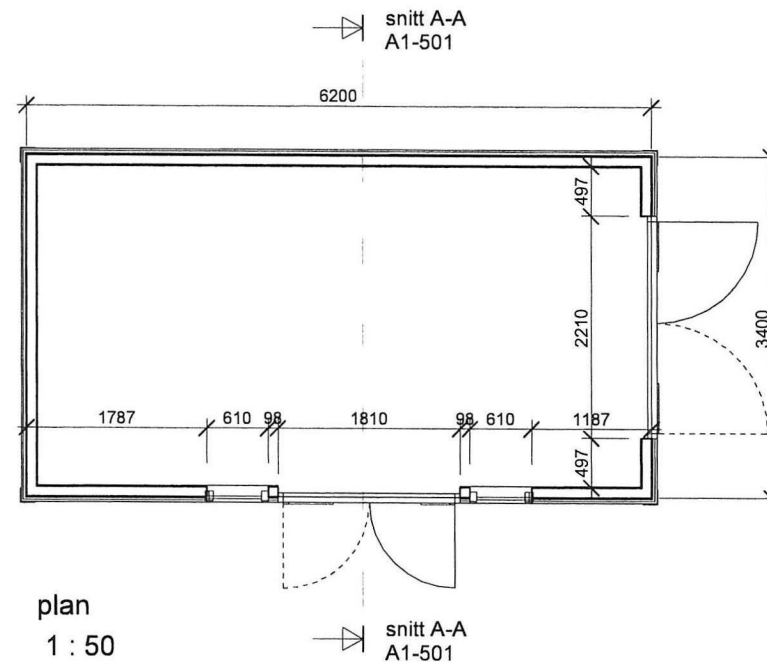

plan
1 : 50

Som bygget tegning
Naut Gnr 351 Bnr 16-32-51
Til Gunda F. Sparre

Vedr:
Søknad om ferdigattest

Rev.	Dato	Beskrivelse	Tegn.	Kontr.
A	06.10.21	Revidert utforming	lang	hvl

Gnr./Bnr. 51/33.47	Tilskjaver Gunda Falao Sparre				
Prosjektnavn Nøst 3					
Tegningsnavn Plan fasader og snitt					
Målestokk 1 : 50	Arkistarrelse A3	Prosj.nr. 12071	Dato 09.10.19	Tegnet av lang	Kontr. hvl
Filnavn A1-501		Tegningsnavn A		Rev.	