


6728700E
6728650
6728600
6728550

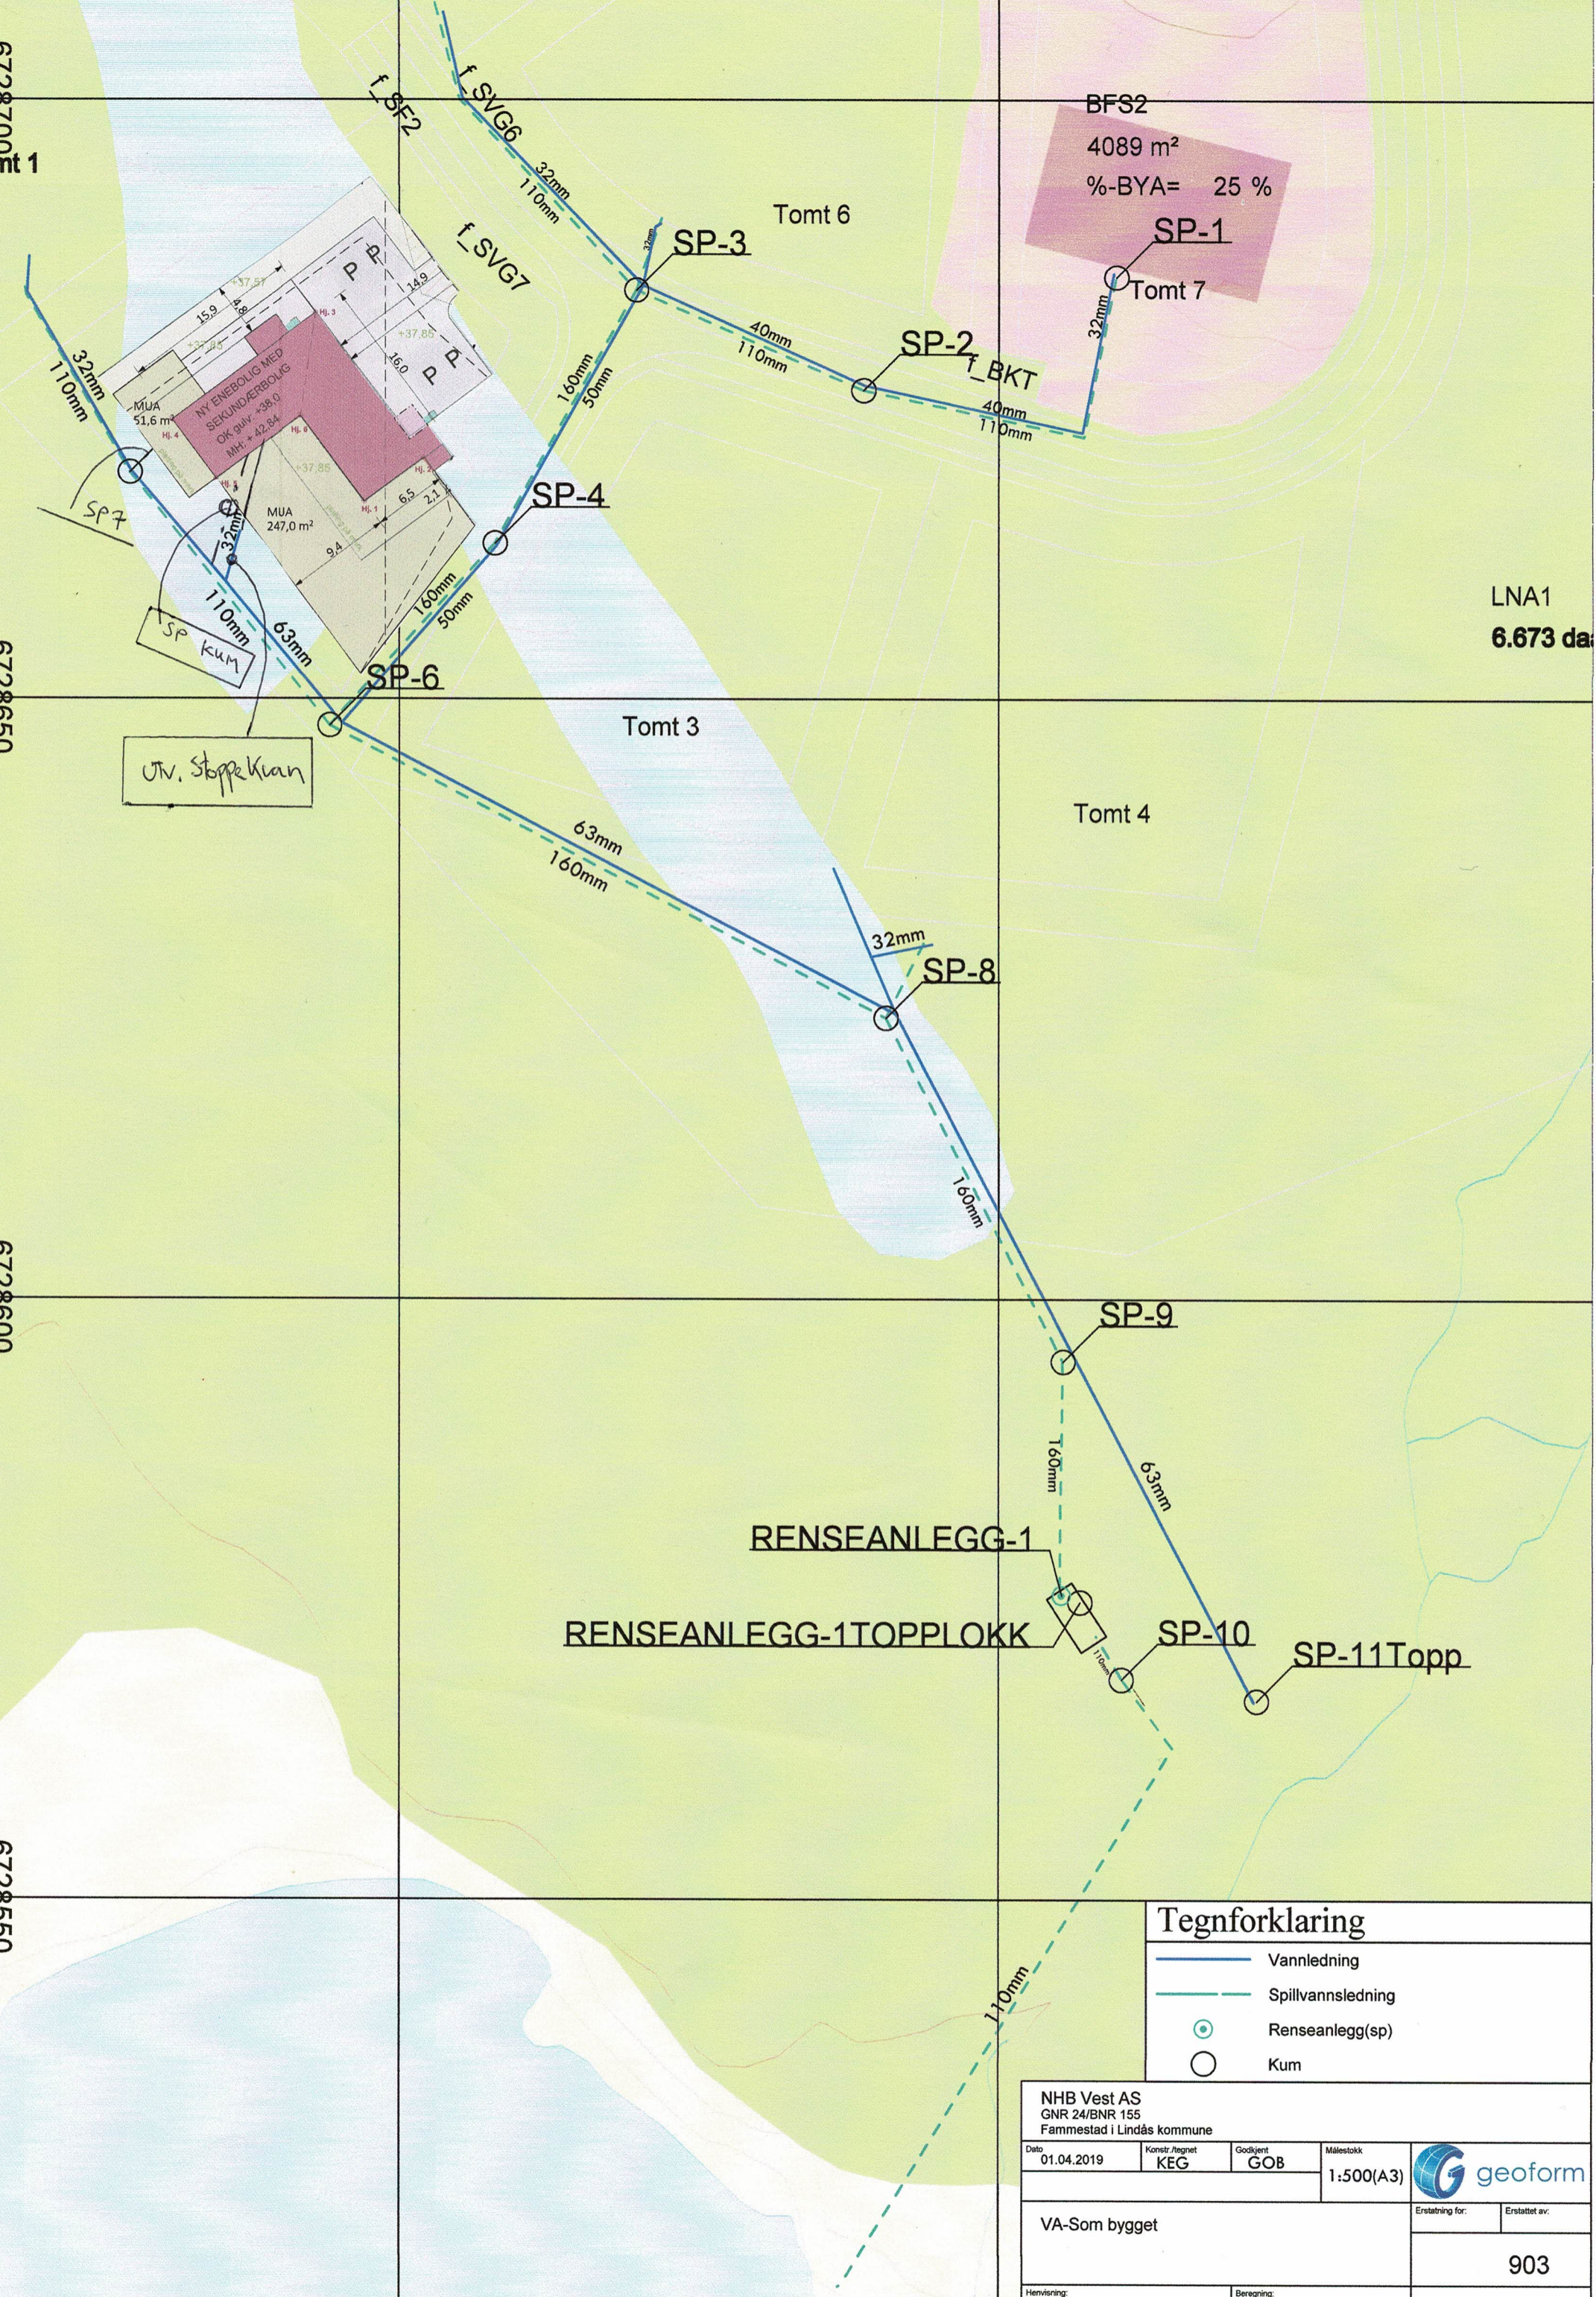

BFS2
4089 m²
%-BYA= 25 %

LNA1
6.673 da

RENSEANLEGG-1
RENSEANLEGG-1 TOPPLOKK

Tegnforklaring

- Vannledning
- - - Spillvannsledning
- ⊙ Renseanlegg(sp)
- Kum

NHB Vest AS GNR 24/BNR 155 Fammestad i Lindås kommune			
Dato 01.04.2019	Konstr./tegn KEG	Godkjent GOB	Målestokk 1:500(A3)
VA-Som bygget			Erstattet av: 903
Henviisning:	Beregning:		



300150

300200