

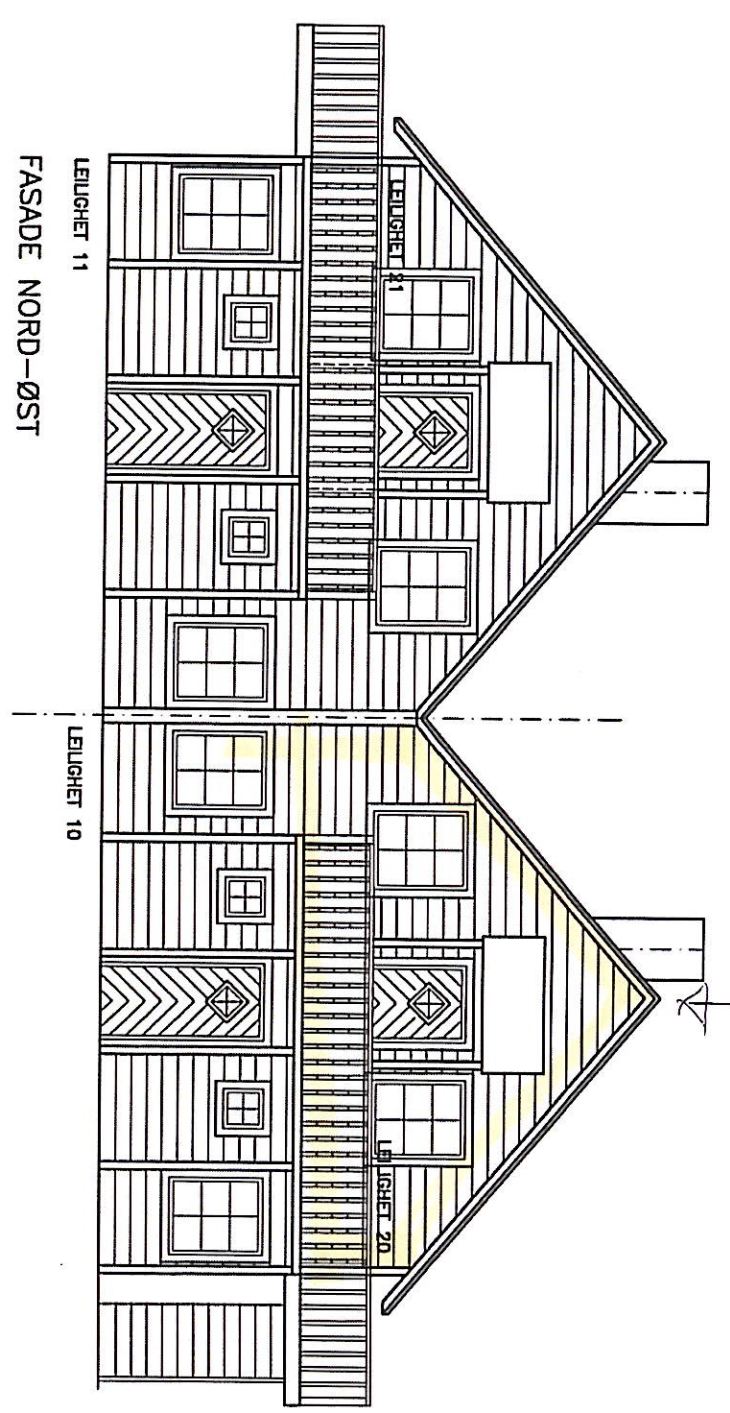
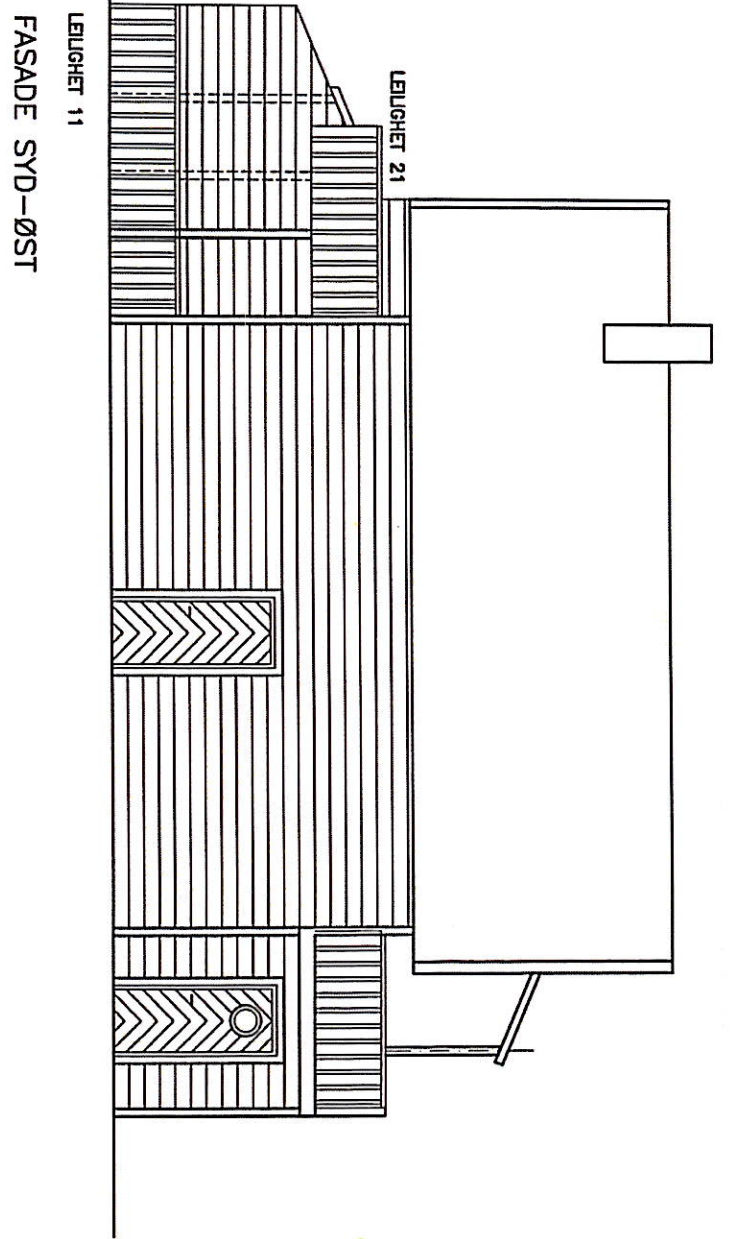


SEKSION 4 i SAMLET  
MARKVEGEN 154-156

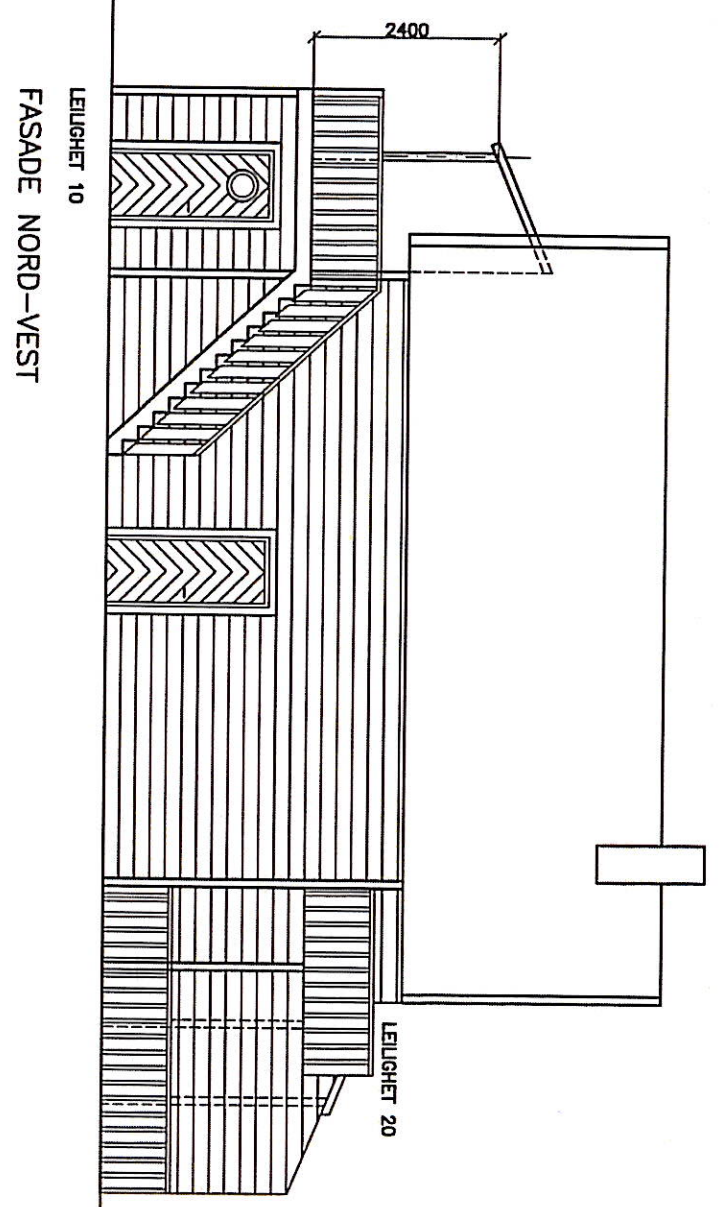

SEKSION 4 i SAMLET  
MARKVEGEN 154-156

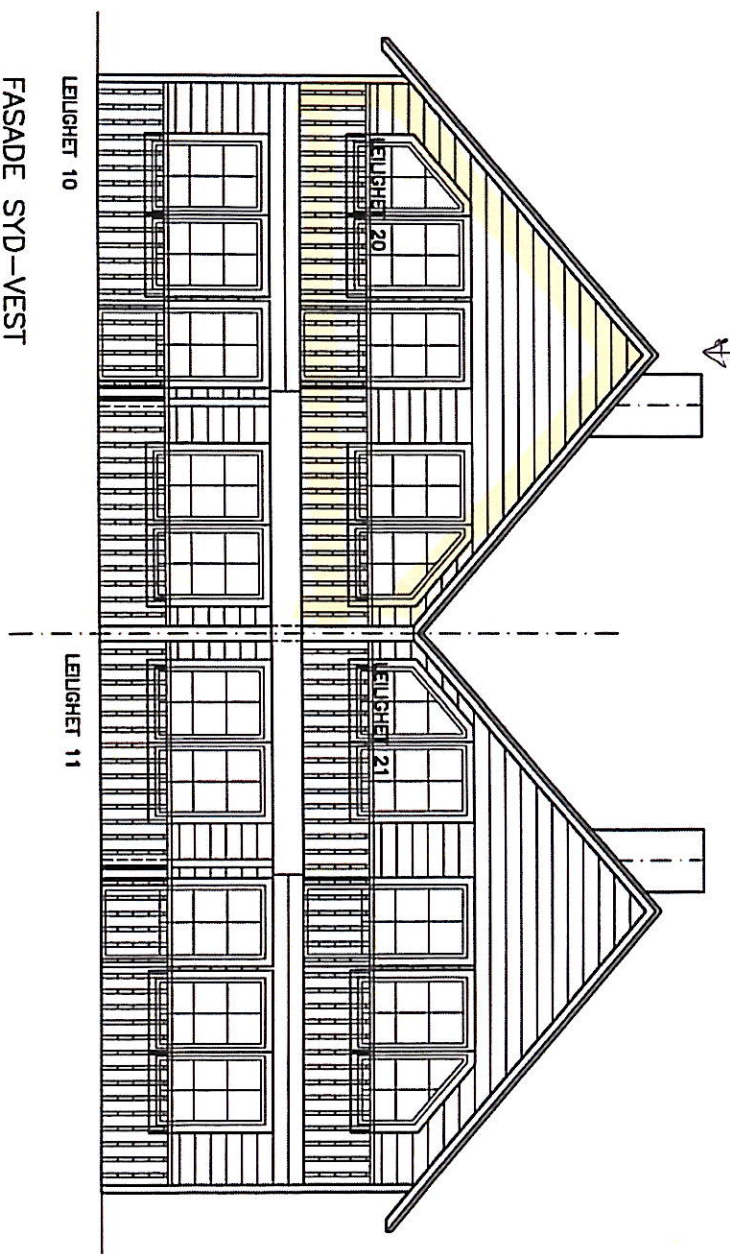

SOM BYGGET

KVALHEIM FRITDSSENTER AS  
 KVALHEIMNESSET, RADØY KOMMUNE  
 ROBBUEN, ENHET 35 - 38, FASADER  
 5.103 - B  
 15  
 Siv.ing. Atle Sundal  
 22.02.07