



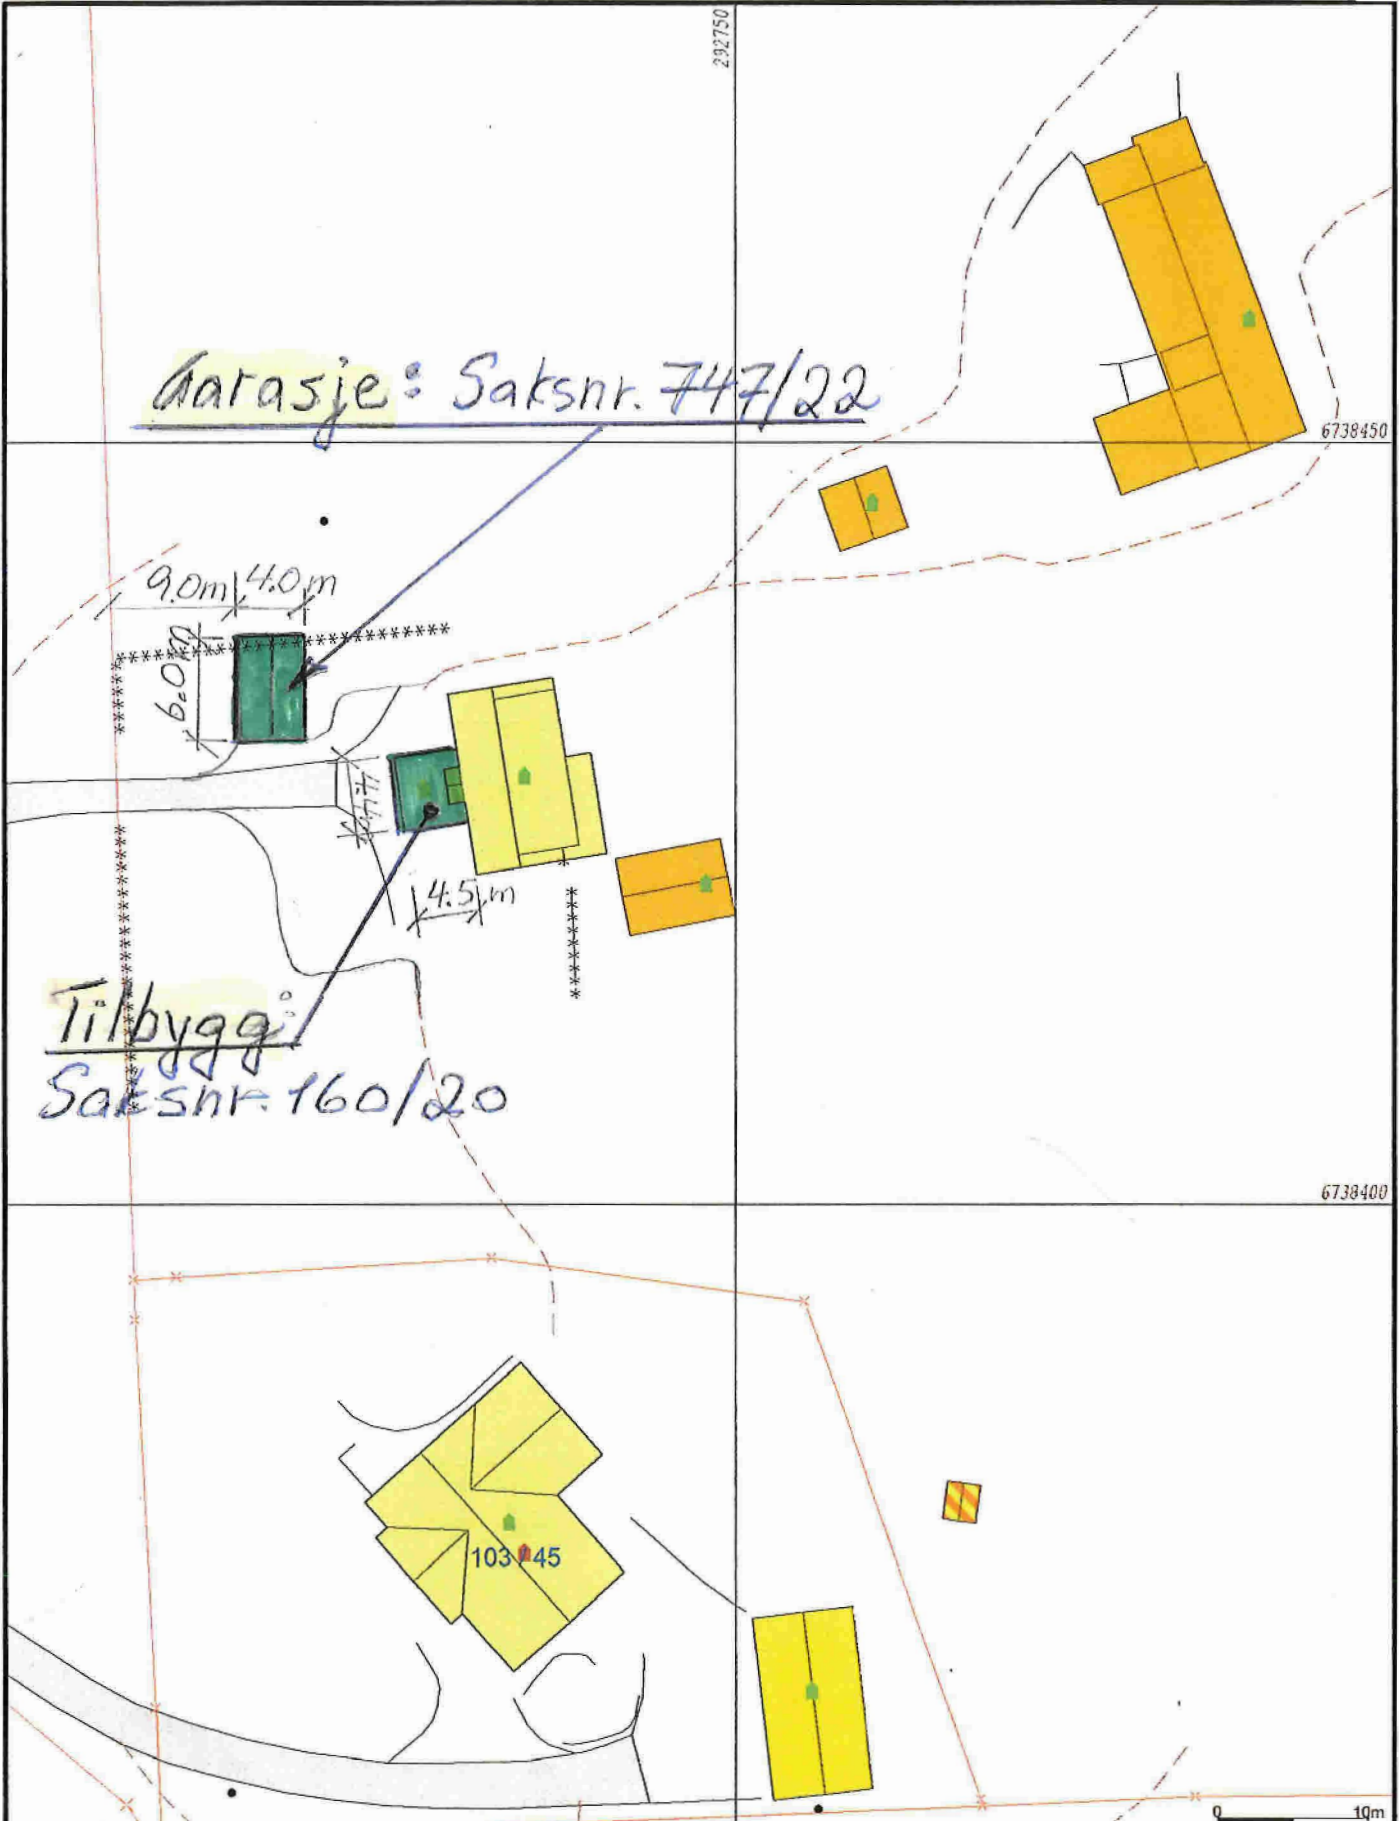

- Målte Grenser - Registrerte Grenser - Servituttgrenser - Terrengmålte grense - Ikkje målt - Bolig - Bustad m/leilighet	- Våningshus - Større bustader - Hytte/feriehus - Garasje/uthus - Industri/lager - Andre bygg	 Alver kommune Kart og Oppmåling	N  Målestokk 1:500
Beliggenhet og høyder må oppfattes som orienterende. Koordinatsystem: EUREF89 - SONE 32 (EPSG:25832) Høydesystem: NN 2000 høyder (EPSG:5941)		Dato: 2023.08.21	
		Sign: lili	

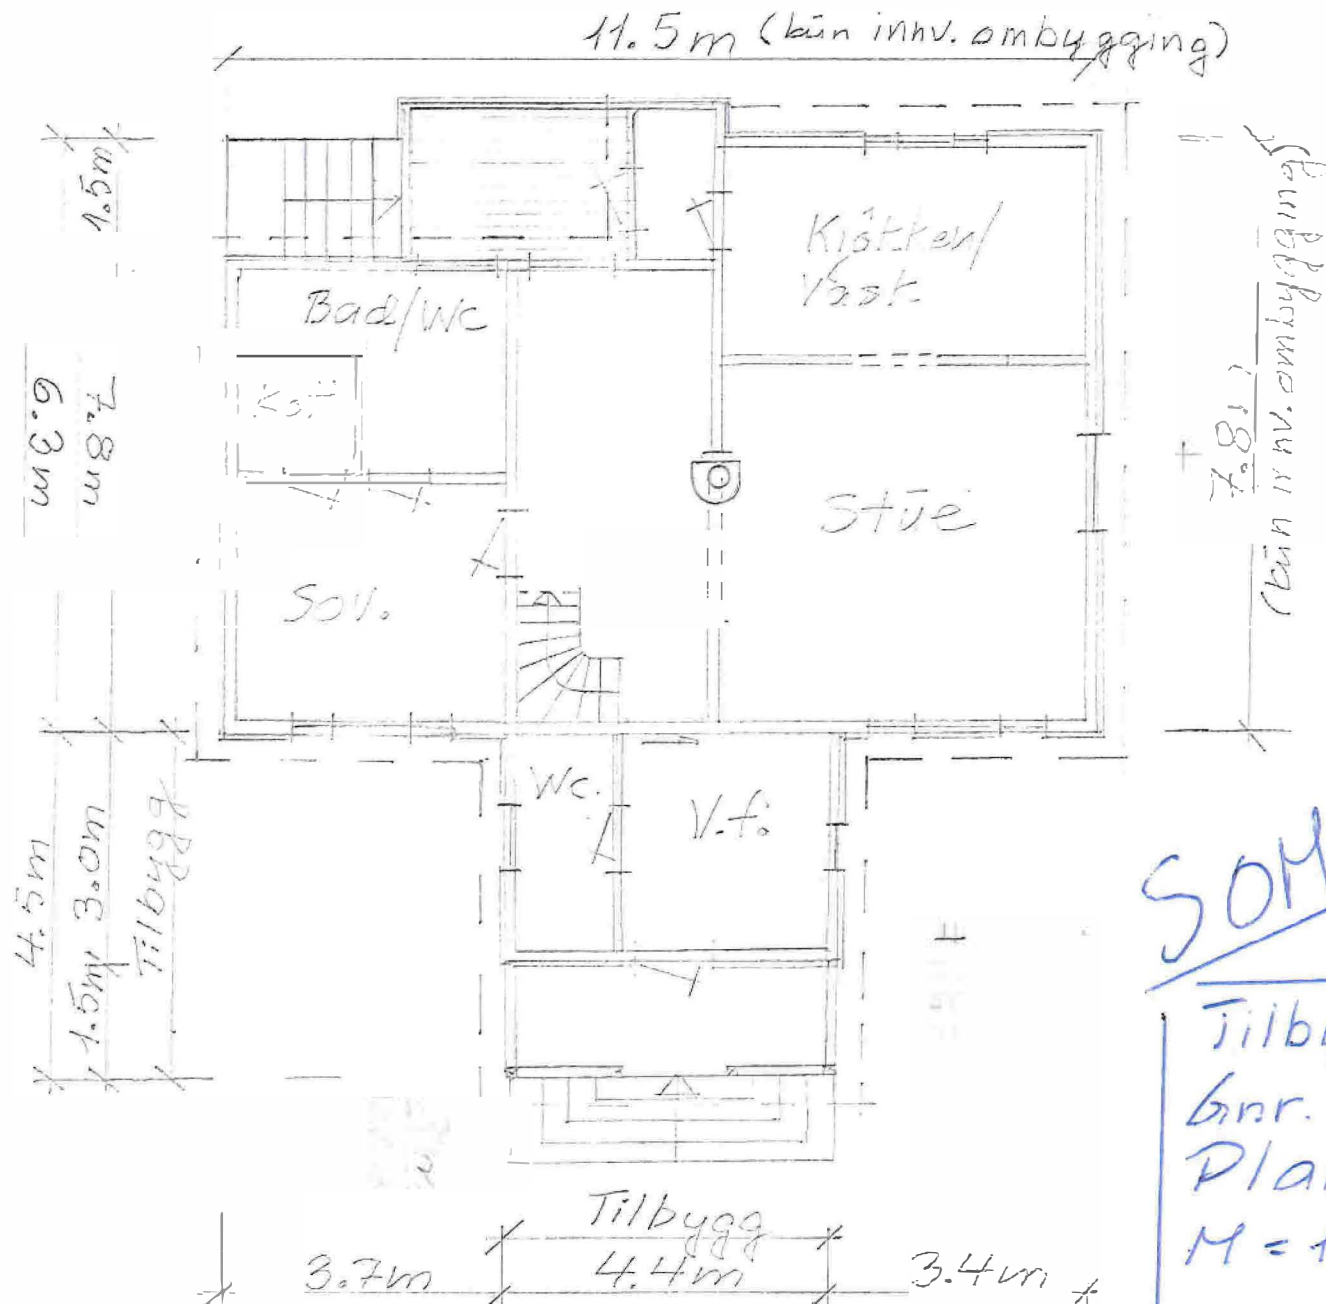

SOM BYGGET


Tilbygg til eksist. bustad
 bnr. 103 bnr. 1
 Plan 1 etg.
 M = 100
 sept. 2023
 Kjetil Lunde



SOM BYGGGET

Kjeller: som omsökt.
saknr. 160/20

Snitt: — II —

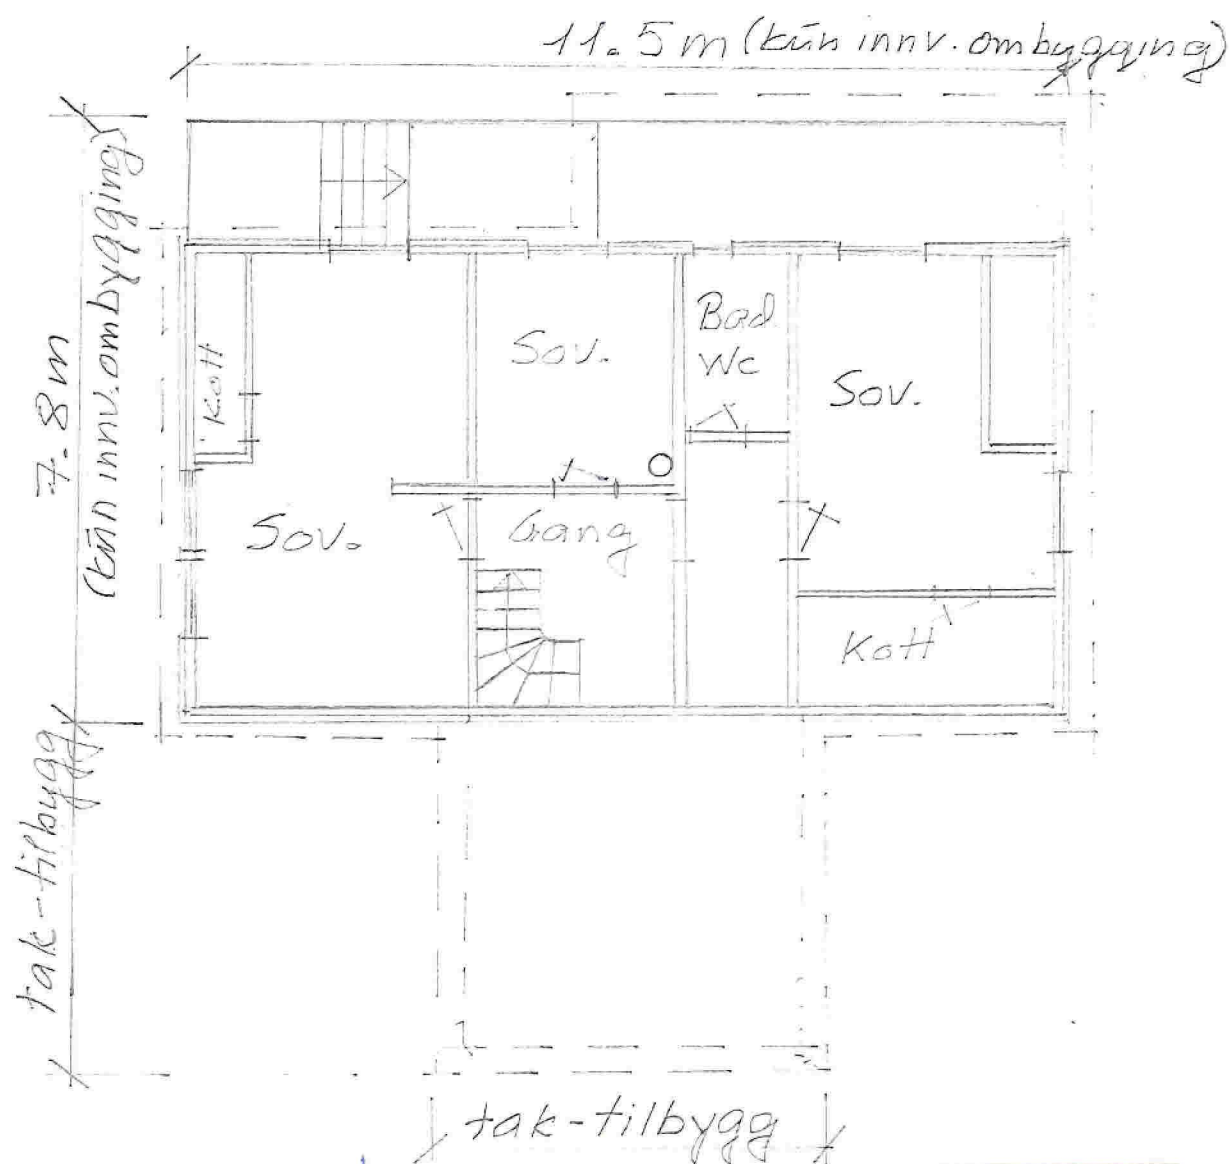

Tilbygg til eksist. bostad
Gnr. 103 bnr. 1
Plan 2 etg. M=1:100
sept. 2023
Kjellebaser

ET