


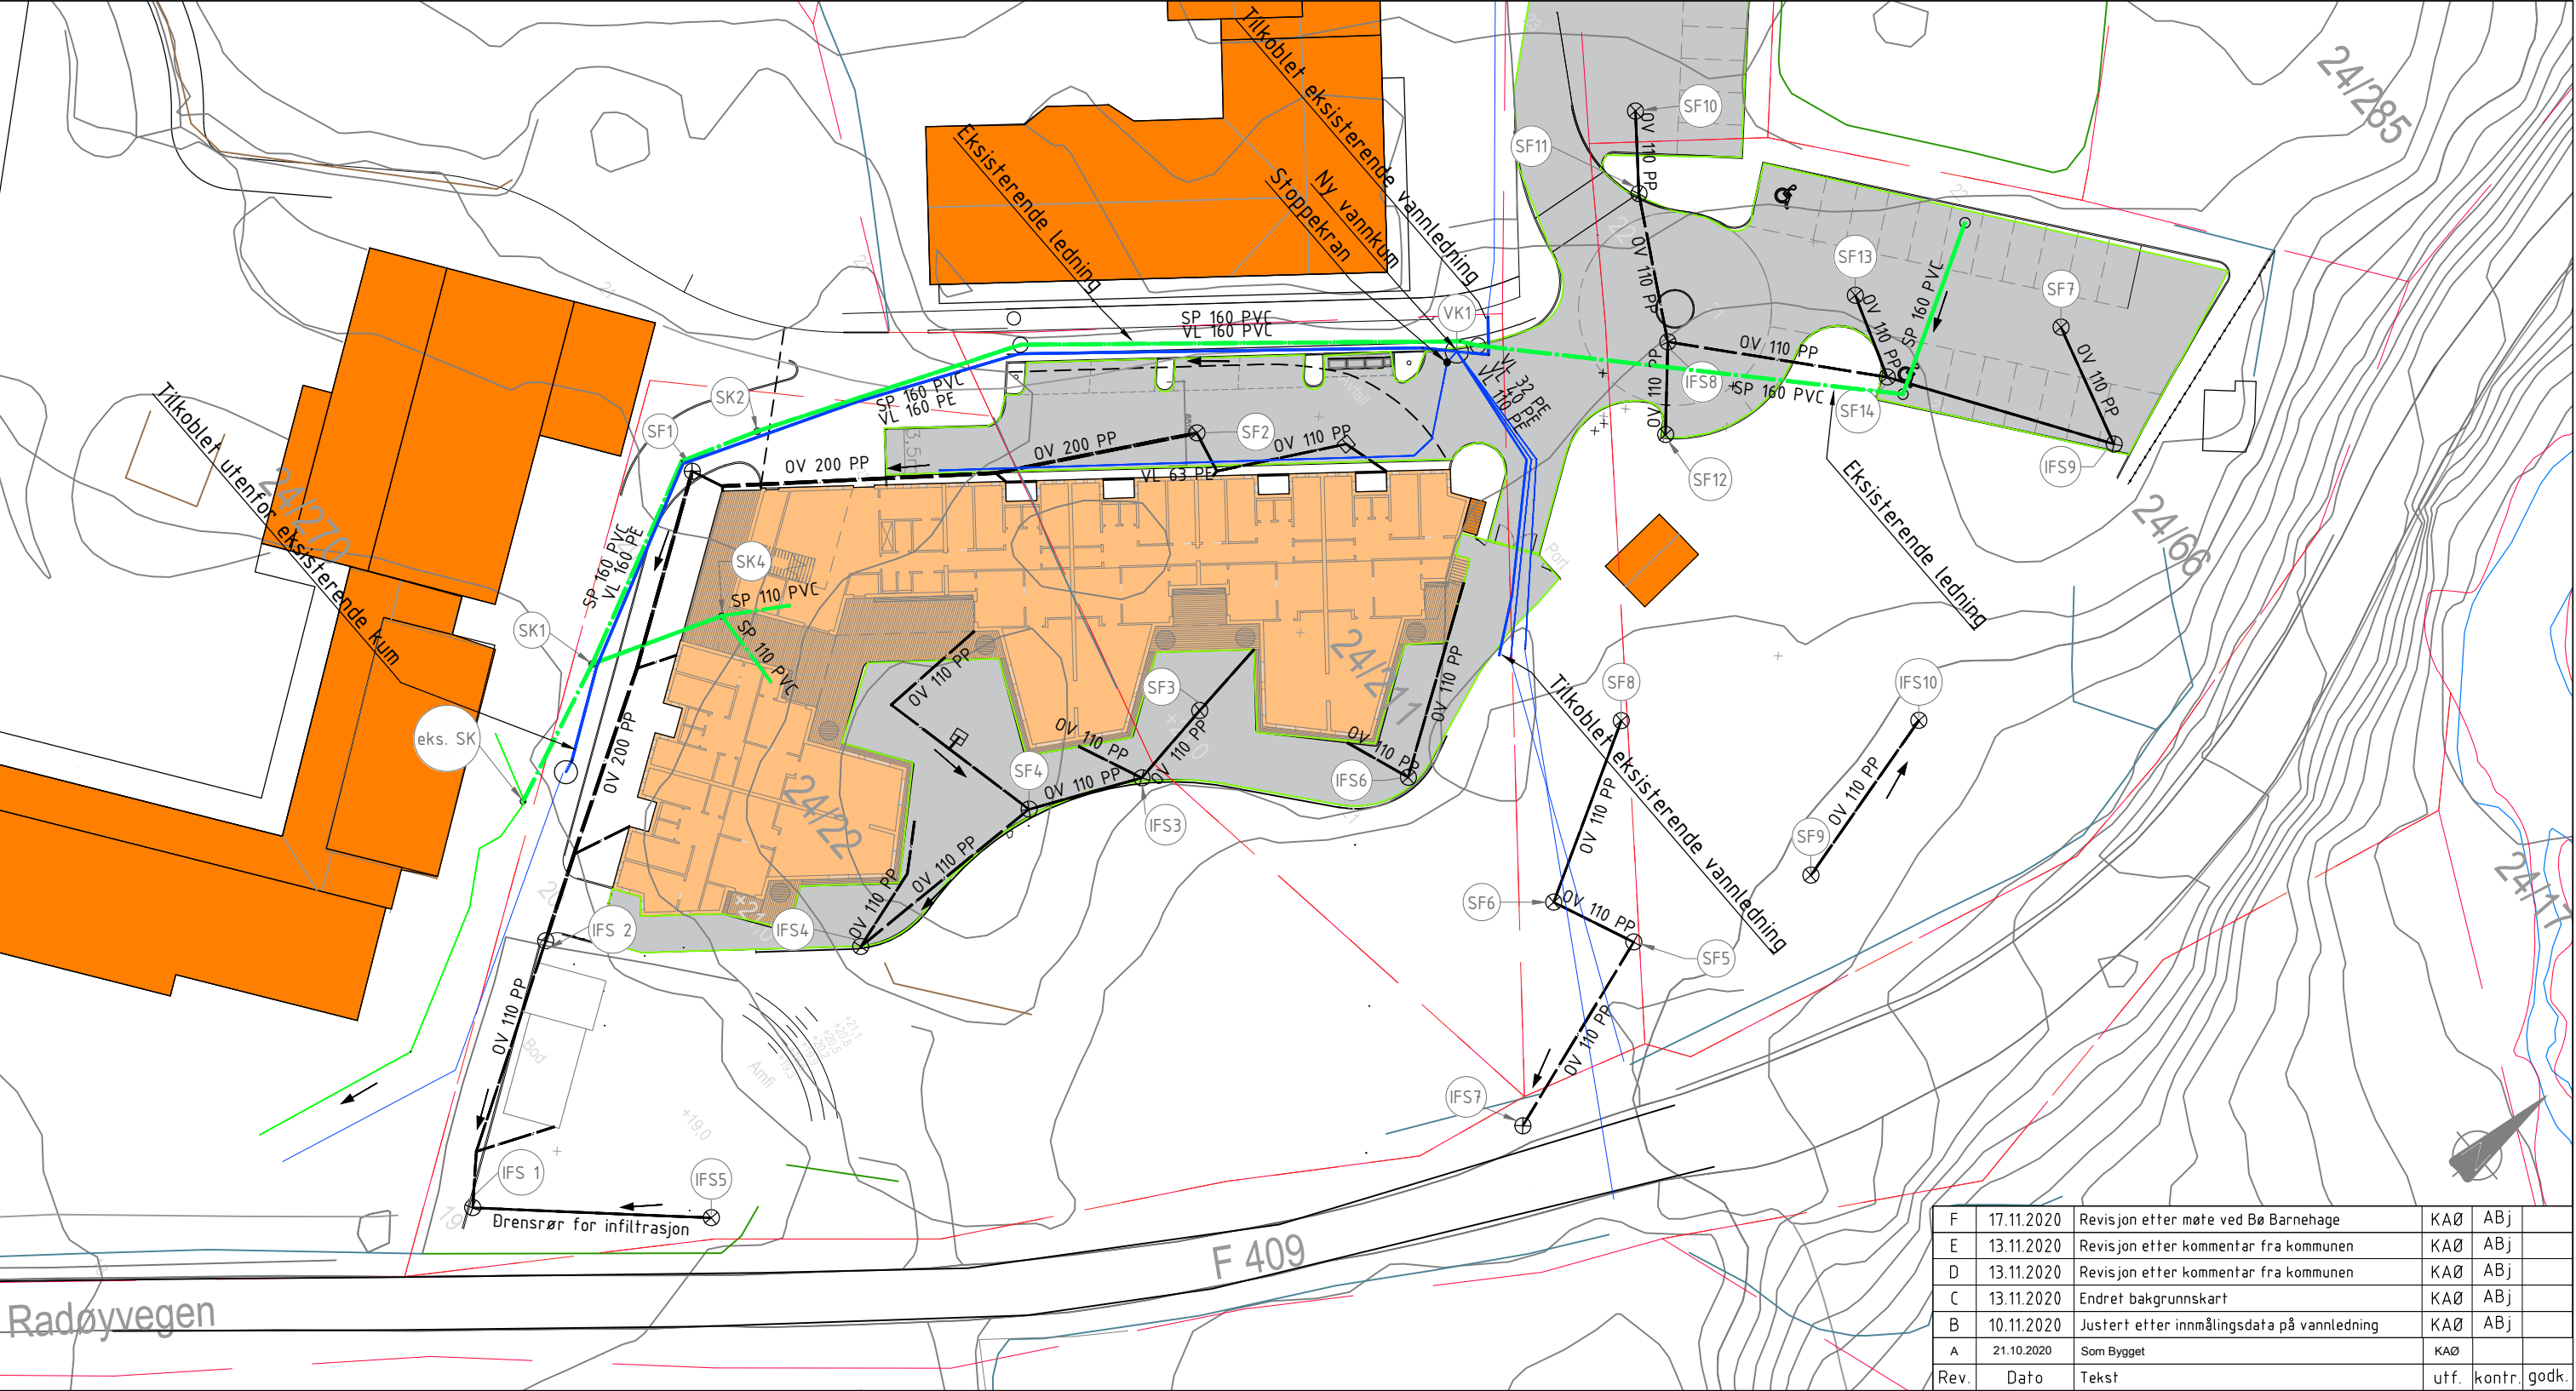

Radøyvegen

F 409

Tegnforklaring:

	Prosjektert	Eksisterende
Overvann		
Spillvann		
Vann		
Kum		
Sandfangskum		
Fallretning		

Rev.	Dato	Tekst	utf.	kontr.	godk.
F	17.11.2020	Revisjon etter møte ved Bø Barnehage	KAØ	ABj	
E	13.11.2020	Revisjon etter kommentar fra kommunen	KAØ	ABj	
D	13.11.2020	Revisjon etter kommentar fra kommunen	KAØ	ABj	
C	13.11.2020	Endret bakgrunnskart	KAØ	ABj	
B	10.11.2020	Justert etter innmålingsdata på vannledning	KAØ	ABj	
A	21.10.2020	Som Bygget	KAØ		

Byggmester Hitland AS	Format	A3
Radøy kommune, Gnr 24/ Bnr 211	Målestokk	1:500
	Dato	20.05.2019
VA-anlegg Bø Barnehage	Tegnet av	KAØ
	Fagkontroll	ABj
Oversikts tegning	Godkjent av	
Tegningsstatus	Som bygget dokumentasjon	SAK NR.
	TEGN.NR.	H1
	REV. NR	F
PROSJEKTADMINISTRASJON-REGULERING-KOMMUNALTEKNISK PLANLEGGING 5640 EIKELANDSOSEN TLF 56581130 E-post: post@byggadmin.no		