





SKALA 1:50

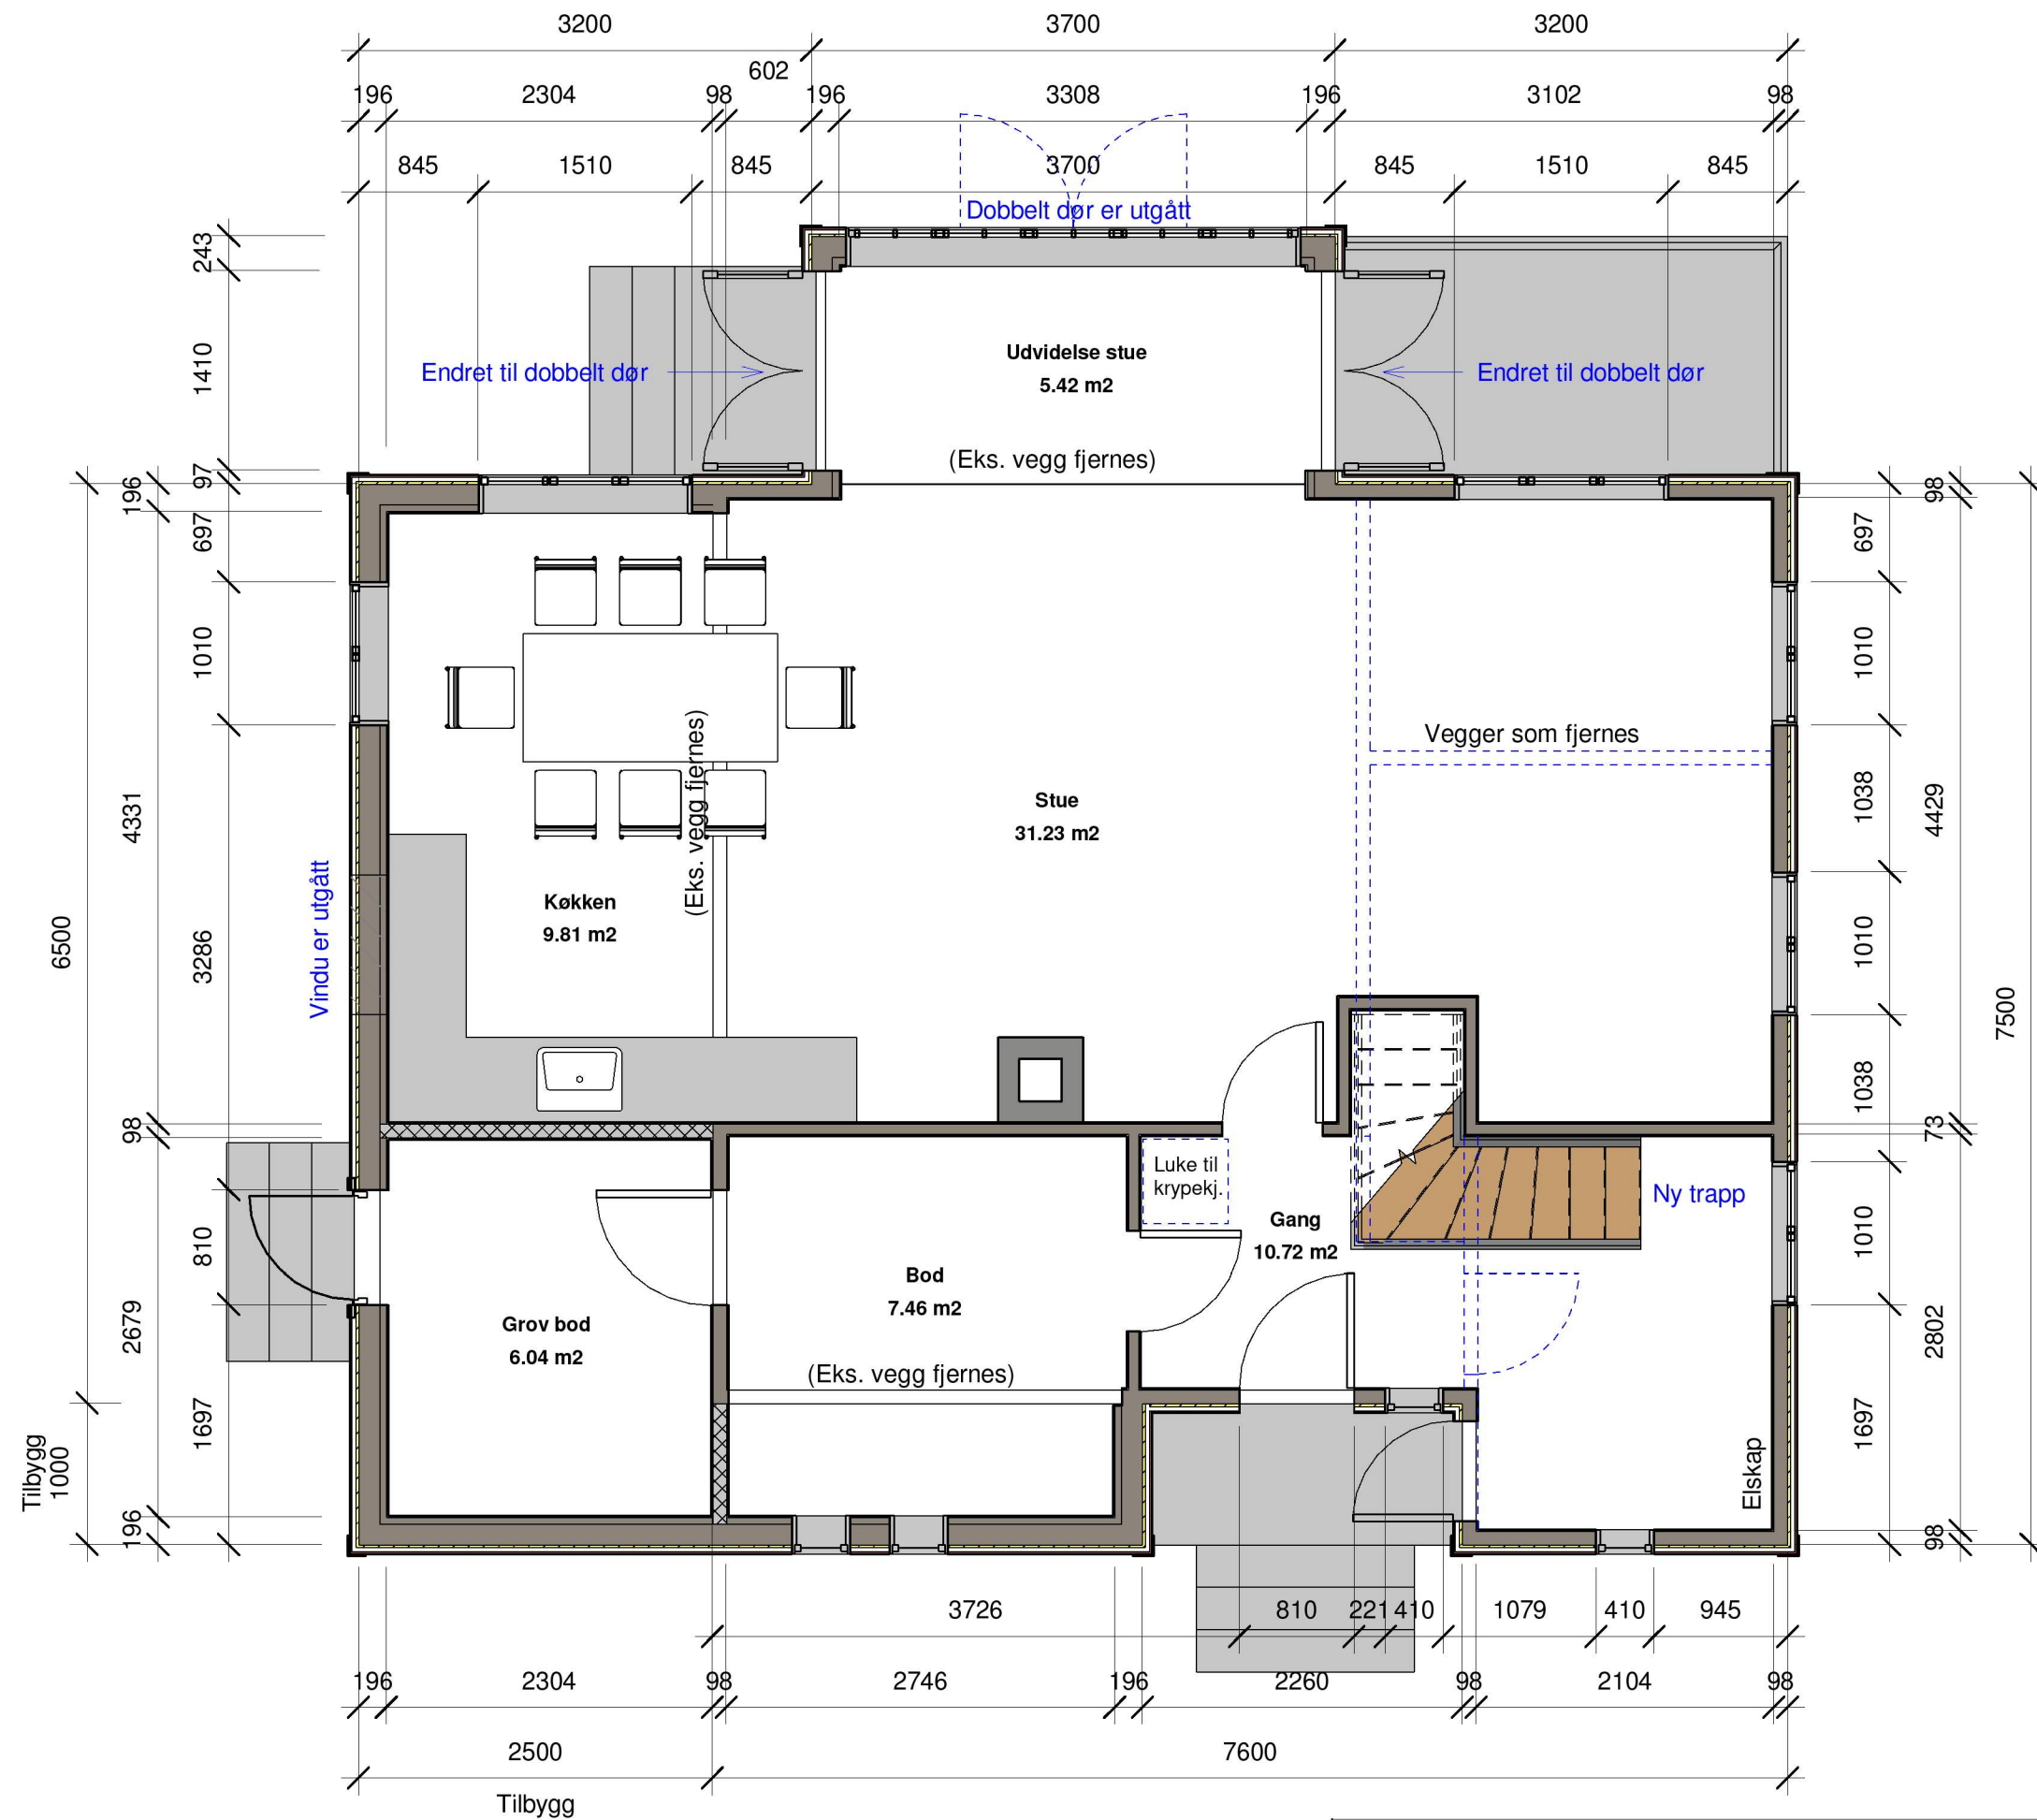

METER

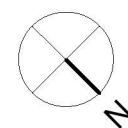

HYTTE, tilbygg

Gnr 100, Bnr 13, Vabøvegen 50
Lindås kommune
P.nr 1702

Arkitekt Mette Kyed Thorson

1.etg

"SOM BYGGET"
Trine Pedersen og Kenneth Hodneland
Vabøvegen 166 A, 5955 Lindås

Sivilarkitekt MNAL Medlem av Arkitektbedriftene Org.nr 987 788 682
Kvalen 16, N-5955 Lindås Tlf +47 901 48 834 mktho@online.no

Mål 1 : 50 / A3
Tegn.nr A301
Rev F
Dato 28.09.2021