

Hus for trykktank, trykkbryter og stengeventiler for begge hus. Som bygget.

Felles borehull. Som bygget

Eivestadrør fra pumpehus til borehull. Som bygget

Vann til nabohus ø 32 mm

Vann ø 32 mm inn i hus. Som bygget

Tegnforklaring

- Hus
- Veranda
- Uteoppholdsareale
- Tilkomstveg
- Innkjørsel
- Linjesymbol
- Tomtegrense
- Byggegrense
- Senterlinje vei
- Sporingsvisning
- Mur

Det skal monteres gjerder på 1m høyde på alle murer med høyde større eller lik h= 0,5m

BYGGMANN®

Seim Bygg AS
GBnr 175/16


Dato	Konstr./Tegnet	Godkjent	Målestokk
14.04.2014	OMK		1:200

Plantegning
Lindås Kommune
1043-14

Erstatning for: Erstattet av:

901

Henviisning: Beregning: Eneboilig Solly

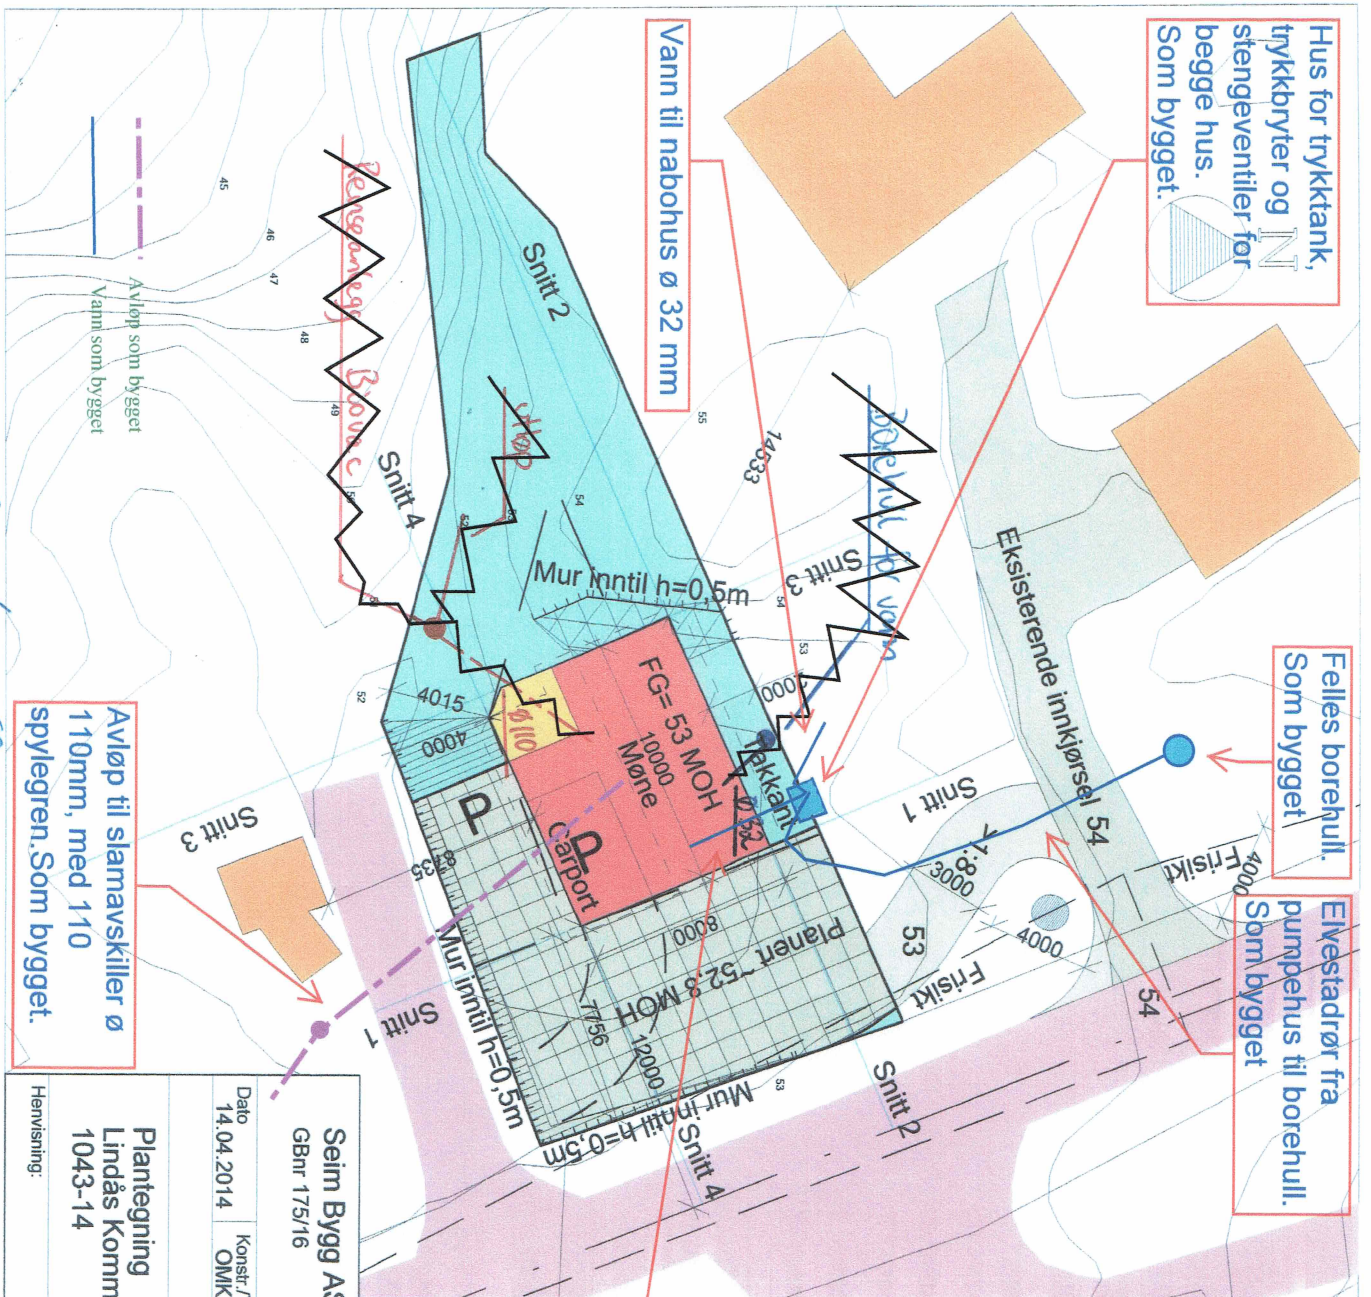

Avløp som bygget
Vann som bygget

Avløp til slamavskiller ø 110mm, med 110 spylegren. Som bygget.

Stusdal VVS a/s

Charly verarbed 1/10-14

BS

Charly verarbed Som bygget 12/5-16

BS

Kvalitet i teknikk