



Statens vegvesen

Otto Kleiven
Mykingvegen
5913 EIKANGERVÅG

LINDÅS KOMMUNE	
Klassering	
24. 02. 2014	
Ark. saksnr.	Løpenr.
Saksh.	Tilgangskode

Behandlande eining:
Region vest

Sakshandsamar/innvalsnr:
Roald Gulbrandsøy - 55516342

Vår referanse:
2014/014656-004

Dykkar referanse:

Vår dato:
21.02.2014

Lindås kommune, gnr. 32, bnr. 6. Dispensasjon frå regler om byggjegrænse.

Vi viser til søknad mottatt 20.02.14, og gjev med dette dispensasjon frå byggegrensa ved fv 397 hp 02 km 5,630. Dispensasjonen gjeld for garasje med ein avstand på 15 meter frå vegmidte til næraste bygningsdel på gnr. 32 bnr. 6 i Lindås kommune.

Vi gjer merksam på at dispensasjonen berre gjeld i høve veglova, og ikkje rettar ovanfor eventuelle andre grunneigarar. Dispensasjonen er gjeve i samsvar med føresegnene om byggjegrænser i veglova §§ 29 og 30 og på dei vilkår som er nemnt nedanfor.

1. Bygningen må ikkje nyttast til anna føremål enn det som kjem fram av søknaden.
2. Dispensasjonen fell bort dersom omsøkte byggearbeid ikkje er starta innan 3 år frå dags dato.
3. Det er ikkje grunnlag for krav mot Statens vegvesen på grunn av skade eller ulempe som følgjer av at bygningen ligg innanfor byggegrensa, med mindre det kan påvisast aktløyse frå vegvesenet si side.
4. Dersom bygget vert oppført i strid med vilkåra i denne dispensasjonen, kan bygget krevjast fjerna med heimel i veglova § 36 utan kostnader for Statens vegvesen.

Plan og forvaltning
Med helsing


Odd Høydalsvik
sjefingeniør


Roald Gulbrandsøy

1 vedlegg


Kopi: Lindås kommune.

Postadresse
Statens vegvesen
Region vest
Askedalen 4
6863 Leikanger

Telefon: 02030
Telefaks: 57 65 59 86
firmapost-vest@vegvesen.no
Org.nr: 971032081

Kontoradresse
Spelhaugen 12
5147 FYLLINGSDALEN

Fakturaadresse
Statens vegvesen
Regnskap
Båtsfjordveien 18
9815 VADSØ
Telefon: 78 94 15 50
Telefaks: 78 95 33 52

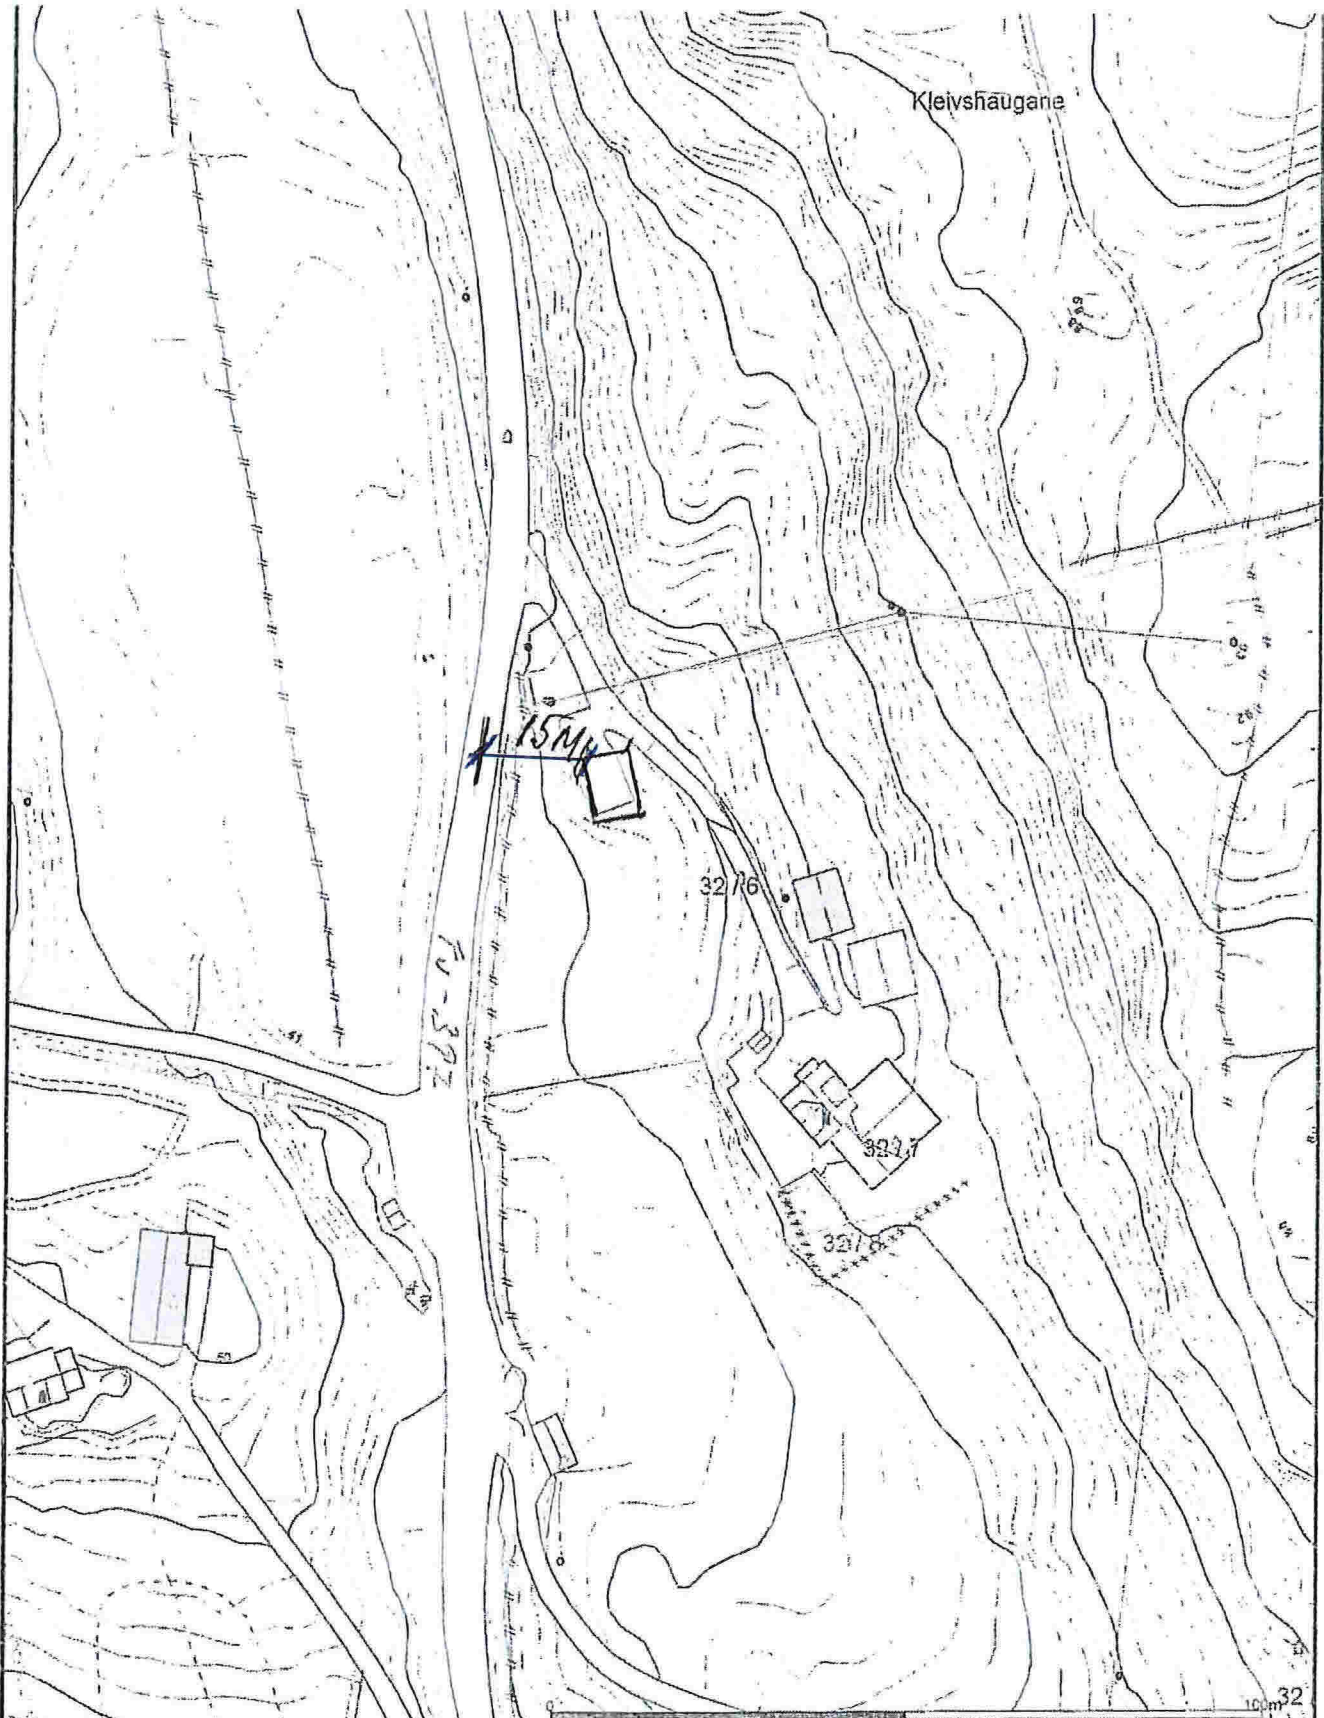

- Måle Grenser
- - - Registrerte Grenser
- Utleiert grenser
- - - Terrengmålte grenser
- ▲ Konstruert grensepunkt
- Bølg
- Busstad m/ heiligbet
- Våningsstrus
- Storre bustader
- Hytteloftebus
- Garasje/utlus
- Industriflyger
- Andre bygg

Beliggenhet og høyder må oppfattes som orienterende.



Lindås kommune
Geodata avdeling



dato: 2014.01.30
type: linje

Situasjonskart

skala
1:1000

Referanse: 2014/014656

397-02-5630