

Lindås Kommune
Byggesak
Kvernhusmyrane 20
5915 Isdalstø

| | |
|----------------|--------------|
| LINDÅS KOMMUNE | |
| Klassering | 188/763 |
| 09.10.09 | |
| 809/76 | Løpenr. |
| BSMA | Tilgangskode |

Straume 7.10.2009

**JUSTERING AV NEDKJØRSEL TIL PARKERINGSETASJE PLAN -1
G.NR.188, B.NR.386/700 KNARVIK SENTER
SAKSNR.2009/176-7887/2009**

Det vises til innsendt rammesøknad den 22.01.2009 og godkjenning av denne den 8.04.2009.

I rammesøknad ble utkjøring ,fra garasjeplan -1, plassert ut på eks. parkeringsplass. Dette pga at det er planlagt gangveg på eks. veg (Kvernhusmyrane).

Gangvegen blir i denne omgang opparbeidet i ny rundkjøring , forbi anmeldte parkeringsbygg, men ikke i Kvernhusmyrane, som situasjonsplan i rammesøknaden viser.

Det er derfor naturlig, i denne omgang ,å knytte gangveg opp mot eksisterende fortau og benytte eksisterende veg som fremføringsveg til omtalte parkeringsanlegg. På den måten slipper en å ha trafikk gjennom et parkeringsområdet , med de faremoment som det medfører .

Vi får altså en sikrere og mer fornuftig trafikkavvikling ved å benytter de anlegg som eksisterer.


Vi anser dette som er mindre justering som ikke krever nabovarsling.

Det innsendes derfor kun et orienterende brev og reviderte tegninger til Lindås Kommune.

Med vennlig hilsen

Rolv Eide

vedlegg

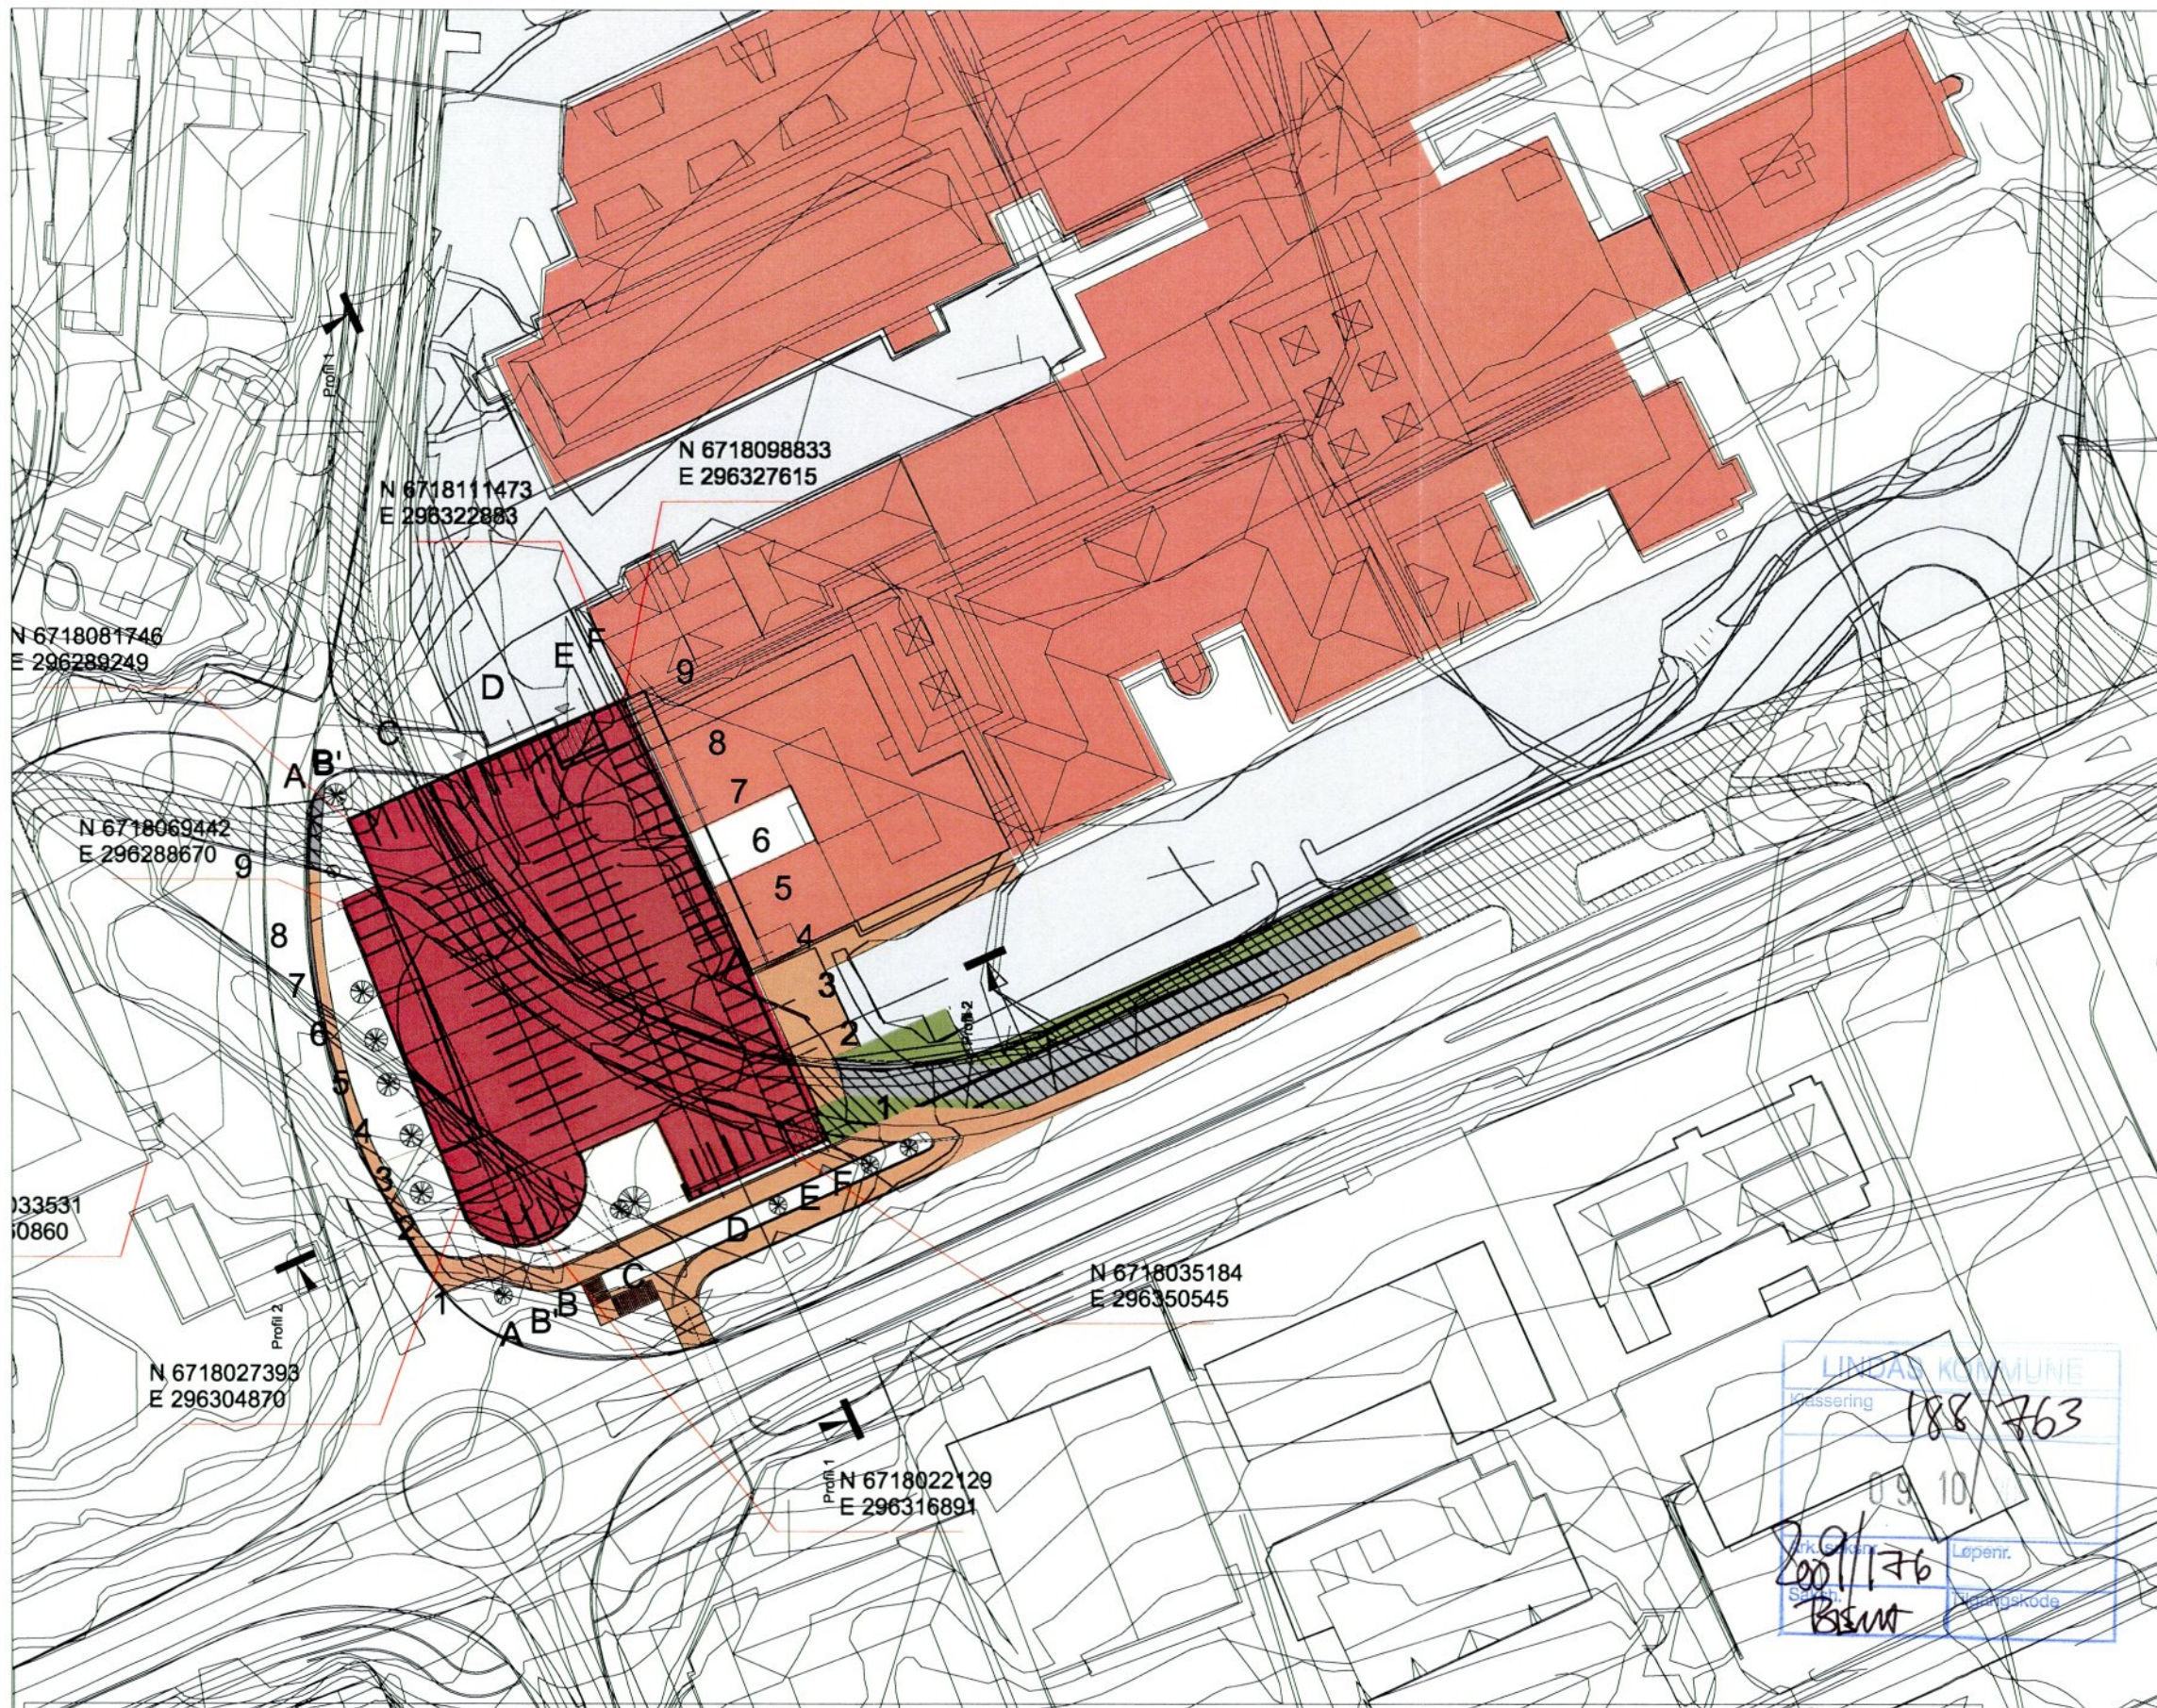

| | |
|----------------------------------|--|
| PROSJEKTBESKRIVELSE: FRITEKST | SISTE REVISJON REV DATO: FRITEKST |
|----------------------------------|--|

- AS-BUILT TEGNINGER
- ARBEIDSTEGNINGER
- ANMELDESESTEGNINGER
- FORPROSJEKT/SKISSE
- FORELØPIG TEGNING

| | | |
|----------|--------------------------|----------|
| REV I | TEKST | DATO |
| REV H | TEKST | DATO |
| REV G | TEKST | DATO |
| REV F | TEKST | DATO |
| REV E | TEKST | DATO |
| REV D | TEKST | DATO |
| REV C | TEKST | DATO |
| REV B | TEKST | DATO |
| REV A | VEG FRA PARKERING ENDRET | 07.10.09 |
| REVISJON | TEKST | DATO |




PROSJEKT: **KNARVIK SENTER NYBYGG** TEGNINGNUMMER: **A-40.10.01**

TEGNING: **SITUASJONSPLAN**

GNR: --- BNR: --- KOMMUNE: ---

PROSJEKTNUMMER: --- MÅLESTOKK: **1:1000** DATO: **21.01.09** ARKITEKT: **E.P**

ARKITEKT ROLV EIDE AS
 Tel: 56332380 Postboks 325
 Fax: 56332330 5343 Straume
 www.arkrolveide.no

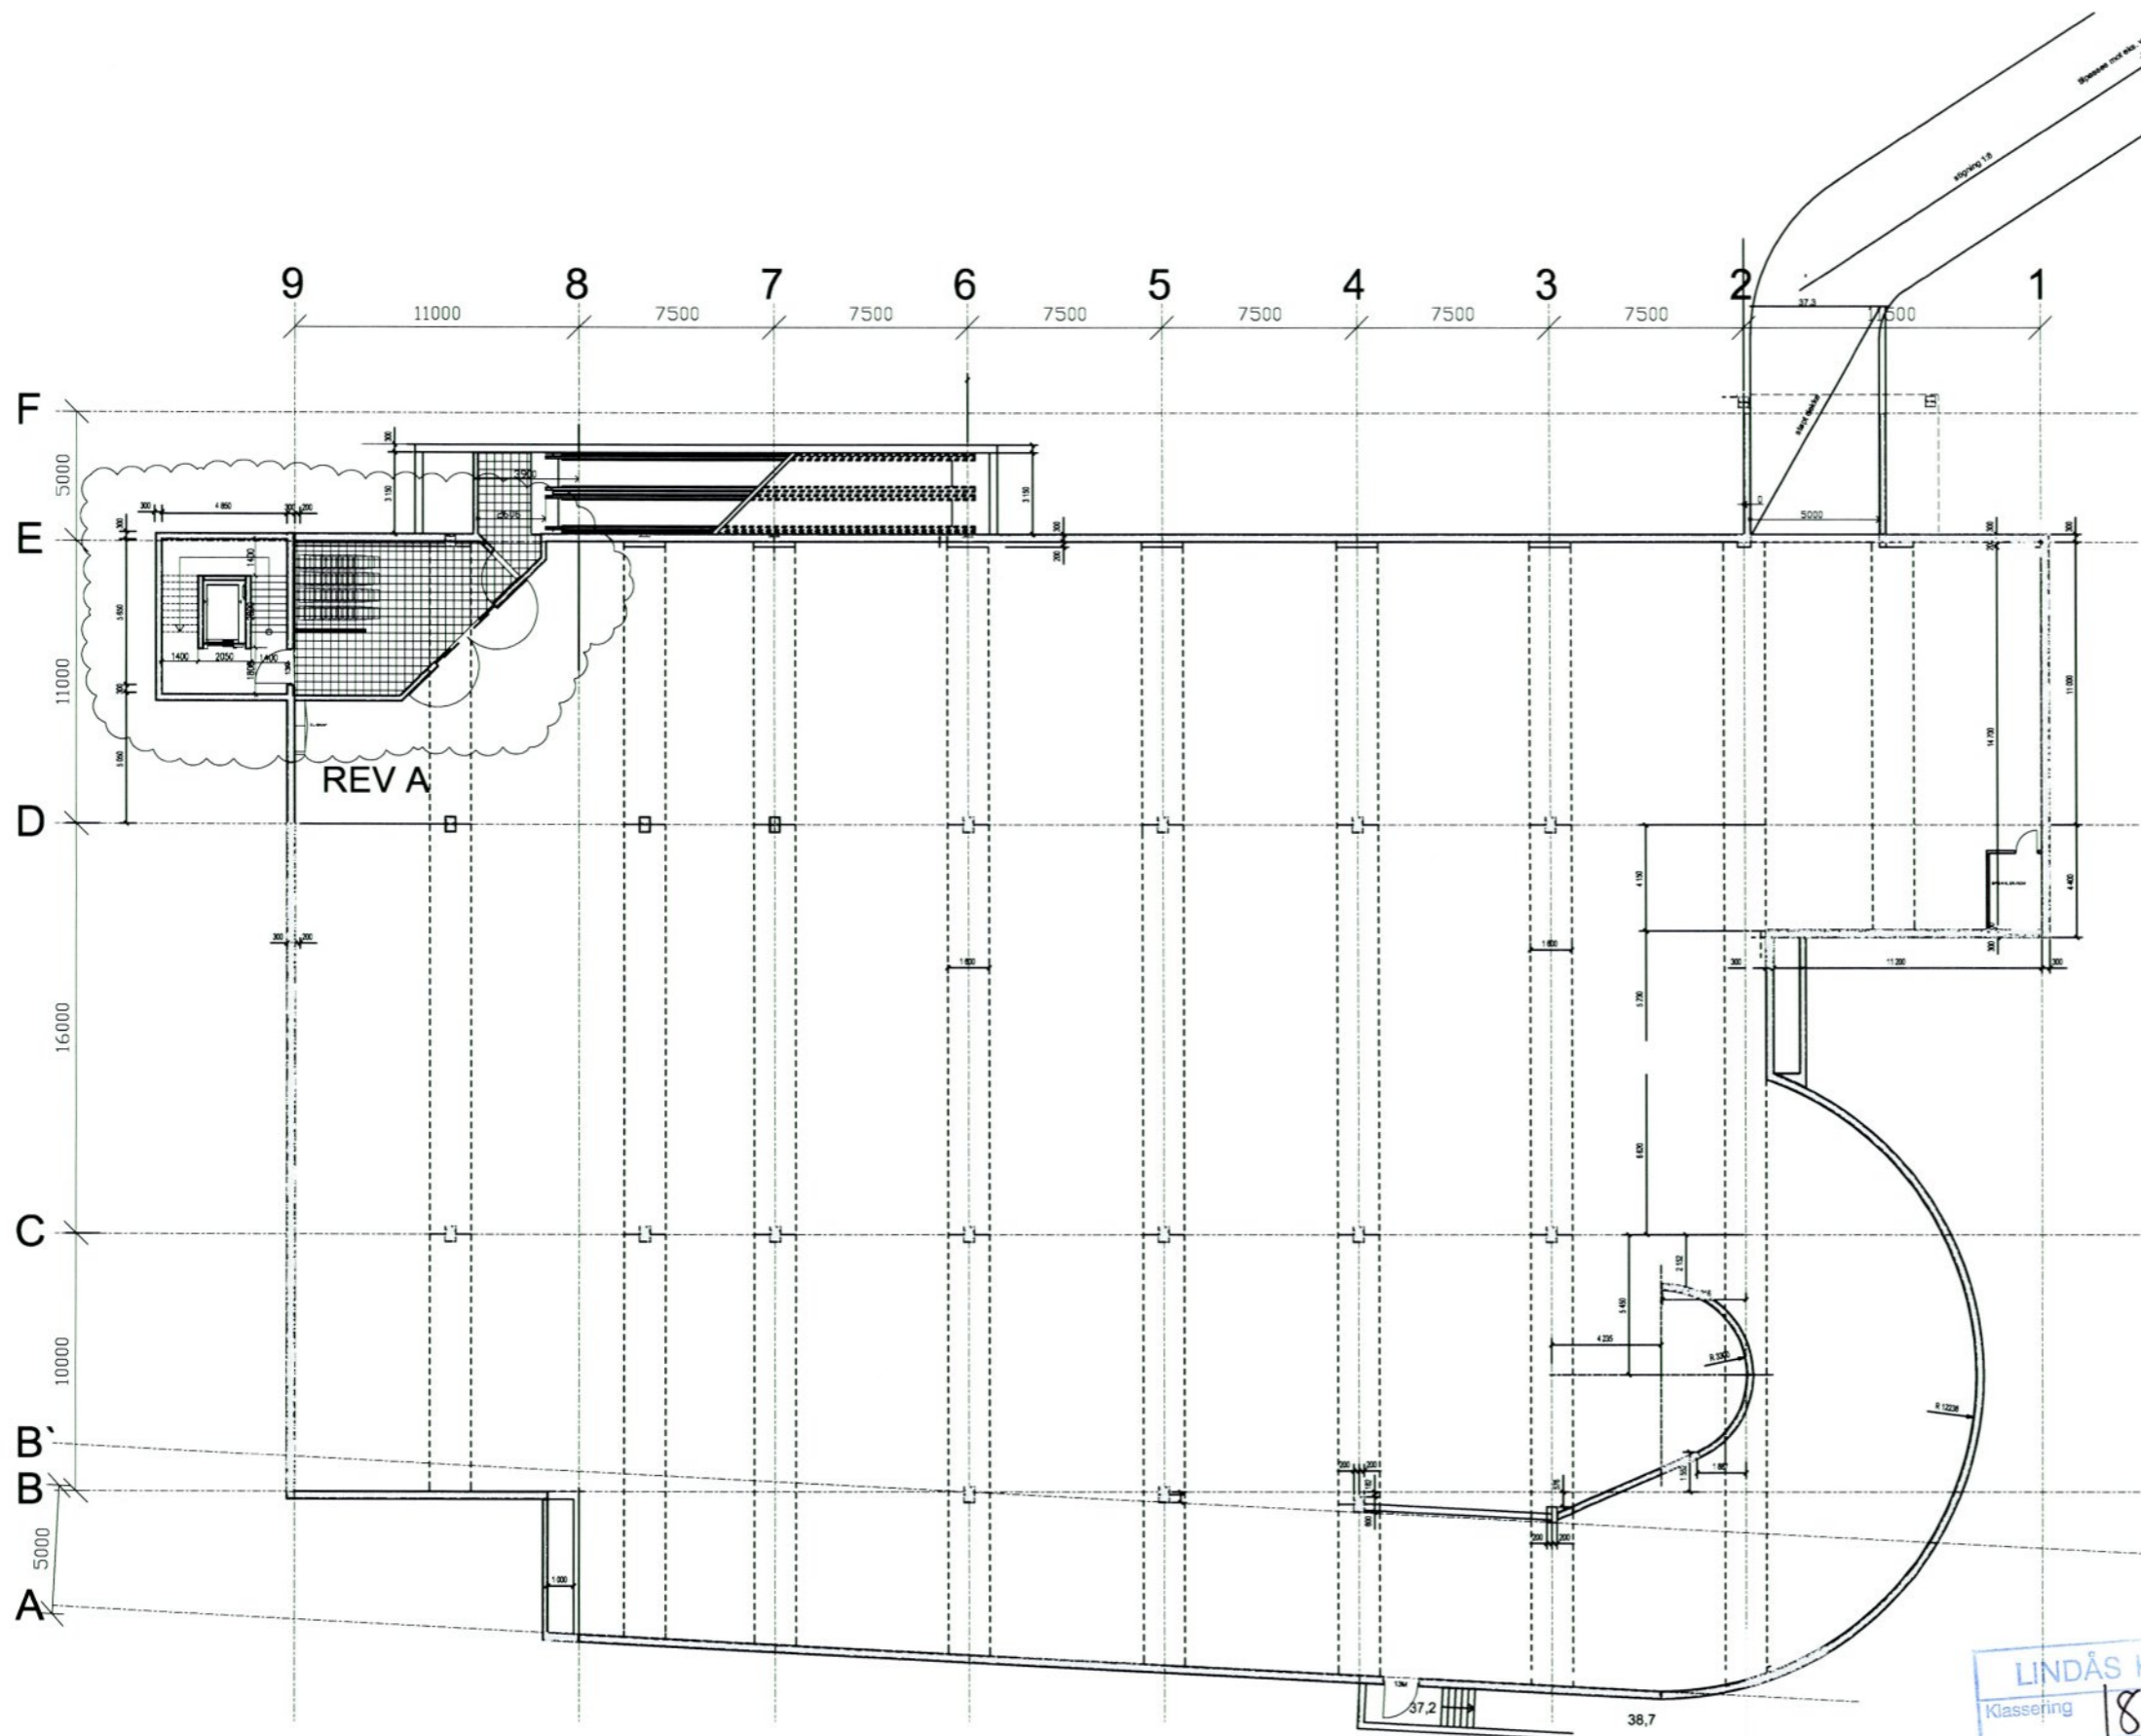

LINDÅS KOMMUNE
 Klassering 188/763
 09.10.2009
 176
 176

| | | |
|---|-------------------------|----------------|
| PROSJEKTBEKRIVELSE: | | SISTE REVISJON |
| FRITEKST | | A |
| | | DATO: FRITEKST |
| AS-BUILT TEGNINGER | | |
| ARBEIDSTEGNINGER | | |
| ANMELDESESTEGNINGER | | |
| FORPROSJEKT/SKISSE | | |
| FORELØPIG TEGNING | | |
| REV I | TEKST | DATO |
| REV H | TEKST | DATO |
| REV G | TEKST | DATO |
| REV F | TEKST | DATO |
| REV E | TEKST | DATO |
| REV D | TEKST | DATO |
| REV C | TEKST | DATO |
| REV B | TEKST | DATO |
| REV A | TRAPPEROM/SLUSE JUSTERT | 29.09.09 |
| REVISION | TEKST | DATO |
| PROSJEKT | KNARVIK SENTER NYBYGG | |
| TEGNING | PLAN -1 | |
| PROSJEKTNUMMER | 590 | 590 |
| MAKERTID | 1:100 | 1:100 |
| DATO | 30.03.09 | 30.03.09 |
| ARBEIDST | R.E | R.E |
| ARKITEXT ROLV EIDE AS <small>Tlf: 96332380 Postboks 325 Fax: 96332320 5143 Strømme www.arkitextrolv-eide.no</small> | | |