




FASADE MOT NORD-ØST



FASADE MOT NORD-VEST

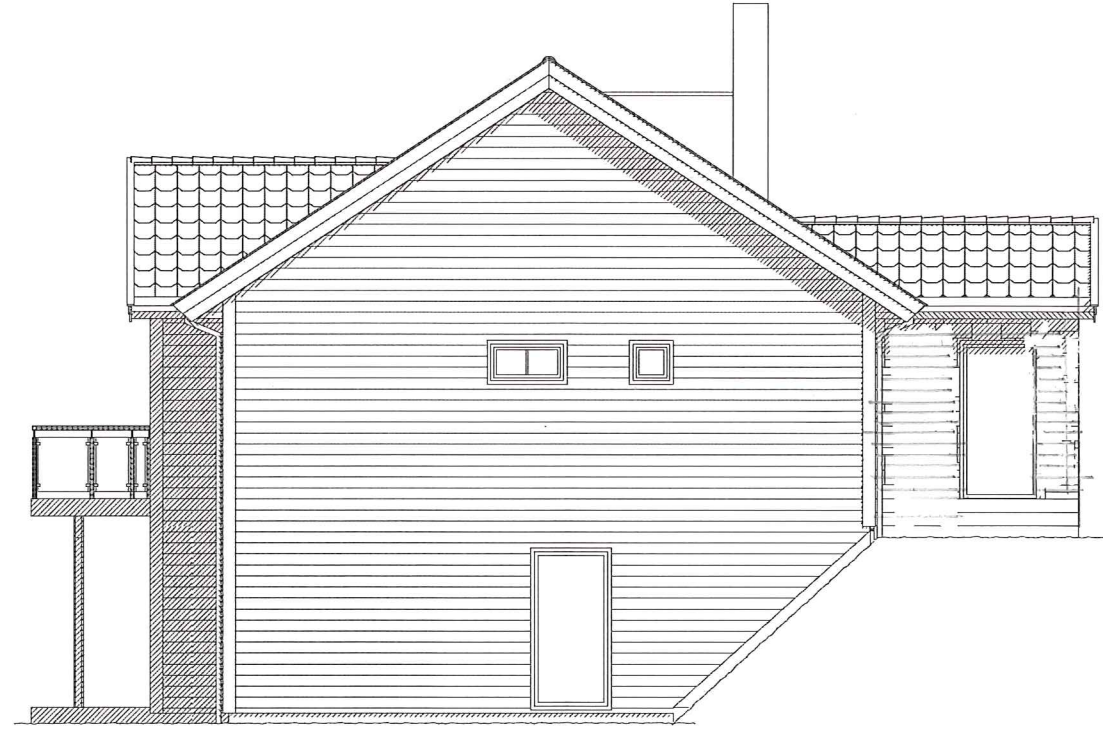


FASADE MOT SØR-VEST

*"As built"*  
 Endringer på fasade  
 • trøkleddning på boel  
 • trøkleddning på karnapp  
 • skorstein redusert bredde utendørs over tale



FASADE MOT SØR-ØST

B	Kuttet terrasse	BBW 18.06.13			
A	Byggesøknadstegninger	BBW 16.05.13	MAH		
Rev.nr.:	Rev.:	Tegn./Dato:	Kontr.:		
Tiltakshaver : Ingrid Woldseth Kleiva og Andreas Kleiva			Nr. <b>A05+</b>		
Byggeplass : Midtgard Hjelmås					
Kommune : Lindås					
Målestokk: 1: 100	DAK av: BBW	Dato: 03.05.13	Kontr.:	Dato: 03.05.13	Arkivnr.: 16179
Hustype SPESIAL		Tegning FASADER			
Arkitekt:		Denne tegning tilhører Nordbohus AS. Etterligning kfr. lov om åndsverk av 12.5.1961.			

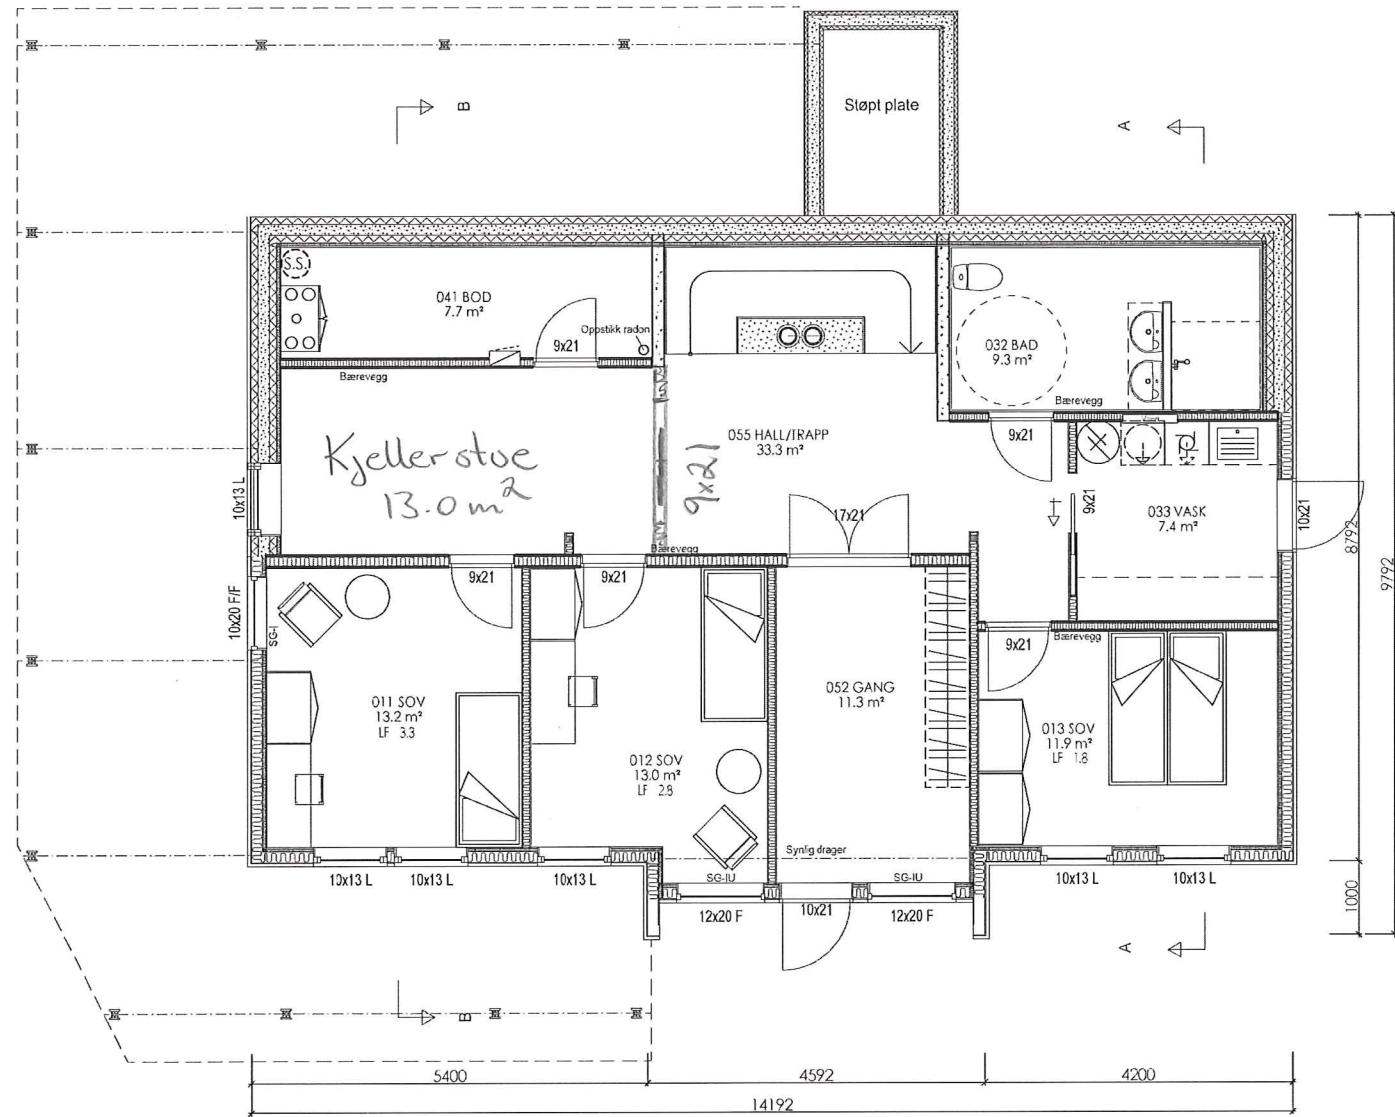

PLAN SOKKEL

"As built"

Endringer på plan

• Etablering av vegg med skyvedør mellom Hall/trapp og ny kjellerstue

• tatt bort vegg mellom stue og spisestue


Tegning/prosjektering er ikke kontrollert mot plassering i terreng.

For isolasjonsmengder og U-verdier, se varmetapsberegning

Målsetting på utside stenderverk/mur

SG-IU	Sikkerhetsglass innside/utside
SG-I	Sikkerhetsglass innside
SG-U	Sikkerhetsglass utside

AREAL	BRA	P-Rom
Bileilighet		
Underetasje/Kjeller	113.3	105.6
Hovedplan/1.etg.	119.6	119.6
Loftplan/2.etg.		
Garasje/Carport/Utv. bod	5.0	
Åpent overb. areal	30.0	
SUM Hovedleilighet	267.9	225.2
Loft-bredde ved 1,9m høyde:		
Bebygd areal, BYA :	186.7	
Diverse :		

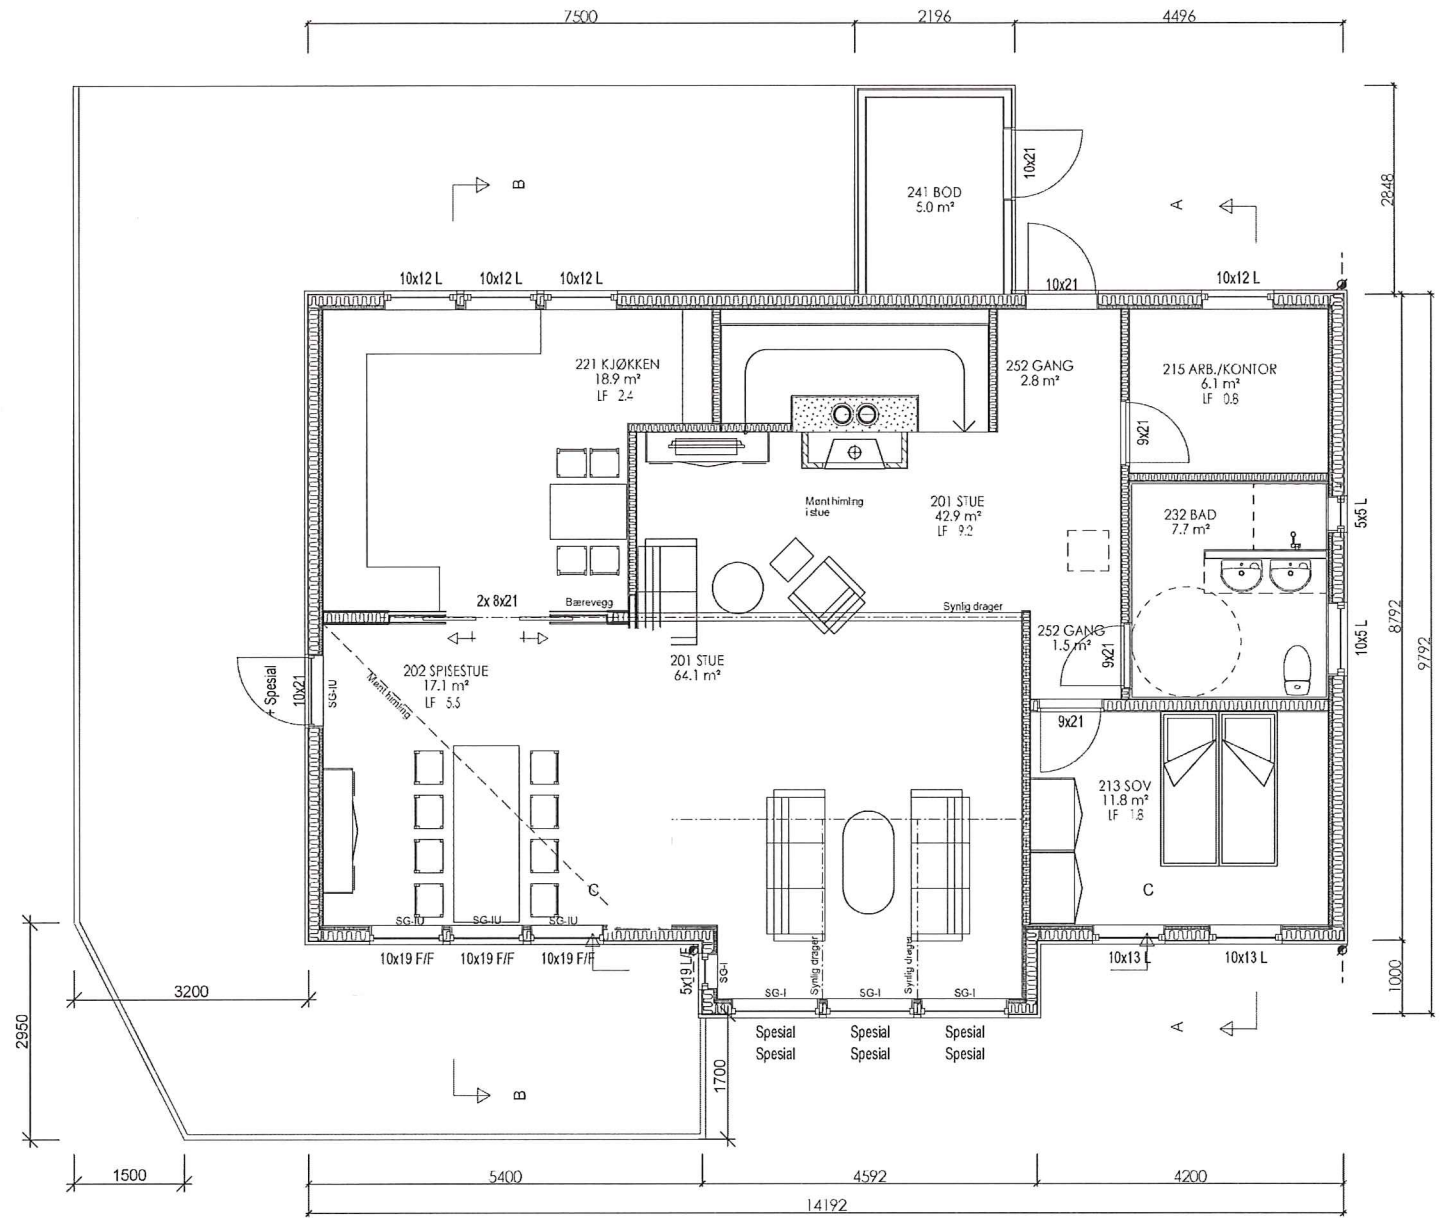

PLAN 1.ETASJE

B Kuttet terrasse  
A Byggemeldingstegninger  
Rev.nr.: Rev.:

BBW 18.06.13  
BBW 16.05.13 MAH  
Tegn./Dato: Kontr.:

Tiltakshaver : Ingrid Woldseth Kleiva og Andreas Kleiva  
Byggeplass : Midtgard Hjelmås  
Kommune : Lindås

Nr. A01+

Målestokk: 1: 100 DAK av: BBW Dato: 03.05.13 Kontr.: Dato: 03.05.13 Arkivnr.: 16179

Hustype  
SPESIAL

Tegning  
PLAN



Arkitekt:

Denne tegning tilhører Nordbohus AS. Etterligning kfr. lov om åndsverk av 12.5.1961.