

30. 11. 2017

17/44

Retningslinjer for graving i offentlig veg - NKF nettverksgruppe Veg og trafikk Hordaland

Søknad om løyve til graving i offentlig veg

Vedlegg 2.1

Etter vedtektene i Veglova §§ 32 og 57 og forskrifter om varsling av arbeid på offentlig veg vert det hermed søkt om løyve til:

Legging Utskiifting Reparasjon Luftspenn

Veg nr.: _____ Hp.: _____ Km: _____ - _____ Arbeidsstad: _____

Arbeida gjeld:

Vassleidning Telekabel Avlopsleidning Anna: _____
 El-kabel Gasseidning TV-kabel

Noverande dekte:

Asfalt Brostein Grus Anna: _____

Frå eigedom Gnr.: 200 bnr.: 5 slik det er vist på vedlagde kart / skisse i målestokk 1: 1000

Arbeidsskildring: Rørborring under veg for trekking av vannledning

Arbeidet er ønska oppstarta: _____ og venta avslutta: _____

Talet på kryssingar: 1 stk. Boring: ja, ved km: _____ nei

Lengde på luftspenn/grøft langs veg: _____ m frå km: _____ til km: _____

Som eigar av og oppdragsgjever/byggherre for anlegget tek eg på meg det ansvaret som "Retningslinjer for graving i offentlig veg - NKF nettverksgruppe Veg og trafikk Hordaland, Oktober 2013" pålegg meg og garanterer for ferdigstilling av anlegget utan kostnad for veghaldar. Eg godtek dei vilkår for løyvet som går fram av nemnde retningslinjer.

Oppdragsgjever/byggherre: Camilla H Lund
 Adresse: Kleivdalsvegen 290 - 5915 Hjelmas
 Kontaktperson hos oppdragsgjever/byggherre: Bjarne Lund Tlf.: 97060407
 Dato: 26/11-17 Underskrift: Camilla H Lund

Som entreprenør er eg kjend med dei plikter som gjeld for undersøking på gravestaden. Det er sett kryss for dei type anlegg som finst på staden:

El-kabel Vassleidning Signalkabel Kulturminne
 Telekabel Avlopsleidning Polygonpunkt Gass
 TV kabel Gasseidning Grantanlegg Anna: _____

Nødvendige opplysningar og direktiv om anlegga er innhenta og varsel om graving er gitt. (kryss av)

Arbeida skal utførast etter "Retningslinjer for graving i offentlig veg - NKF nettverksgruppe Veg og trafikk Hordaland, Oktober 2013" og etter tilvisning av vedørte partar. Eg godtar dei plikter som arbeid i offentlig veg medfører etter nemnde retningslinjer. Godkjend plan for arbeidsvarsling vil liggja føre for arbeidet vert sett i gang. Eg har gyldig ansvarsforsikring i følge retningslinjene pkt. 1.6 og 1.7 ja nei (kryss av)

Entreprenør: Vegbetenorsk Brunnboring AS
 Adresse: Hordalandsvegen 333, 5915 Rikangerveg
 Kontaktperson hos entreprenør: Yngve Sæterstad Tlf.: 99286458
 Dato: 22/11-17 Underskrift: Yngve Sæterstad

Spesielle vilkår, evt sjå baksida: _____

Graveløyve gitt Graveløyve avslått

_____ den _____ / _____ 20____

Kontenans / Etning _____ Underskrift _____

Askøy, Fjell, Sund, Kvam, Voss, Ulvik, Granvin, Lindås, Austrheim, Meland, Os, Radøy, Gulen





KOPI

Bjarte Haga Lunde
Kleivdalsvegen 290
5915 HJELMÅS

Referanser:
Dykkar:
Vår: 17/3340 - 17/32096

Saksbehandlar:
Bente Førland
Bente.Forland@lindas.kommune.no

Dato:
09.11.2017

Godkjent sanitærsøknad - - gbnr 200/5

Vi viser til rørleggarmelding motteke 08.11.2017 med vedlagt situasjonsplan.

Søknad om tilknytning til kommunalt vatn for bustad vert godkjend med følgjande vilkår:

Vi antar at det vil bli stilt krav om at stikkledning må gå i borehol under veg. Dette må uansett avklarast med vegavdeling. Her må det sendast søknad om graveløyve/boring under veg. Dette skjer på eige skjema, sjå vedlegg.

Graving ned på påkoplingspunkt på hovudledning skal utførast av autorisert entreprenør. Kommunal hovudledning og avstikk må merkast opp før graving.

Vassledning skal leggast frostfritt. Frostfri djupn er minimum 1,2 meter overdekning.

Når arbeidet er ferdig, skal det sendast inn ferdigmelding med oppdatert situasjonsplan (as built)

Gebyr vil bli fakturert etter gjeldande satsar. Vi gjer merksam på at arbeidet skal ikkje igongsetjast før gebyr er betalt. Rørleggjarfirma pliktar å undersøkje dette før oppstart.

Med helsing

Arne Helgesen
avdelingsleiar

Bente Førland
saksbehandlar

Dette dokumentet er elektronisk godkjent og har difor ingen signatur.

Vedlegg:

Søknadsskjema graving i veg Lindås kommune
MAL-Arbeidsvarsling Lindås kommune



Kopi til:

Bjarte Haga Lunde

Kleivdalsvegen 5915
290

HJELMÅS


Mottakrar:

Hjelmås Vvs AS

Leknesvegen 183 5915

HJELMÅS

KOPI

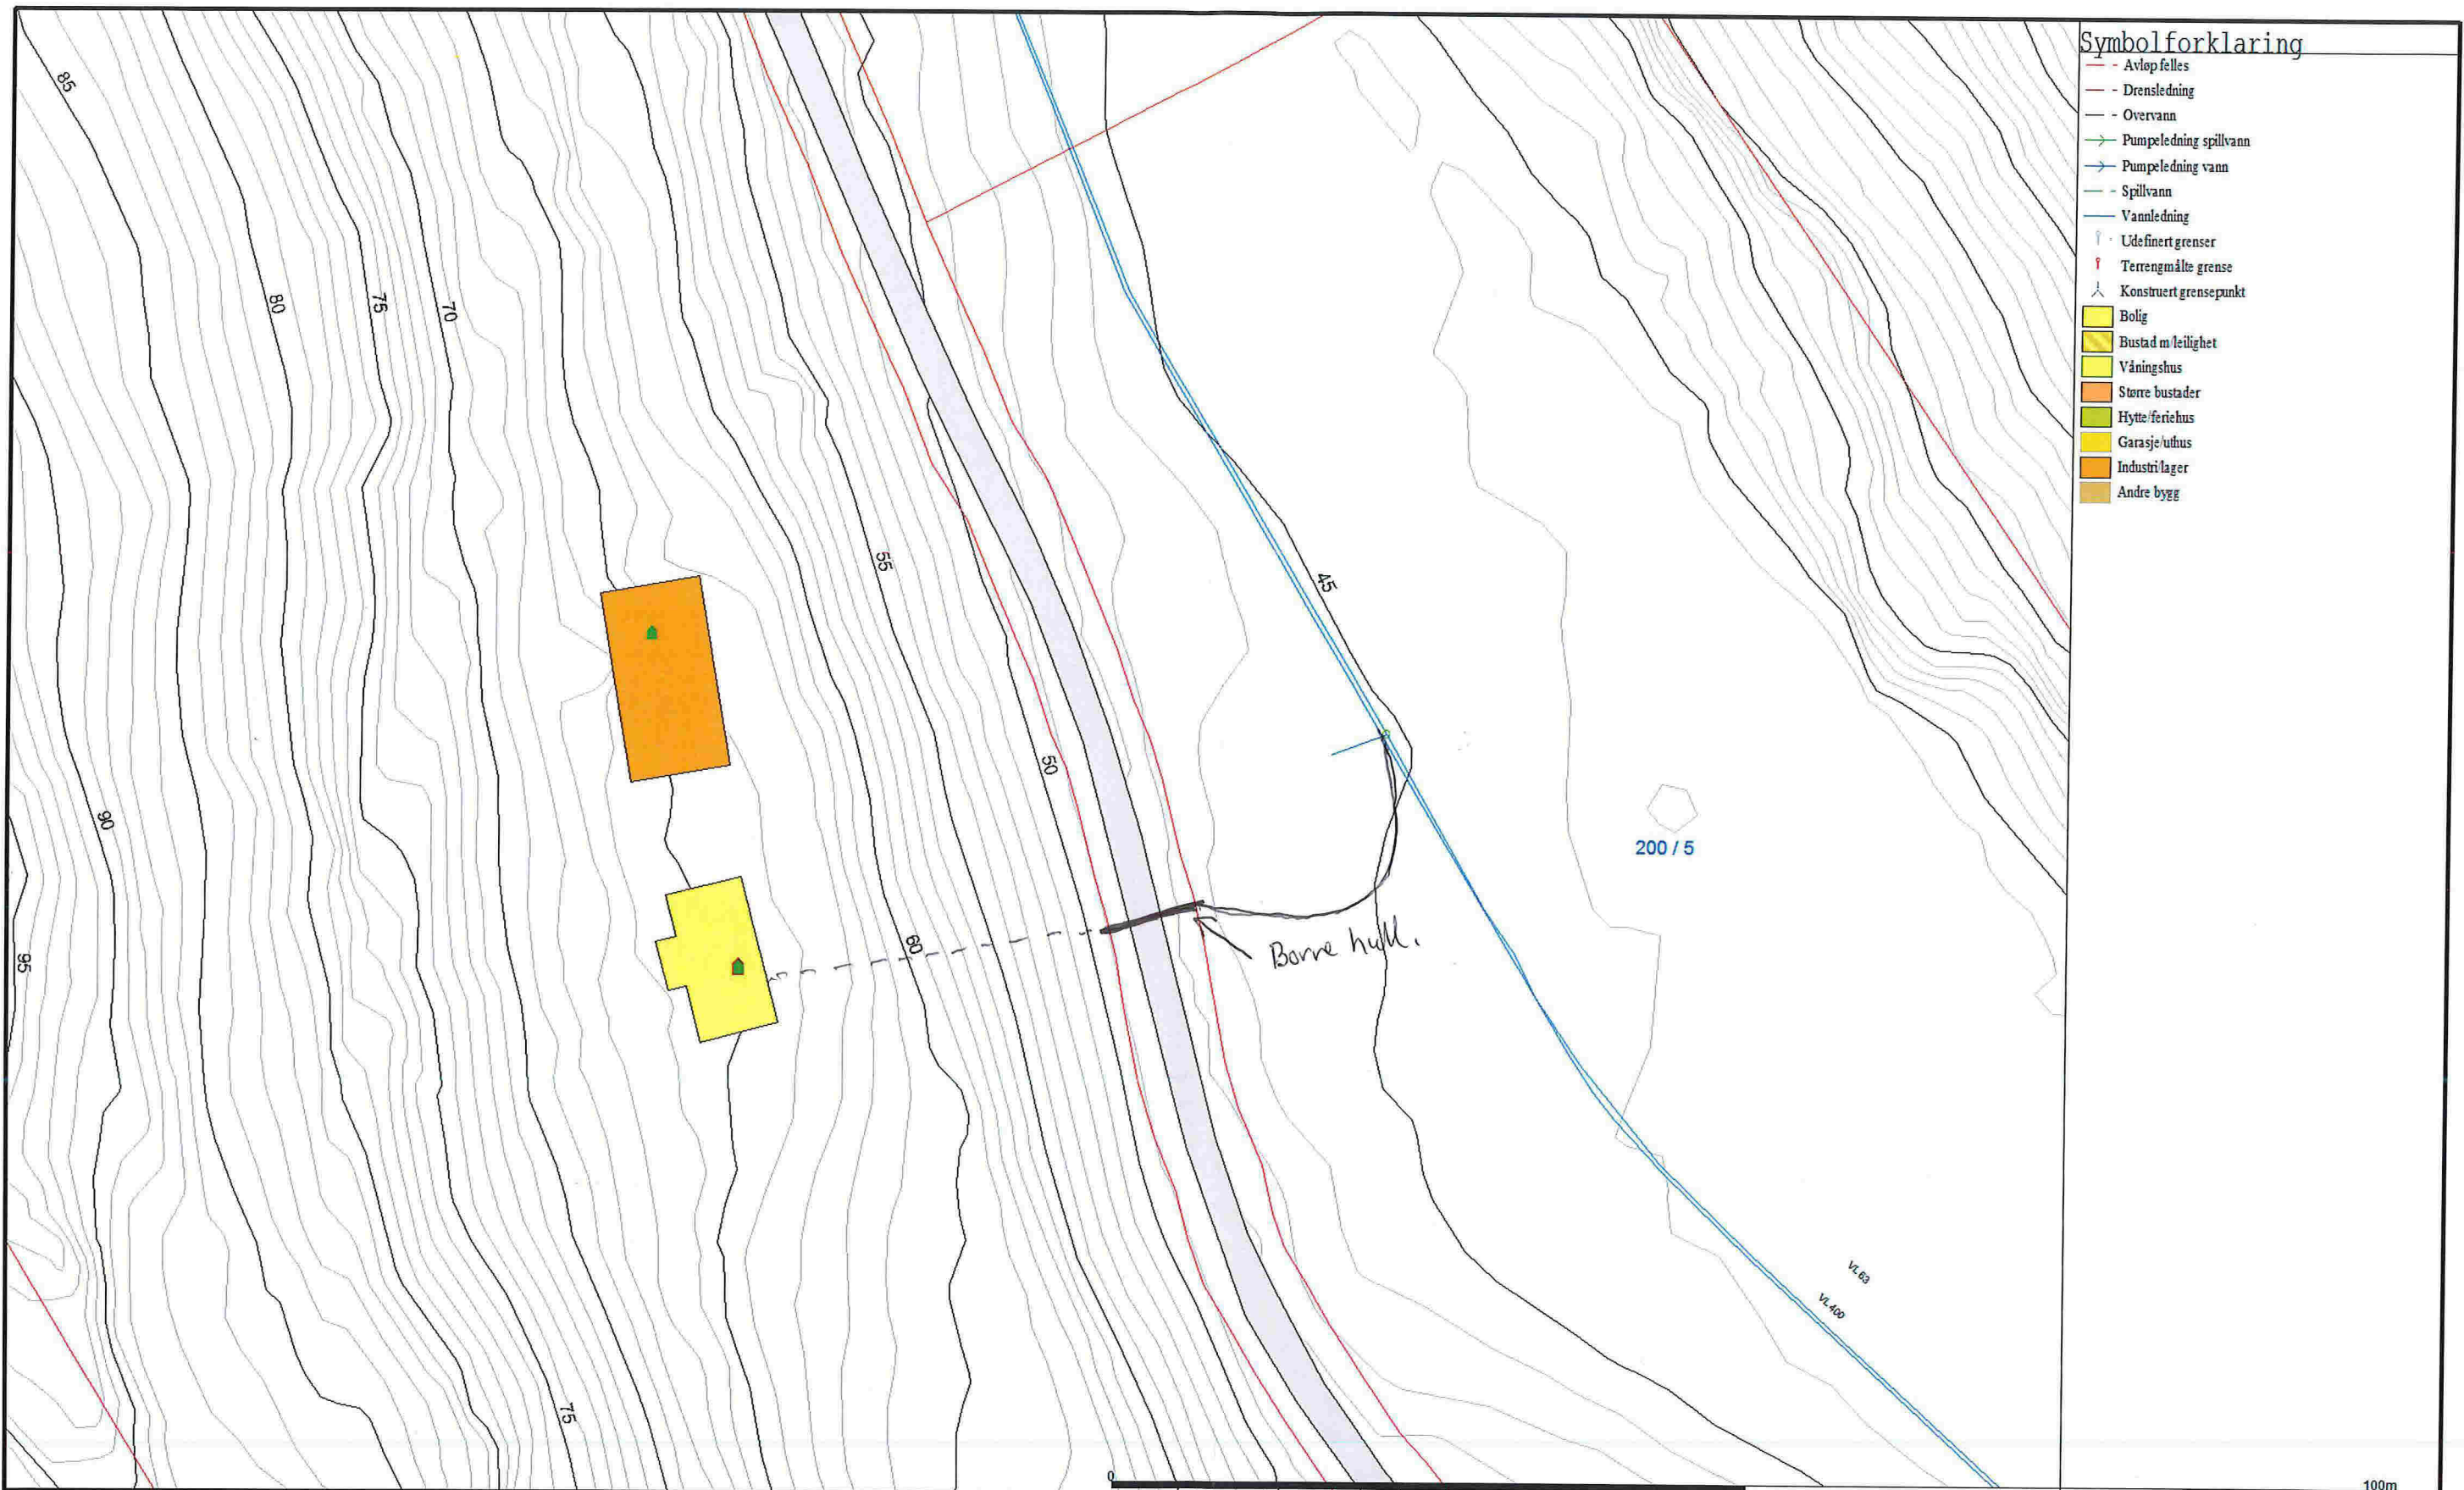

Symbolforklaring

- - - Avløp felles
- - - Drensledning
- - - Overvann
- Pumpeledning spillvann
- Pumpeledning vann
- - - Spillvann
- - - Vannledning
- ↑ Udefinert grenser
- ↑ Terrengmålte grense
- ↑ Konstruert grensepunkt
- Bolig
- Bustad m/leilighet
- Våningshus
- Større bustader
- Hytte/feriehus
- Garasje/uthus
- Industri/lager
- Andre bygg

Beliggenhet og høyder må oppfattes som orienterende.



Lindås kommune
Geodata avdeling



Dato: 2017.11.29
Sign: lili

Målestokk
1:500