


D1

LNA1
6.673 da

BFS2
4089 m²
%-BYA= 25 %

BFS3
5578 m²
%-BYA= 25 %

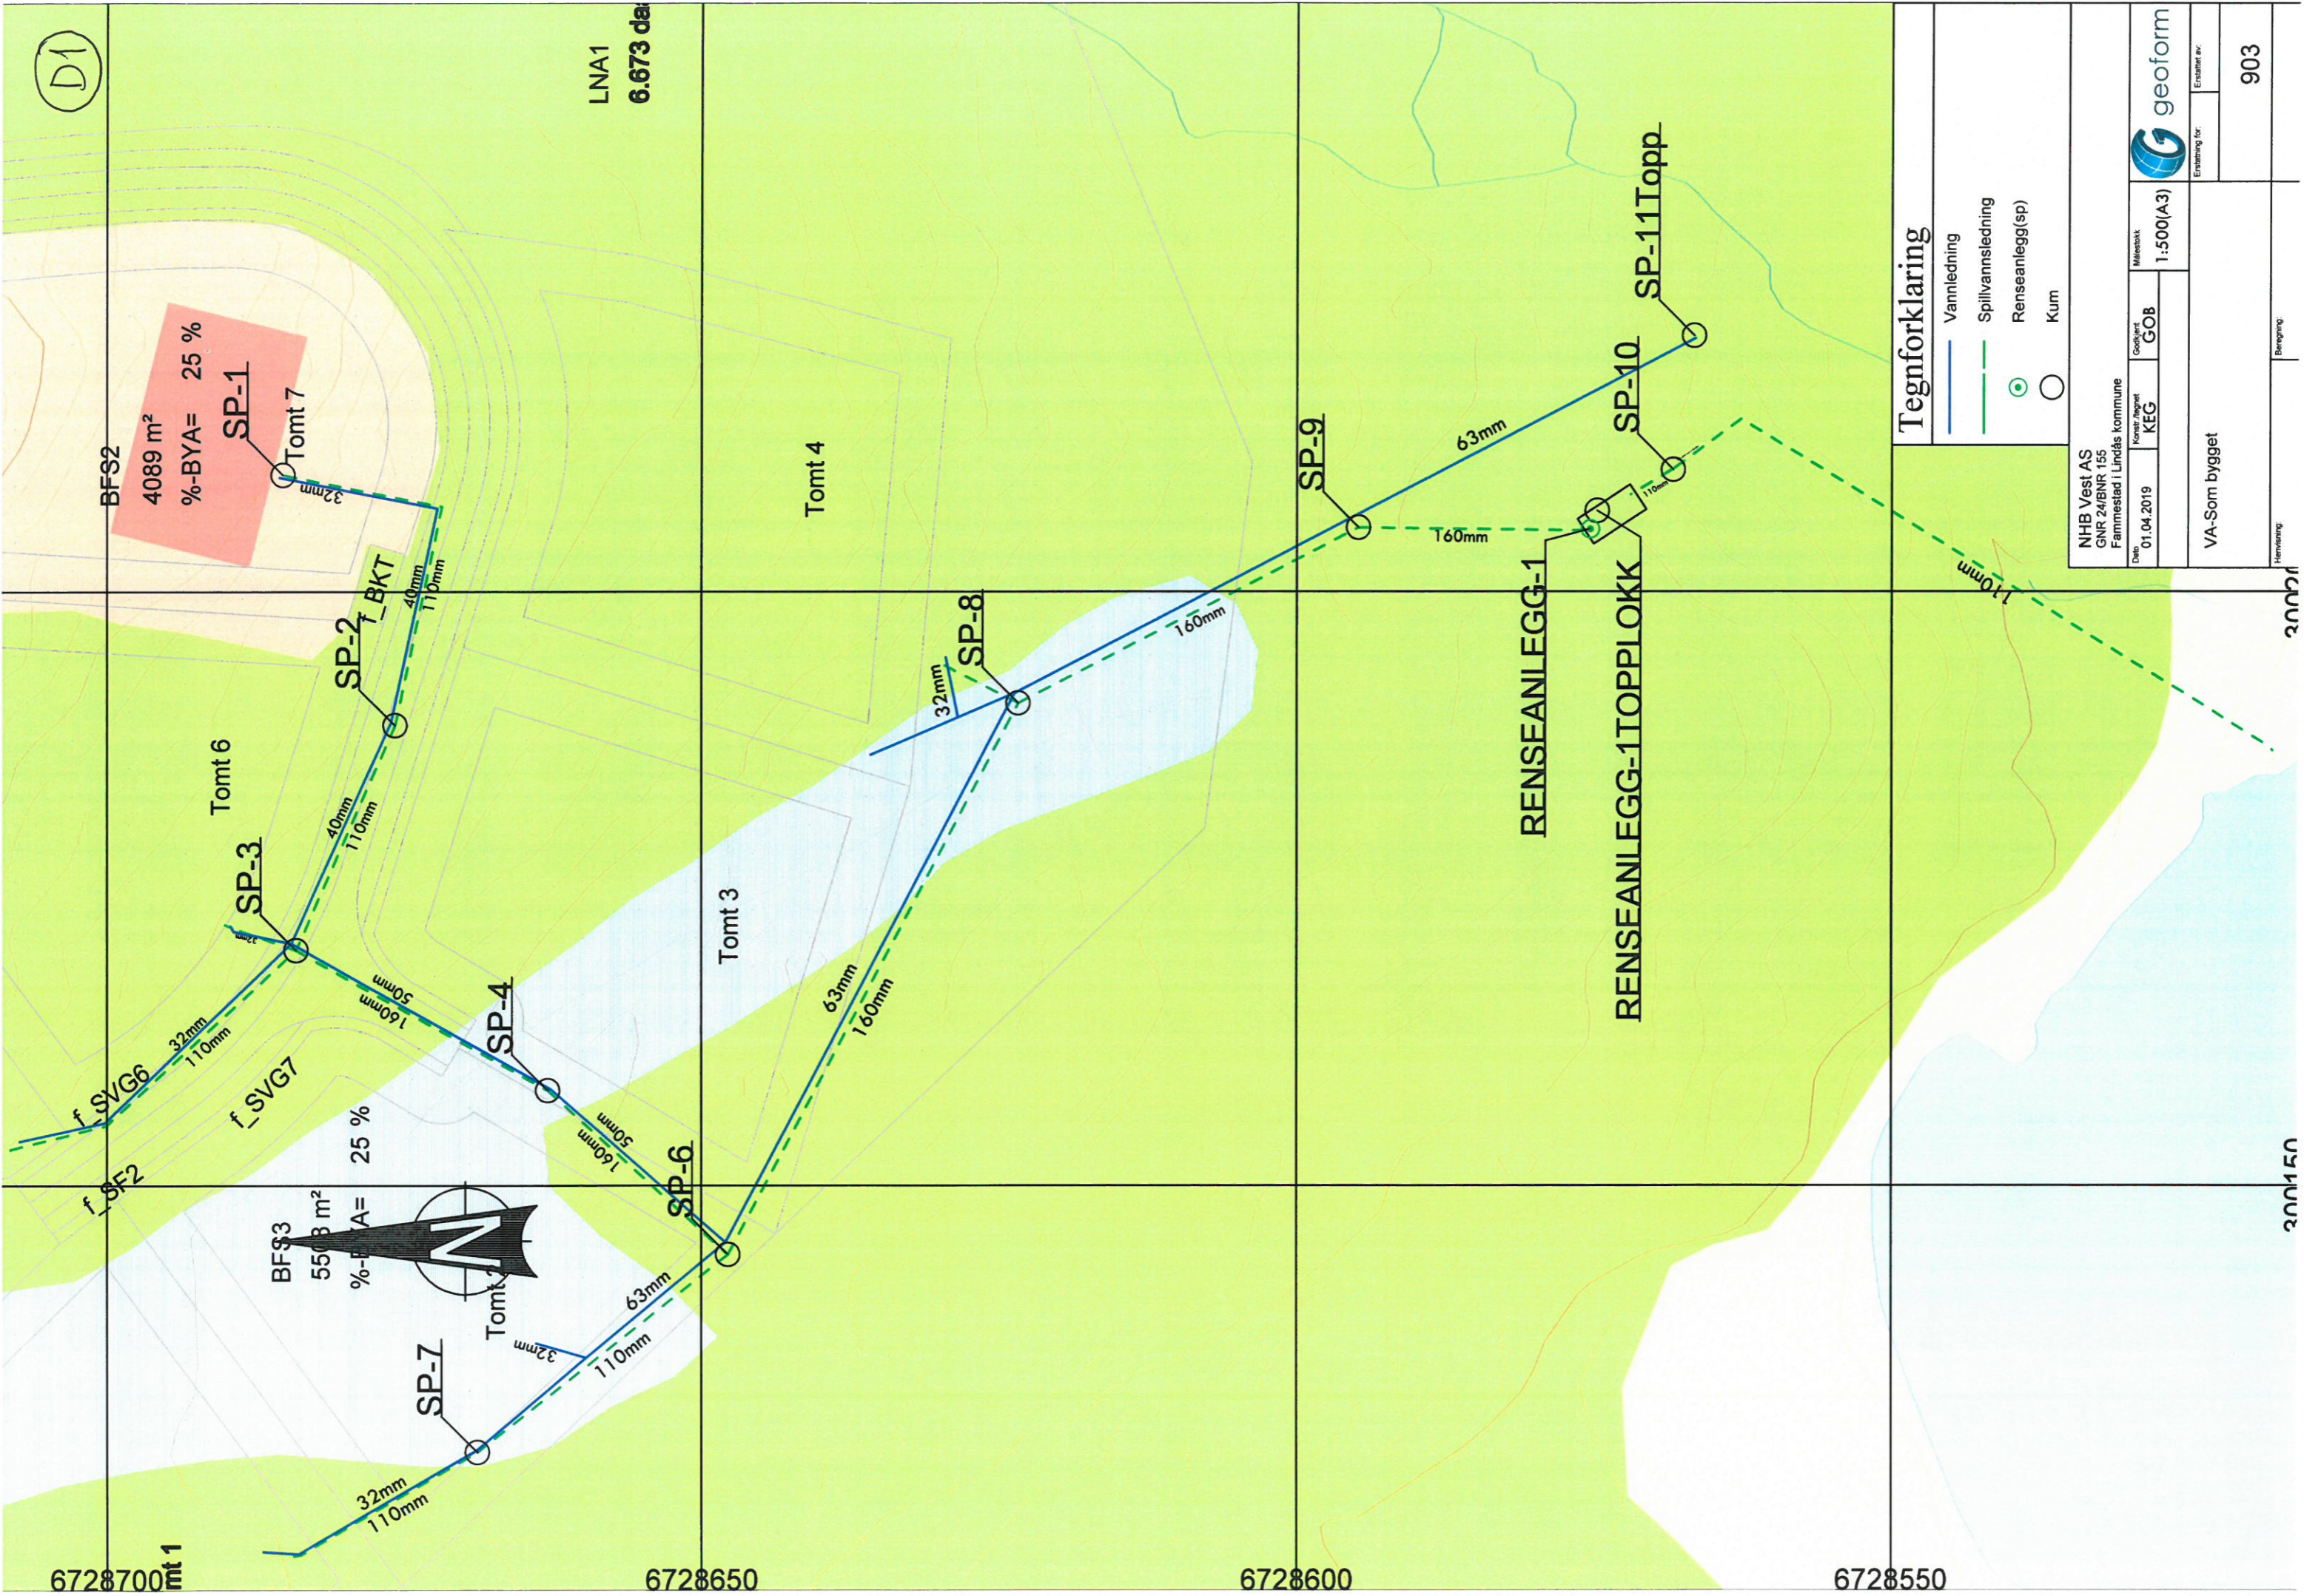

Tegnforklaring

- Vannledning
- - - Spillvannsledning
- Renseanlegg(sp)
- Kum

NHB Vest AS GNR 24/BNR 155 Fammestad i Lindås kommune		Målestokk 1:500(A3)		geoform	
Dato 01.04.2019	Konstr./tegnet KEG	Godkjent GOB	Erstatning av:		
VA-Som bygget			Beregning		
			903		

6728700 mt 1

6728650

6728600

6728550

200150

20011