

Situasjonsplan "som bygget"

- Tegnforklaring**
- Betong med hvitt tilslag
 - Asfalt
 - Gress/eng
 - Bunndekkeplanter
 - Rullestein
 - Busker
 - Furu
 - Løvtre
 - Rekkverk
 - Garasje
 - Nye koter
 - Natursteinsmur
 - Vannkunst
 - Lys nedfelt i beleg
 - Effektbelysning
 - Belysning-parkering
 - Evt.Rist/sandfangskum
 - +50 Nye kotehøyder
 - 50 Eks kotehøyder
 - Fallpiler
 - Eiendomsgrenser
 - Byggegrenser

Prosjekt	Walde Bolig AS	Utarb. av	
Prosjekt	Hagelundet Administrasjonsbygg	Dato	
Plan	Utomhusplan alt 2	Mål	A3 1:500
Plan nr.	1	Dato	20.03.2012
Prosjekt	Weglo Design Plan & Landskap AS	Plan. Rev. rammesøknad	
Weglo Design Plan & Landskap AS	Utbygging og Landskap	Plan. nr.	1
Weglo Design Plan & Landskap AS	Utbygging og Landskap	Dato	21.06.2012



Situasjonsplan "som innsøkt i endret rammesøknad 20.08.2012"

Prosjekt	Walde Bolig AS	Utarb. av	
Prosjekt	Hagelundet Administrasjonsbygg	Dato	
Plan	Utomhusplan alt 2	Mål	A3 1:500
Plan nr.	1	Dato	20.03.2012
Prosjekt	Weglo Design Plan & Landskap AS	Plan. Rev. rammesøknad	
Weglo Design Plan & Landskap AS	Utbygging og Landskap	Plan. nr.	1
Weglo Design Plan & Landskap AS	Utbygging og Landskap	Dato	21.06.2012

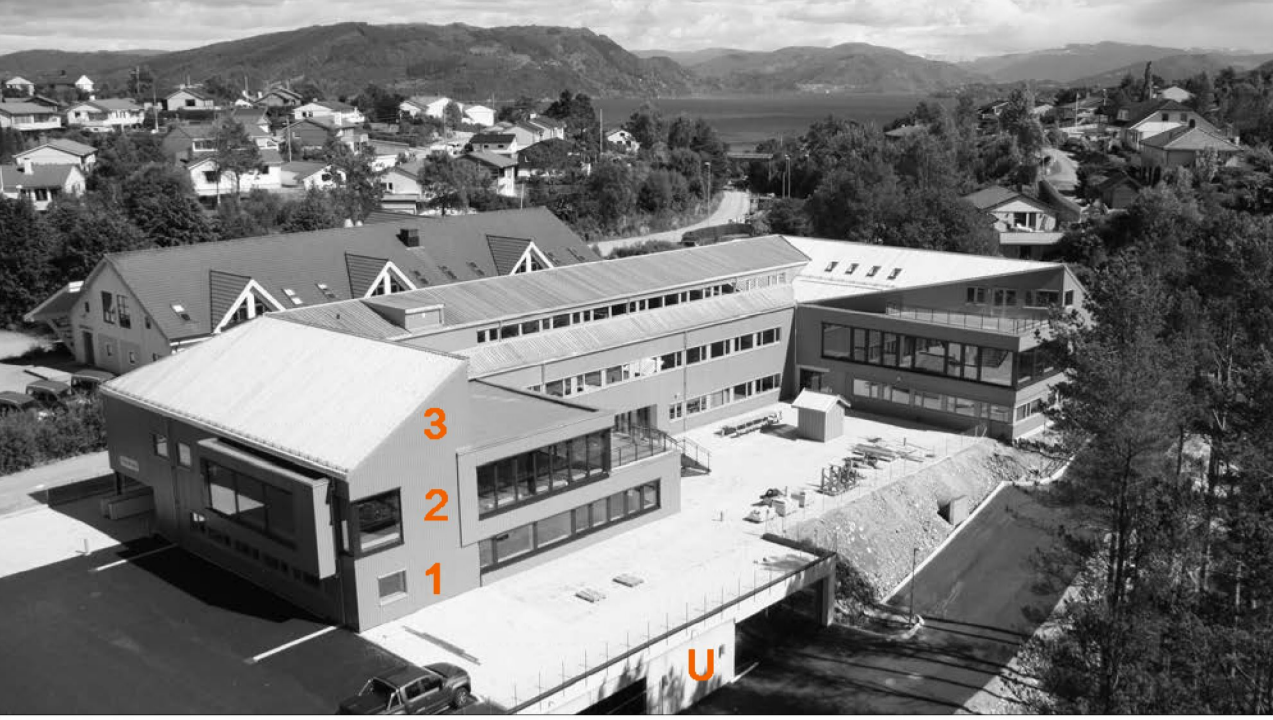


Foto av nybygget sett fra nordvest, fra Hagelundsbroen. Før beplantning

A	"Som bygget" Tegningsgrunnlag ved søknad om ferdiggatfest	20.08.14	YB	KB
Rev.	Revideringen gjelder	Dato	Tegn.	Kontr.
A. -01				
Situasjonsplan justert				
Tegningsstatus				
ARKITEKT "Som bygget"				
Titelarkshaver				
Isdal Eiendom AS				
Entreprenør				
Walde Entreprenør				
Prosjektnummer / Prosjektnavn				
"Hagelundet Administrasjonsbygg"				

MERK: Denne arkitekttegning er basert på følgende utomhusplan levert av Weglo Design Plan & Landskap AS:

Oppdragsgiver:	Walde Bolig AS	Utarb. av:	VW
Prosjekt:	Hagelundet Administrasjonsbygg	Kontr.:	
Plan:	Utomhusplan alt 2	Dato:	20.03.2012
Utdrag fra:	Weglo Design Plan & Landskap AS	Plan. Rev. rammesøknad	
	Utbygging og Landskap	Plan. nr.:	1
	Weglo Design Plan & Landskap AS	Dato:	21.06.2012

Grunnlagstegning / Indeks:

LINK ARKITEKTUR Team Bergen
 Dreggallmenningen 1012 www.linkarkitektur.no
 5003 Bergen 55 57 34 00

Situasjonsplan justert

Mål: 1:200 i A1 Tegnet: YB Godkj.: GH Tegnr.: A.01
 Dato: 20.08.14 Kontr.: KB Ansv.: R.M. Indeks: A

F:\pro 2301 - pro 2400\2378_B_Walde adm bygg\6 PROSJEKT\62 ARK01 PROSJEKT\01 AC-FILE\000 Haved\116\2378_Walde_ASBULT_V16.pln Plottet 01.10.2014