

BYGEMELDINGSTEDNING: <input checked="" type="checkbox"/>		ARBEIDSTEGNING:	
ANBUSTEDNING:		"AS BULT":	
ØYSTEIN EGILL TVEDT Gnr.139/bnr.85 - Alversund		DATE: 27.08.2014	
SITUASJONSKART		TEKNIK: MD	
Ingeniør Aarland AS Prosjekt og Byggeskisse - Prosjektoring - Interiør		DOORKART: HMAA	
		MALESKALA: 1:1000	
		PROSJEKT: 2014-33	
		TEK.NR.: 01	

	Målte Grenser		Større bustader
	Registrerte Grenser		Hytte/feriehus
	Udefinert grenser		Garasje/uthus
	Terrengmålte grense		Industri/lager
	Konstruert grensepunkt		Andre bygg
	Bolig		
	Bustad m/leilighet		
	Våningshus		



Dato: 2014.08.11
Sign: lite


Lindås kommune
Geodata avdeling

N




Målestokk
1:1000

Beliggenhet og høyder må oppfattes som orienterende.

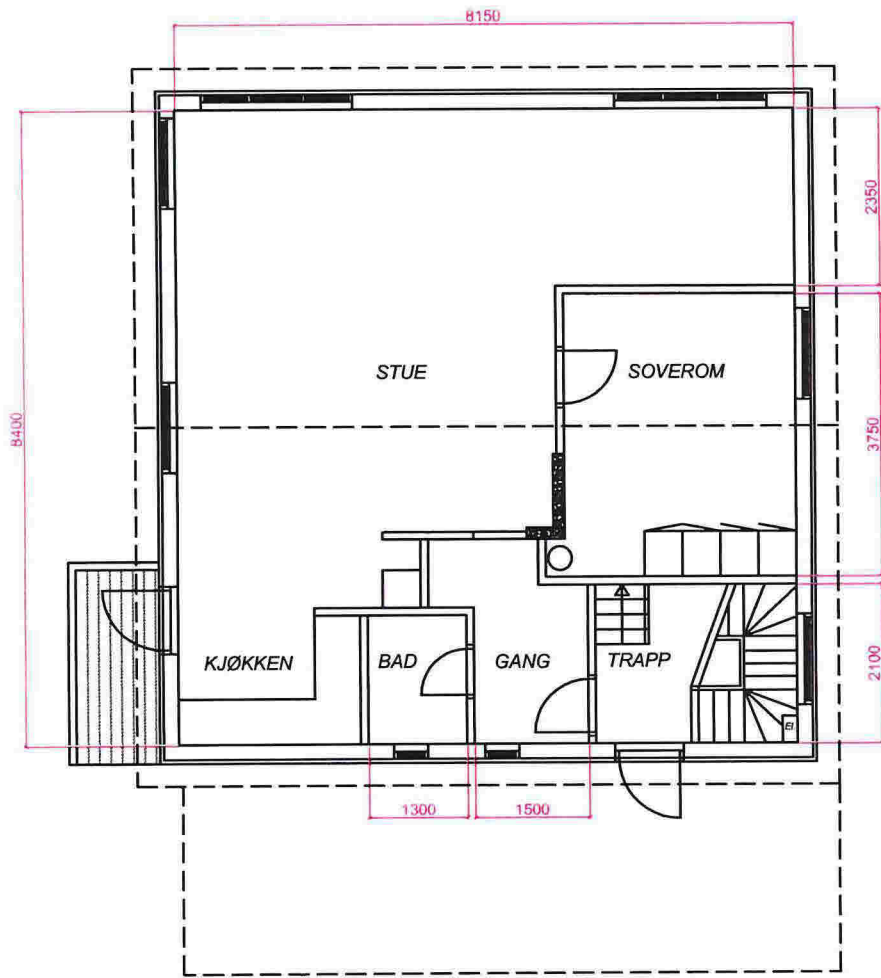

EKSISTERENDE PLAN

ca grense

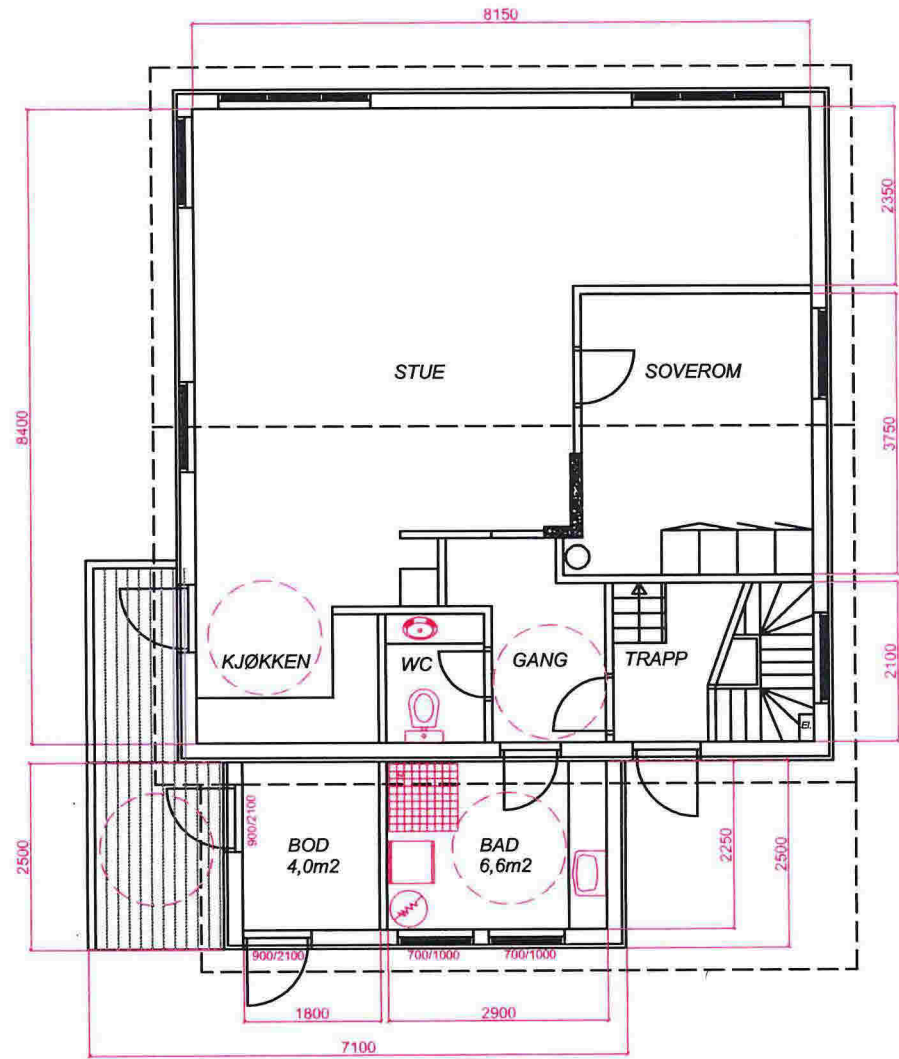


ENDRET PLAN


REV.NR:	ENDRINGER GÆLDER:	DATE:	TEKNER:
BYGGEMELDINGSTEGNING:	<input checked="" type="checkbox"/>	ARBEIDSTEGNING:	
ANBUDESTEGNING:	<input type="checkbox"/>	"AS BUILT":	<input type="checkbox"/>
PROSJEKT:	ØYSTEIN EGILL TVEDT Gnr. 139/brnr. 85 - Alversund		
TEKNOLOGI:	PLAN		
DATE:	27.08.2014		
TEKNER:	MD		
GOUDKJENT:	HMAA		
MALESTORLEK:	1:100		
PROSJEKTNR.:	2014-33		
TEKNOLOGI NR.:	02		



EKSISTERENDE FASADE MOT ØST

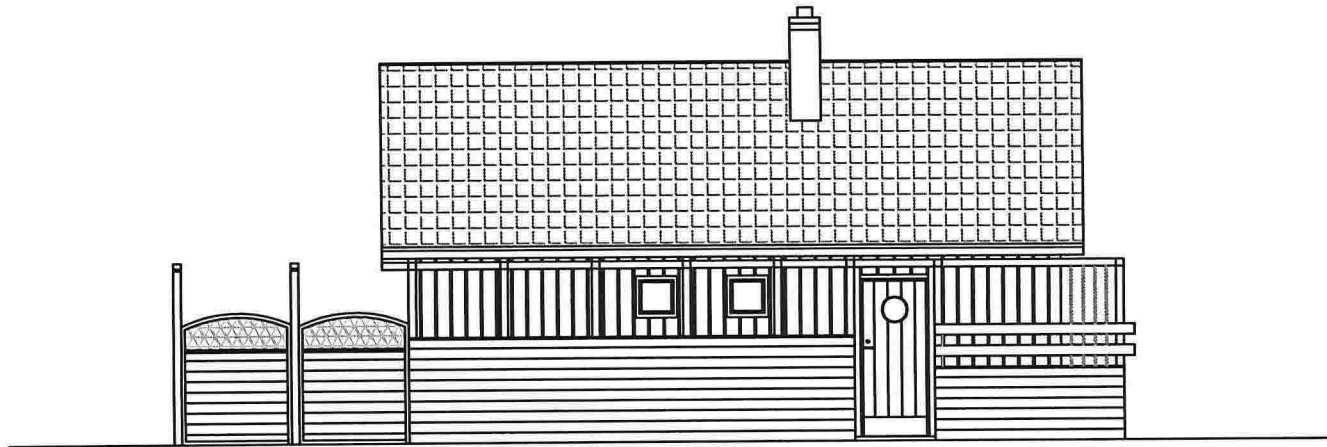

ENDRET FASADE MOT ØST

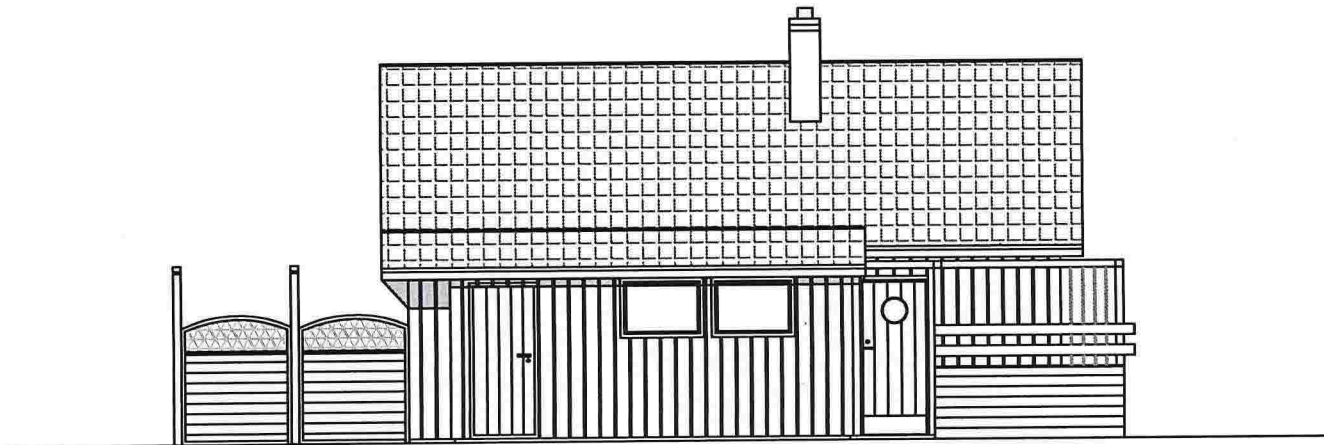


REV. NR:	DRØINGEN GÆLDER:	DATE:	TEGNER:
BYGGMELDINGSTEGNING: <input checked="" type="checkbox"/>	ARBIDSTEGNING:		
ANBUDSTEGNING:	"AS BUILT":		
PROJEKT:	ØYSTEIN EGILL TVEDT Gnr. 139/brnr. 85 - Alversund		DATE: 27.06.2014
TEGNER:	FASADE MOT ØST		TEGNER: MD
 Ingeniør Aarland AS <small>Prosjekt- og byggesaksbehandling - Prosjekttering - Interiør</small>			ODDKJENT: HMAA MALESTOKK: 1:100 PROSJEKTNR.: 2014-33 TEGN. NR.: 03



EKSISTERENDE FASADE MOT SØR

REV. NR.	ENDRINGEN GJELDER:	DATE:	TEKNER:
BYGGEMELDINGSTEGNING:	<input checked="" type="checkbox"/>	ARBEIDSTEGNING:	
ANBUDESTEGNING:	<input type="checkbox"/>	"AS BUILT":	
ØYSTEIN EGILL TVEDT Gnr. 139/bnr. 85 - Alversund			DATE: 27.06.2014 TEKNER: MD GODKJENT: HMAA MALESTOKK: 1:100 PROJEKTNR: 2014-33 TEK.NR.: 04
TEKNISKE FASADE MOT SØR			 Ingeniør Aarland AS <small>Prosjekt- og Byggesaker - Prosjektlegg - Interiør</small>

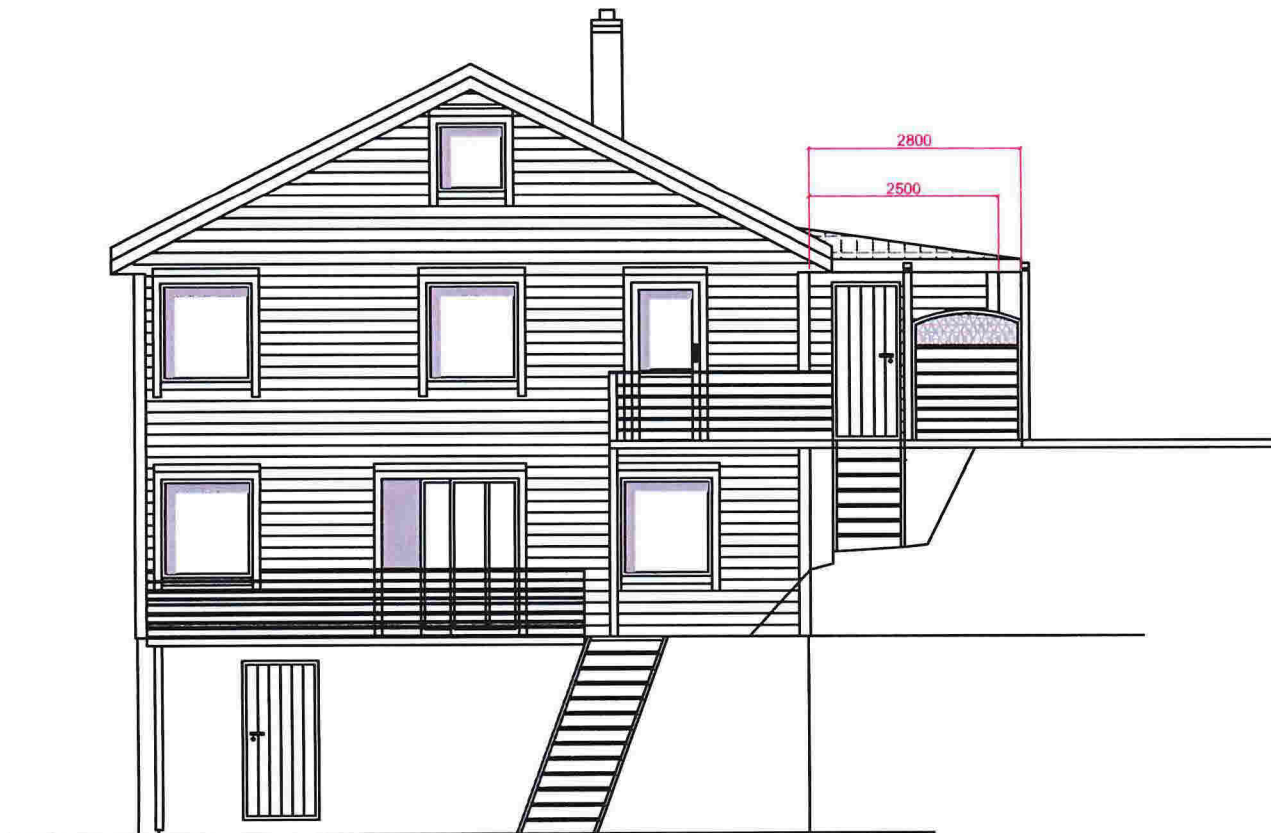

ENDRET FASADE MOT SØR

REV. NR.	BYGGEMELDING	DRØTT	TEKNER
BYGGEMELDINGSTEGNING:	<input checked="" type="checkbox"/>	ARBEIDSTEGNING:	
ANBUDESTEGNING:	<input type="checkbox"/>	"AS BUILT":	<input type="checkbox"/>
ØYSTEIN EGILL TVEDT Gnr.139/bnr.85 - Alversund		DATO: 27.06.2014	
TEKNING: FASADE MOT SØR		TEKNER: MD	
 Ingeniør Aarland AS <small>Prosjekt- og Bygghetere - Prosjektstyring - Interiør</small>		DRUKKJENT: FMMA	
		MALESTOR: 1:100	
		PROSJEKT: 2014-33	
		TEKN. NR.: 05	



EKSISTERENDE FASADE MOT NORD

REV. NR.	ENDRINGEN GJELDER	DATE	TEGNER
BYGGEMELDINGSTEGNING:	<input checked="" type="checkbox"/>	ARBEIDSTEGNING:	<input type="checkbox"/>
ANBUDSTEGNING:	<input type="checkbox"/>	"AS BUILT":	<input type="checkbox"/>
ØYSTEIN EGILL TVEDT Gnr. 139/bnr. 85 - Alversund		DATE:	27.06.2014
TEGNAD: FASADE MOT NORD		TEGNER:	MD
 Ingeniør Aarland AS <small>Prosjekt- og Byggesaker - Planlegging - Interiør</small>		ODOKJENT:	HMAA
		MALESTOR:	1:100
		PROSJEKT:	2014-33
		TEGNER:	06



ENDRET FASADE MOT NORD

REVISJON:	BYGGEMELDINGSGJELDER:	DRØTT:	TEKNER:
BYGGEMELDINGSTEGNING:	<input checked="" type="checkbox"/>	ARBEIDSTEGNING:	
ANBUJSTEGNING:	<input type="checkbox"/>	"AS BUILT":	<input type="checkbox"/>
ØYSTEIN EGILL TVEDT Gnr.139/bnr.85 - Alversund			DATO: 27.06.2014
TEGNING: FASADE MOT NORD			TEKNER: MD
 Ingeniør Aarland AS <small>Prosjekt- og Byggeselskap - Prosjektstyring - Interiør</small>			DOKUMENT: HMAA
			MALESTOKK: 1:100
			PROSJEKT: 2014-33
			TEKNIK: 07

