




FASADE SØR

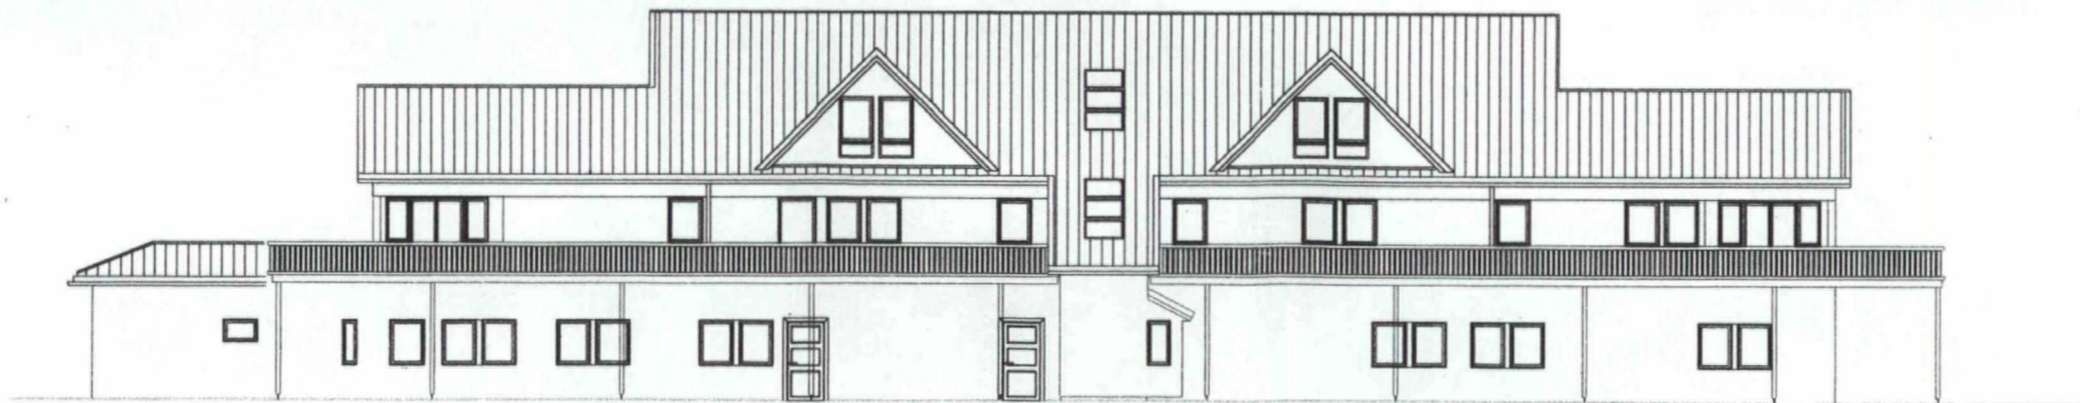

FASADE NORD

LINDÅS KOMMUNE TEKNISK	
Arkivkode	
14 DES. 2001	
Ark. saksnr.	Løpenr.
Saksh.	Grad.

rev.	art.	endring	gjeldr.	dato	kontr.

<input type="checkbox"/>	FORELØPIG TEGNING
<input type="checkbox"/>	FORPROSJEKT
<input type="checkbox"/>	FOR SØKNAD
<input type="checkbox"/>	ANBUDESTEGNING
<input type="checkbox"/>	ARBEIDSTEGNING
<input checked="" type="checkbox"/>	SOM BYGGET


Prosjekt arkitekt :
 ABO ARKITEKTKONTOR AS

DAK-tegnet av ARK.VAARDAL-LUNDE AS
 for kontroll 25.11.99


tegningen er laget for dette prosjektet og er beskyttet av lov om opphavsrett og kan ikke kopieres eller offentliggjøres uten forfatterens samtykke.

arkitektkontoret vaardal-lunde a/s c.sundtsgt. 37 5004 BERGEN tlf. 56328100 TELEFAX: 56325963			
prosjekt: KNARVIK FORRETNINGSBYGG			
utarbeidet av: FYLKESBYGGESJEFEN			
tegn. art.: FASASDE NORD OG SØR			
målestokk: 1:200	dato: 25.11.99	tegnet av: WS	rev. dato:
ansvarlig: BN	kontr.:	avst.:	A1
99072.0.306		tegn.nr.:	rev.:

REV. 03:10:01 EMM.
 * Alle mål må kontrolleres på byggeplass..

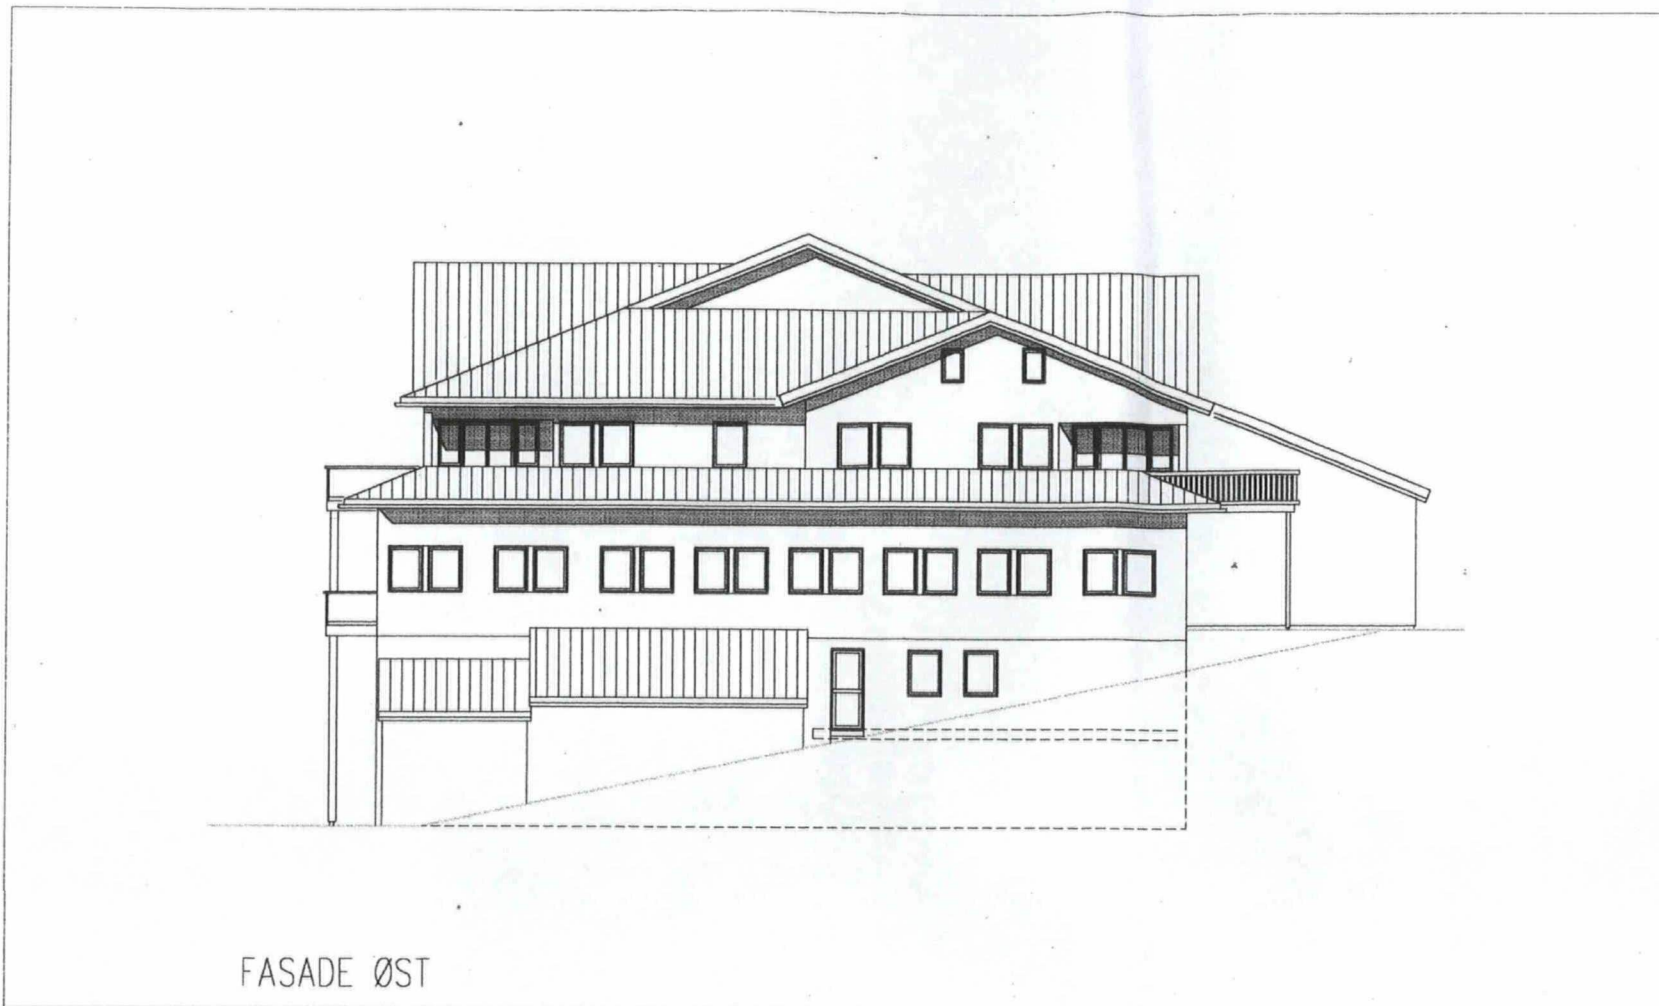

FASADE ØST

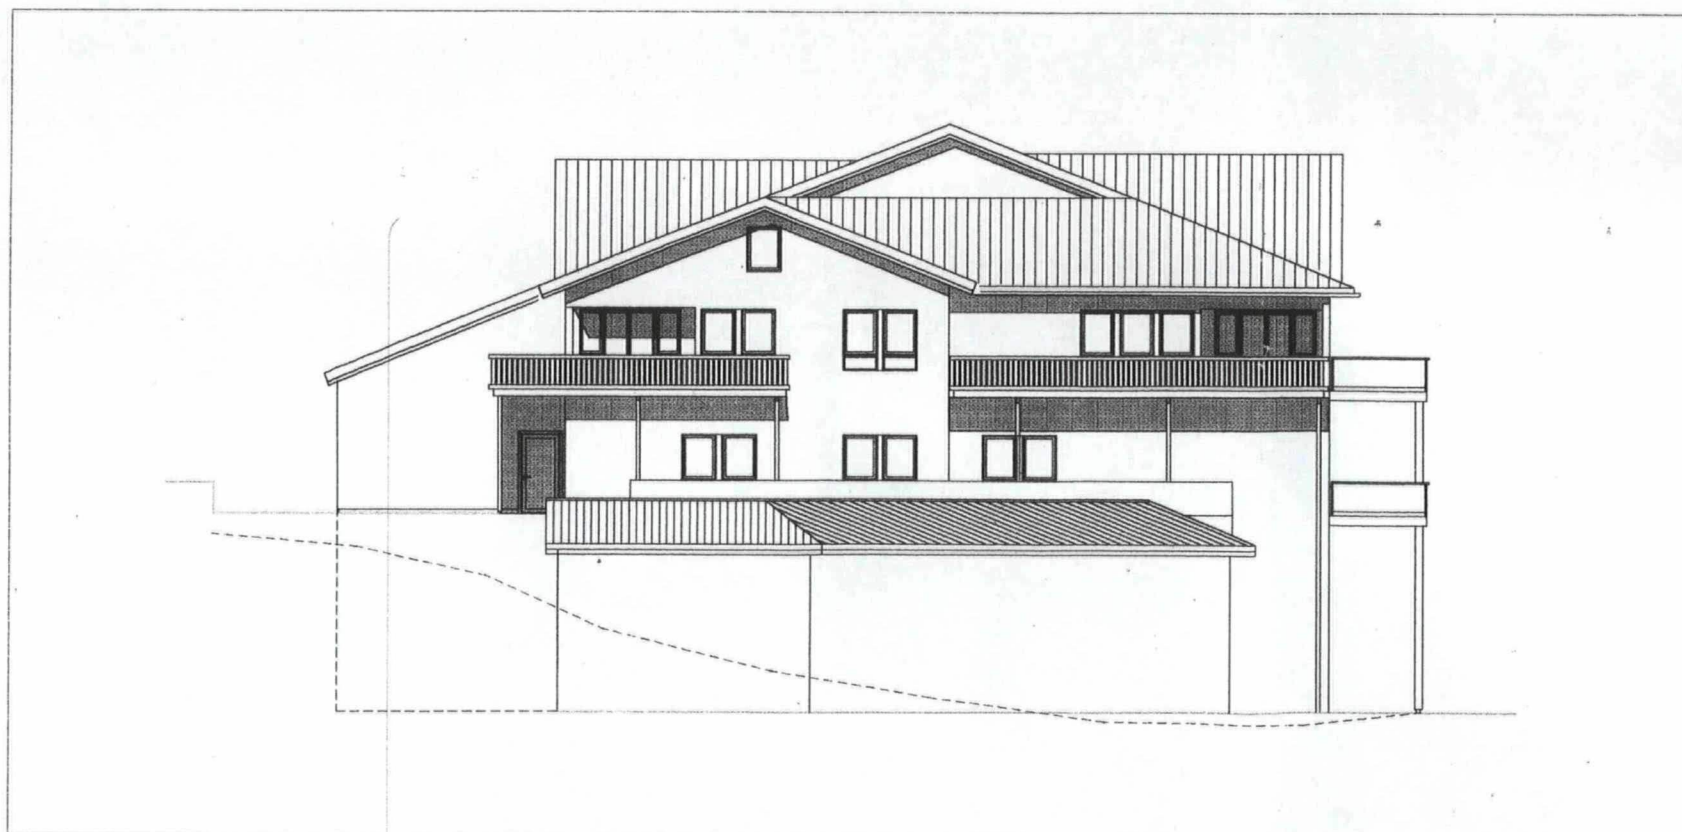

FASADE VEST

LINDÅS KOMMUNE TEKNISK	
Arkivkode	
14 DES. 2001	
Ark. saksnr.	Løpenr.
Saksh.	Grad.

rev.	ant.	endringen gjelder	dato	kontr.

<input type="checkbox"/>	FORELØPIG TEGNING
<input type="checkbox"/>	FORPROSJEKT
<input type="checkbox"/>	FOR SØKNAD
<input type="checkbox"/>	ANBUDESTEGNING
<input type="checkbox"/>	ARBEIDSTEGNING
<input checked="" type="checkbox"/>	SOM BYGGET

Prosjekt arkitekt :
 ABO ARKITEKTKONTOR AS

DAK-tegnet av ARK.VAARDAL-LUNDE AS
 for kontroll 25.11.99

tegningen er laget for dette prosjektet og er beskyttet av lov om opphavsrett og kan ikke kopieres eller offentliggjøres uten forfatterens samtykke.

arkitektkontoret vaardal-lunde a/s c.sundtsgt. 37 5004 BERGEN TLF. 53328100 TELEFAKS: 53328563		
prosjekt:	KNARVIK FORRETNINGSBYGG	
titel/over:	FYLKESBYGGESJEFEN	
tegner, art.:	FASASDE-ØST-VEST	
rev. 1:200	dato 25.11.99	tegnet av WS
ansvarlig BN	kontr.	grad A1
99072.o. 305		rev. dato
appr. nr.	tegner	rev.

REV. 03-10-01 EMM.

* Alle mål må kontrolleres på byggeplass..