


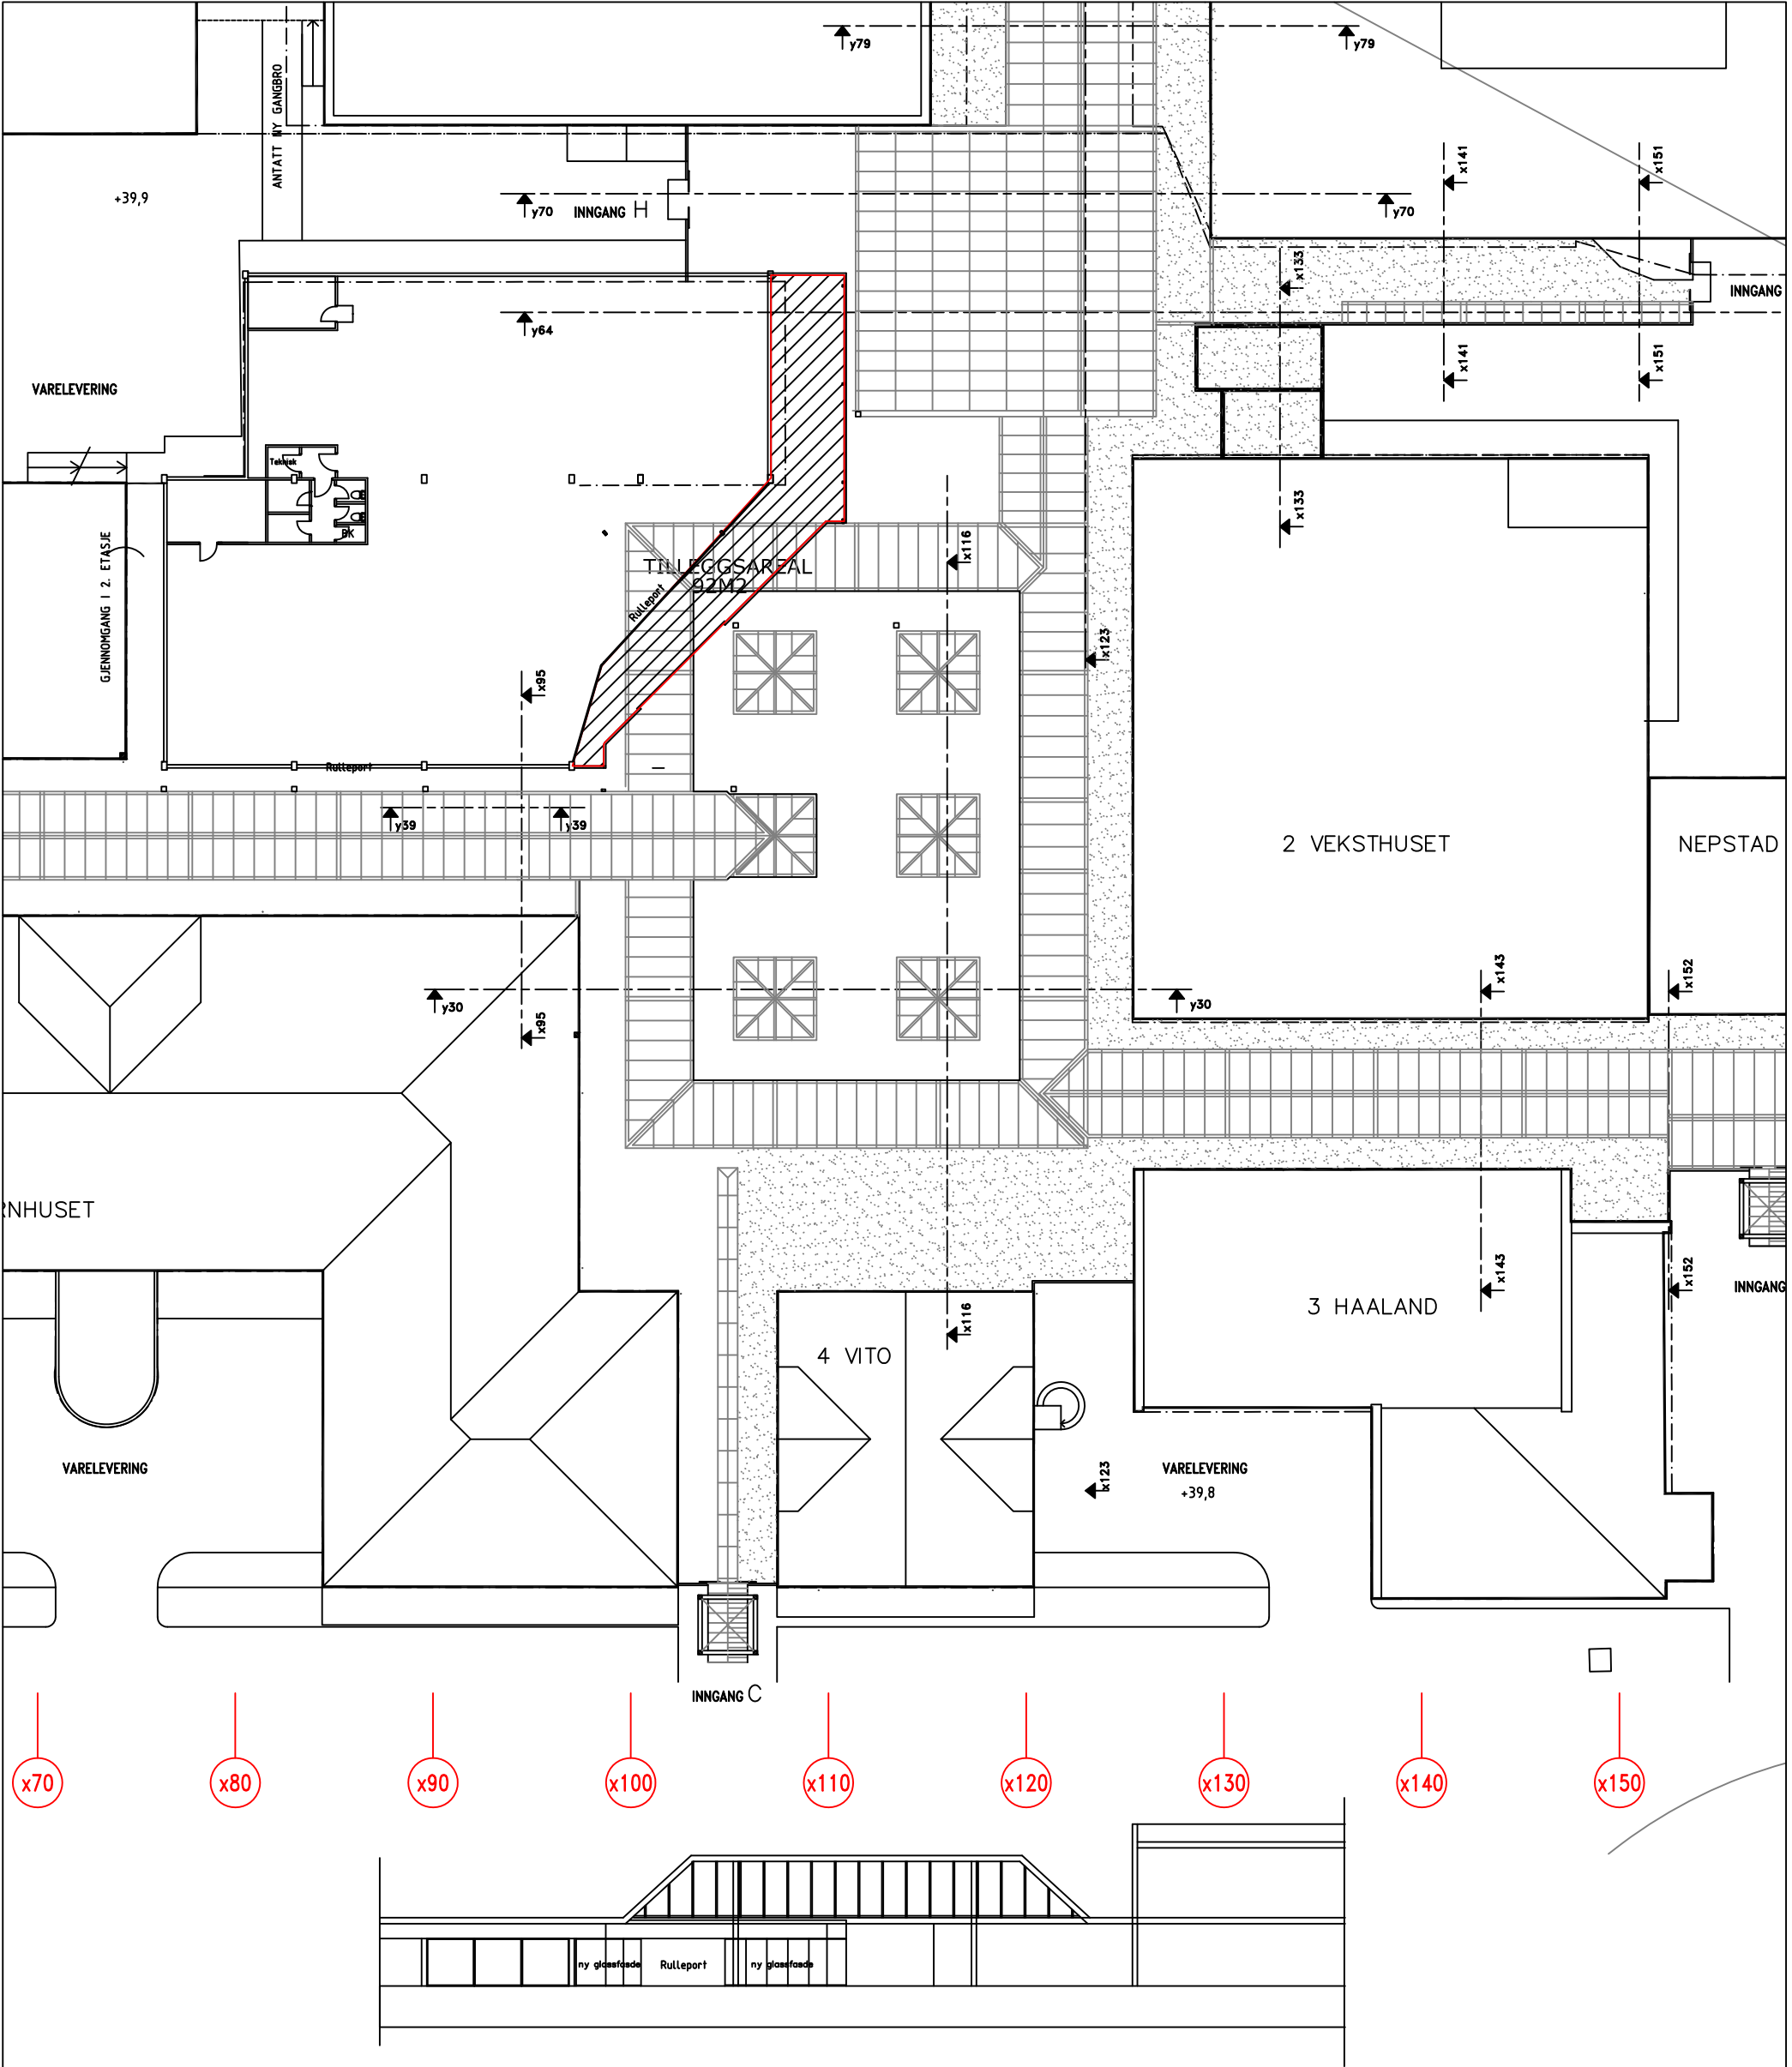

PROSJEKTBSKRIVELSE:	SISTE REVISJON
FRITEKST	REV
	DATO: FRITEKST
> AS-BUILT TEGNINGER	
> ARBEIDSTEGNINGER	
> ANMELDESESTEGNINGER	
> FORPROSJEKT/SKISSE	
> FORELØPIG TEGNING	

REV I	TEKST	DATO
REV H	TEKST	DATO
REV G	TEKST	DATO
REV F	TEKST	DATO
REV E	TEKST	DATO
REV D	TEKST	DATO
REV C	TEKST	DATO
REV B	TEKST	DATO
REV A	TEKST	DATO
REVISJON	TEKST	DATO
PROSJEKT	KNARVIK SENTER	TEGNINGSNUMMER:
TEGNING	INNVEDIG AREALFORSKYVNING	0001
PROSJEKTNUMMER	GNR: BNR: KOMMUNE:	
MALESTOKK	DATO: 06.03.15	ARKITEKT: RE