


1-4 Bustad - seksjon
sek. 1-4

Felles ute-
område

T1-4 Boder - T-1-4

Felles parkering
tilkomst

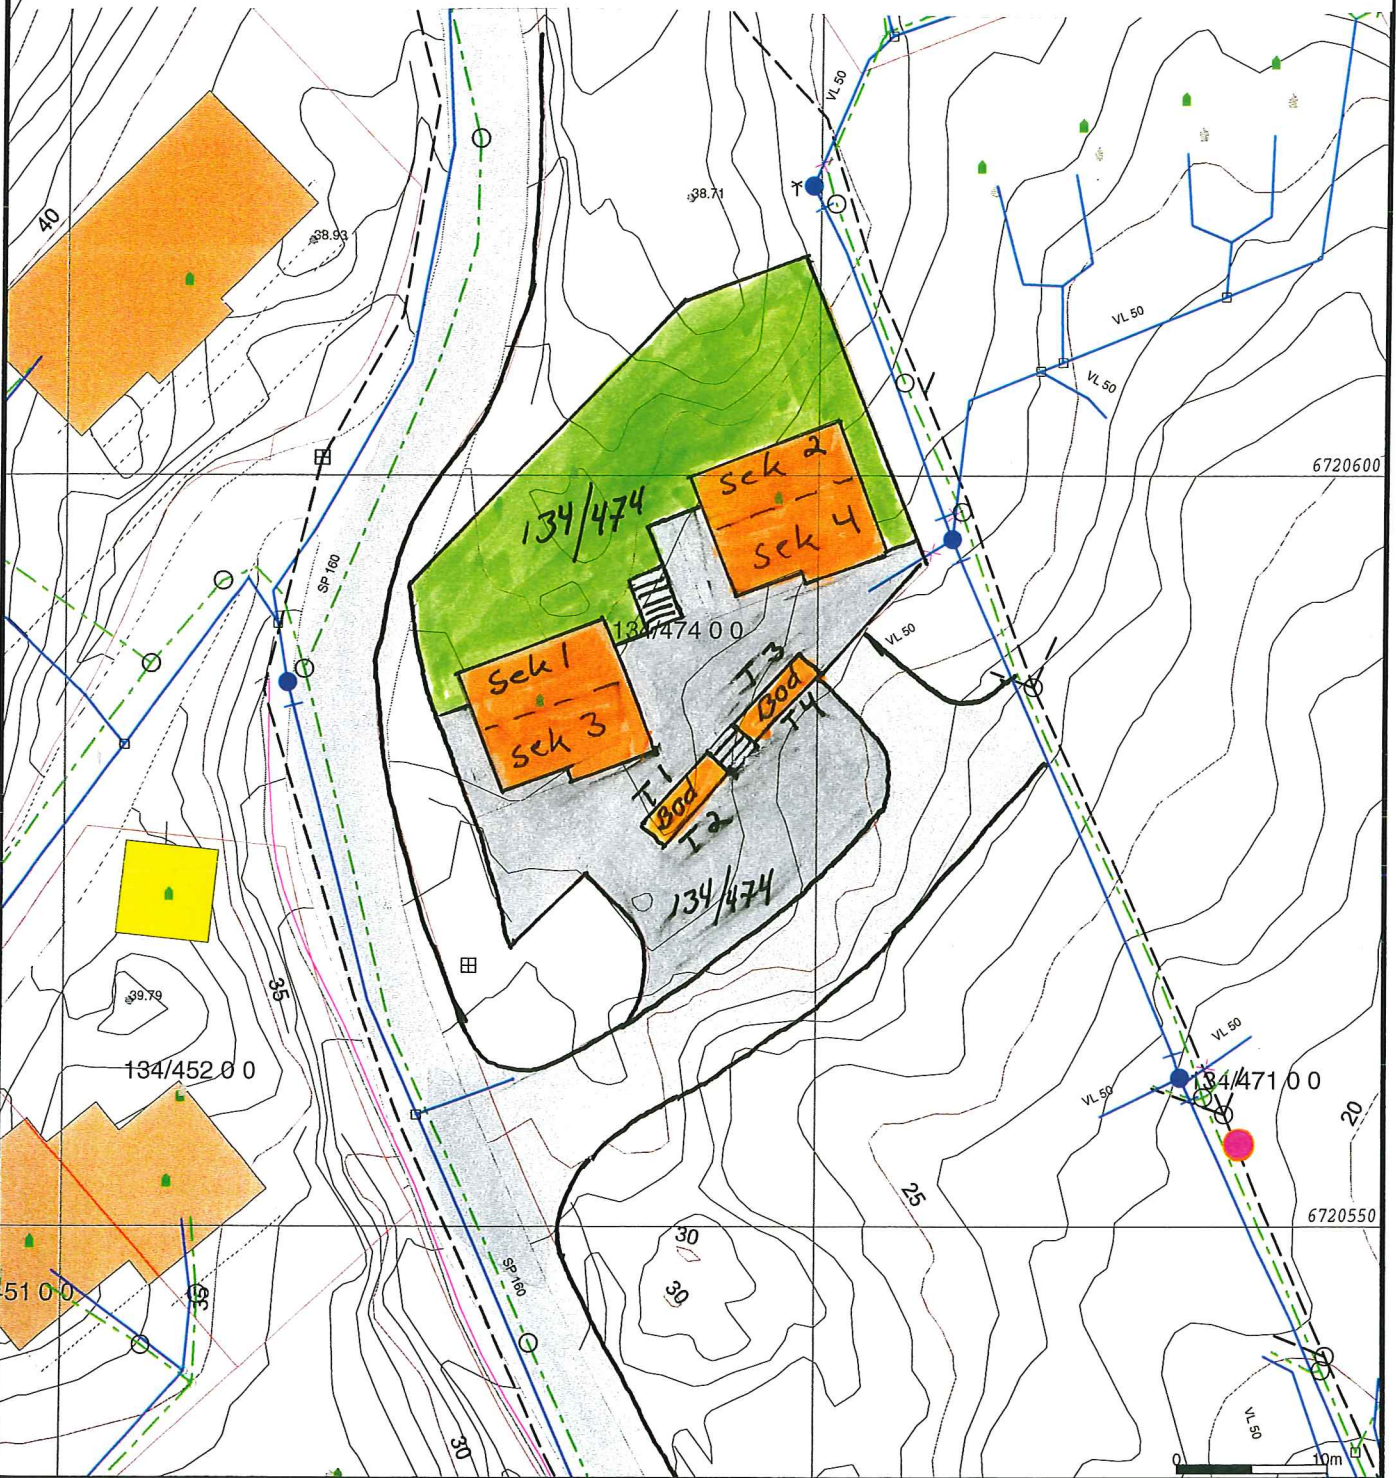

- Målte Grenser
- Registrerte Grenser
- Udefinert grenser
- Terrennmålte grense
- Konstruert grensepunkt
- Bolig
- Bustad m/leilighet
- Våningshus
- Større bustader
- Hytte/feriehus
- Garasje/uthus
- Industri/lager
- Andre bygg



Lindås kommune
Geodata avdeling
Lindås kommune

Holheim

Dato: 4/7-11
Sign:



Gnr 134 bnr 474



Målestokk
1:500

Beliggenhet og høyder må oppfattes som orienterende.

- Seksjon 1
- Seksjon 2
- Seksjon 3
- Seksjon 4

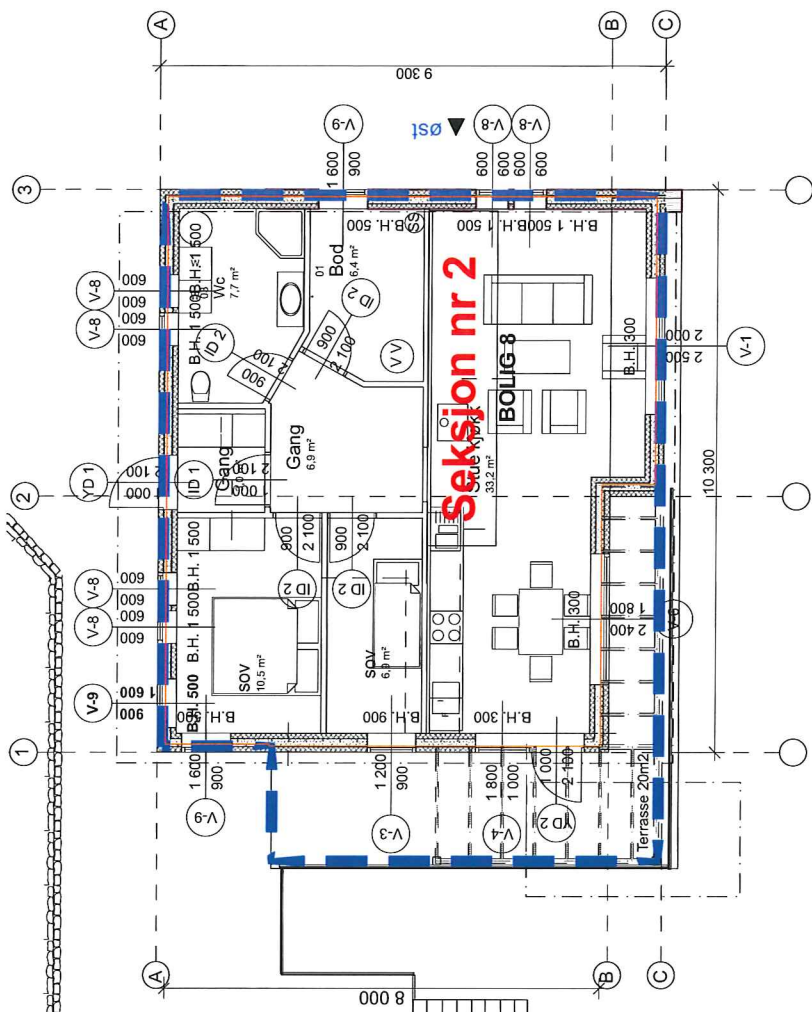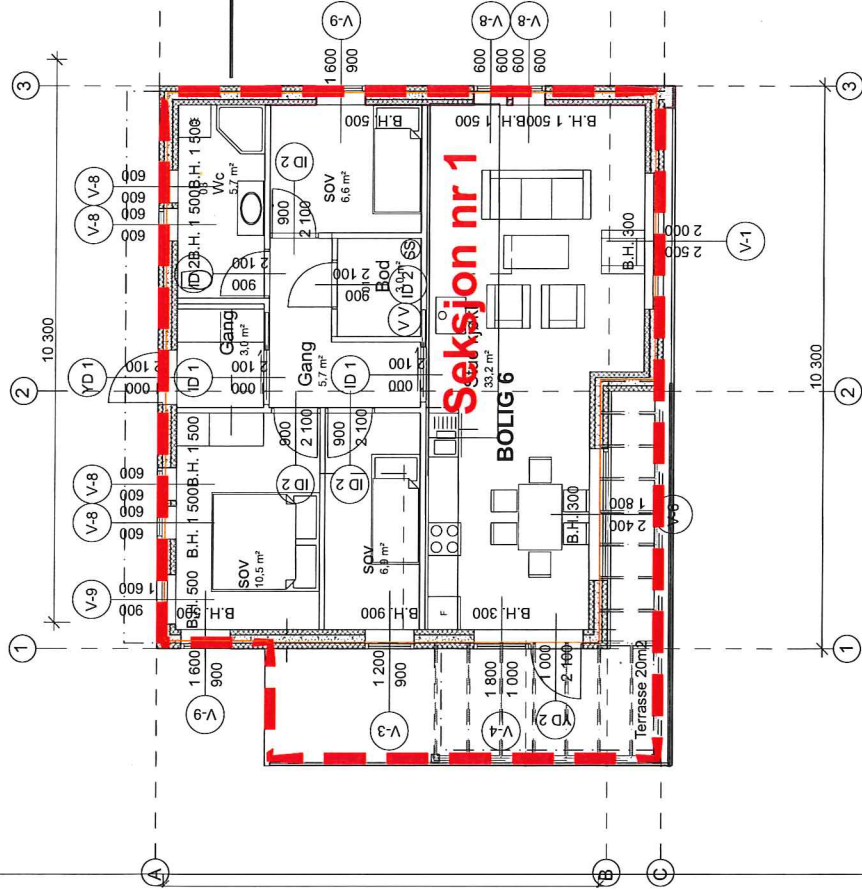



Gnr
Bnr
Vedlegg av ...
Dato: 12.05.11
Byggear 2011
Målestokk 1:100 i A3

Syd ▲

Seksjoneringstegning

nr	Revisjon	dato	Sign
Byggherre Arkton AS 5851 Bergen Tlf: 55 11 74 90 Faks: 55 11 74 99		Prosjekt Horisontaldelt bolig, felt 6, bolig 5-8 Hilland vest gnr 134, bnr 4	
Arkitekt Arkton as: Slåtthaugveien 17 5851 Bergen Tlf: 55 11 74 90 Faks: 55 11 74 99		Målestokk	Tegningsdato:
Prosjekt nr. A 5471		Tegn. tittel:	Sign: BOR Rev.:X
Tegningsnr. A.40.20.02			

- Seksjon 1
- Seksjon 2
- Seksjon 3
- Seksjon 4

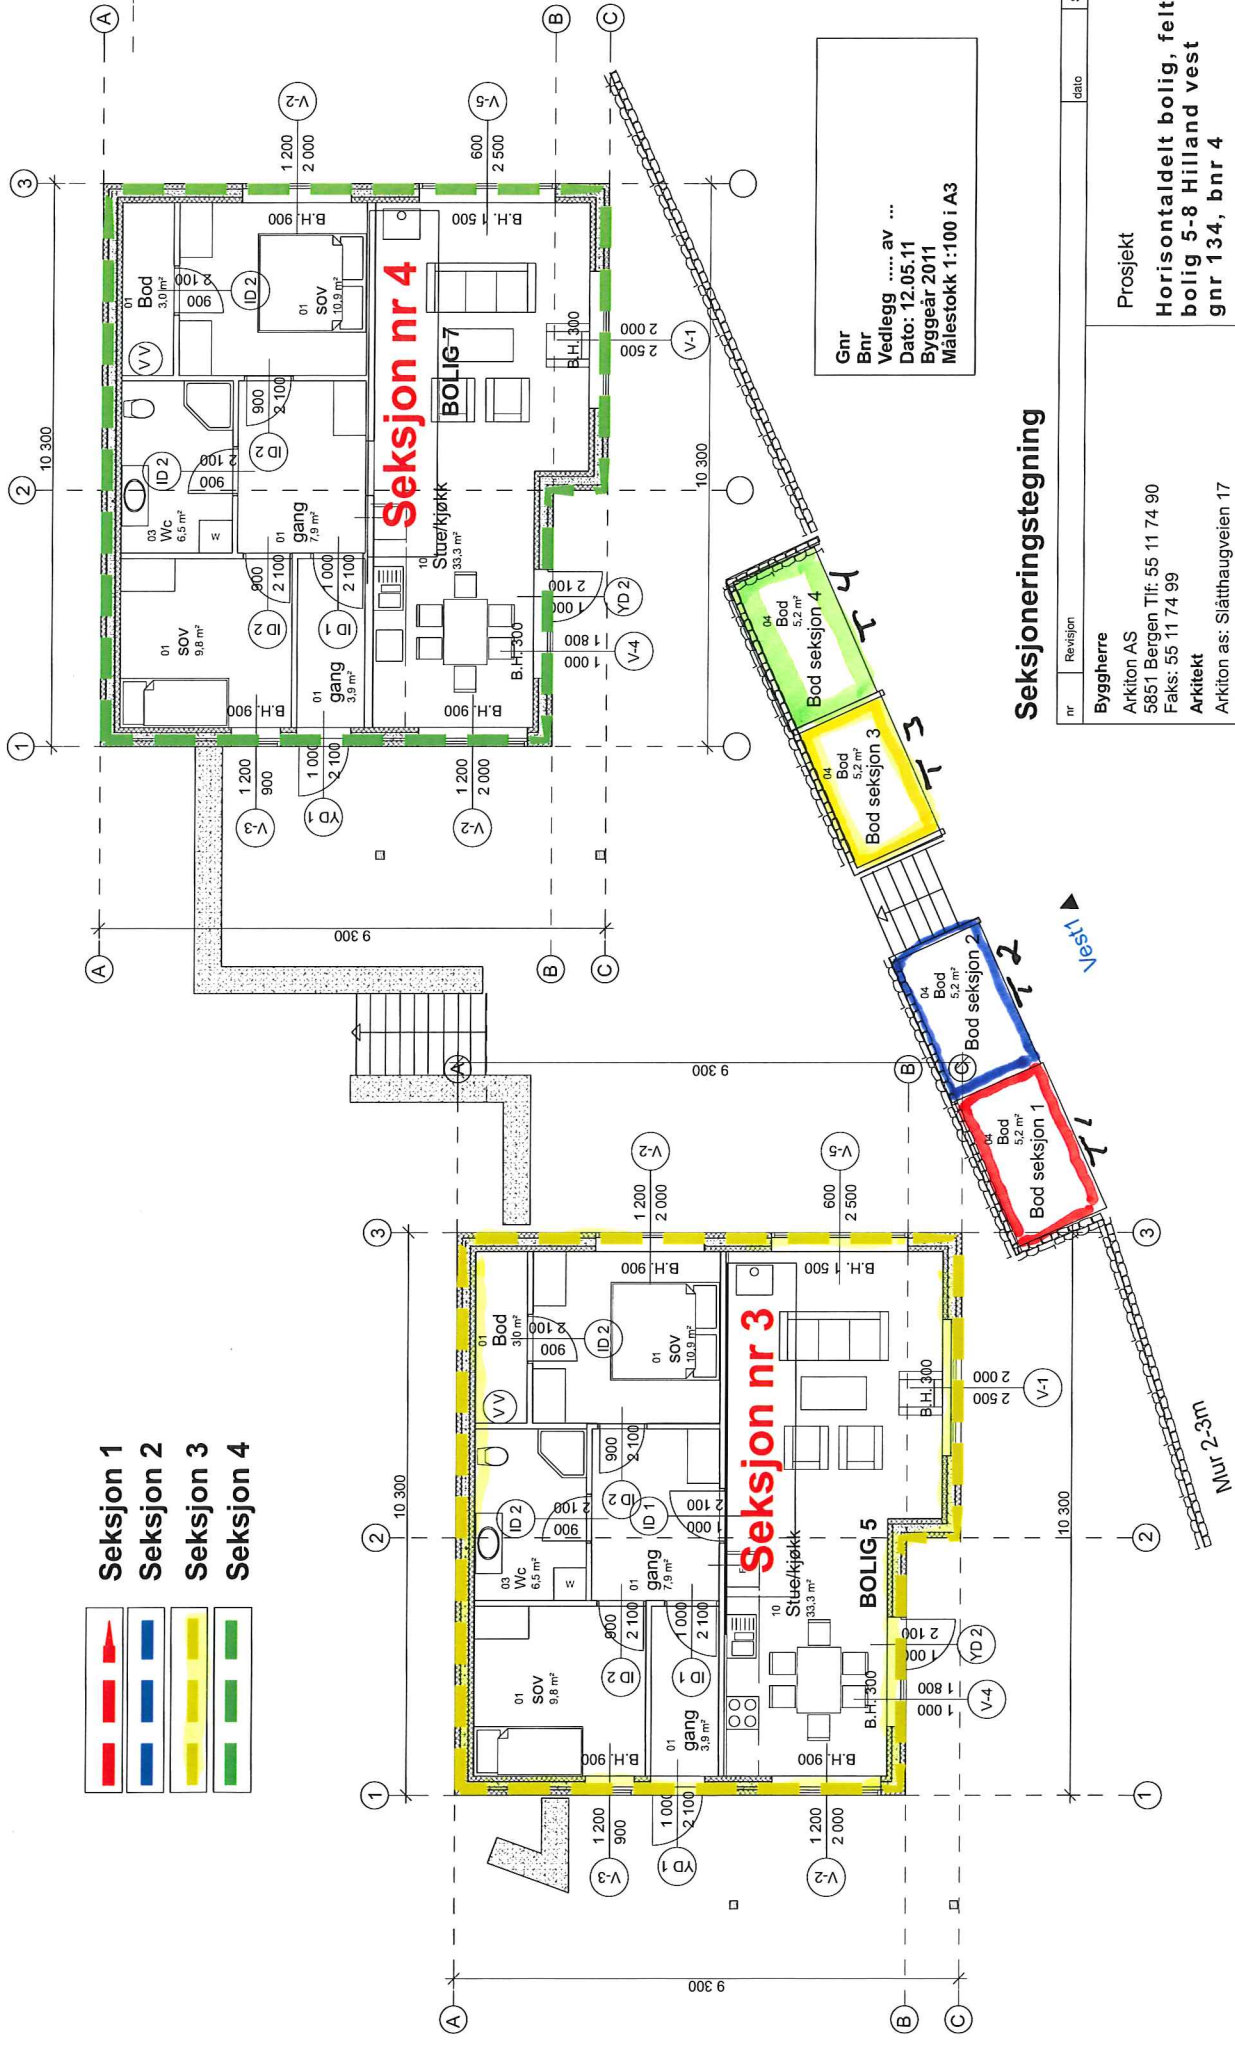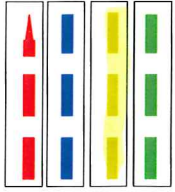

Gnr
Bnr
Vedlegg av ...
Dato: 12.05.11
Byggear 2011
Målestokk 1:100 i A3


Seksjoneringstegning

nr	Revisjon	dato	Sign
Byggherre Arkiton AS 5851 Bergen Tlf: 55 11 74 90 Faks: 55 11 74 99 Arkitekt Arkiton as: Slåtthaugveien 17 5851 Bergen Tlf: 55 11 74 90 Faks: 55 11 74 99			
Prosjekt Horisontaldelt bolig, felt 6, bolig 5-8 Hilland vest gnr 134, bnr 4			
Plan 1 etg		Målestokk	Tegningsdato:
Prosjekt nr. A 5471		Tegn. tittel:	
Tegningsnr. A.40.20.01		Sign: BOR	Rev.:X

E-1




Fasade vest

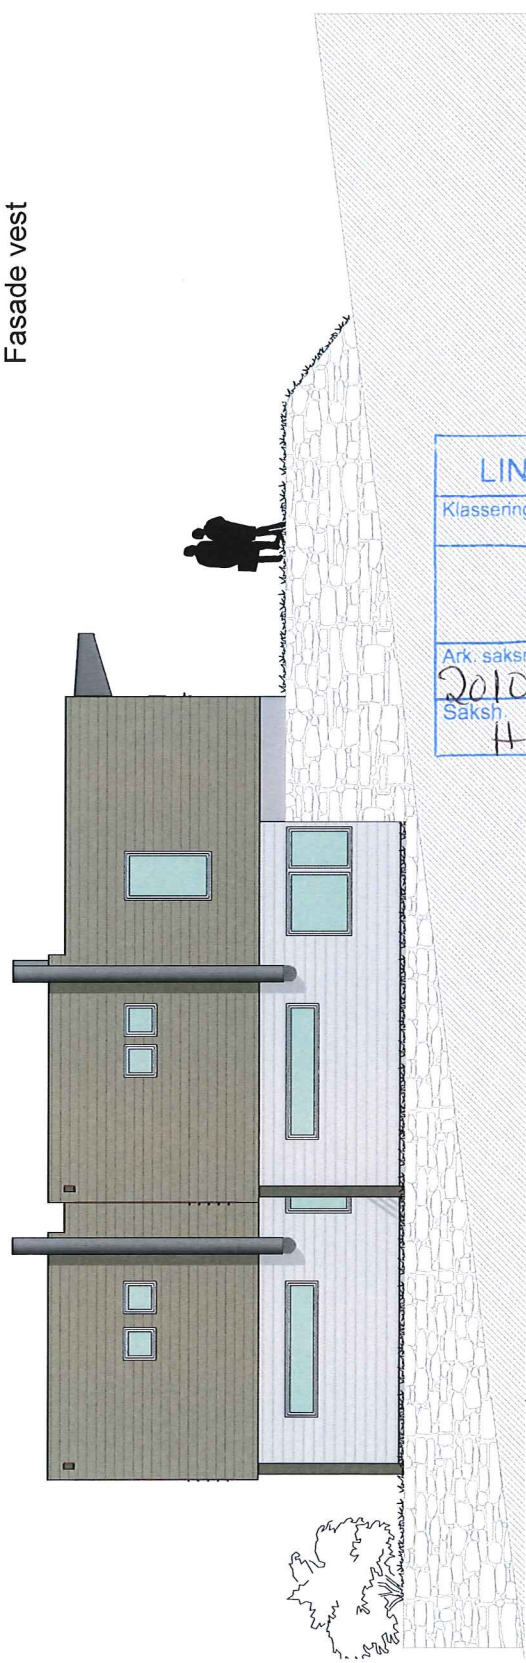

Fasade øst

LINDÅS KOMMUNE	
Klassering	134/471
20. 06. 2011	
Ark. saksnr.	Løpenr.
2010/1428	16235/11
Saksh.	Tilgangskode
HEGT	


nr	Revisjon	dato	Sign
Byggherre Arkton AS 5851 Bergen Tlf: 55 11 74 90 Faks: 55 11 74 99		Prosjekt Horisontaldelt bolig, felt 6, bolig 5-8 Hilland vest gnr 134, bnr 4	
Arkitekt Arkton as: Slåtthaugveien 17 5851 Bergen Tlf: 55 11 74 90 Faks: 55 11 74 99		Målestokk	1:100 i A 3
Fasader som bygget		Tegn. tittel:	Tegningsdato: 18.06.10
Prosjekt nr.	A 5471	Sign: BOR	Rev.: X
		Tegningsnr.	A.40.40.01

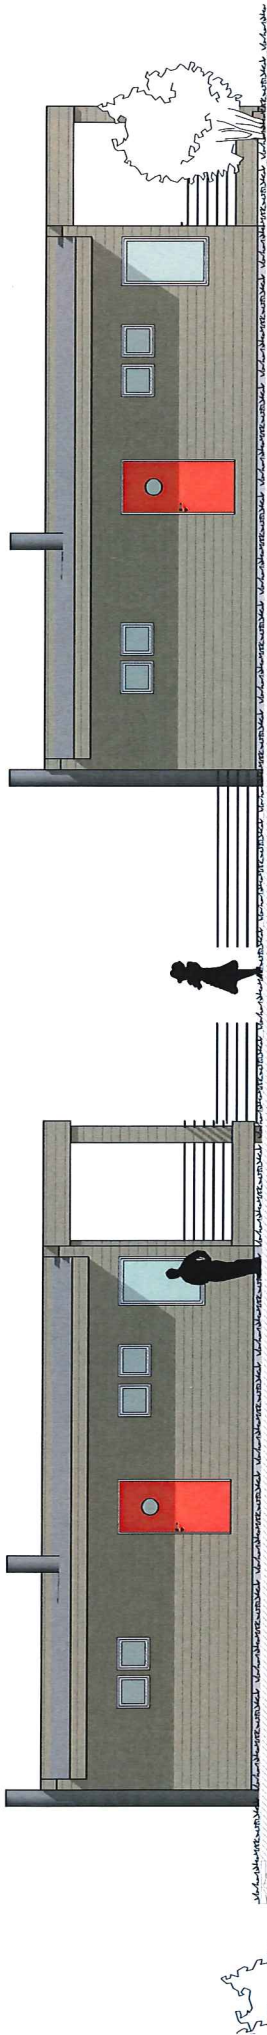

Fasade nord

8 300

39,50

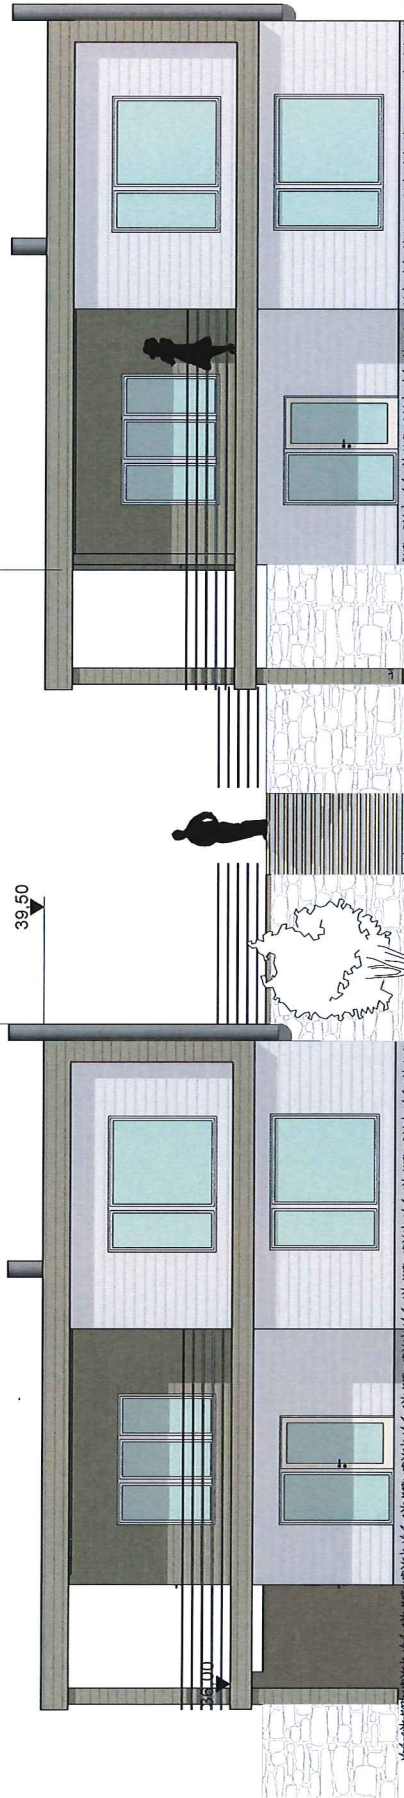

Fasade syd

LINDÅS KOMMUNE	
Klassering	134/471
20.06.2011	
Ark. saksnr.	Løpenr.
2010/428	16235/11
Saksh.	Tilgangskode
HEGT	

nr	Revisjon	dato	Sign
Byggherre Arkiton AS 5851 Bergen Tlf: 55 11 74 90 Faks: 55 11 74 99			
Prosjekt Horisontaldelt bolig, felt 6, bolig 5-8 Hilland vest gnr 134, bnr 4			
Målestokk 1:100 i A 3		Tegningsdato: 18.06.10	
Fasader som bygget		Tegn. tittel: Sign: BOR Rev.:X	
Prosjekt nr. A 5471		Tegningsnr. A.40.40.02	