

Kommunens saksnr.	Prosjektnr.
-------------------	-------------



Samsvarserklæring

Pbl § 24-1, SAK10 kapittel 12

Erklæringen gjelder							
Eiendom/ byggested	Gnr.	Bnr.	Festenr.	Seksjonsnr.	Bygningsnr.	Bolignr.	Kommune
	47	3					LINDÅS
	Adresse			Postnr.	Poststed		
	VEFJELL			5957	MYKING		

Foretak	
Foretakets navn	Organisasjonsnr.
Hjelmås VVS AS	988 410 586

Ansvarsrett gitt dato		Arbeidet innen ansvarsområdet er avsluttet	<input checked="" type="checkbox"/> Ja	<input type="checkbox"/> Nei
-----------------------	--	--	--	------------------------------


Ansvarsområde	
Hentet fra søknad om ansvarsrett	Funksjon (PRO, UTF)
	UTF tiltaksklasse 1
	Beskrivelse av ansvarsområde
	Rørinstallasjoner sanitæranlegg Rørledninger utvendig Installasjon av avløpsrenseanlegg

Ansvarlig for prosjektering:	
Det er ikke avdekket gjenstående arbeider innenfor ansvarsområdet som er til hinder for å gi:	
<input type="checkbox"/> Rammetillatelse	<input type="checkbox"/> Igangsettingstillatelse/ ett-trinns tillatelse
<input type="checkbox"/> Midlertidig brukstillatelse	<input type="checkbox"/> Ferdiggattest

Ansvarlig for utførelse:	
<input type="checkbox"/> Midlertidig brukstillatelse – Gjenstående arbeider for denne delen av tiltaket frem mot ferdiggattest	
Angi gjenstående arbeider av mindre vesentlig betydning, innenfor den delen av tiltaket det søkes midlertidig brukstillatelse for	
Angi resterende deler av tiltaket hvor det her ikke søkes om midlertidig brukstillatelse	
<input checked="" type="checkbox"/> Ferdiggattest – Det er ikke avdekket feil eller mangler som hindrer ferdiggattest	

Bekreftelser	
Det bekreftes at kvalitetssikring er utført og dokumentert i henhold til søknad om ansvarsrett og foretakets system.	
<input type="checkbox"/> Prosjektering verifisert i samsvar med ytelser i TEK10 alternativt TEK	
<input type="checkbox"/> Prosjektering verifisert i samsvar med dokumentasjon av løsninger i TEK10 alternativt TEK	
<input checked="" type="checkbox"/> Utførelse verifisert i samsvar med produksjonsunderlag.	

Erklæring og underskrift		
Foretaket er kjent med reglene om straff og sanksjoner i plan- og bygningsloven kap 32, og at det kan medføre reaksjoner dersom det er gitt uriktige opplysninger.		
Dato	Foretakets underskrift	Gjentas med blokkbokstaver
16,04,2015		PEDER HAGESÆTER

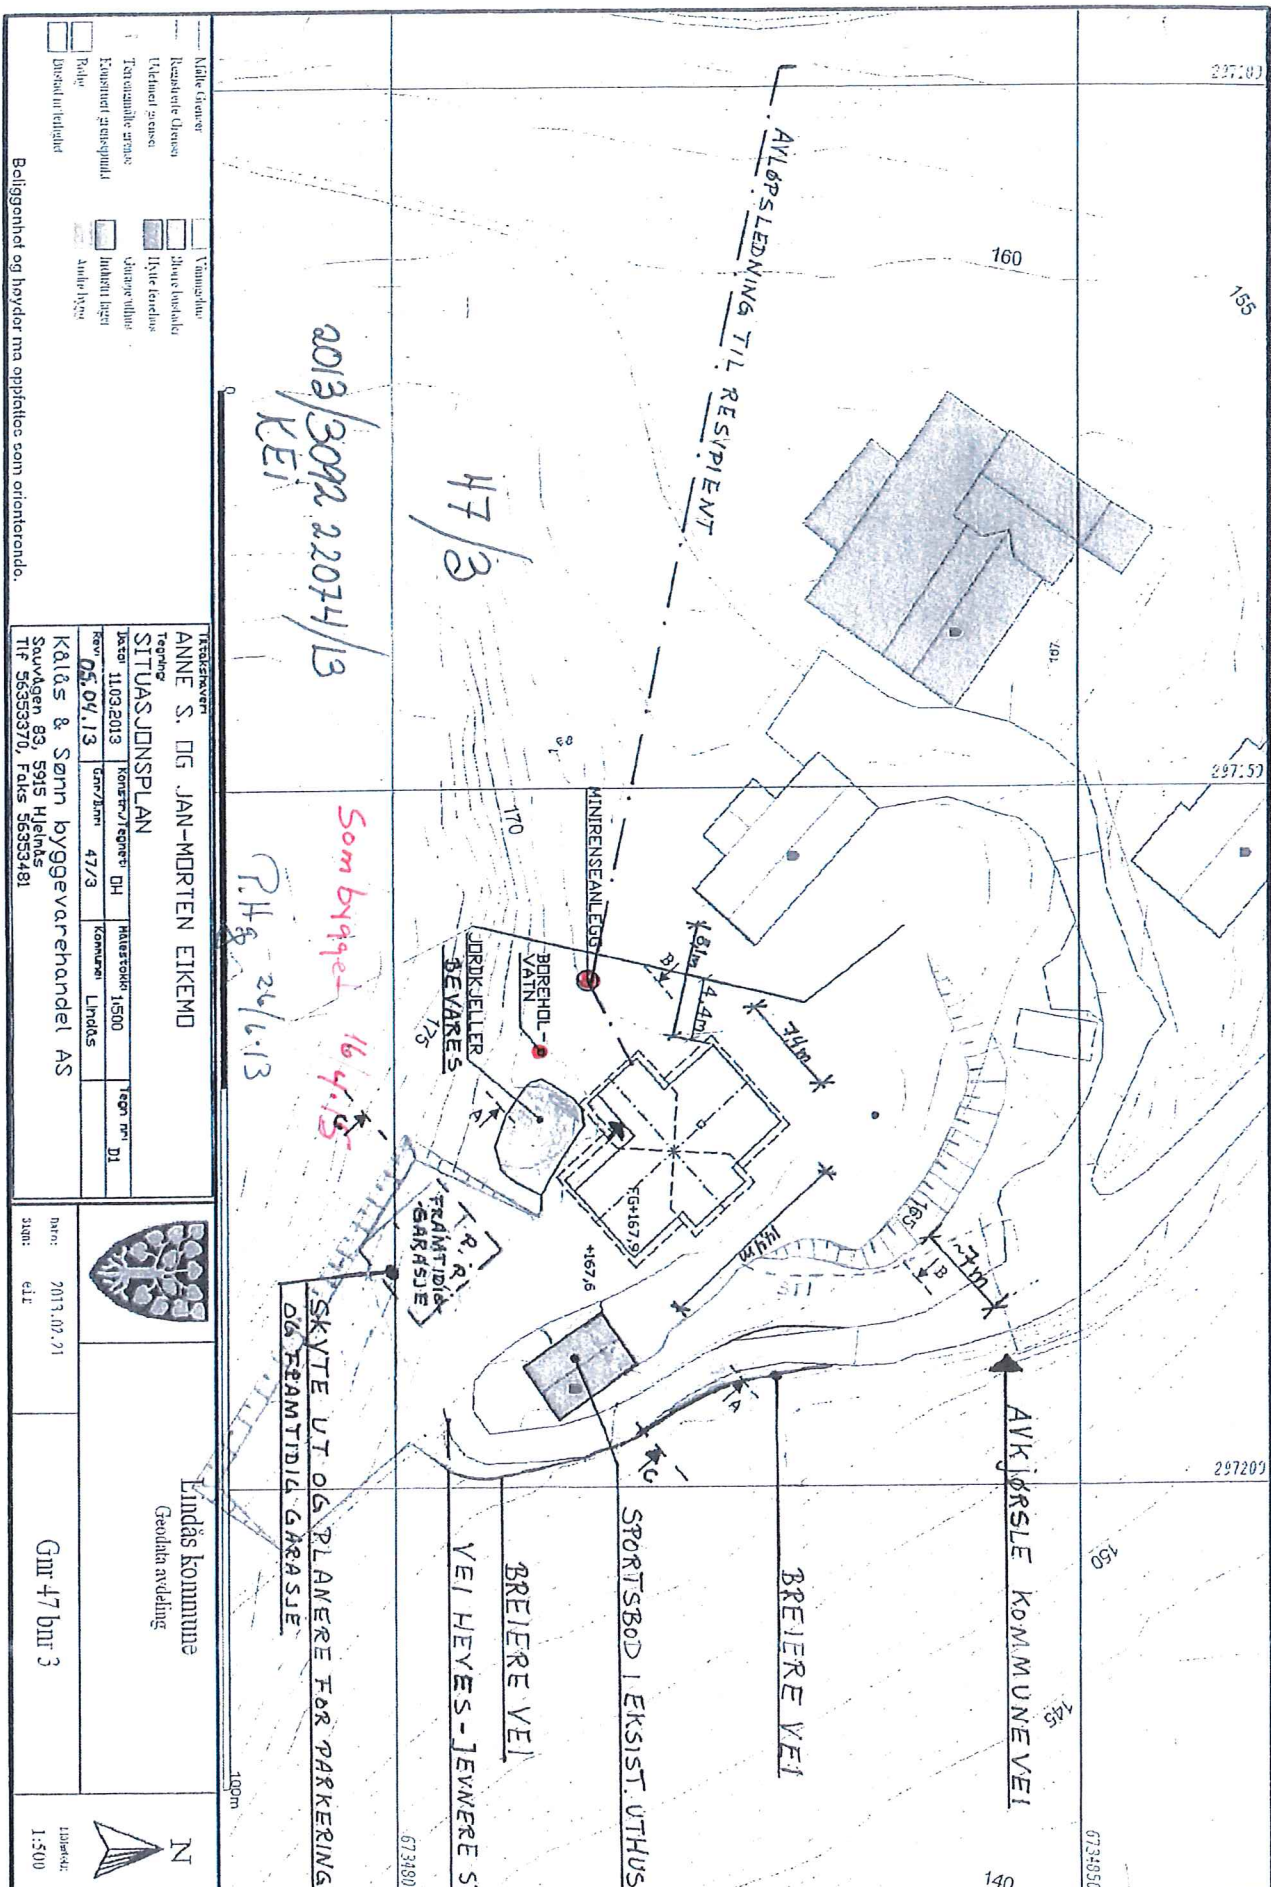


2013/3092 22074/13
KEI

Som bygget 16.4.13
P.H. 26/6.13


ANNE S. OG JAN-MORTEN EIKEMO			
SITUASJONSPLAN			
Dato: 11.03.2013	Konstr./tegnr: DH	Målestokk: 1:500	Tegn nr: DJ
Konv: 05.04.13	Gnr/Blm: 47/3	Kommune: Lindås	



 Lindås kommune

Dato: 2013.07.21
 Skar: e.lj
 Gnr 47 blm 3

Lbl: 1:500

DI