



Snitt A-A

1 : 100

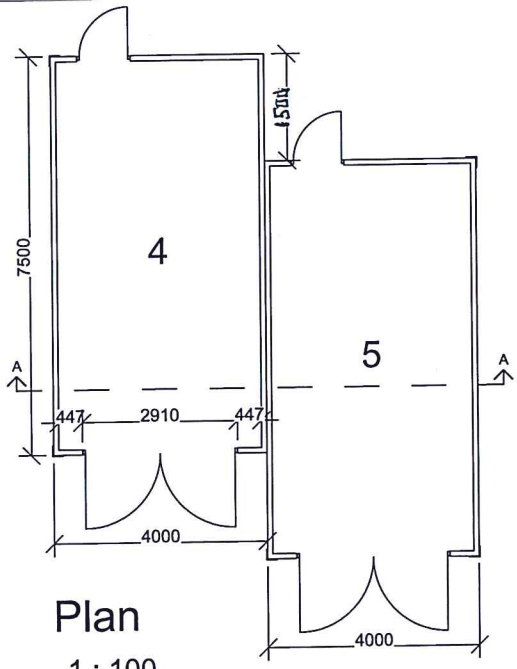


Plan

1 : 100

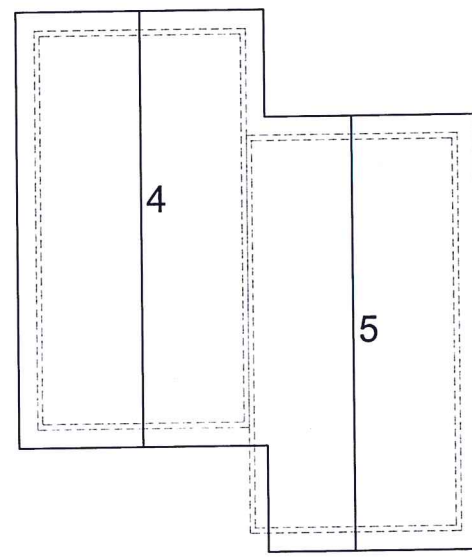


Takplan

1 : 100

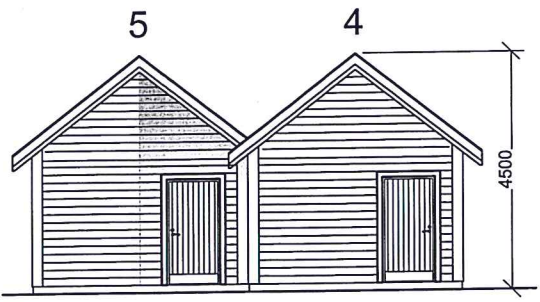


Sør-vest

1 : 100

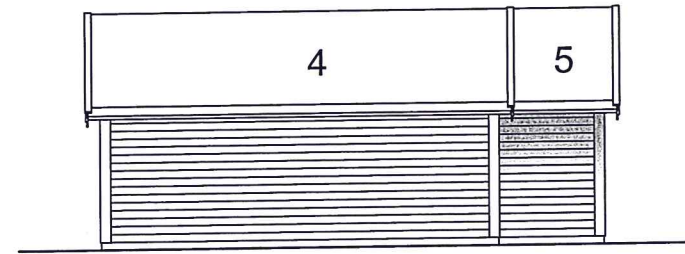


Sør-øst

1 : 100

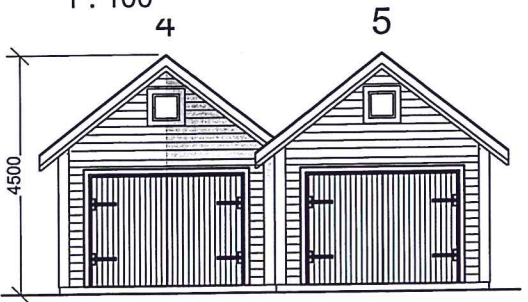

Nord-øst

1 : 100

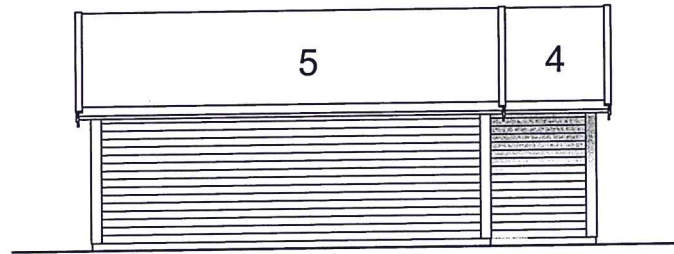


Nord-vest

1 : 100

| Revisjonsliste | | endringen gjelder | | Dato |
|----------------|-----|-----------------------------------------------------|--|------------|
| Rev. | Ant | | | |
| A | | Justering av nøst | | 25.04.2012 |
| B | | Endring av nøsteplassering/gruppering. Nytt tegn.nr | | 03.01.2013 |
| C | | Snitt | | 11.02.2013 |

F.I.

- foreløpig tegning
- anbudstegning
- forprosjekt
- arbeidstegning
- for søknad
- som bygget

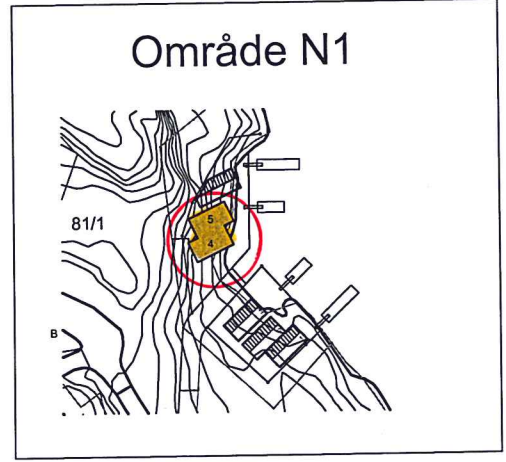

arkitektkontoret
vaardal-lunde as

pb.1809 Nordnes - 5816 Bergen - tlf 55 30 06 00 fax 55 30 06 01
e-post: arkitektkontoret@vaardal-lunde.no

| | | | |
|-----------------------------------|-------|-----------------|------------|
| prosjekt: | | | |
| Nøst 4 og 5, Gnr. 81 Bnr. 67 (N1) | | | |
| tiltaksnavn: | | | |
| Kjetil Strand | | | |
| tegn.art: | | | |
| Planer og fasader nøst 4 og 5 | | | |
| mål: | 1:100 | dato: | 16.04.2012 |
| ansvarlig: | HVL | tegnet av: | MHB/bl |
| | | kontr: | HVL |
| | | format: | A3 |
| 12047.1 | | | Rev. |
| A2-101-3 | | | C |
| oppdragsnummer: | | tegningsnummer: | revisjon: |

VEDLIGG. F.I.