




" E2 "  
as built.



SOM BYGGET

SOM BYGGET				01.10.02
REVIS: ENEBOLIG - BJØRN IVERSEN				08.01.03
PROJEKT	Enebolig - Bjørn Iversen		DATO	30.08.03
Fasade mot sørvest				M.D
				1:100
				05

E3  
 "as built"

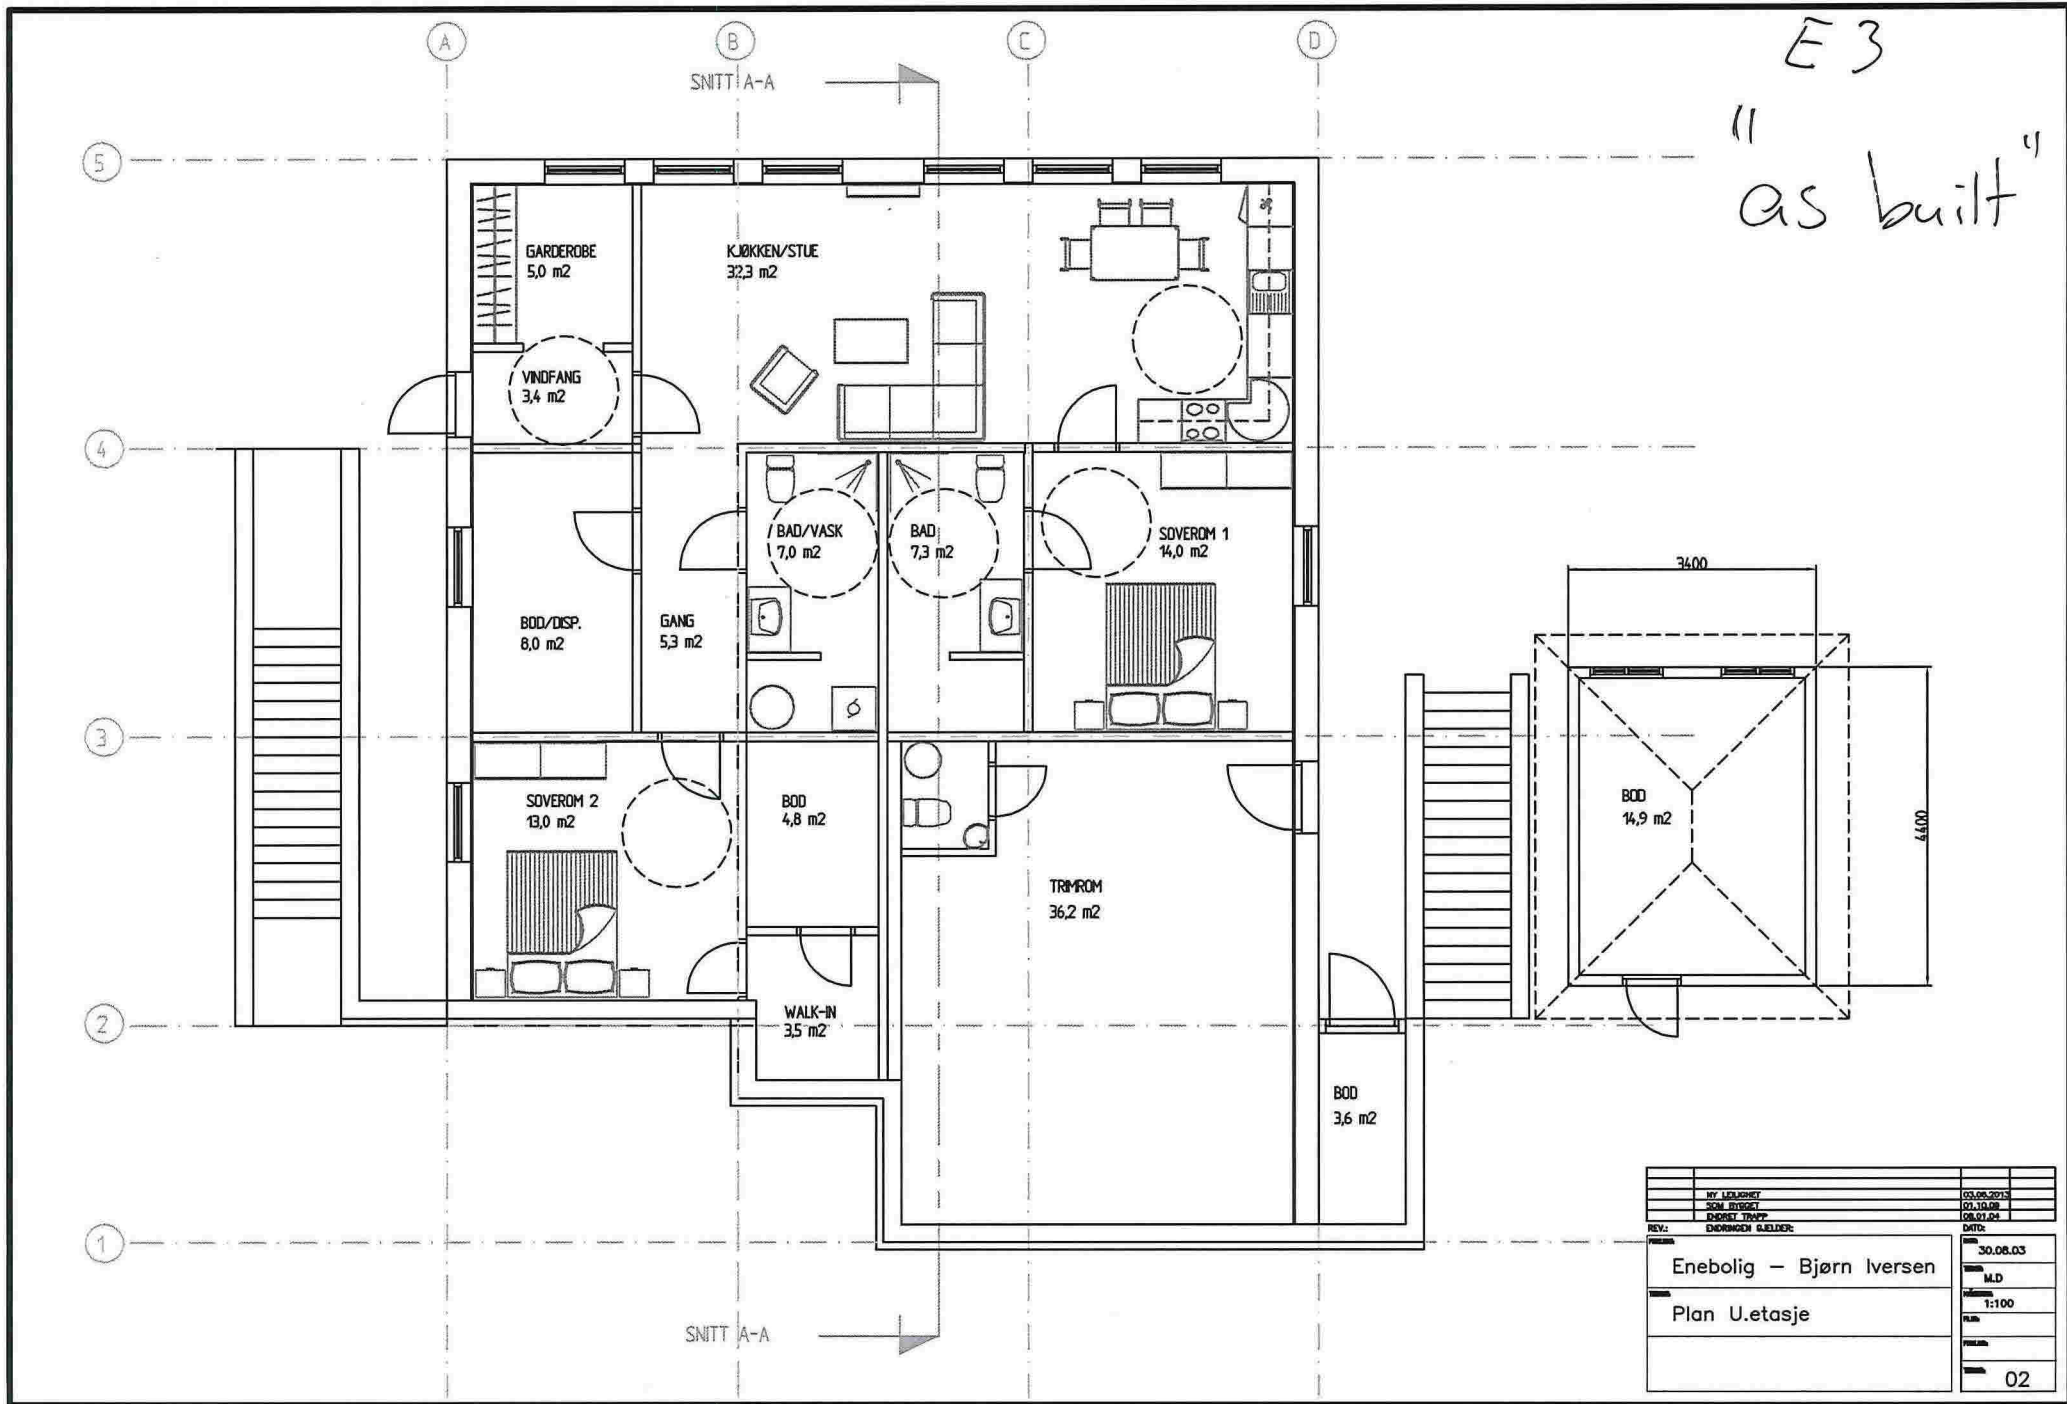

PROSJEKT	30.08.03
Enebolig – Bjørn Iversen	M.D
Plan U.etasje	1:100
	02