





1 2. etg tømrertegning
1 : 50

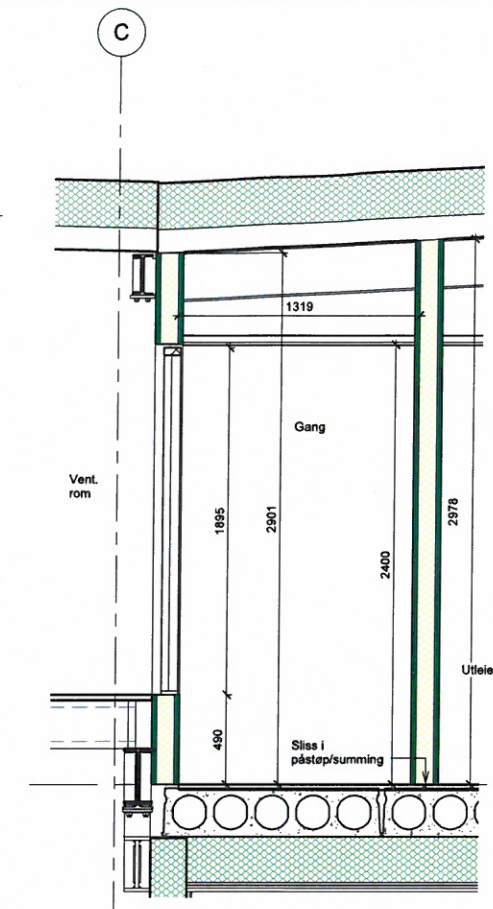

2 Snitt v/dør vent.rom
1 : 20

- Merkander:
- Trestendere, C18 e.l.l.
 - 12 mm eller 13 mm gipsplater
 - Fargekoder på senterlinje vegger:
 - Rød: 148 mm, 150 mm mineralull, 2 lag gips på hver side.
 - Grønn: 98 mm, 100 mm mineralull, 2 lag gips på hver side.
 - Svart: 68 mm, 70 mm mineralull, 2 lag gips
 - Uten farget senterlinje: 68 mm, 1 lag gips på hver side.
- Under lydvegger (med fargekode) mot eks. del lages det et silas i summingen, så den brytes i hele sin tykkelse.

Plan 2
3412

 - vinnredet lokaler
Delen hvor det ikke søkes om brukstillatelsen.

Revisjoner				
Nr	Dato	Beskrivelse	Tegn	Kont
1	06.03.2014	Foreløpig tegning	IOS	
A	02.07.2014	Vegghytter, møblering v.c. malteffekt	JAH	IOS
B	26.08.2014	Spiserom 2 etg.	JAH	IOS
C	02.09.2014	Innredningsmalbetting	JAH	IOS
D	28.10.2014	Toilett omgjørt til BK i 2. etg. Sluk og bettevaske lagt inn.		
E	23.04.2015	Som bygget	JAH	IOS

Helgesen Tekniske-bygg AS
Valestrand - 5281 Valestrandfossen - Norge
TF 58 19 34 00 Organisasjonsnr: 065012044



Oppdragsgiver
Vaage Karosseri

Prosjekt
Vaage Karosseri

Prosjekt nr. 1696 Pr.leder: IOS
Bruksområde
Arbeidstegning
Tegningsnavn
Nye deler 2. etg E1

Tegndato: 03.10.2014 Stale Som vist -A1 Tegn.: JAH Kontr.: IOS
Tegningsnr. A-121 Revisjonsdato 23.04.2015 Rev. nr. E