

14/5440



Lindås kommune
Eining for teknisk drift

Ferdigmelding

Skjemaet skal nyttast ved arbeider som berører tilknytning til kommunale vass og avlaupsleidningar

Det skal sendast til Lindås kommune Teknisk drift Avd. for vatn og avlaup, så snart anlegget er ferdig

Gjeld byggjearbeid på følgjande eigedom:

Gnr/bnr 196/137	Adresse Midtgård
--------------------	---------------------

Utførande røyrleggjar:

Føretaksnamn: Hjelmås VVS as
--

Adresse: Leknesvegen 183, 5915 Hjelmås	Tlf: 56354050
---	------------------

Målsetting /beskriving av utført arbeid:


1. Utvendig stengeventil, tilkoplingsstad, kummer m.v. skal visast og målsettes nøyaktig, røyrdimensjonar skal først på, også for offentlege leidningar
2. Godkjent føretak skal sørge for at det føreligg situasjonsplan som viser privat vass og avlaupsanlegg, **slik det er bygd**. Skal leverast med ferdigmelding til kommunen for arkivering.
3. Sjå spesielt KS. Tekniske bestemmelser Pkt. 2.5.1 og KS Administrative bestemmelser Pkt. 2.1

Underskrift av utførande røyrleggjar.

29/7.15 *Peder Hagedal*

X

Q2

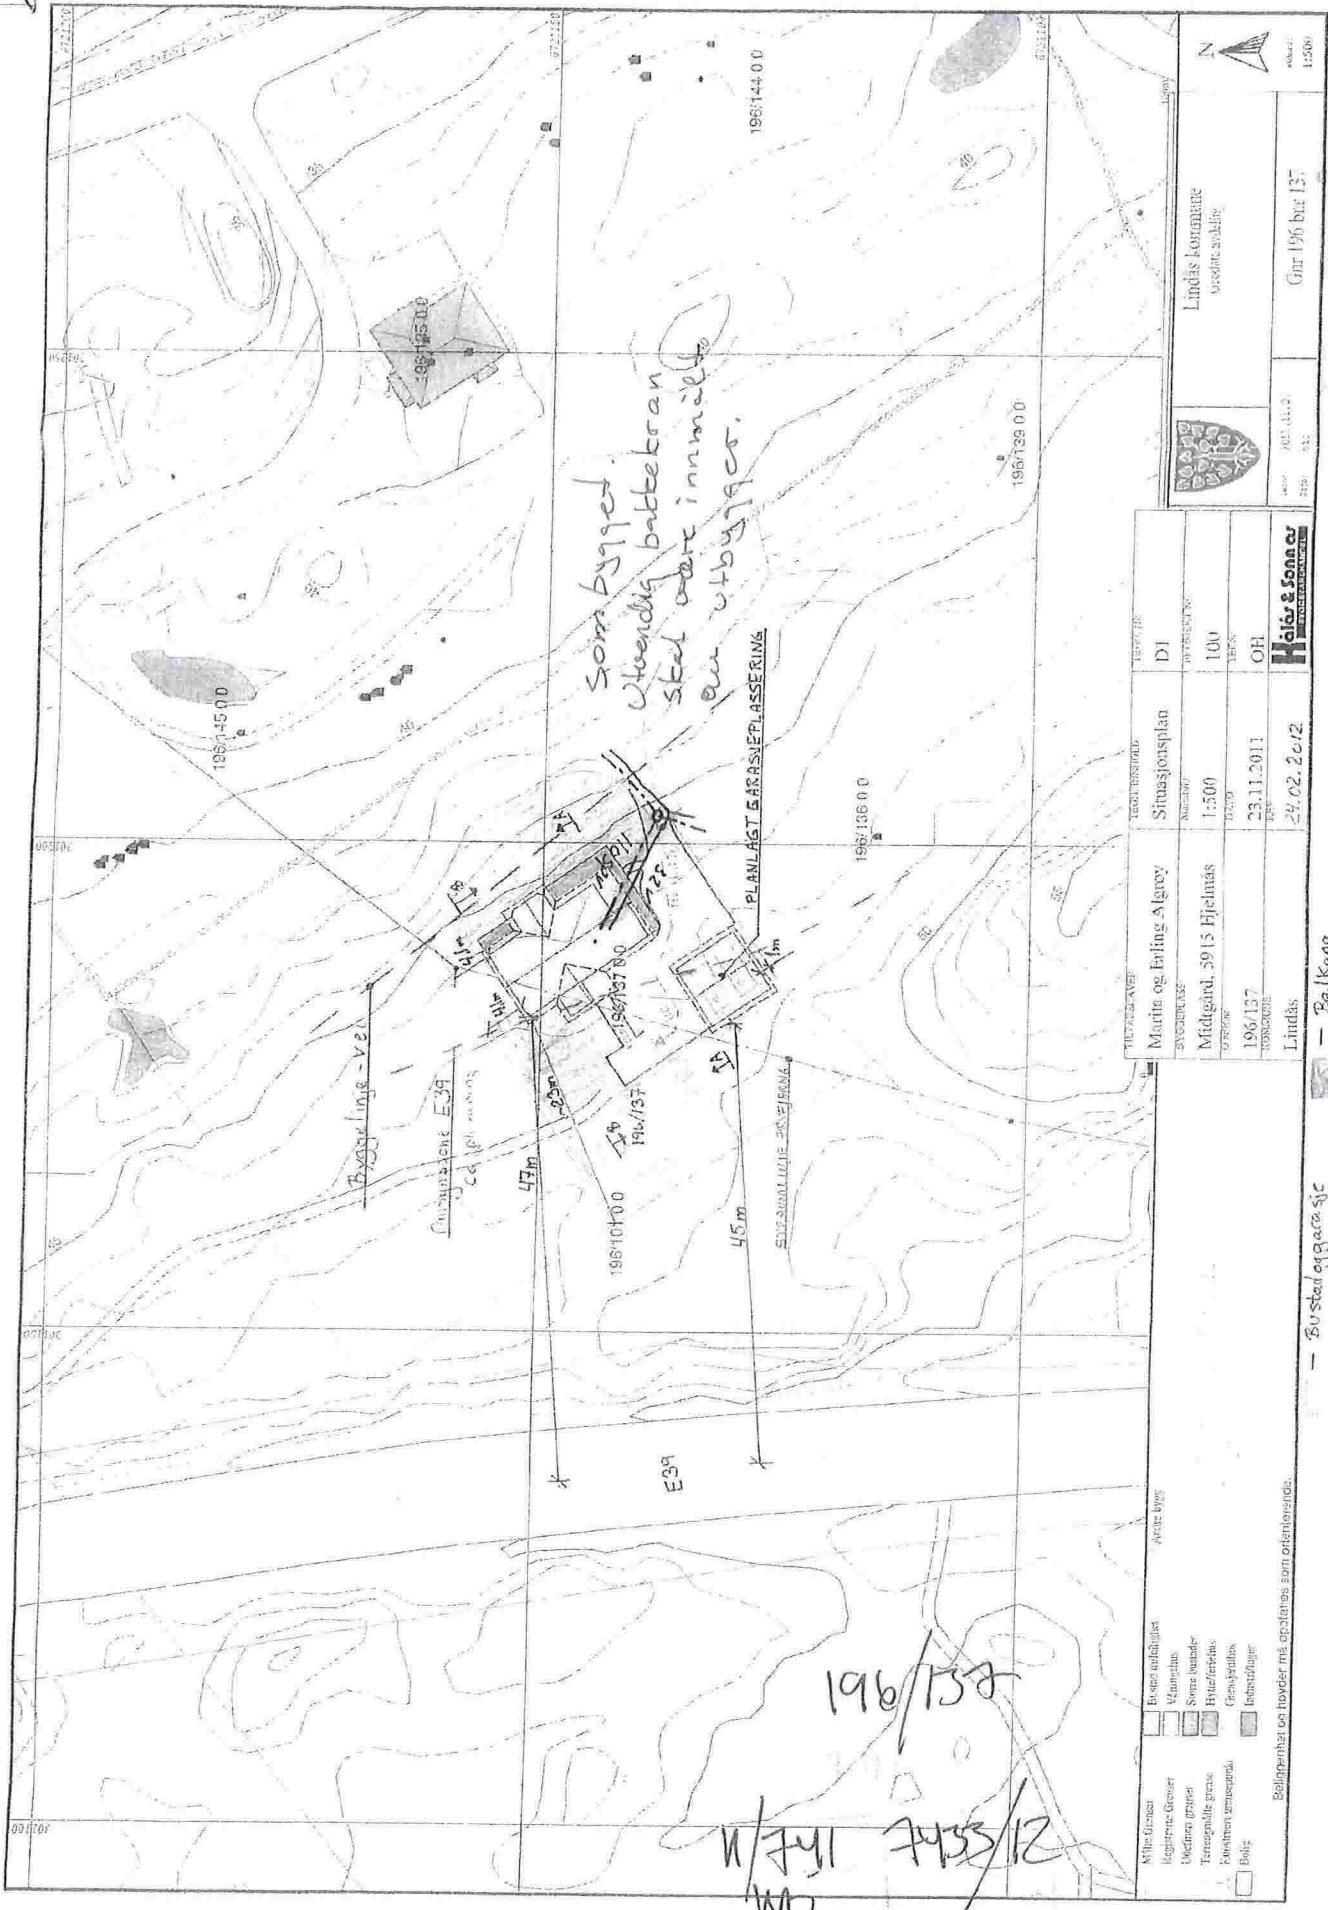

Som bygget.

19m
 21/5/2012
 196/137

MUTASJON	TEKST	REVISJON
196/137	OR	
Lindås	24.02.2012	

Lindås Kommune
 Arealavdeling

1:500

196/137

196/138

196/144


196/137