

14/4510



Lindås kommune  
Eining for teknisk drift

### Ferdigmelding

Skjemaet skal nyttast ved arbeider som berører tilknytning til kommunale vass og avlaupsleidningar  
Det skal sendast til Lindås kommune Teknisk drift Avd. for vatn og avlaup, så snart anlegget er ferdig  
Gjeld byggjearbeid på følgjande eigedom:

Gnr/bnr <i>203/9</i>	Adresse <i>Larsholmen Hjelmås</i>	<i>HN 2</i> <i>HN 3</i>
-------------------------	--------------------------------------	----------------------------

Utførande røyrleggjar:

Føretaksnamn: <b>Hjelmås VVS as</b>
--

Adresse: <b>Leknesvegen 183, 5915 Hjelmås</b>	Tlf: <b>56354050</b>
--	-------------------------

Målsetting /beskriving av utført arbeid:

1. Utvendig stengeventil, tilkoplingsstad, kummer m.v. skal visast og målsettes nøyaktig, røyrdimensjonar skal førast på, også for offentlege leidningar
2. Godkjent føretak skal sørge for at det føreligg situasjonsplan som viser privat vass og avlaupsanlegg, **slik det er bygd**. Skal leverast med ferdigmelding til kommunen for arkivering.
3. Sjå spesielt KS. Tekniske bestemmelser Pkt. 2.5.1 og KS Administrative bestemmelser Pkt. 2.1

Underskrift av utførande røyrleggjar.

*29/7.15* *Beder Hagedaler*


Mål: 1:250

Q4  
3 av 4

# UTVENDIG LEDNINGSNETT

S. Ekte

Utv. stoppekran til hvert bygg  
Fra hovedstoppekranen og inv. tappekraner må  
det være fall for vintertapping

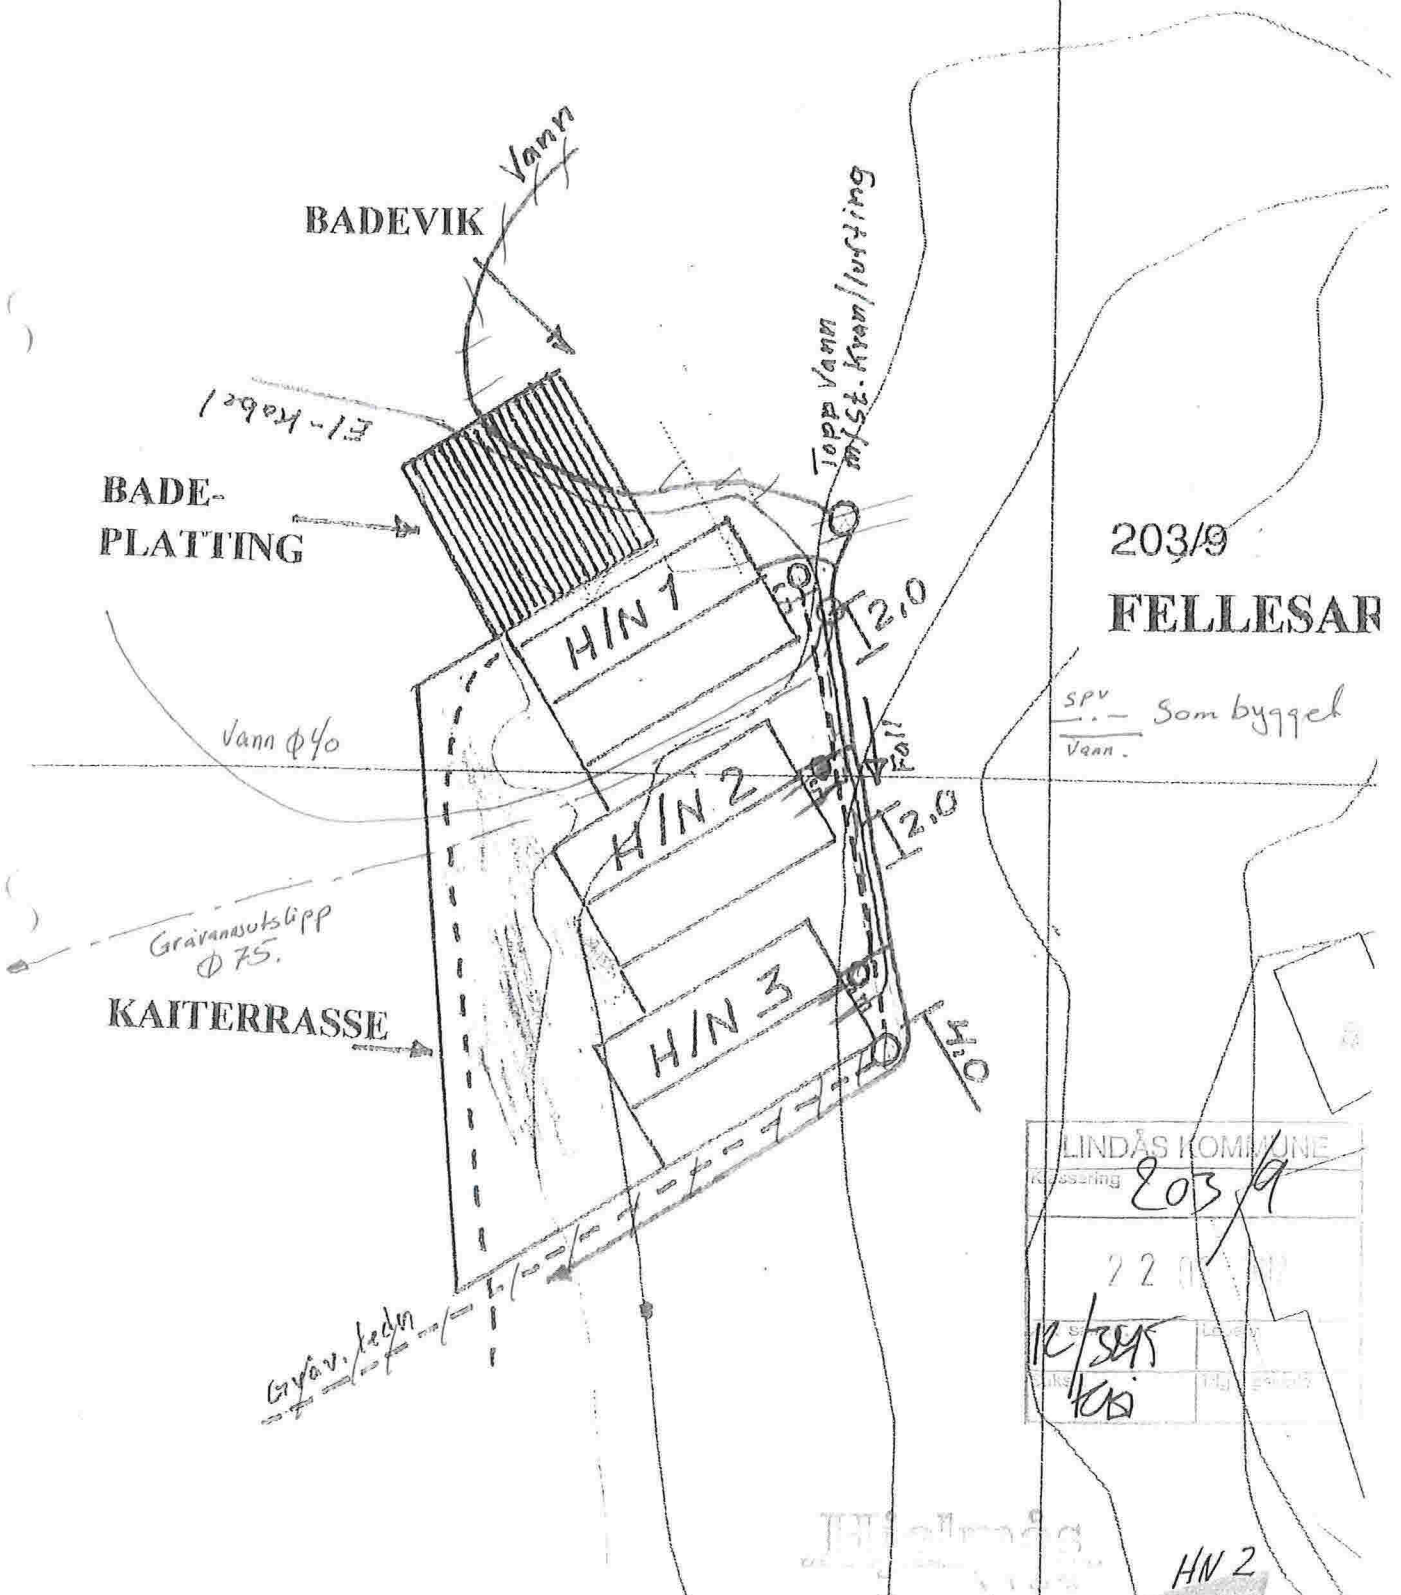

203/9  
**FELLESAR**

SPV - Som bygget  
Vann.

LINDÅS KOMMUNE	
Prosjekt	203/9
22	
12/SEAS	
100	

HN 2

P.Hg 14/2.12