

Kommunens saksnr.  
02/01286



## Søknad om ferdigattest

Pbl § 21-10, SAK10 §§ 8-1 og 8-2

Søknaden gjelder							
Eiendom/ byggsted	Gnr.	Bnr.	Festenr.	Seksjonsnr.	Bygningsnr.	Bolignr.	Kommune
	Adresse				Postnr.	Poststed	
Hindenesveien 816				5913	EIKANGERVÅG		

Ferdigattest	
Tilfredsstillert tiltaket kravene til ferdigattest?	<input checked="" type="checkbox"/> Ja <input type="checkbox"/> Nei Hvis nei, fyll ut informasjonen nedenfor.
Det gjenstår følgende arbeider av mindre vesentlig betydning som vil bli utført innen 14 dager:	Dato
Type arbeider	
Bekreftelse på at disse arbeidene er utført vil være kommunen i hende innen:	Dato

Oppdatert dokumentasjon	
Er det foretatt ikke søknadspåtliggende endringer/justeringer i forhold til tillatelsen?	
<input type="checkbox"/> Ja <input type="checkbox"/> Nei	Hvis ja, vedlegg oppdatert situasjonsplan, tegninger eller dokumentasjon som viser hva som er utført.

Sluttrapport for avfall		
Sluttrapport av	Dato	vedlegges søknaden
Ansvarlig søker forplikter seg til å påse at sluttrapporten blir ajourført og oppbevart.		Vedlegg nr. K -

Varmesystem			
Energiforsyning		Varmefordeling	
<input type="checkbox"/> Elektrisitet	<input type="checkbox"/> Sol	<input type="checkbox"/> Vannbåren gulvvarme	<input type="checkbox"/> Luftoppvarming
<input type="checkbox"/> Biobrensel	<input type="checkbox"/> Gass	<input type="checkbox"/> Vannbåren radiator	<input type="checkbox"/> Kamin/ovn/pels
<input type="checkbox"/> Varmepumpe - luft	<input type="checkbox"/> Olje/parafin	<input type="checkbox"/> Elektriske varmekabler	<input type="checkbox"/> Annet
<input type="checkbox"/> Varmepumpe - berg/sjø	<input type="checkbox"/> Annet	<input type="checkbox"/> Elektriske panelovner	
<input type="checkbox"/> Fjernvarme/spillvarme			<input type="checkbox"/> Ikke relevant

Erklæring	
<input checked="" type="checkbox"/>	Det bekreftes at tilstrekkelig dokumentasjon som grunnlag for driftsfasen er overlevert byggverkets eier

Vedlegg				
Beskrivelse av vedlegg	Gruppe	Nr. fra - til	Ikke relevant	
Situasjonsplan, avkjøringsplan	D	-	<input type="checkbox"/>	
Tegninger, plan, snitt, fasade	E	-	<input type="checkbox"/>	
Redegjørelser/kart	F	-	<input checked="" type="checkbox"/>	
Gjennomføringsplan	G	-	<input checked="" type="checkbox"/>	
Sluttrapport for avfallsplan og miljøsaneringsbeskrivelse	K	-	<input checked="" type="checkbox"/>	
Boligspeifikkasjon i matrikkelen	H	-	<input checked="" type="checkbox"/>	
Uttalelser fra andre offentlige myndigheter	I	-	<input checked="" type="checkbox"/>	
Andre vedlegg	Q	-	<input checked="" type="checkbox"/>	

Underskrifter	
<b>Ansvarlig søker for tiltaket</b> (for tiltak etter pbl § 20-1)	<b>Tiltakshaver</b> (bare for tiltak uten ansvarlig søker pbl § 20-4)
Foretak Bygning Per Arne R Fossl	Navn
Kontaktperson ds	Kontaktperson
Telefon	Telefon
Mobiltelefon 91158588	Mobiltelefon
E-post per.arne.fossl@ebnett.no	E-post inger@fjellvang.no
Dato 26.08.2015	Dato 26.08.15
Underskrift Per Arne R Fossl	Underskrift Inger Marie Fjellvang
Gjentas med blokkbokstaver PER ARNE R FOSSLI	Gjentas med blokkbokstaver INGER MARIE FJELLVANG


Kommunens saksnr. 02/01286	Prosjektnr. 021/038
-------------------------------	------------------------



## Samsvarserklæring


Pbl § 23-1, SAK10 kapittel 12

Erklæringen gjelder						
Eiendom/ byggested	Gnr.	Bnr.	Festnr.	Seksjonsnr.	Bygningsnr.	Bolignr.
	021	038				
	Adresse				Postnr.	Poststed
	Hindenesveien 816				5913	EIKANGERVÅG
Foretak						
Foretakets navn					Organisasjonsnr.	
Bygningsingeniør Per Arne R Fossli					970 462 430	
Ansvarsrett gitt dato		Arbeidet innen ansvars- området er avsluttet		<input checked="" type="checkbox"/> Ja	<input type="checkbox"/> Nei	
Ansvarsområde						
Hentet fra søknad om ansvarsrett	Funksjon (PRO, UTF)					
	PRO/UTF					
	Beskrivelse av ansvarsområde Søkerfunksjonen Overordnet ansvar for prosjektering Overordnet ansvar for utførelse					
Ansvarlig for prosjektering:						
Det er ikke avdekket gjenstående arbeider innenfor ansvarsområdet som er til hinder for å gi:						
<input type="checkbox"/> Rammetillatelse	<input type="checkbox"/> Igangsettingstillatelse/ ett-trinns tillatelse	<input type="checkbox"/> Midlertidig brukstillatelse	<input checked="" type="checkbox"/> Ferdiggattest			
Ansvarlig for utførelse:						
<input type="checkbox"/> Midlertidig brukstillatelse – Gjenstående arbeider for denne delen av tiltaket frem mot ferdiggattest						
Angi gjenstående arbeider av mindre vesentlig betydning, innenfor den delen av tiltaket det søkes midlertidig brukstillatelse for						
Angi resterende deler av tiltaket hvor det her ikke søkes om midlertidig brukstillatelse						
<input checked="" type="checkbox"/> Ferdiggattest – Det er ikke avdekket feil eller mangler som hindrer ferdiggattest						
Bekreftelser						
Det bekreftes at kvalitetssikring er utført og dokumentert i henhold til søknad om ansvarsrett og foretakets kvalitetssikring.						
<input type="checkbox"/> Prosjektering verifisert i samsvar med ytelser i TEK10 og preaksepterte ytelser (VTEK) eller ved analyse som viser at forskriftens (TEK10) funksjonkrav er oppfylt						
<input checked="" type="checkbox"/> Utførelse verifisert i samsvar med produksjonsunderlag.						
Erklæring og underskrift						
Foretaket er kjent med reglene om straff og sanksjoner i plan- og bygningsloven kap 32, og at det kan medføre reaksjoner dersom det er gitt uriktige opplysninger.						
Dato	Foretakets underskrift			Gjentas med blokkbokstaver		
26.08.2015	Per Arne R Fossli			PER ARNE R FOSSLI		

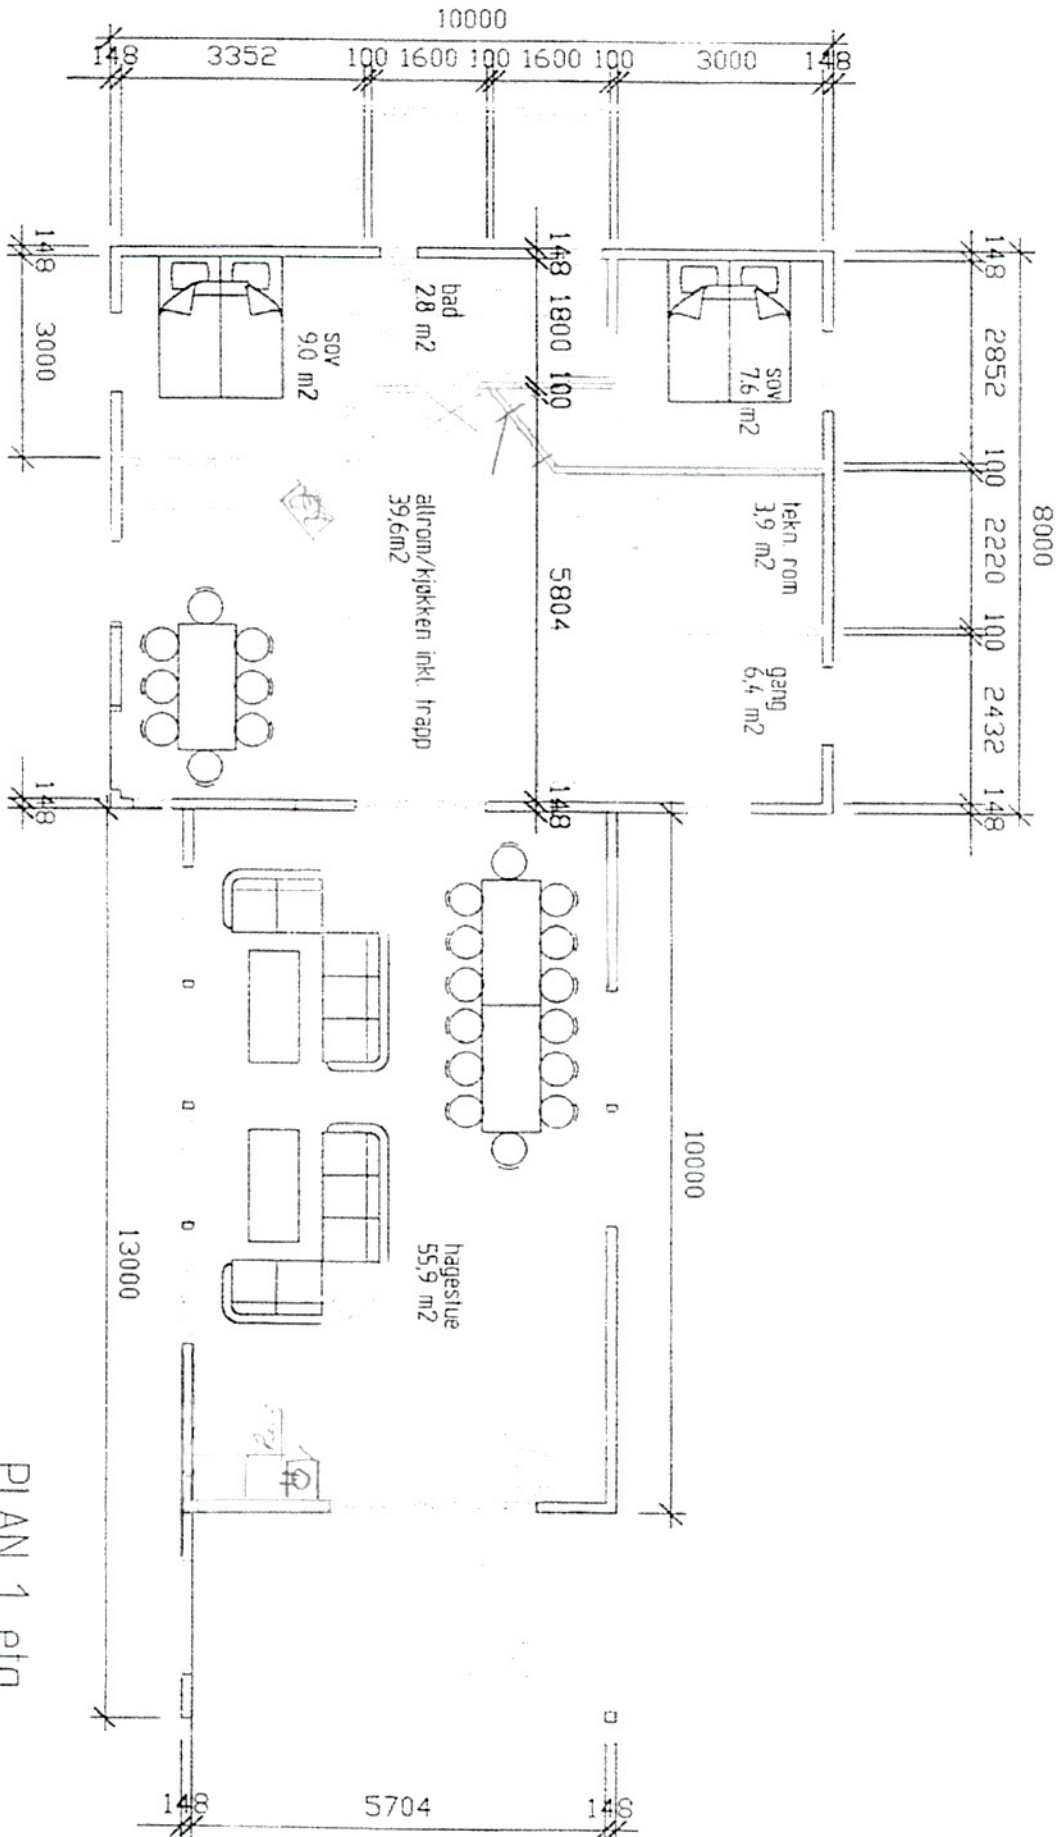

*Sou bygd  
 5. Mg 27. 11. 02  
 1. H. Bygging*


PLAN 1. etg.  
 1:100

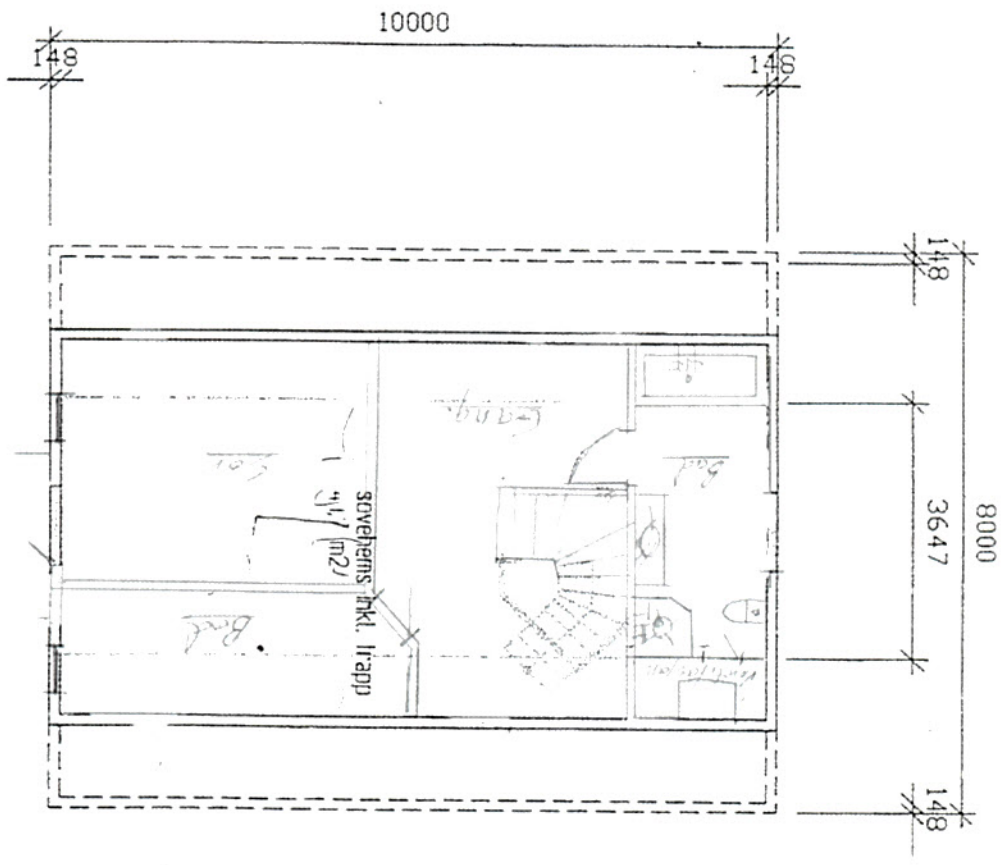


PLAN 2. etg.

1:100

 M. Felleang.

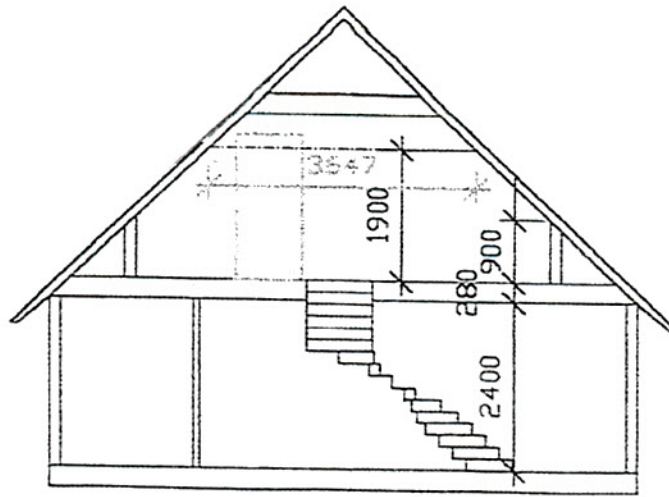


SNITT  
1:100

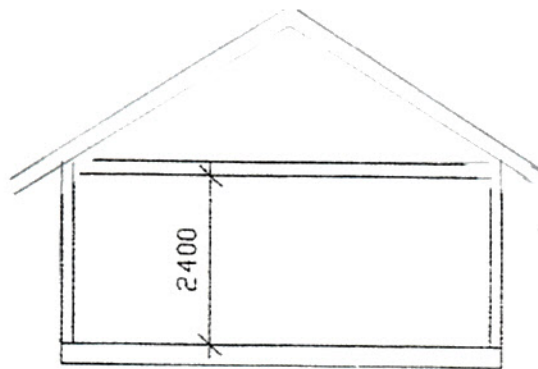

SNITT  
1:100


Som bygget  
G. No. 21      R. No. 38  
L. M. Fyllings

4

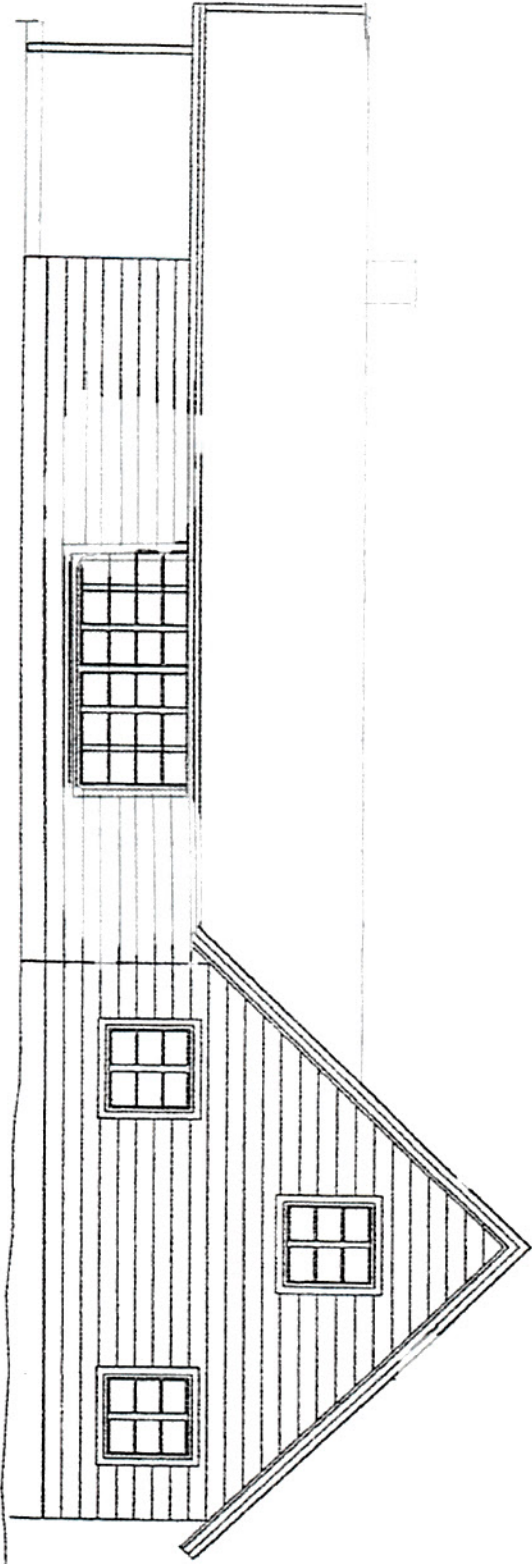


FASADE  
1100

*Sou byggof  
G No 21 Bk No 38  
Hindinngelsson 816  
L. H. Fallvang.*

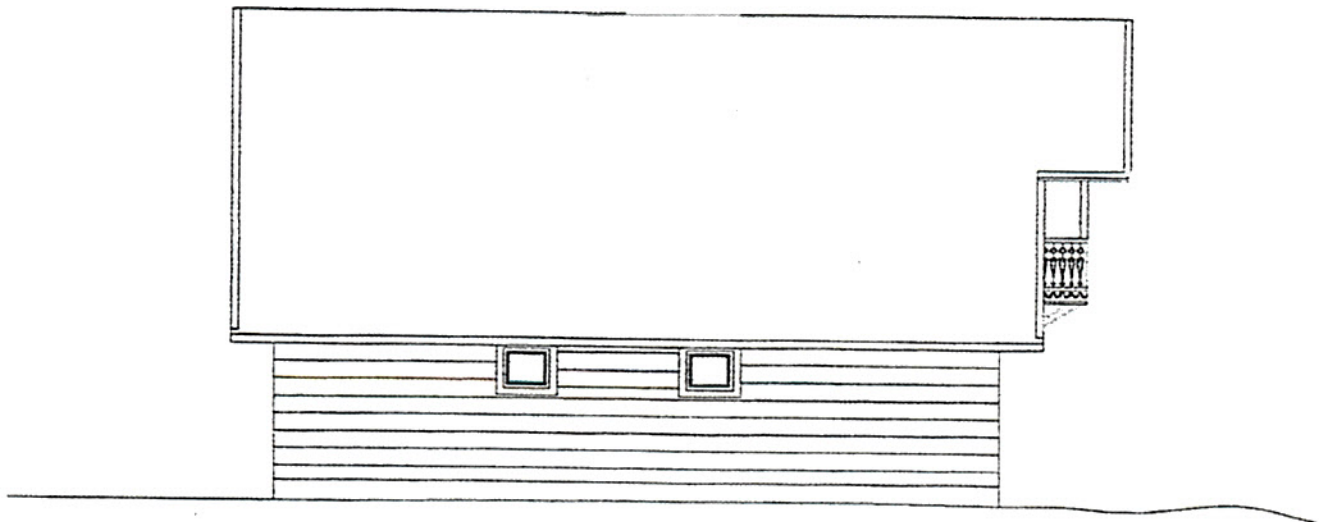


FASADE  
1:100

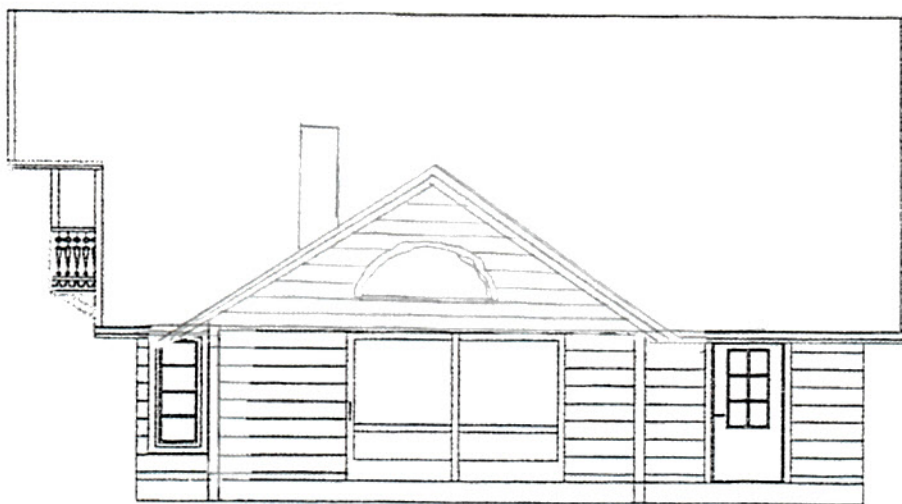

FASADE  
1:100

*Lauv bygget*  
*Gr. No 21 D. No 38*  
*Hindingsvegen 316*  
*L. M. Fjellvang*

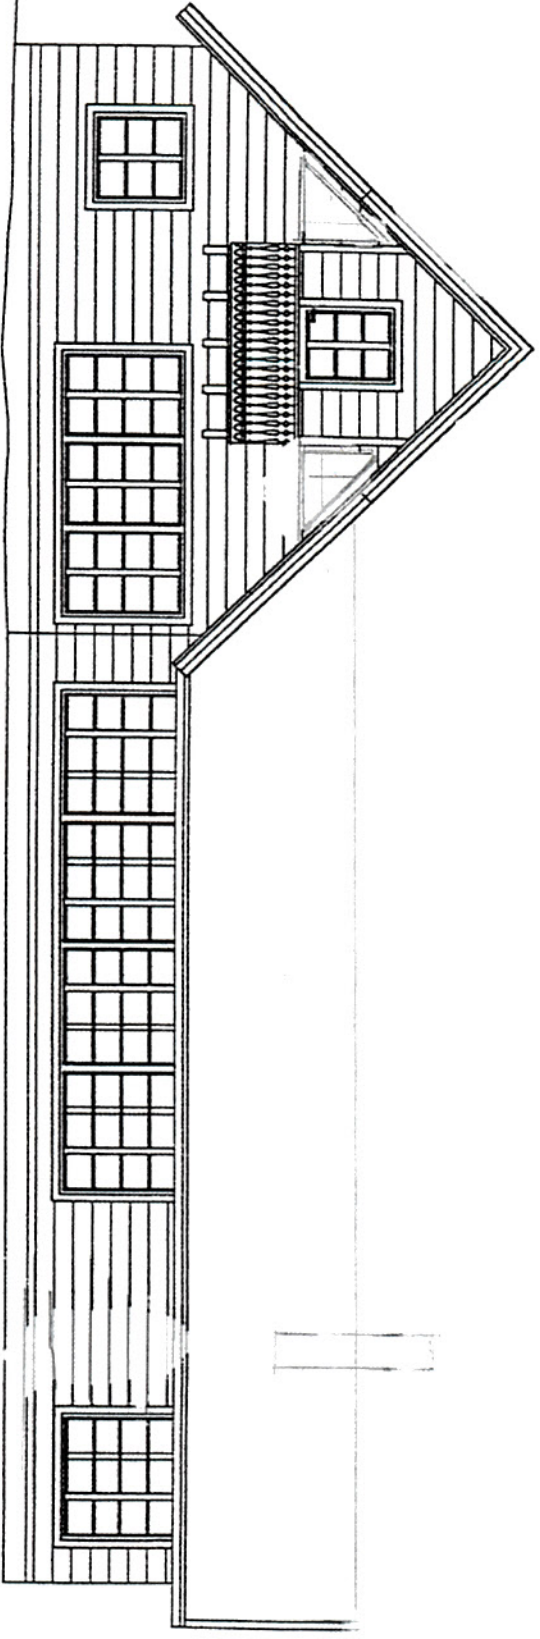


FASADE  
1:100

*Som bygget  
G-No 21 Bn no 38  
Hindars vein 815  
M. Fyllang.*






Bare til orientering.

 <b>LINDÅS KOMMUNE</b> Areal- og miljøavdelinga  5914 Isdalstø	<b>Mellombels bruksløyve</b>			
	Saksnr (mappe) 02/01286		Løpenr 6428/04	
	Eigedom/byggjestad Hindenes ytre 5913 Eikangervåg			
	Gnr 021	Bnr 038	Festenr	Seksjonsnr

Ansvarleg søkjar (namn og adresse)  Bygninging. Per Arne R Fosslie Ringveien 19 3300 Hokksund	Tiltakshavar (namn og adresse)  Inger Marie Fjellvang Tetenveien 23 3030 Drammmen
---	---

<b>Spesifikasjon</b>		
Tiltaket / type bygg Nybygg / Einebustad		
Løyve omfattar Heile tiltaket		
Vedtak Bygningssjefen etter fullmakt	Vedtaks dato 23.09.02	Saksnr 205/02
Merknader  Baderom i 2.etasje er ikkje gjort ferdig. Det er planlagt ferdig 01.06.2006		

<b>Vilkår</b>
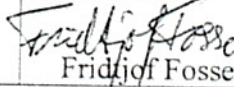
<b>Underskrift</b>			
Stad Knarvik	Dato 06.04.2004	Stempel/underskrift  Fridtjof Fosse	Lindås kommune For avd. sjef Areal og Miljø

<b>Kopi til</b>	
Nordhordland Folkeregister	5914 Isdalstø
GAB- register	
Byggsak-register	
VA-avdeling	
NGIR	Kjevikdalen, 5956 Vågseidet