




LINDÅS 4/1-16

EG JØRN FANLUBUST ETGAR AV
 GNR 106 BNR 05 ØNSKER Å FÅ RETTET
 KART GRENSEER MELLOM BNR 22 OG 05
 IHH KART OG GRENSE MERKER FRA UTSKIFTINGA
 10/5-1961 SE VEDLEGG

Jørn Fanlubust

| | |
|----------------|--|
| LINDÅS KOMMUNE | |
| 5. 01. 2016 | |
| 106/30 | |
| | |

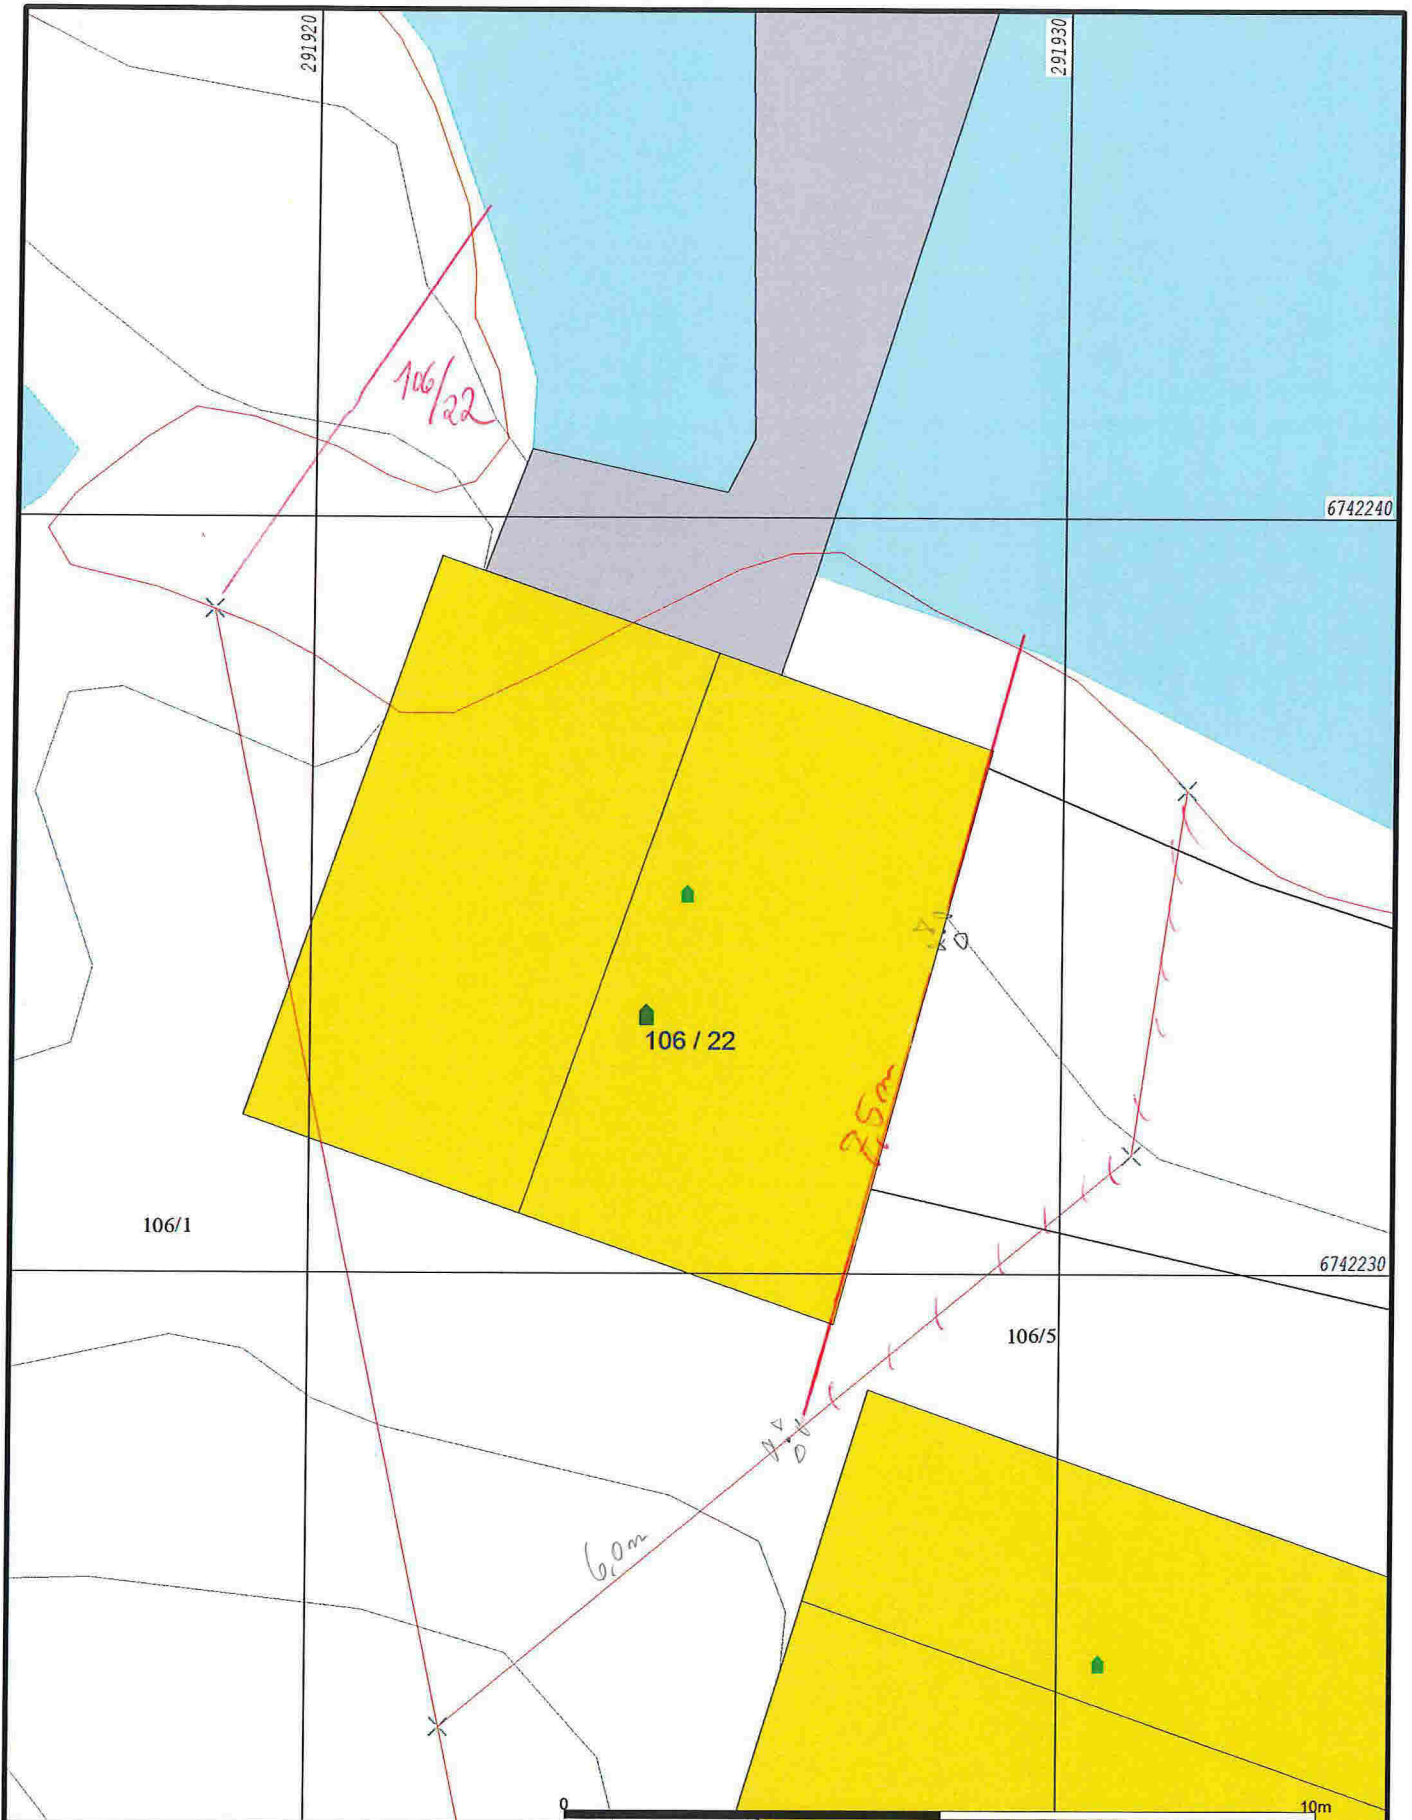

| | |
|------------------------|-----------------|
| Målte Grenser | Større bustader |
| Registrerte Grenser | Hytte/feriehuis |
| Udefinert grenser | Garasje/uthus |
| Terrengmålte grense | Industri/lager |
| Konstruert grensepunkt | Andre bygg |
| Bolig | |
| Bustad m/leilighet | |
| Våningshus | |

Beliggenhet og høyder må oppfattes som orienterende.




Lindås kommune
Geodata avdeling
Grunnkart 2010.

Dato: 2016.01.04
Sign: lsv

G.nr. 106, b.nr. 22.



Målestokk
1:100

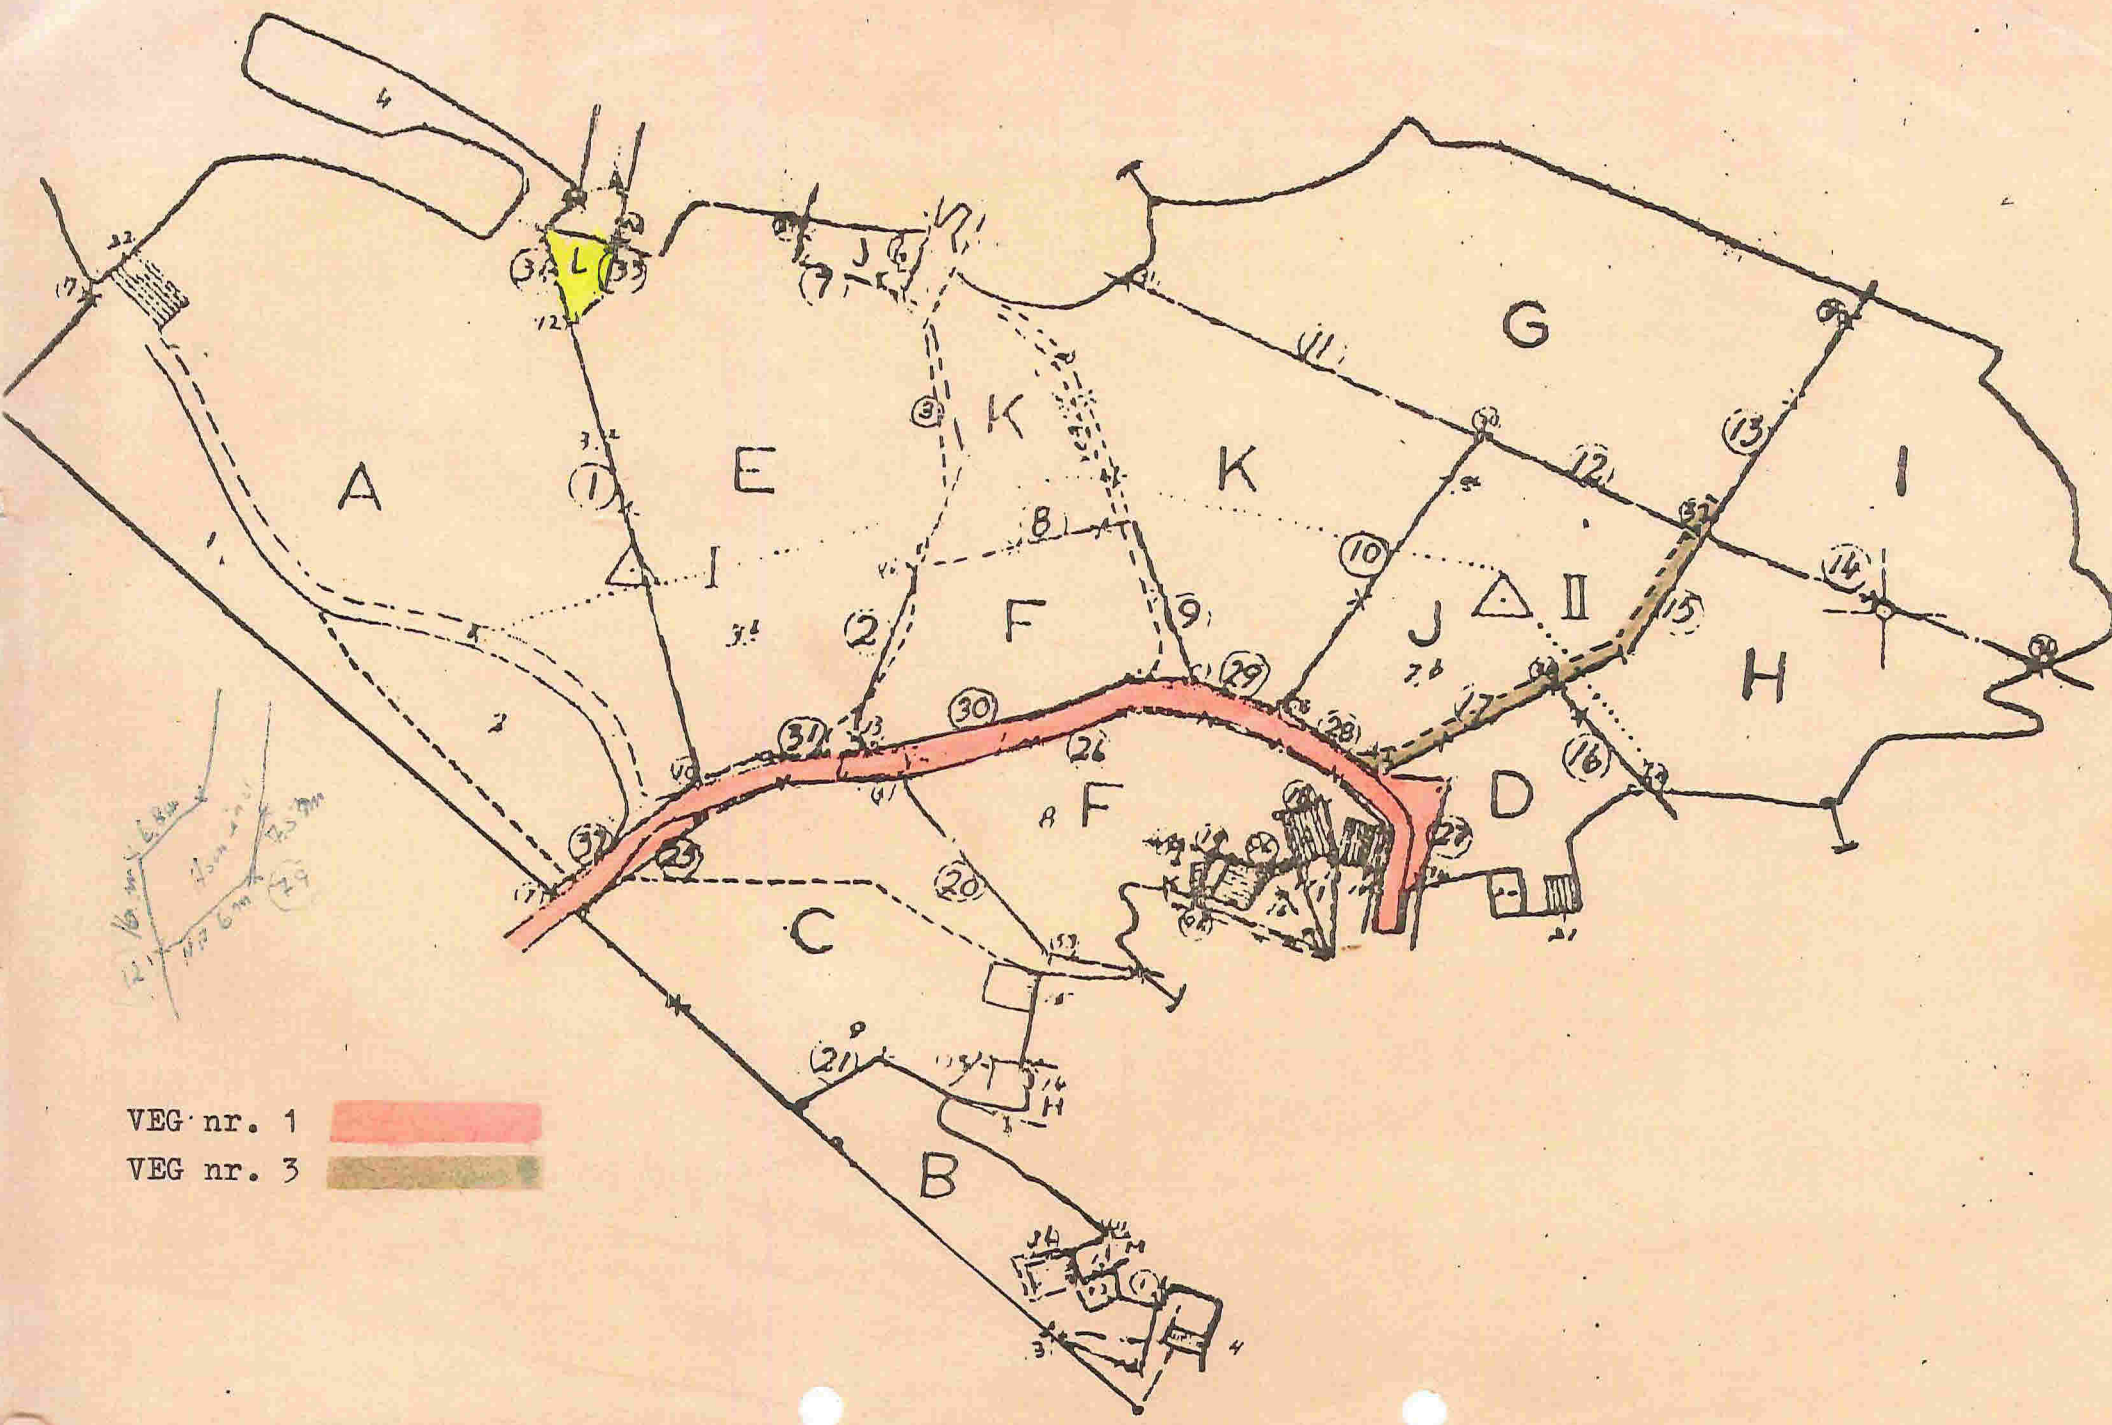

VEG nr. 1
 VEG nr. 3

Rettsbok nr. 117 10.3.62
NORLONDALAND
SØRØSKRIVAREMBETE

Utskrift
av

rettsboka til Ytre Nordhordland jordskifterett for det som etterstående vedkjem.

XXXXXXXXXXXXXXXXXXXXXX

År 1961 den 15. juni vart jordskifterett sett i huset til Hjalmar Fanebest, på gnr. 106, Fonnebest i Lindås herad.

Retteformann: Jordskiftedomar Sverre Aardal.

Jordskiftemenn: 1. Gardbrukar Ivar Fannestad, Fannestad.
2. " Einar Hopland, Hundvin.

Protokollfører: Jordskifteteknikar Nils Klakegg.

Sak nr. 7/1960.

Saksøklar:

JARLE

~~Karl Fanebust, eigar av gnr. 106, bnr. 1, Fonnebest.~~

~~Finn Fanebust, " " " 106, " 3, " "~~

ODD

~~Halder Fanebust, " " " 106, " 4, " "~~

JØRN

~~Ing. Fanebust, " " " 106, " 5, " "~~

LARS ARNE

~~Arne Kolås, " " " 106, " 6, " "~~

INGVAR

~~John Fanebust, " " " 106, " 7, " "~~

MAGNE RØDLAND

~~Bjorne Steins, " " " 106, " 9, " "~~

HARALD

~~Torstein Hansen, " " " 106, " 11, " "~~

BENEDICTE
ASMUND SØRETDØT

~~Hjalmar Fanebest, " " " 106, " 14, " "~~

ETINAR

~~Erling Fanebust, " " " 106, " 2, " "~~

Alle i Lindås herad.

Saksøkt: Alle saksøklarar.

Saka gjeld: Jordskifte av Naustneset med holmar tilhøyrande gnr. 106, Fonnebest i Lindås herad og ordning av vegrettar for dei som har sine teigar i fjellet.

Til stades i retten var:

på austre- og nordre sida og den gamle postveg.

med ansluss på den motsette sida, tek til i yttergrensa i
sjon og går i rett lino N. tll kross i fjell (74), herfra i
rett lino N.t.A. 17,8 m tll kross i fjell (75) og herfra i
rett lino V.t.N. 10,8 m tll kross i fjell (42).

Grense 28. Grensemærka 42 og 28, mellom gur. 106, bur. 11 på
nordnustre sida og den gamle postveg på motsette
sida, tek til i grensemærke 42 og går i rett lino V.N.V.
19,6 m tll grensemærke 28.

Grense 29. Grensemærke 28 og 27, mellom gur. 106, bur. 14 på
nordnustre sida og den gamle postveg på motsette
sida, tek til i grensemærke 28 og går i rett lino V.N.V.
15,1 m tll grensemærke 27.

Grense 30. Grensemærka 27, 76 - 77 og 14, mellom gur. 106,

bur. 6, på nordre sida og den gamle postveg på

motsette sida, tek til i grensemærke 27 og går i rett lino

V.t.N. 8,3 m tll kross i fjell (76), herfra i rett lino

V.t.S. 18,5 m tll merkestein (77) og herfra i rett lino

V.S.V. 26,1 m tll grensemærke 14.

Grense 31. Grensemærka 14, 78 og 10, mellom gur. 106, bur. 5

på nordre sida og den gamle postveg på motsette

sida, tek til i grensemærke 14 og går i rett lino V.t.S. 16,5

m tll merkestein (78) og herfra i rett lino V.S.V. 10,7 m

tll grensemærke 10.

Grense 32. Grensemærka 10 og 7, mellom gur. 106, bur. 1 på

nordvestre sida og den gamle postveg på motsette

sida, tek til i grensemærke 10 og går i rett lino S.V. 31 m

tll grensemærke 7.

Grense 33. Grensemærka 12 og 79 - 80, mellom gur. 106, bur. 5

på austre sida og gur. 106, bur. 22 på motsette

106 bråk 22

175 m² v. ind. gränse 33-34

sida, tek til i gränsemerke 12 og går i rett line N.A. 6,0 m til kross i fjell (79), herifrå i rett line N.t.A. 7,5 m til kross i fjell (80) og same retning til yttergrensa i sjöen.

Gränse 34, gränsemerka 12 - 13 og 81, mellom gnr. 106, bnr. 1

på vestre sida og gnr. 106, bnr. 22 på motsette

sida, tek til i gränsemerke 12 og går i rett line N.N.V.

16,0 m til kross i fjell (13), herifrå i rett line N.A. 6,8 m

til kross i fjell (81) og herifrå i rett line N.t.A. til

yttergrensa i sjöen.

Gränsene på Raudholmen.

Gränse 35, gränsemerka 82 - 84 mellom gnr. 106, bnr. 5 på

austre sida og gnr. 106, bnr. 9 på motsette sida,

tek til i marbakken i sjöen og går i rett line N. til strand-

lina, same retning ca. 4 m til kross i fjell (82), same ret-

ning 22,5 m til kross i fjell (83) og same retning 43 m til

merkestein (84).

Gränse 36, gränsemerka 85 - 87, mellom gnr. 106, bnr. 2 på

austre sida og gnr. 106, bnr. 6 på motsette sida,

tek til i gränsemerke 84 og går i rett line N. 9,7 m til

kross i fjell (85), same retning 49 m til kross i fjell (86),

same retning 22,3 m til kross i fjell (87), same retning ca.

6 m til strandlina og same retning til marbakken i sjöen.

Gränse 37, gränsemerka 84 og 88 - 89, mellom gnr. 106, bnr. 6

på nordre sida og gnr. 106, bnr. 9 på motsette

sida, tek til i gränsemerke 84 og går i rett line V. 63 m til

kross i fjell (88), same retning 25,8 m til kross i fjell

(89), same retning ca. 6 m til strandlina og same retning til

marbakken i sjöen.

Gränse 38, gränsemerka 84 og 90 - 92, mellom gnr. 106, bnr. 2

på nordre sida og gnr. 106, bnr. 5 på motsette