



GEODATA KUMMER			
KUMNUMMER	X-koord.	Y-koord	Høyde Bunn kum
SPK01	6718342,564	296447,352	C=+53,65
SPK02	6718354,940	296457,471	C=+55,15
SPK03	6718362,080	296477,949	C=+58,85
SPK04	6718338,553	396507,688	C=+61,65
SF01	6718377,679	296463,890	C=+59,10
SF02	6718363,222	296481,337	C=+58,75
SF03	6718329,179	396506,645	C=+59,05
SF04	6718343,5	396528,535	C=+63,15
OVK01	6718356,027	296457,713	C=+56,90
OVK02	6718338,8	396508,022	C=+61,65
FLK01	6718354,214	296458,349	C=+55,15
Fettutskiller	6718343,448	296449,354	C=+53,00

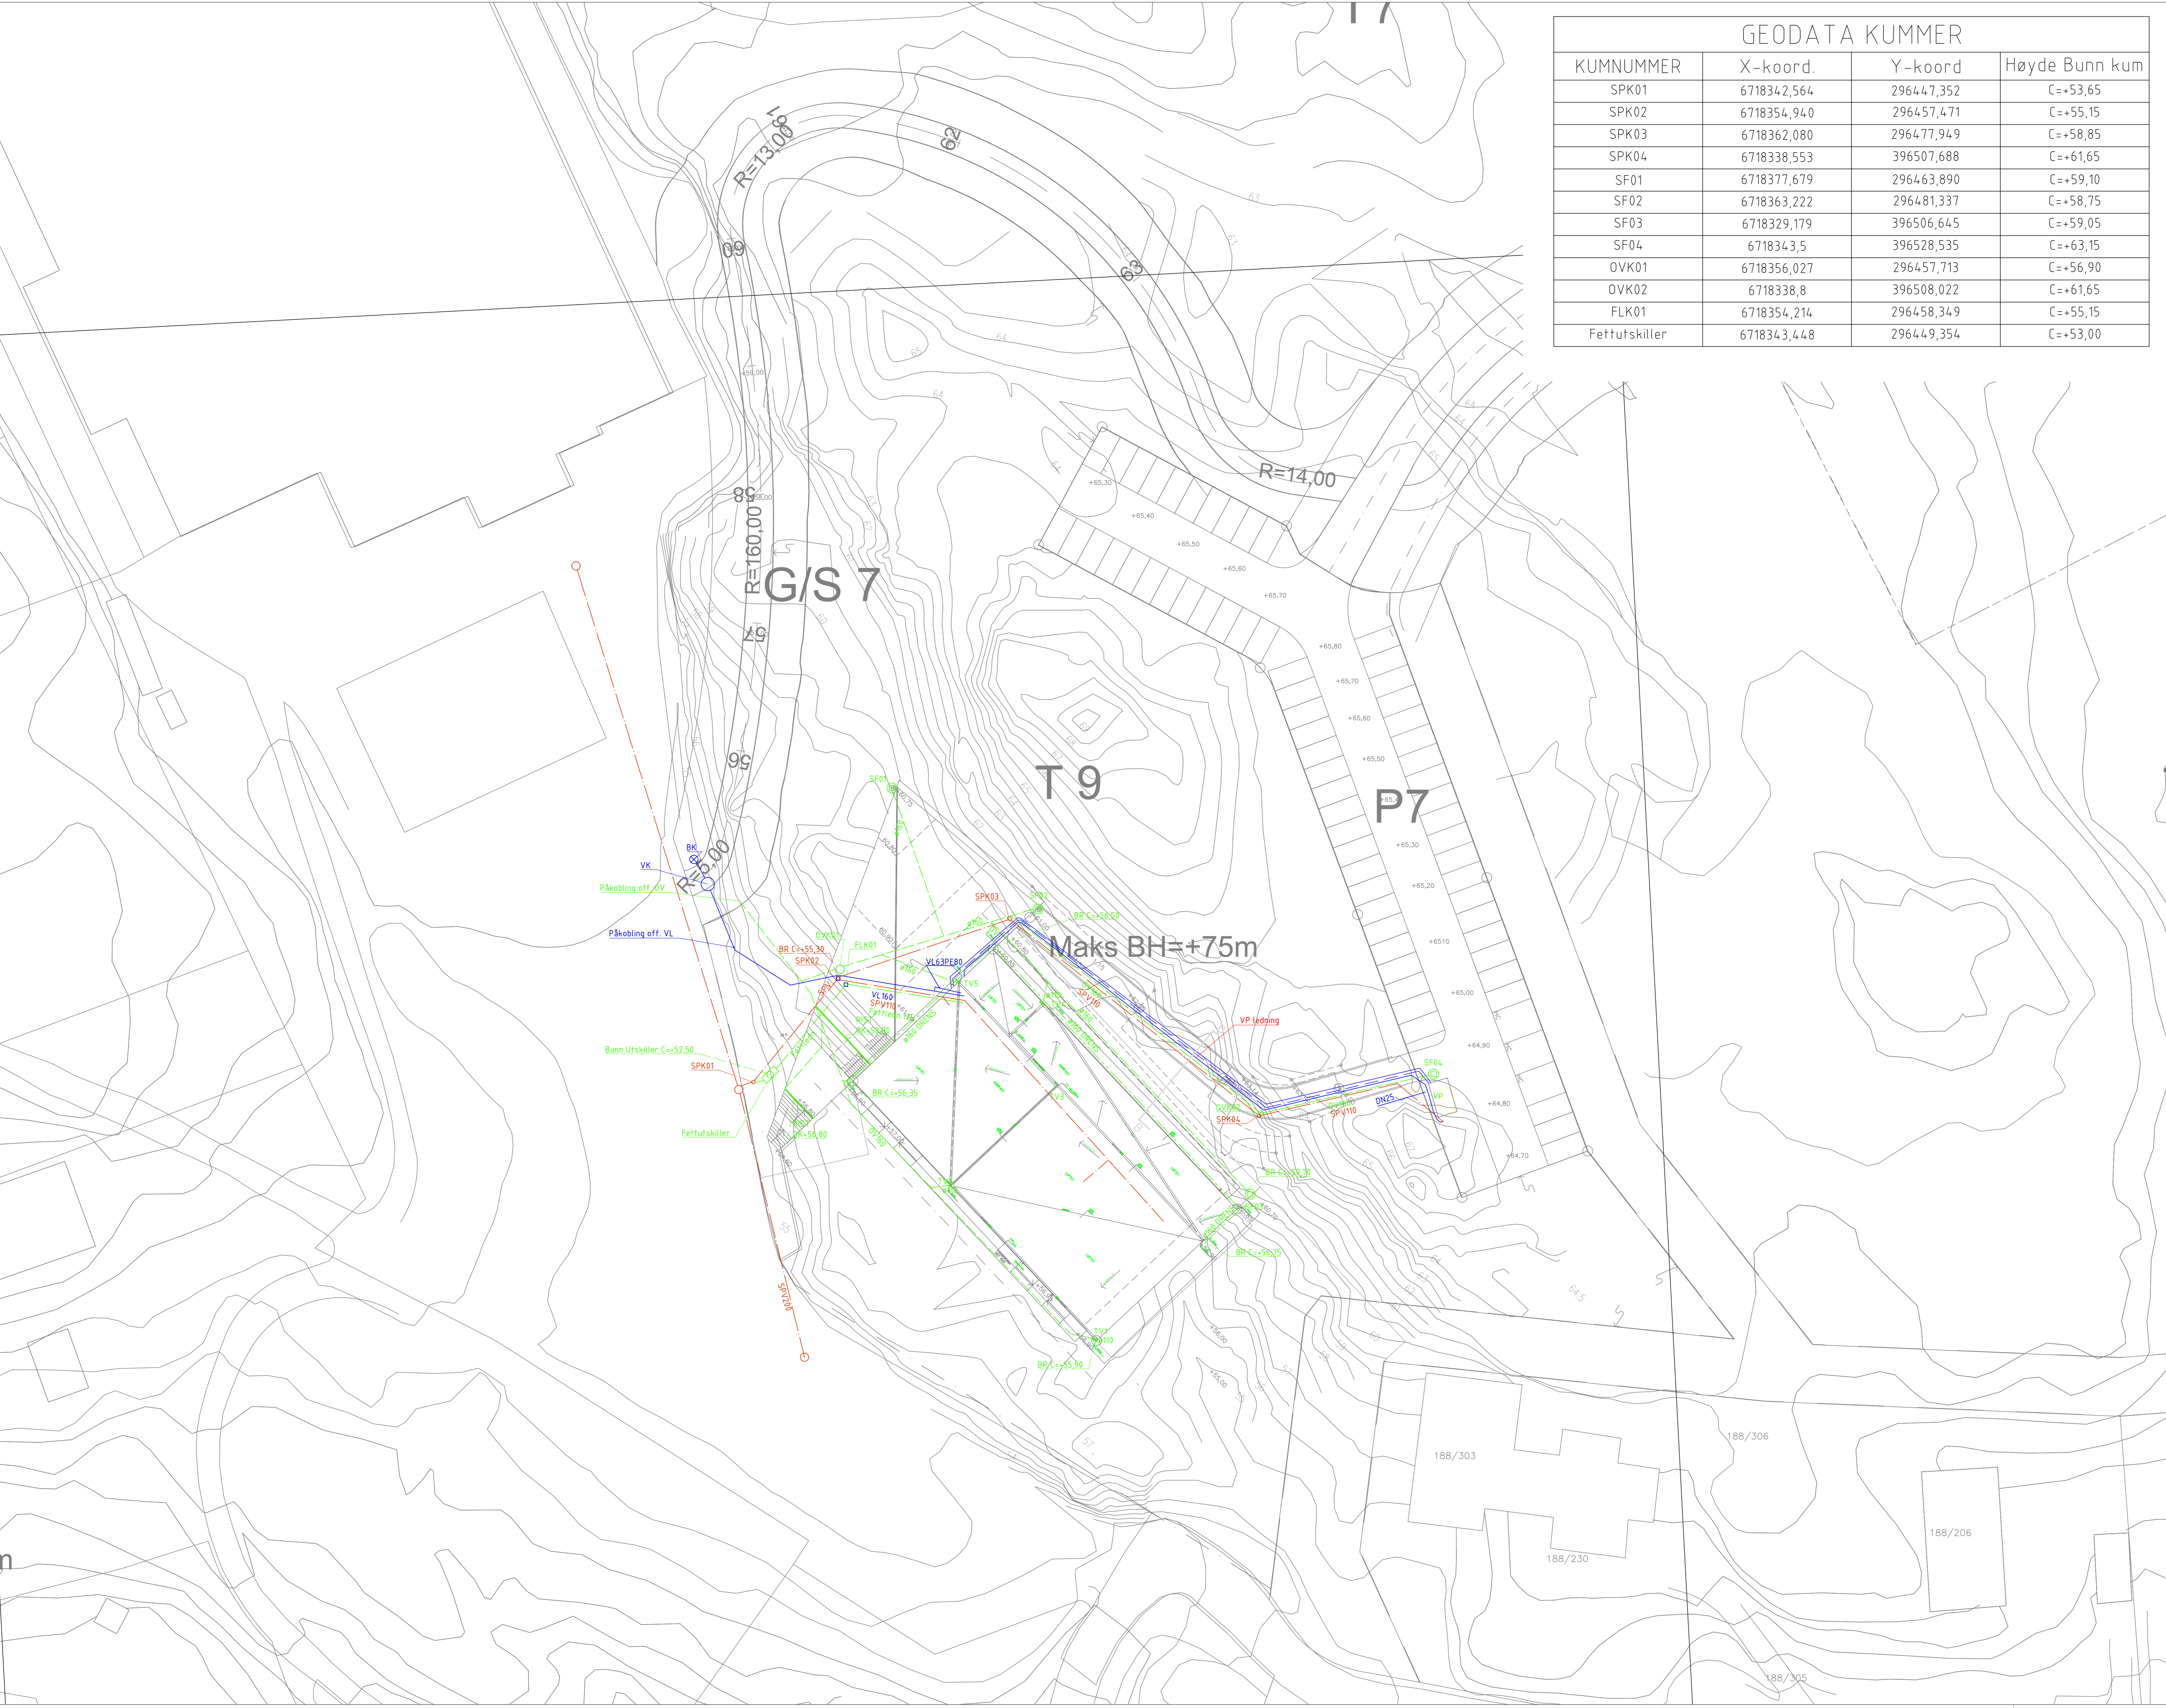

REV.	DATE	TEKST	BYGGT	LVF
Z1	15.09.14	SOM BYGGET		LVF

TEGNINGSGRUPPE	ETASJE	FAG	BYGNINGSDEL	TYPE	LIPPNUMMER	REVISJON	PROJEKTPERIODEN
V	10	01	Z1	2010 01			

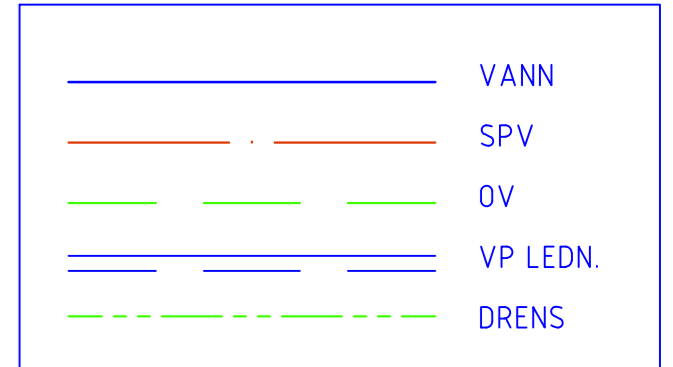

**PROJEKTFASE** DETALJPROSJEKT

**BYGGHERRE** DEN NORSKE KYRKJA LINDAS KYRKJELEGE FELLESRÅD

**KONTRAKT** KNARVIK KIRKE

**TEGNINGSTITTEL** SITUASJONSPLAN UTVENDIG VVS

**KONTROLL, REV. SITUASJONSPLAN** LVF

**DATE TEGNING** 2014-09-15

**MÅLSTOKK AD:** 1:250

TEGNINGSGRUPPE	ETASJE	FAG	BYGNINGSDEL	TYPE	LIPPNUMMER	REVISJON	PROJEKTPERIODEN
V	10	01	Z1	2010 01			