

# Lindås Rør & Sanitær

KVALITETSSYSTEM



## 7-311A KONTROLLSKJEMA FOR BUNNLEDNING - SANITÆRANLEGG

Tiltakshaver: Walde Utvikling	Prosjektnr: W-04
Tiltak: Ny enebolig	Prosjektdato: 2013-05-30
Adresse: Leknes	Gnr.: 196 Bnr.: 156 Snr.:

Sted: \_\_\_\_\_ Tegn. nr. \_\_\_\_\_

Nr	Kontrollpunkter	OK	Kommentarer/avvik	Dato	Sign.
<b>Forarbeider</b>					
1	Utmålinger	X		011	S.V. L
2	Grøftebunn og fundament	X			
3	Gjennomføringer	X			
4	Omfylling og overdekning	X			
5	Koordinering andre entreprenører	X			
6	Avklaringer tegninger og beskrivelser	X			
<b>Utførelse – kontroll</b>					
7	Montasje etter siste rev. tegninger	X			S.V. L
8	Avløpsrør - type/dim.	X	PVC 110/75		
9	Fall	X			
10	Utmåling av oppstikk	X			
11	Utmåling av sluk	X			
12	Stakekum/stakepunkt	X			
13	Jordingsmuffe	X			
14	Avløp til sluk	X			
15	Rister og lokk				
16	Tersing av oppstikk	X			
17	Kotehøyde ferdig gulv				
18	Vanntilførsel, type og dim.	X	PE80 PN10 32m		
19	Frostsikring				
20	Innv. hovedstoppeventil				
21	Ledninger i gulv				
22	Plugging av oppstikk				
23	Vannskadesikker løsn.				
24	Rydding etter egne arbeider				
<b>Tetthetsprøving og trykkprøving</b>					
25	Tetthetsprøving avløp (med protokoll)				
26	Trykkprøving - Vann påsatt				
<b>Funksjonskontroll / sluttkontroll</b>					
27	Sluttkontroll er gjennomført				

Kommentarer noteres på baksiden av arket med nr. og henvisning – alternativt benyttes eget avviksskjema

**Tilleggsdokumentasjon vedlagt:**

Foto     Sertifikat/anvisning fra leverandør     Annet \_\_\_\_\_

Kontrollform  Operatør     Sidemann     Overordnet     Uavhengig kontroll



Utarbeidet dato/sign.: 25.11.2010 ss	Godkjent dato/sign.: 25.11.2010 ss	Revidert dato/sign.: 25.11.2010 ss
---	---------------------------------------	---------------------------------------



# LINDÅS RØR & SANITÆR AS

5914 ISDALSTØ



## Ordreseddel

Mottatt av :

Ekspedert av :

Dato:

3/11-13

Navn : WALDE HUS  
 Adresse : TOMTE LEMES  
 Merket : BUNNLEDNING

WARE-NR.	VARE	UTTAK	RETUR	LEVERT	PRIS	BELØP
	KANALRØR 110			10M		
	75mm RØR			13M		
	GREV 110x75x110x45°			4		
	GREV 110x45°			2		
	BEND 75mm			9		
	BEND 110			5		
	DUBBEL MUFFE 110mm			4		
	— 11 — 75mm			8		
	<del>GREV 110x45°</del>			<del>2</del>		
	<del>B</del>					



NAVN	Timer											
SVE MOA	3/11	/	/	/	/	/	/	/	/	/	/	/

Anmerkninger :

Transport.....km.

Levert materialer  Ja  Nei

Reise og gangtid inngår i arbeidstiden.

Kvittert av:.....

# Lindås Rør & Sanitær

KVALITETSSYSTEM

## 7-310A Kontrollskjema utvendig sanitæranlegg



Tiltakshaver: Walde Utvikling		Prosjektnr: W-04	
Tiltak: Ny enebolig		Prosjektdato: 2013-05-30	
Adresse: Leknes	Gnr: 196	Bnr: 156	Snr:

Sted: \_\_\_\_\_ Tegn. nr. \_\_\_\_\_ ADK Sertifikat \_\_\_\_\_

Nr	Kontrollpunkter	OK	Kommentarer/avvik	Dato	Sign.
<b>Forarbeider</b>					
1	Utmålinger				
2	Grøftesikkerhet				
3	Grøftebunn og fundament				
4	Omfilling og overdekning				
5	Koordinering andre entreprenører				
6	Avklaringer tegninger og beskrivelser	✓			AM
<b>Utførelse – kontroll</b>					
7	Montasje etter siste rev. tegninger	✓			
8	Tilkopling av avløpsledn.	✓			
9	Fall på avløpsledninger	✓			
10	Utmåling av forgr. punkt				
11	Kummer og gjennomføringer				
12	Rørtype og dimensjon	✓			
13	Frostsikring				
14	Tilkopling av vannledning				
15	Utmåling av tilkopling				
16	Utvendig stengeventil	✓			
17	Utmåling stengeventil				
18	Frostsikring				
19	Gjennomføringer				
20	Gjennomspyling				
22	Rydding etter egne arbeider	✓			
<b>Tetthetsprøving og trykkprøving</b>					
23	Tetthetsprøving med protokoll				
24	Trykkprøving - Vann påsatt				
<b>Funksjonskontroll / sluttkontroll</b>					
25	Sluttkontroll er gjennomført				

Kommentarer noteres på baksiden av arket med nr. og henvisning – alternativt benyttes eget avviksskjema

### Tilleggsdokumentasjon vedlagt:

Foto  Sertifikat/anvisning fra leverandør  Annet \_\_\_\_\_

Kontrollform  Operatør  Sidemann  Overordnet  Uavhengig kontroll



Utarbeidet dato/sign.: 25.11.2010 ss	Godkjent dato/sign.: 25.11.2010 ss	Revidert dato/sign.: 25.11.2010 ss
---	---------------------------------------	---------------------------------------



# LINDÅS RØR & SANITÆR AS

5914 ISDALSTØ

TLF. 56 35 74 50  
FAX 56 35 22 05

# Ordreseddell

Facturert Nov. 13.

Mottatt av :	Ekspedert av :
--------------	----------------

Dato: 23.10.13

Navn : WALDE HUS

Adresse : Tant Leknes G

Merket : innstikk vann/avløp

VARE-NR.	VARE	UTTAK	RETUR	LEVERT	PRIS	BELØP
110	Kanal Rør			8,5m		
110	Bend	pp		2 <del>3</del>		
32	PE Vannlange			18m		
170	-250 Teleskop			1		




NAVN	Timer													
	Anders	23/10	23/10	23/10	/	/	/	/	/	/	/	/	/	/
[Blurred out]														

Anmerkninger : \_\_\_\_\_

Transport.....km.      Levert materialer  Ja  Nei

Reise og gangtid inngår i arbeidstiden.      Kvittert av:.....

All rights reserved. Passing on and copying of this document, use and communication of its contents not permitted without written authorization.

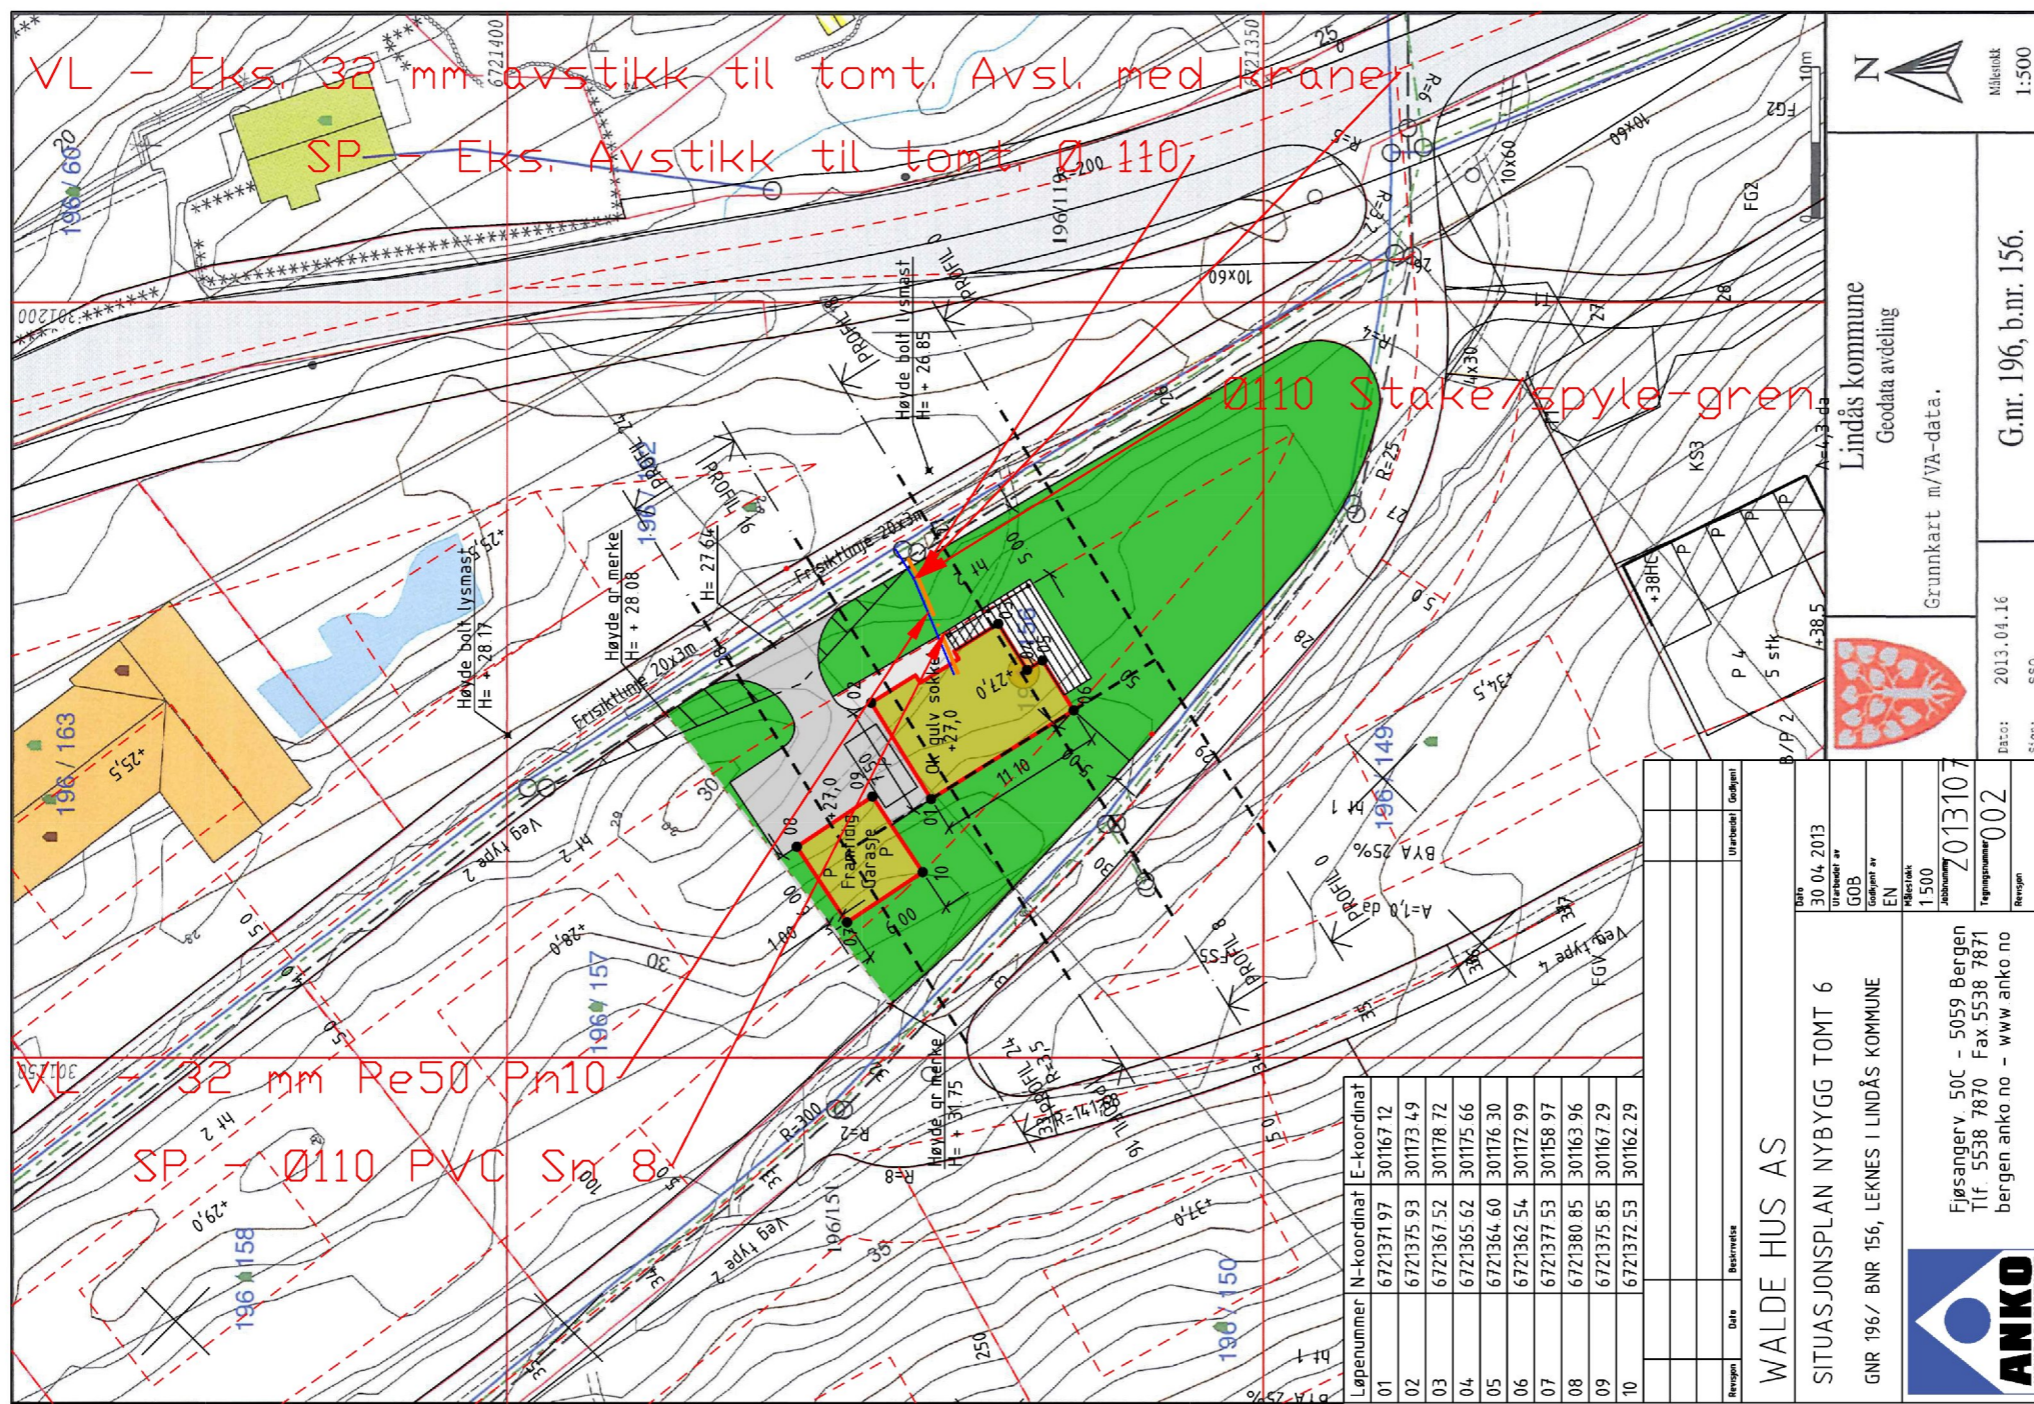

Lindås kommune  
Geodata avdeling  
Grunnkart m/VA-data.  
G.nr. 196, b.nr. 156.

Dato: 30.04.2013  
Utarbeidet av: GOB  
Godkjent av: EN  
Målestokk: 1:500  
Prosjektnummer: 2013107  
Tegningsnummer: 002

WALDE HUS AS  
SITUASJONSPLAN NYBYGG TOMT 6  
GNR 196/ BNR 156, LEKNES I LINDÅS KOMMUNE


Fjøsangerv. 50C - 5059 Bergen  
Tlf. 5538 7870 Fax 5538 7871  
bergen anko.no - www.anko.no




Dato: 30.05.2013  
Konstr./Tegnet: H.Nævdal  
Godkjent:   
Målestokk: 1:500  
Prosjektsjonsmetode:   
Tracet:   
Stand.kontr:   
Tittel:   
Erstatning for:   
Erstattet av:   
Tegningsnummer:   
Hensvisning:   
Beregning:

Walde Hus, Leknes Tomt 6  
Lindås Kommune. Gnr 196, Bnr 156  
Lindås Rør & Sanitær AS

VVS - 01

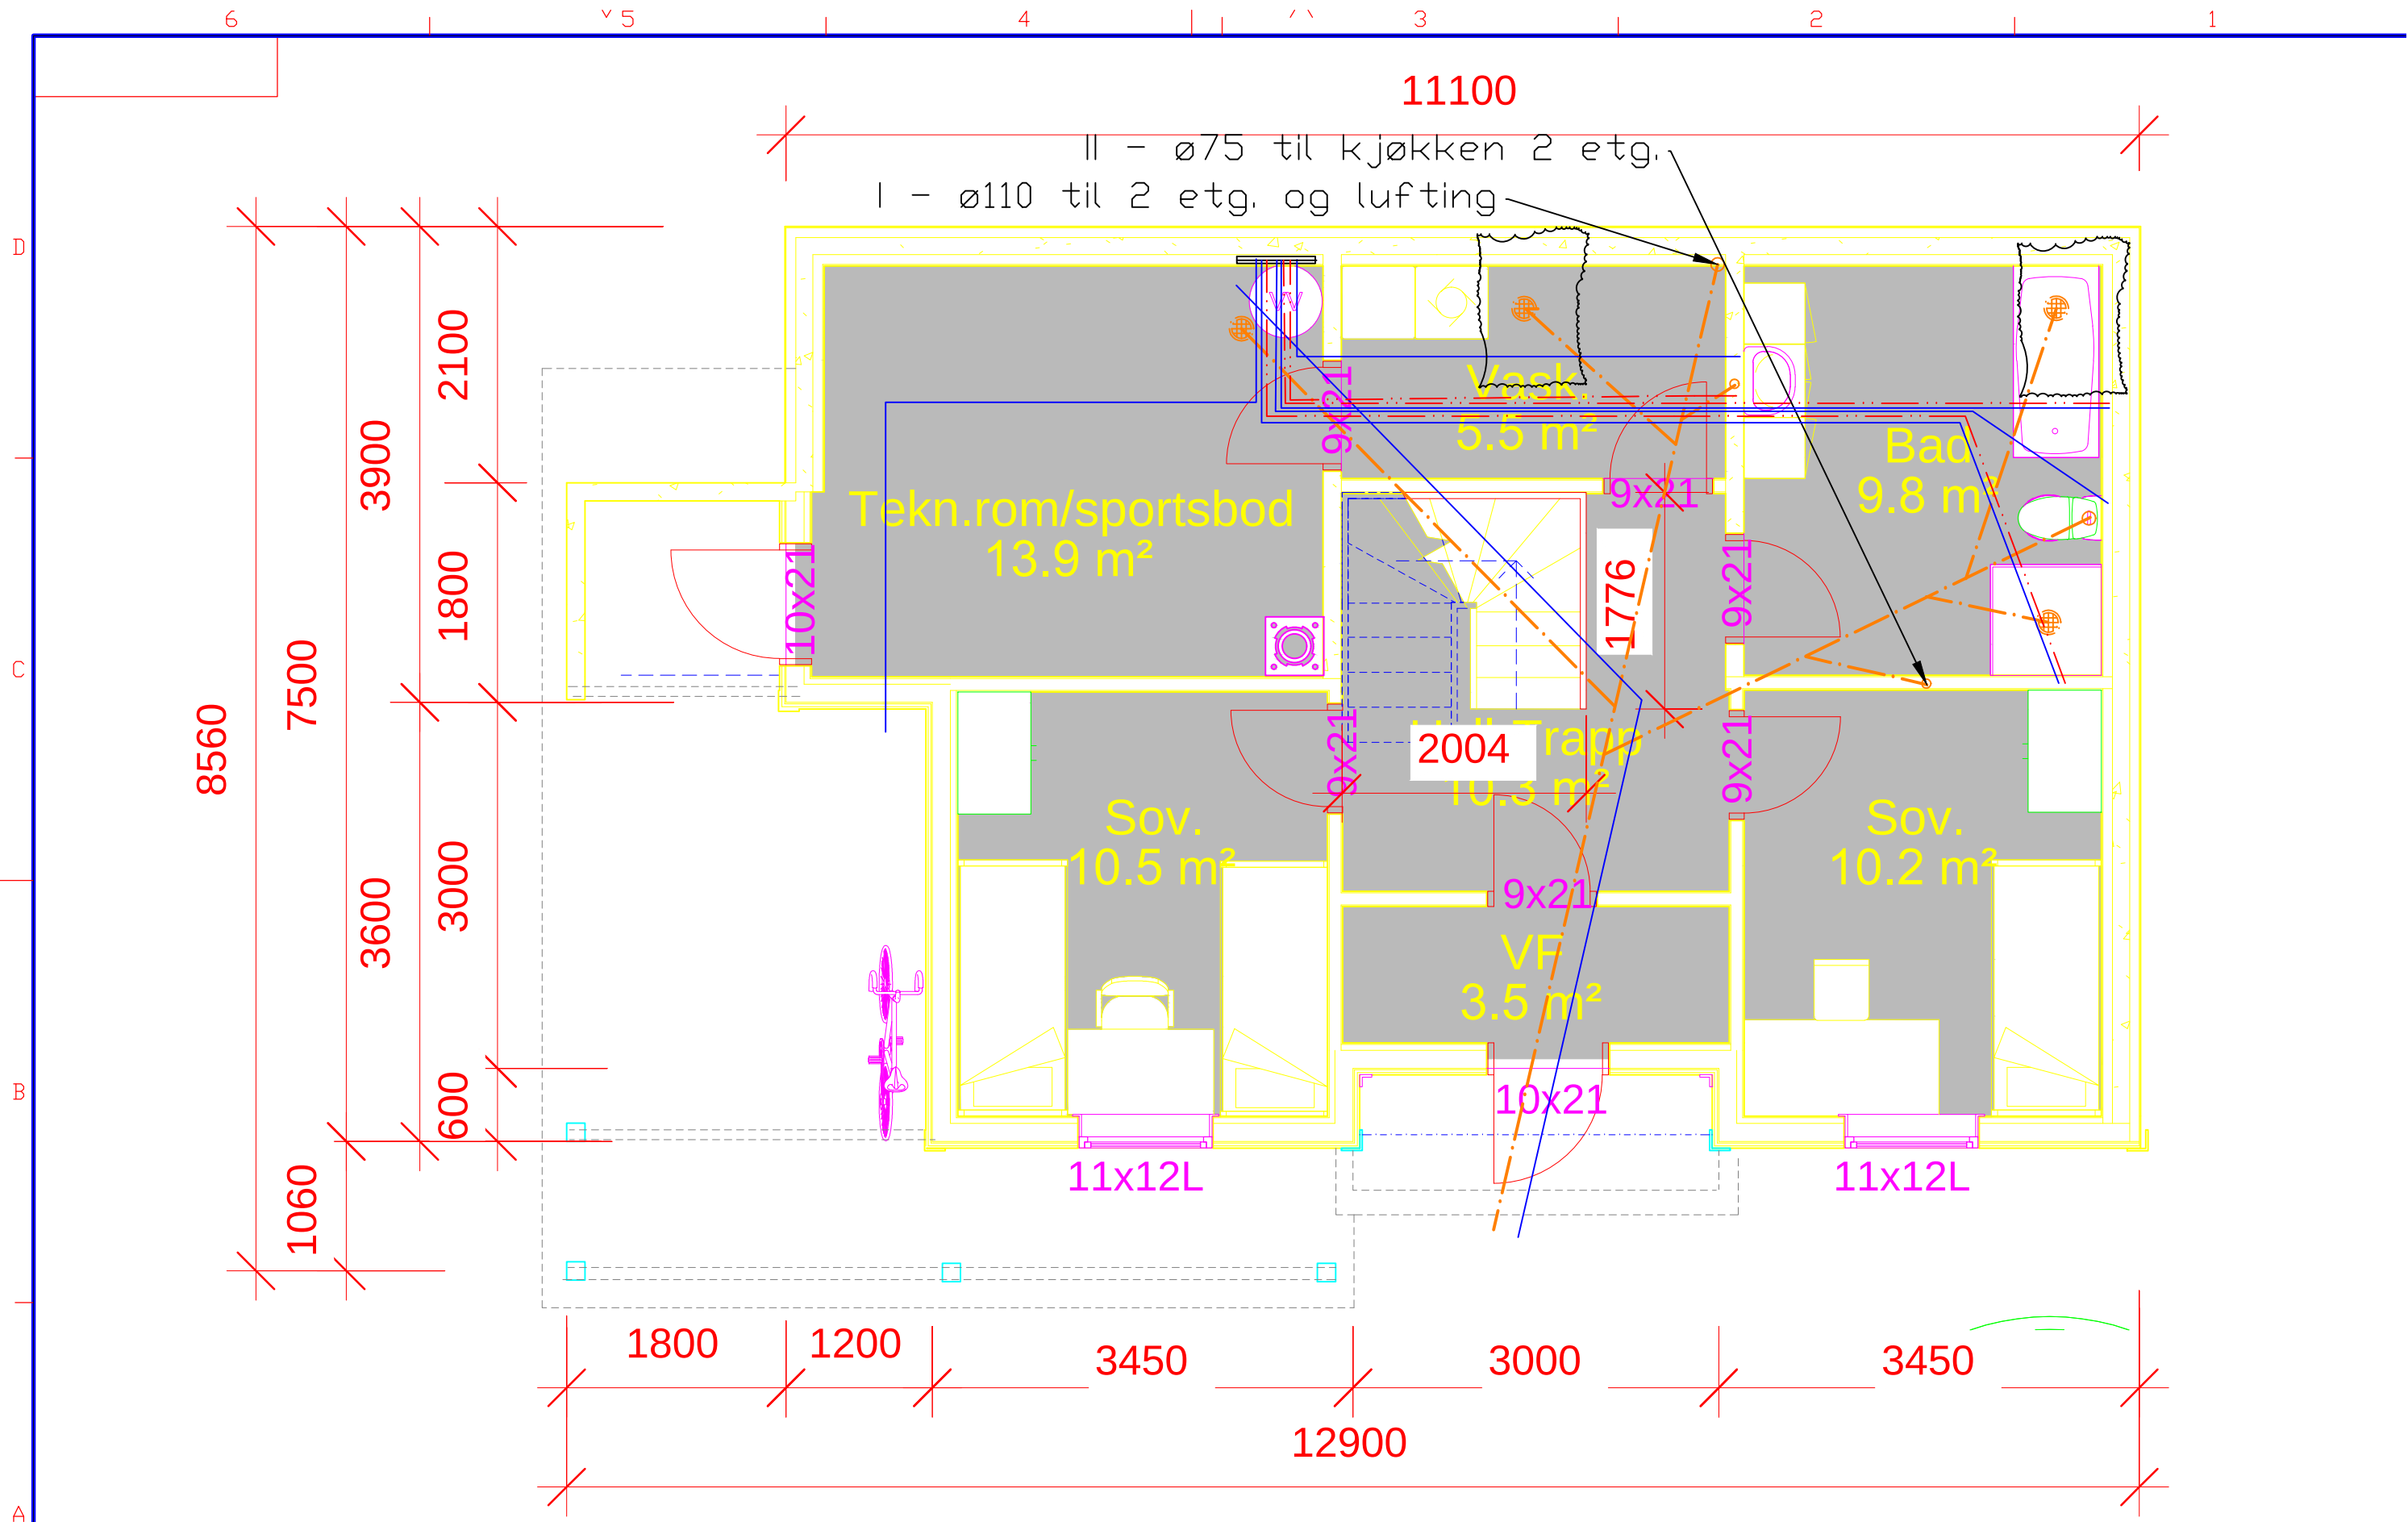

Date	rev. 01.11.2013	Author/English	H.Nevdal	Sub-joint		File/Scale		
Project/Number		Room	Sanitær	Standard				
Client	Walde Hus, Leknes Tomt 6 Lindås Kommune. Gnr 196, Bnr 156 Lindås Rør & Sanitær AS						Ordering for	Contract no.
Drawing	VVS - 02							

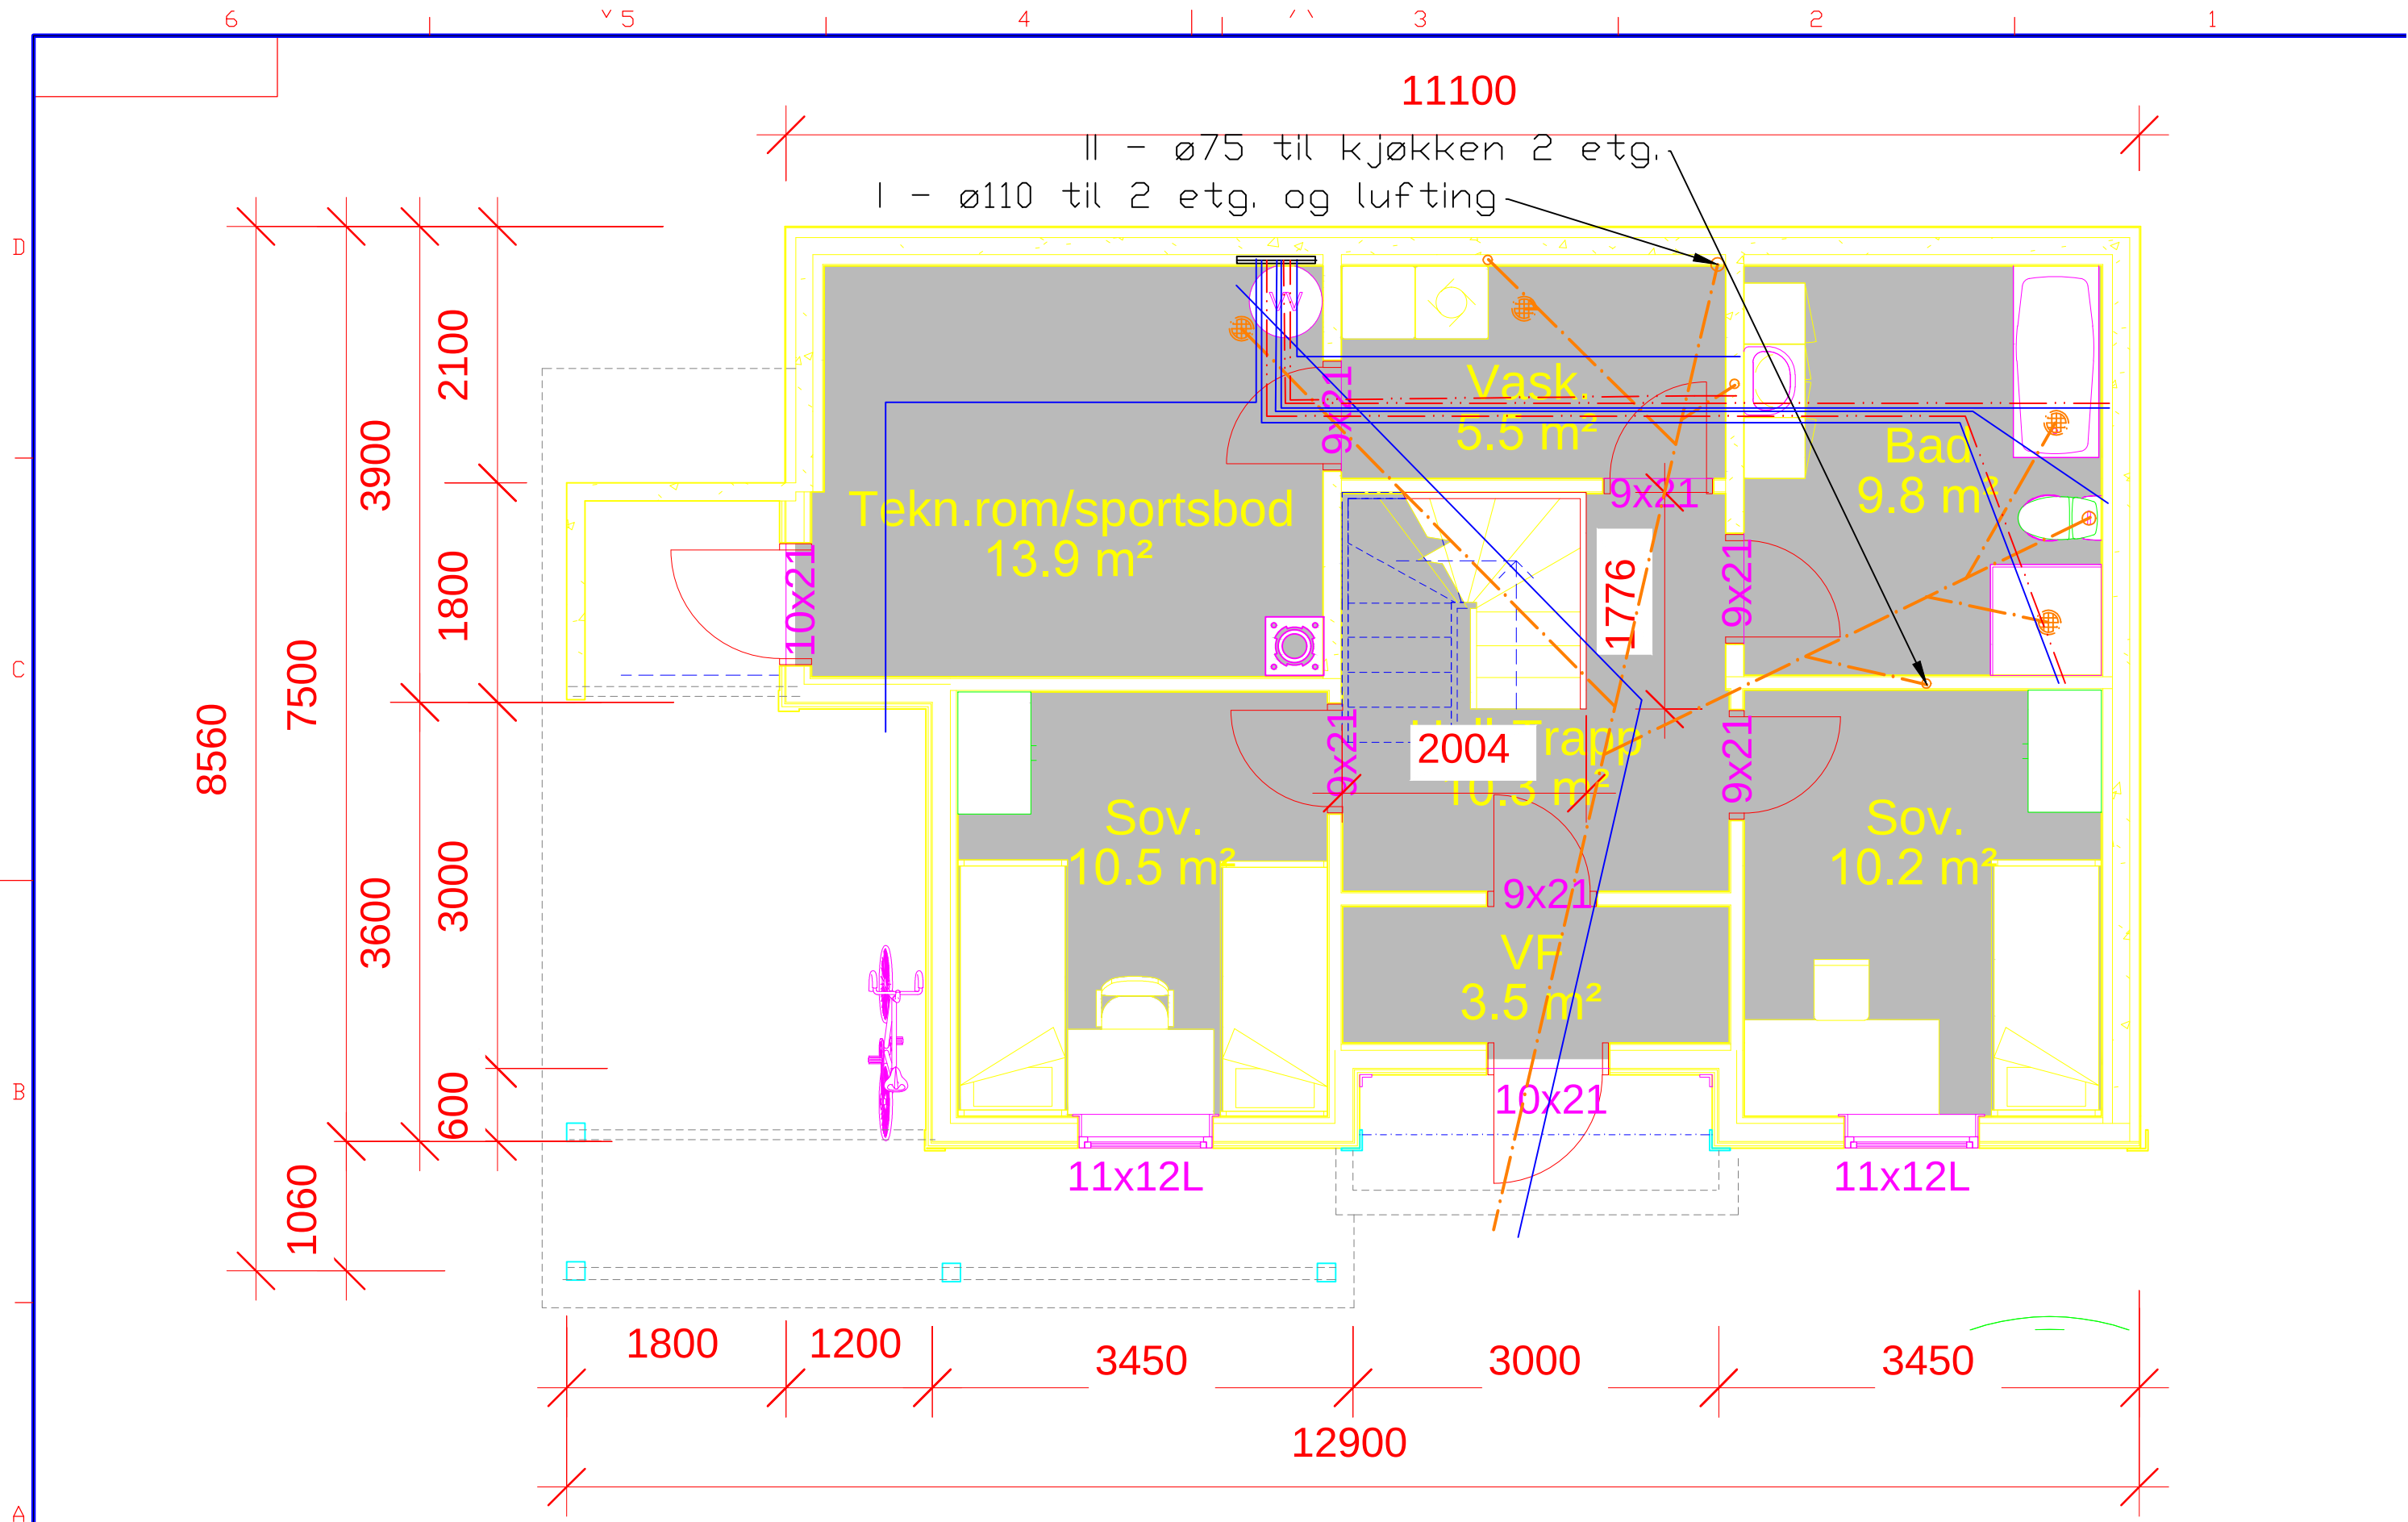

Dato	30.05.2013	Utarbeidet av	H.Nevdal	Prosjektleder	H.Nevdal	Oppdragsleder	
Prosjekt		Byggherrens					
Tittel: <b>Walde Hus, Leknes Tomt 6</b> Lindås Kommune. Gnr 196, Bnr 156 Lindås Rør & Sanitær AS							Entreprenør: <b>VVS - 02</b>