


### Tegnforklaring

	Vannledning
	Avløp felles
	Spillvannsledning
	Overvannsledning
	Drensledning
	Kum
	Basseng
	Sluk
	Hydrant
	Overløp
	Slamavskiller
	Pumpestasjon

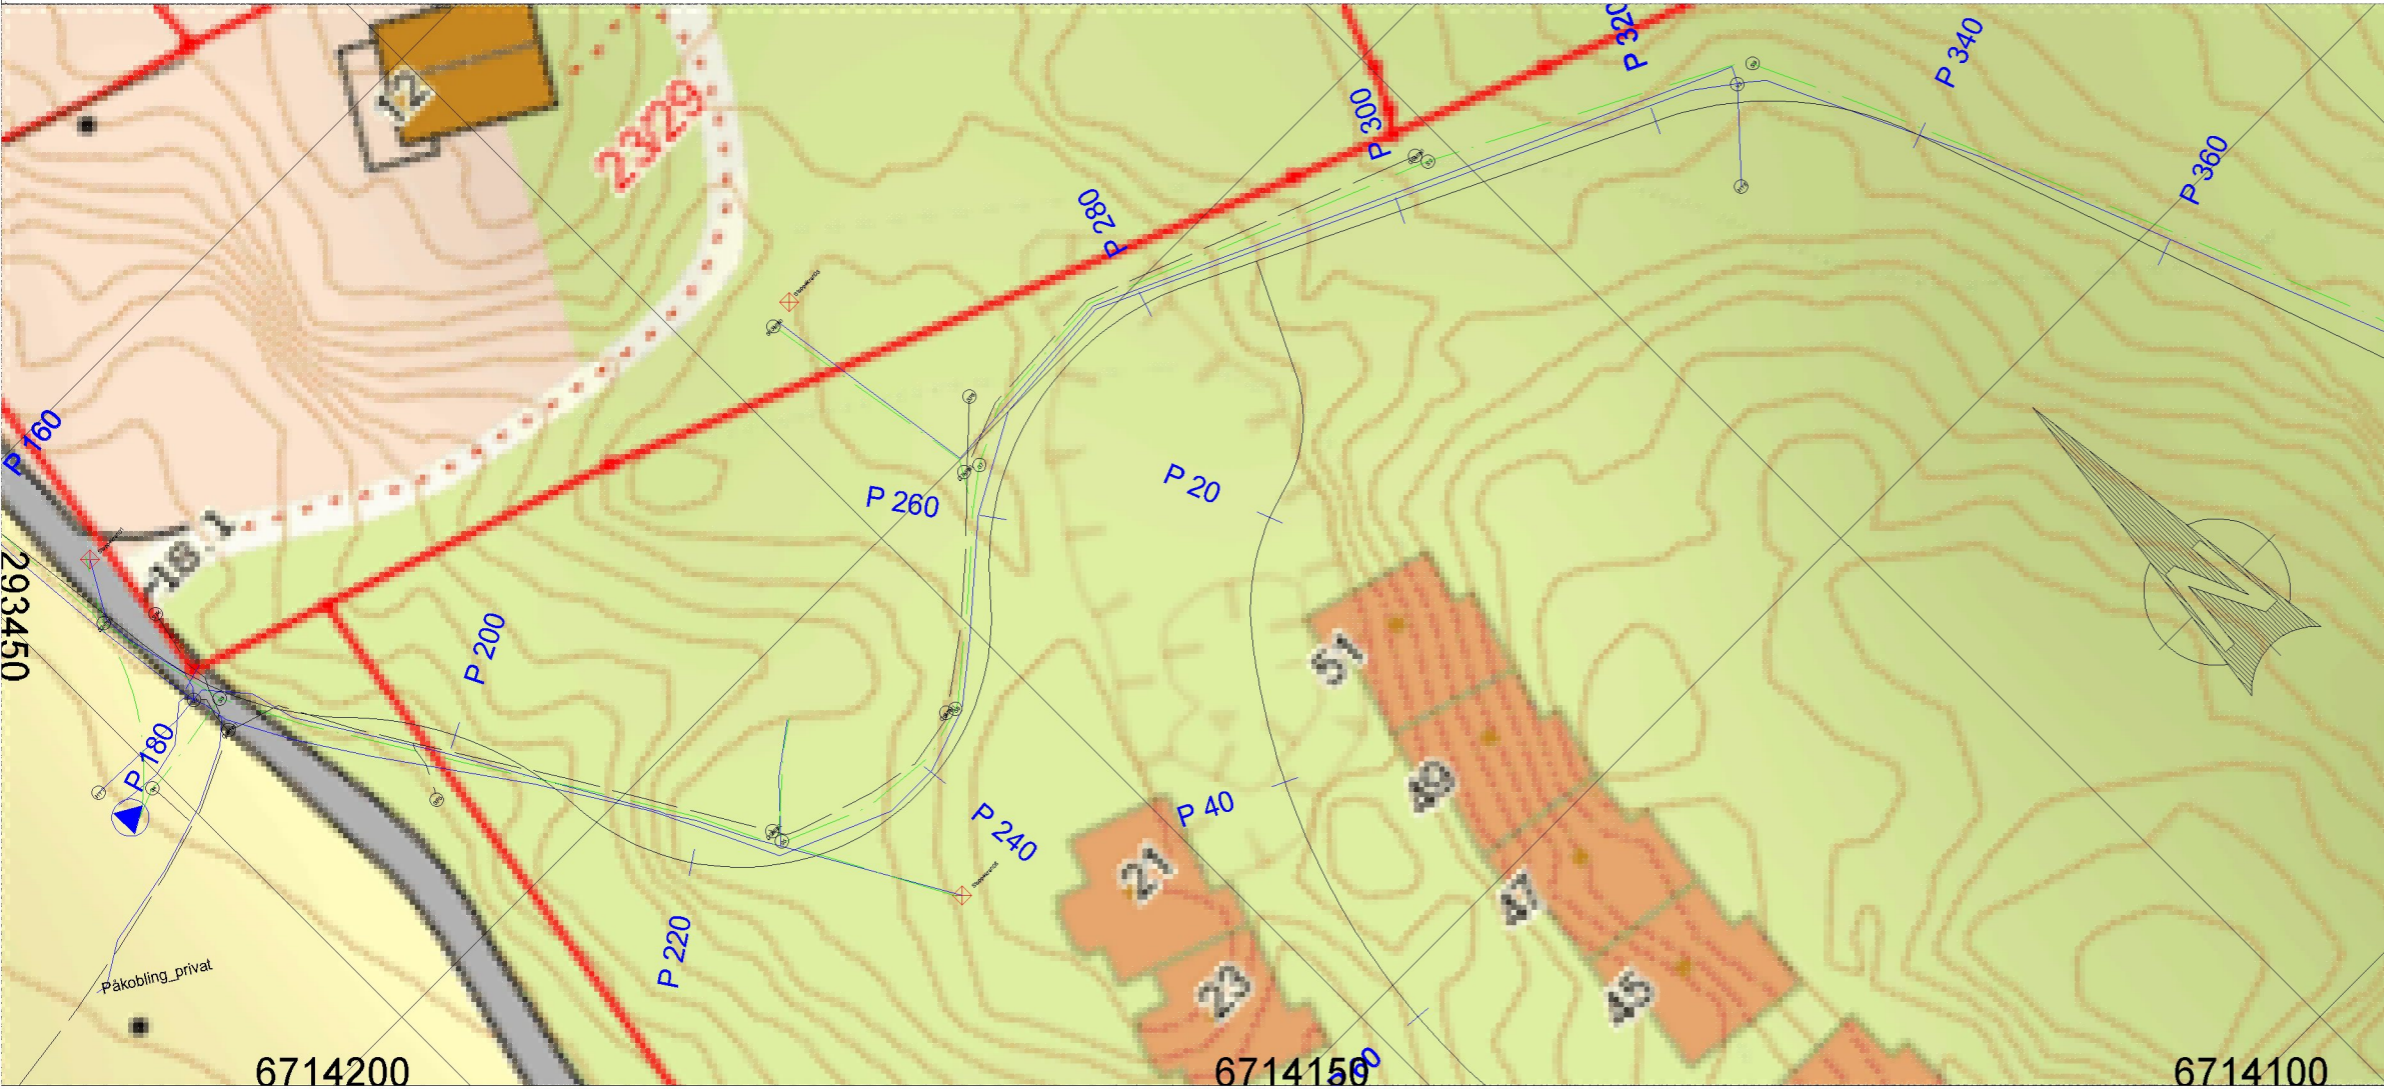

Løypekona bustadsområde			
Date	Konstr./Tegnet	Godkjent	Målestokk
11.04.2013	sh		
VA_asbuilt			Erstatning for:
			Erstattet av:
			910
Henvisning:		Beregning:	Øksnes Maskin AS