


FASADE MOT NORDVEST



FASADE MOT SØRØST

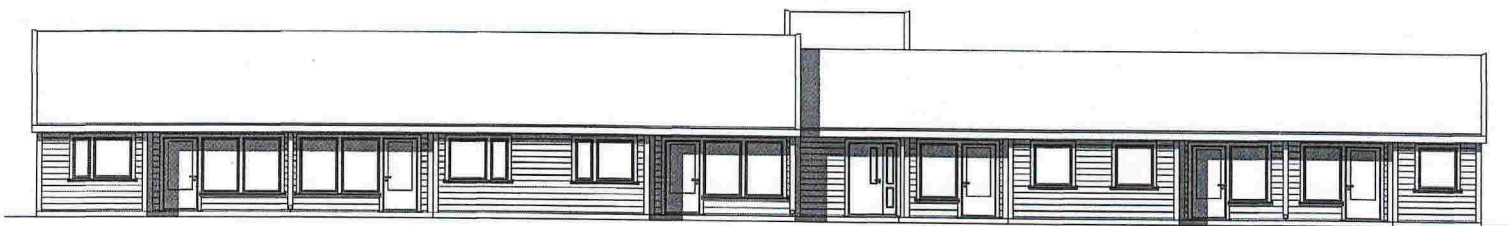

FASADE MOT NORDØST

Nytt tilbygg




FASADE MOT SØRVEST

MELAND KOMMUNE
Godtalt 15.02.2019
Saknr. DKM/2019
Kommunestyret

MELAND KOMMUNE
Kommunestyret
15 JAN 2019
Jnr. 202000544
Ark. 83-228,833
Dokument 202000186-1

- FORELØPTE TEGNING
- FORPROSJEKT
- FOR SØKNAD
- ANBEFALING
- ARBEIDSTEKNING
- SOM BYGGET

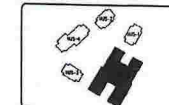


Skapningen er laget for dette prosjektet og er kun gyldig for dette prosjektet. Den kan ikke brukes til andre prosjekter uten forutgående samtykke.


PROSJEKT	FREKHAUG OMSORGSBOLIGER
KOMMUNE	MELAND KOMMUNE
BYGG	FASADER BOFELLESSKAP
T.SID	1:50
BYGG	1:50
BYGG	1:50
BYGG	1:50
BYGG	1:50

Nedfotografert

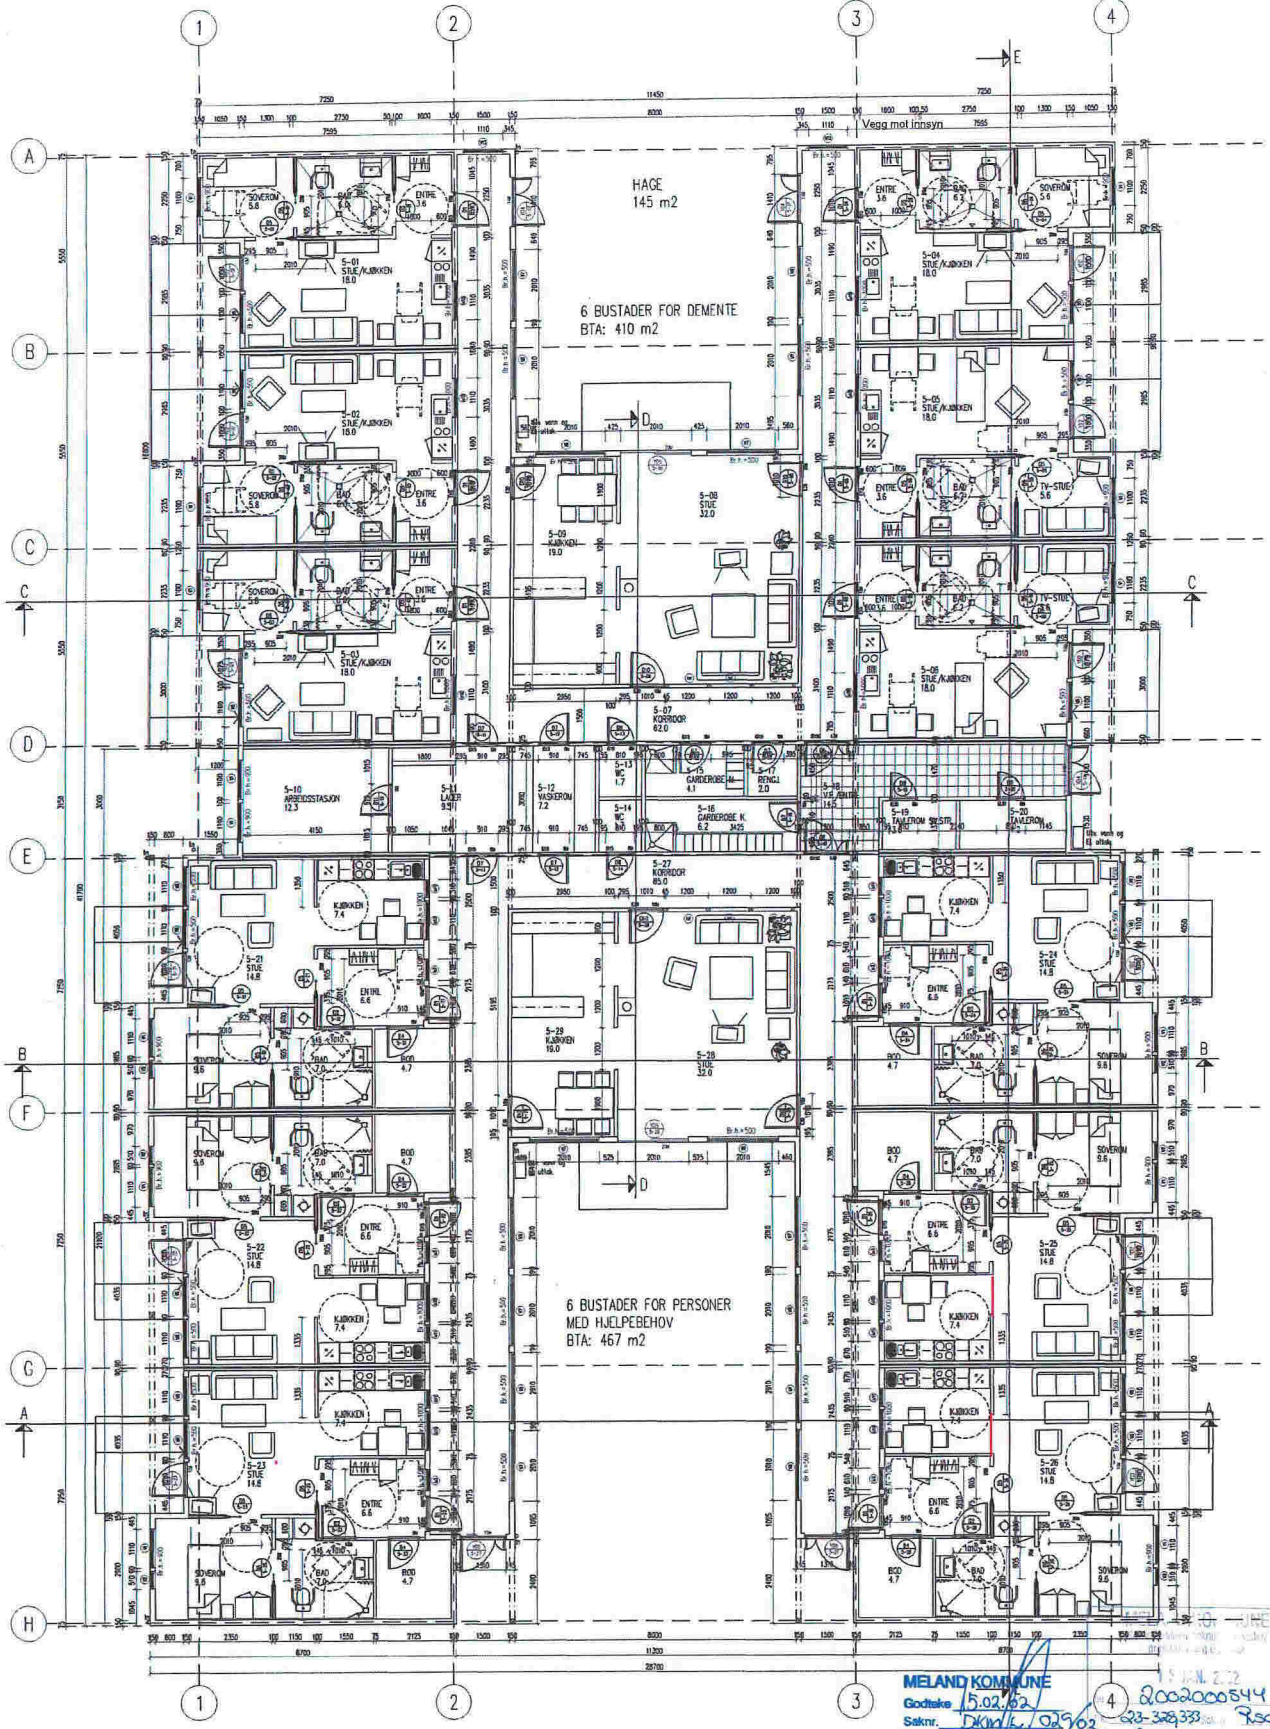


MELAND KOMMUNE
 Godtaksdato 15.02.2022
 Saknr. DKN/1. 02902
 Kommunalsjef

15 JAN 2022
 02002000544
 023-378333
 RSC
 0202000186-1

Saknr. DKN/1. 02902	
Kommunalsjef	
MELAND KOMMUNE	
PLAN BOFELLESLAP	
00080.0.406 A	

Nedfotografert

Nytt tilbygg ca. 9000x4000

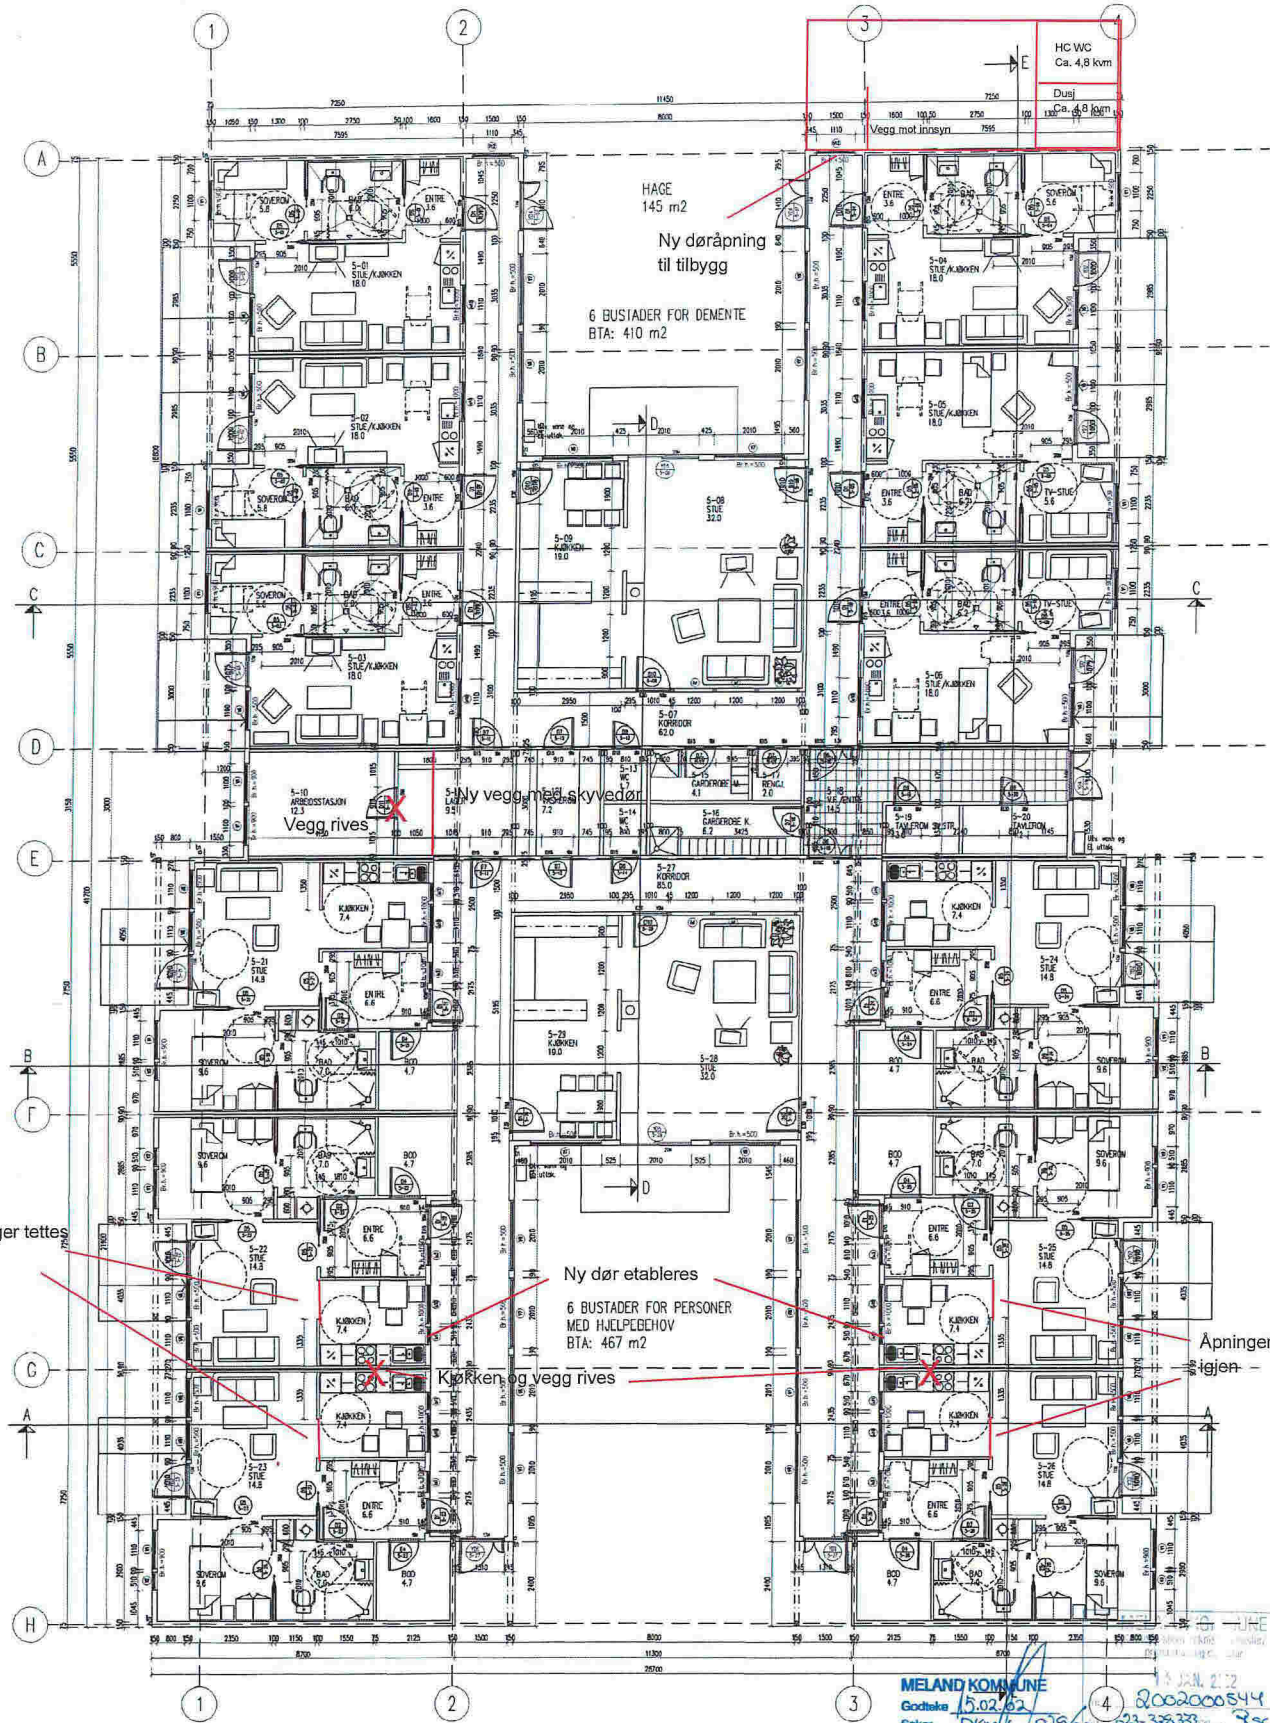

Apninger tettes igjen

Nytt vegg med skyvedør

Kjøkken og vegg rives

Apninger tettes igjen

MELAND KOMMUNE
 Godtatt 15.02.22
 Saknr. DKN/L 02902
 Kommunalsjef

13 JAN 2022
 2002000544
 223-329333 Res
 2022000186-1

PROSJEKT	PLAN BOFELLESSKAP
UTGIVELSE	1:50
REVISJON	13.01.22
DRUKNING	13.01.22
FORSKRIFT	00060.0.406 A

FRIKOPING OMSORGSBOLKER	
MELAND KOMMUNE	
PLAN BOFELLESSKAP	
1:50	13.01.22
00060.0.406 A	

Nedfotografert

