



## Statens vegvesen

BKK NETT AS  
Postboks 7050  
5020 BERGEN  
☐

Behandlende eining:  
Region vest

Sakshandsamar/innvalsnr:  
Unn Jenny Utne Kvam - 55516243

Vår referanse:  
2014/137293-002

Dykkar referanse:

Vår dato:  
01.12.2014

U

### Dispensasjon frå byggegrense - Nettstasjon - gnr. 14 bnr. 3 - Meland kommune

Vi viser til søknad mottatt 05.11.2014 og gjev med dette dispensasjon frå byggegrensa ved fv 244 (hp 1 - km 5,452). Dispensasjonen gjeld for nettstasjon med ein avstand på 13 meter frå vegmidte til næraste bygningsdel på gnr. 14 bnr. 3 i Meland kommune.

Vi gjer merksam på at dispensasjonen berre gjeld i høve veglova, og ikkje rettar ovanfor eventuelle andre grunneigarar. Dispensasjonen er gjeve i samsvar med føresegnene om byggegrenser i veglova §§ 29 og 30 og på dei vilkår som er nemnt nedanfor.

1. Bygningen må ikkje nyttast til anna føremål enn det som kjem fram av søknaden.
2. Dispensasjonen fell bort dersom omsøkte byggearbeid ikkje er starta innan 3 år frå d.d.
3. Det er ikkje grunnlag for krav mot Statens vegvesen på grunn av skade eller ulempe som følgjer av at bygningen ligg innanfor byggegrensa, med mindre det kan påvisast aktløyse frå vegvesenet si side.
4. Dersom bygget vert oppført i strid med vilkåra i denne dispensasjonen, kan bygget krevjast fjerna med heimel i veglovas § 36 utan kostnader for Statens vegvesen.

Vedtaket kan påklagast, jamfør vedlagt ”Melding om rett til å klage over forvaltningsvedtak”.

Plan og forvaltning - Bergen  
Med helsing

  
Odd Høydalsvik  
sjefingeniør

  
Unn Jenny Utne Kvam

2 vedlegg  
Kopi: Meland kommune (e-post)


Postadresse  
Statens vegvesen  
Region vest  
Askedalen 4  
6863 Leikanger

Telefon: 02030  
Telefaks: 57 65 59 86  
firmapost-vest@vegvesen.no  
Org.nr: 971032081

Kontoradresse  
Spelhaugen 12  
5147 FYLLINGSDALEN


Fakturaadresse  
Statens vegvesen  
Landsdekkende regnskap

9815 Vadsø  
Telefon: 78 94 15 50  
Telefaks: 78 95 33 52

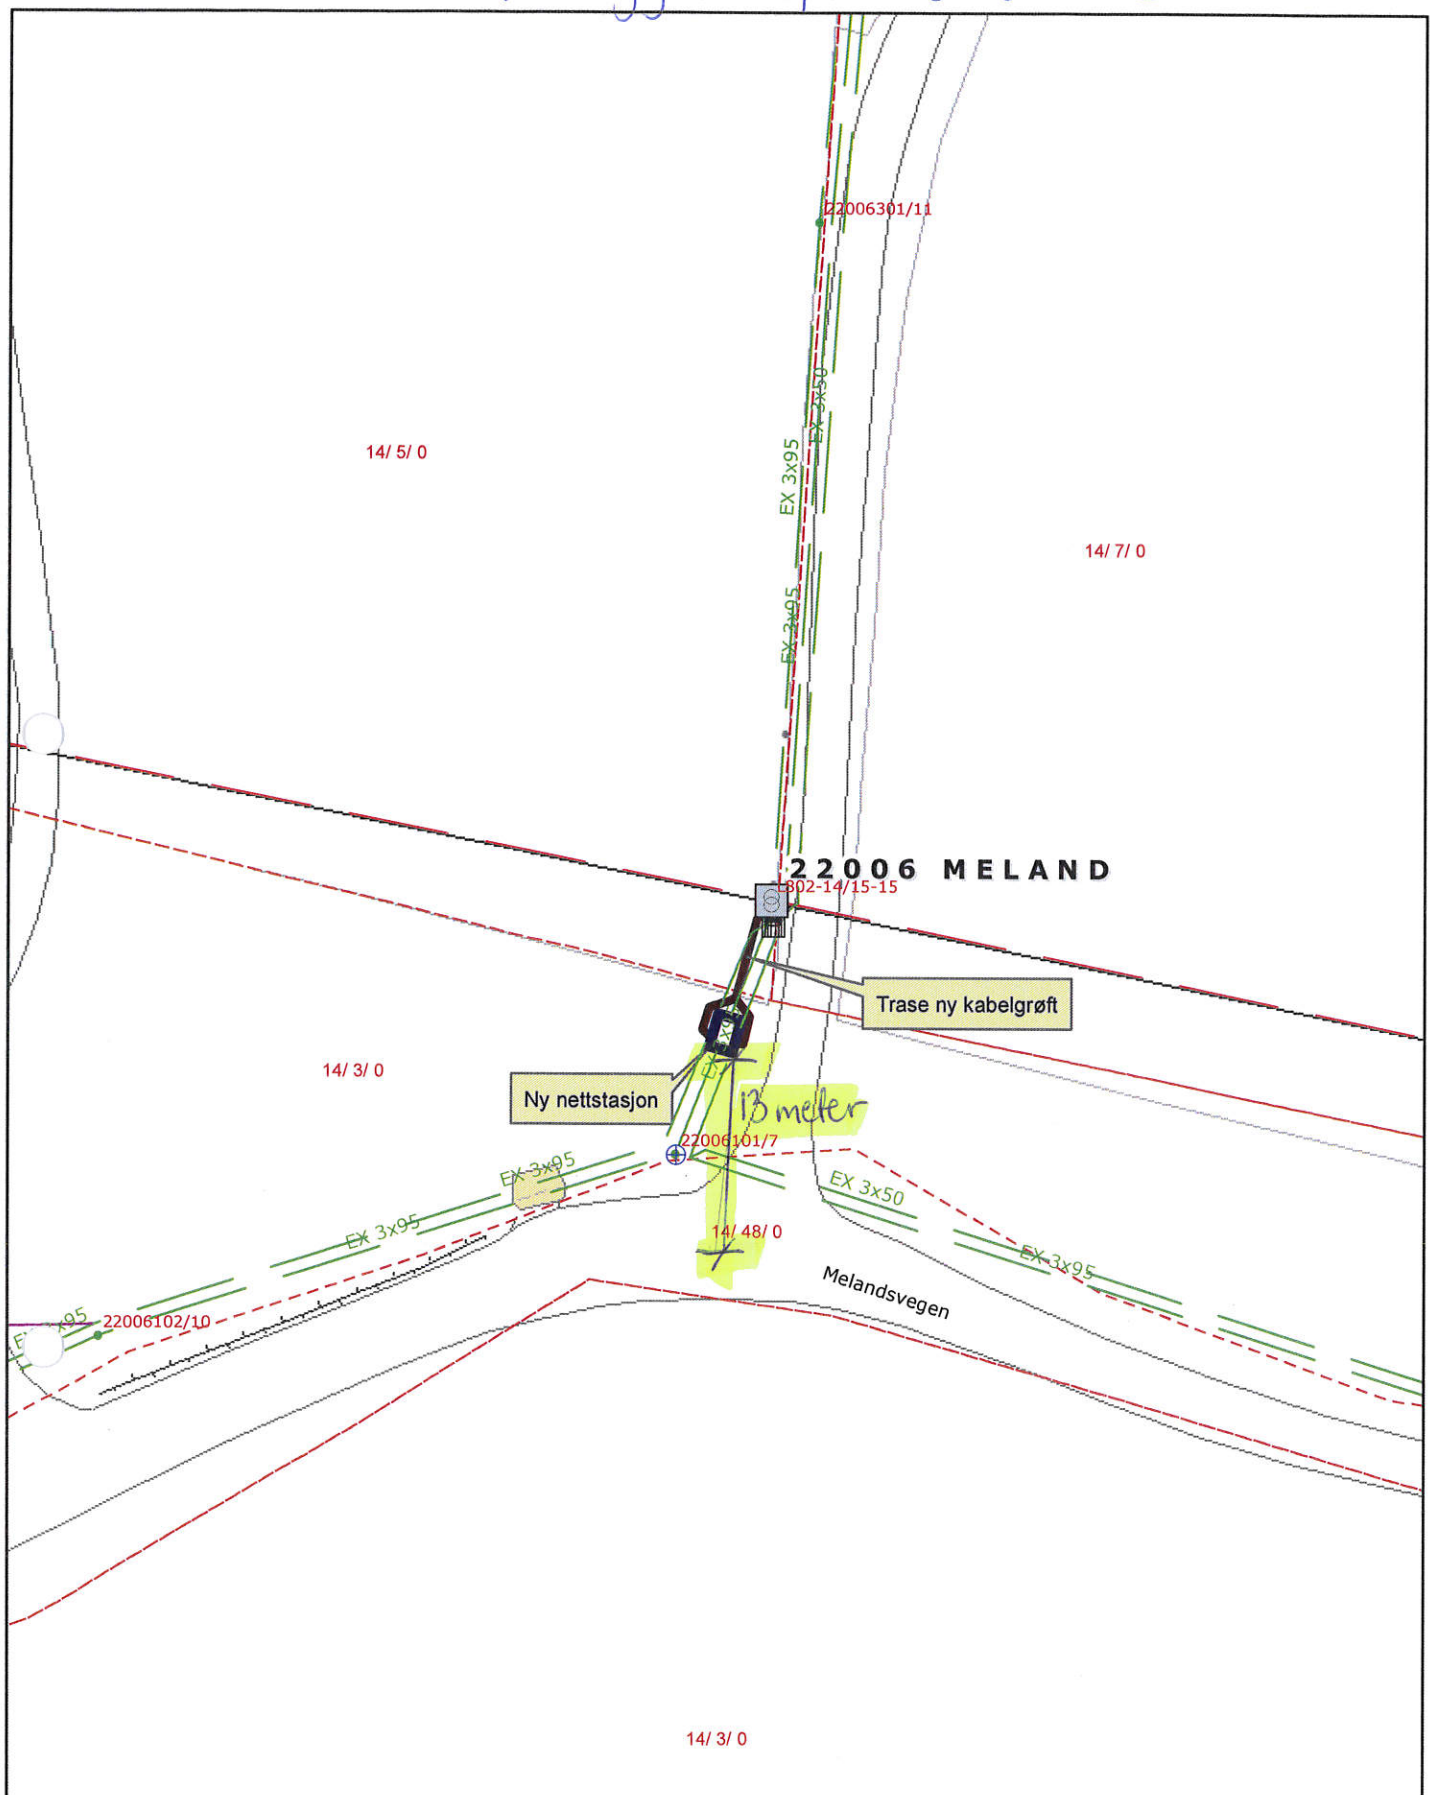

Rev.	Dato	Sign.	Revisjonens art.		
<b>NS 22006 Meland</b> Kart grunnavtale				Saksbehandler Ingvard Jordal Tegner Ingvard Jordal Dato 06.10.2014	
W B K K Kokstadvegen 37, Pb. 7050, 5020 Bergen, Telefon 55127000			Tegningsnr. 1:500 (A4)		Målestokk 1:500 (A4)
Prosjekt nr. <nr>		Del <ant>	Type <nr>	Revisjon	

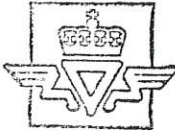

① Avsender (forvaltningsorganets stempel)  <b>Statens vegvesen Region vest</b>	<b>Melding om rett til å klage over forvaltningsvedtak</b> (Forvaltningsloven § 27 tredje ledd)
③ Mottaker (navn og adresse) BIKK Nett AS Postboks 7050 SO20 Bergen	② Dato 3/12-14 ④ Klageinstans HORDALAND FYLKESKOMMUNE
<p><b>Denne meldingen gir viktige opplysninger hvis De ønsker å klage over vedtak De har fått underretning om.</b></p>	
<b>Klagerett</b>	De har rett til å klage over vedtaket.
<b>Hvem kan De klage til?</b>	Klagen sender De til oss, dvs. det organet som er ført opp i rubrikk ①. Hvis vi ikke tar klagen til følge, sender vi den til klageinstansen, jf. rubrikk ④.
<b>Klagefrist</b>	Klagefristen er tre - 3 - uker fra den dag De mottar dette brevet. Det er tilstrekkelig at klagen er postlagt før fristen går ut. Dersom De klager så sent at det kan være uklart for oss om De har klaget i rett tid, bør De oppgi datoen for når De mottok dette brevet. Dersom De klager for sent, kan vi se bort fra klagen. De kan søke om å få forlenget fristen, og da må De oppgi årsaken til at De ønsker det.
<b>Rett til å kreve begrunnelse</b>	Dersom De mener vi ikke har begrunnet vedtaket vårt, kan De kreve en slik begrunnelse før fristen går ut. Ny klagefrist blir da regnet fra den dagen De mottar begrunnelsen.
<b>Innholdet i klagen</b>	De må presisere <ul style="list-style-type: none"> <li>- hvilket vedtak De klager over</li> <li>- årsaken til at De klager</li> <li>- den eller de endringer som De ønsker</li> <li>- eventuelt andre opplysninger som kan ha betydning for vurderingen av klagen</li> </ul> Klagen må undertegnes.
<b>Utsetting av gjennomføringen av vedtaket</b>	Selv om De har klagerett, kan vedtaket vanligvis gjennomføres straks. De kan imidlertid søke om å få utsatt gjennomføringen av vedtaket til klagefristen er ute eller til klagen er avgjort.
<b>Rett til å se saksdokumentene og til å kreve veiledning</b>	Med visse begrensninger har De rett til å se dokumentene i saken. Reglene om dette finnes i forvaltningsloven § 18 og § 19. De må i tilfelle ta kontakt med oss, jf. rubrikk ①. De vil da få nærmere veiledning om adgangen til å klage, om framgangsmåten og om reglene for saksbehandlingen.
<b>Kostnader ved klagesaken</b>	De kan søke om å få dekket utgifter til nødvendig advokathjelp etter reglene om fritt rettsråd. Vanligvis gjelder visse inntekts- og formuesgrenser. Fylkesmannen eller Deres advokat kan gi nærmere opplysninger om dette. Hvis vedtaket er blitt endret til Deres fordel, kan De etter forvaltningsloven ha krav på å få dekket vesentlige kostnader som har vært nødvendige for å få endret vedtaket. Klageinstansen (jf. rubrikk ④) vil orientere Dem om retten til å kreve slik dekning.
<b>Klage til Sivilombudsmannen</b>	Hvis De mener at De har vært utsatt for urett fra den offentlige forvaltnings side, kan De klage til Stortingets ombudsmann for forvaltningen (Sivilombudsmannen). Sivilombudsmannen kan ikke selv endre vedtaket, men kan gi sin vurdering av hvordan den offentlige forvaltning har behandlet saken, og om det er gjort eventuelle feil eller forsømmelser. Dette gjelder likevel ikke i saker som er avgjort av Kongen i statsråd. Dersom De nå får Deres klage avgjort i statsråd fordi Kongen er klageinstans, kan De derfor ikke senere bringe saken inn for Sivilombudsmannen.
Særlige opplysninger	