


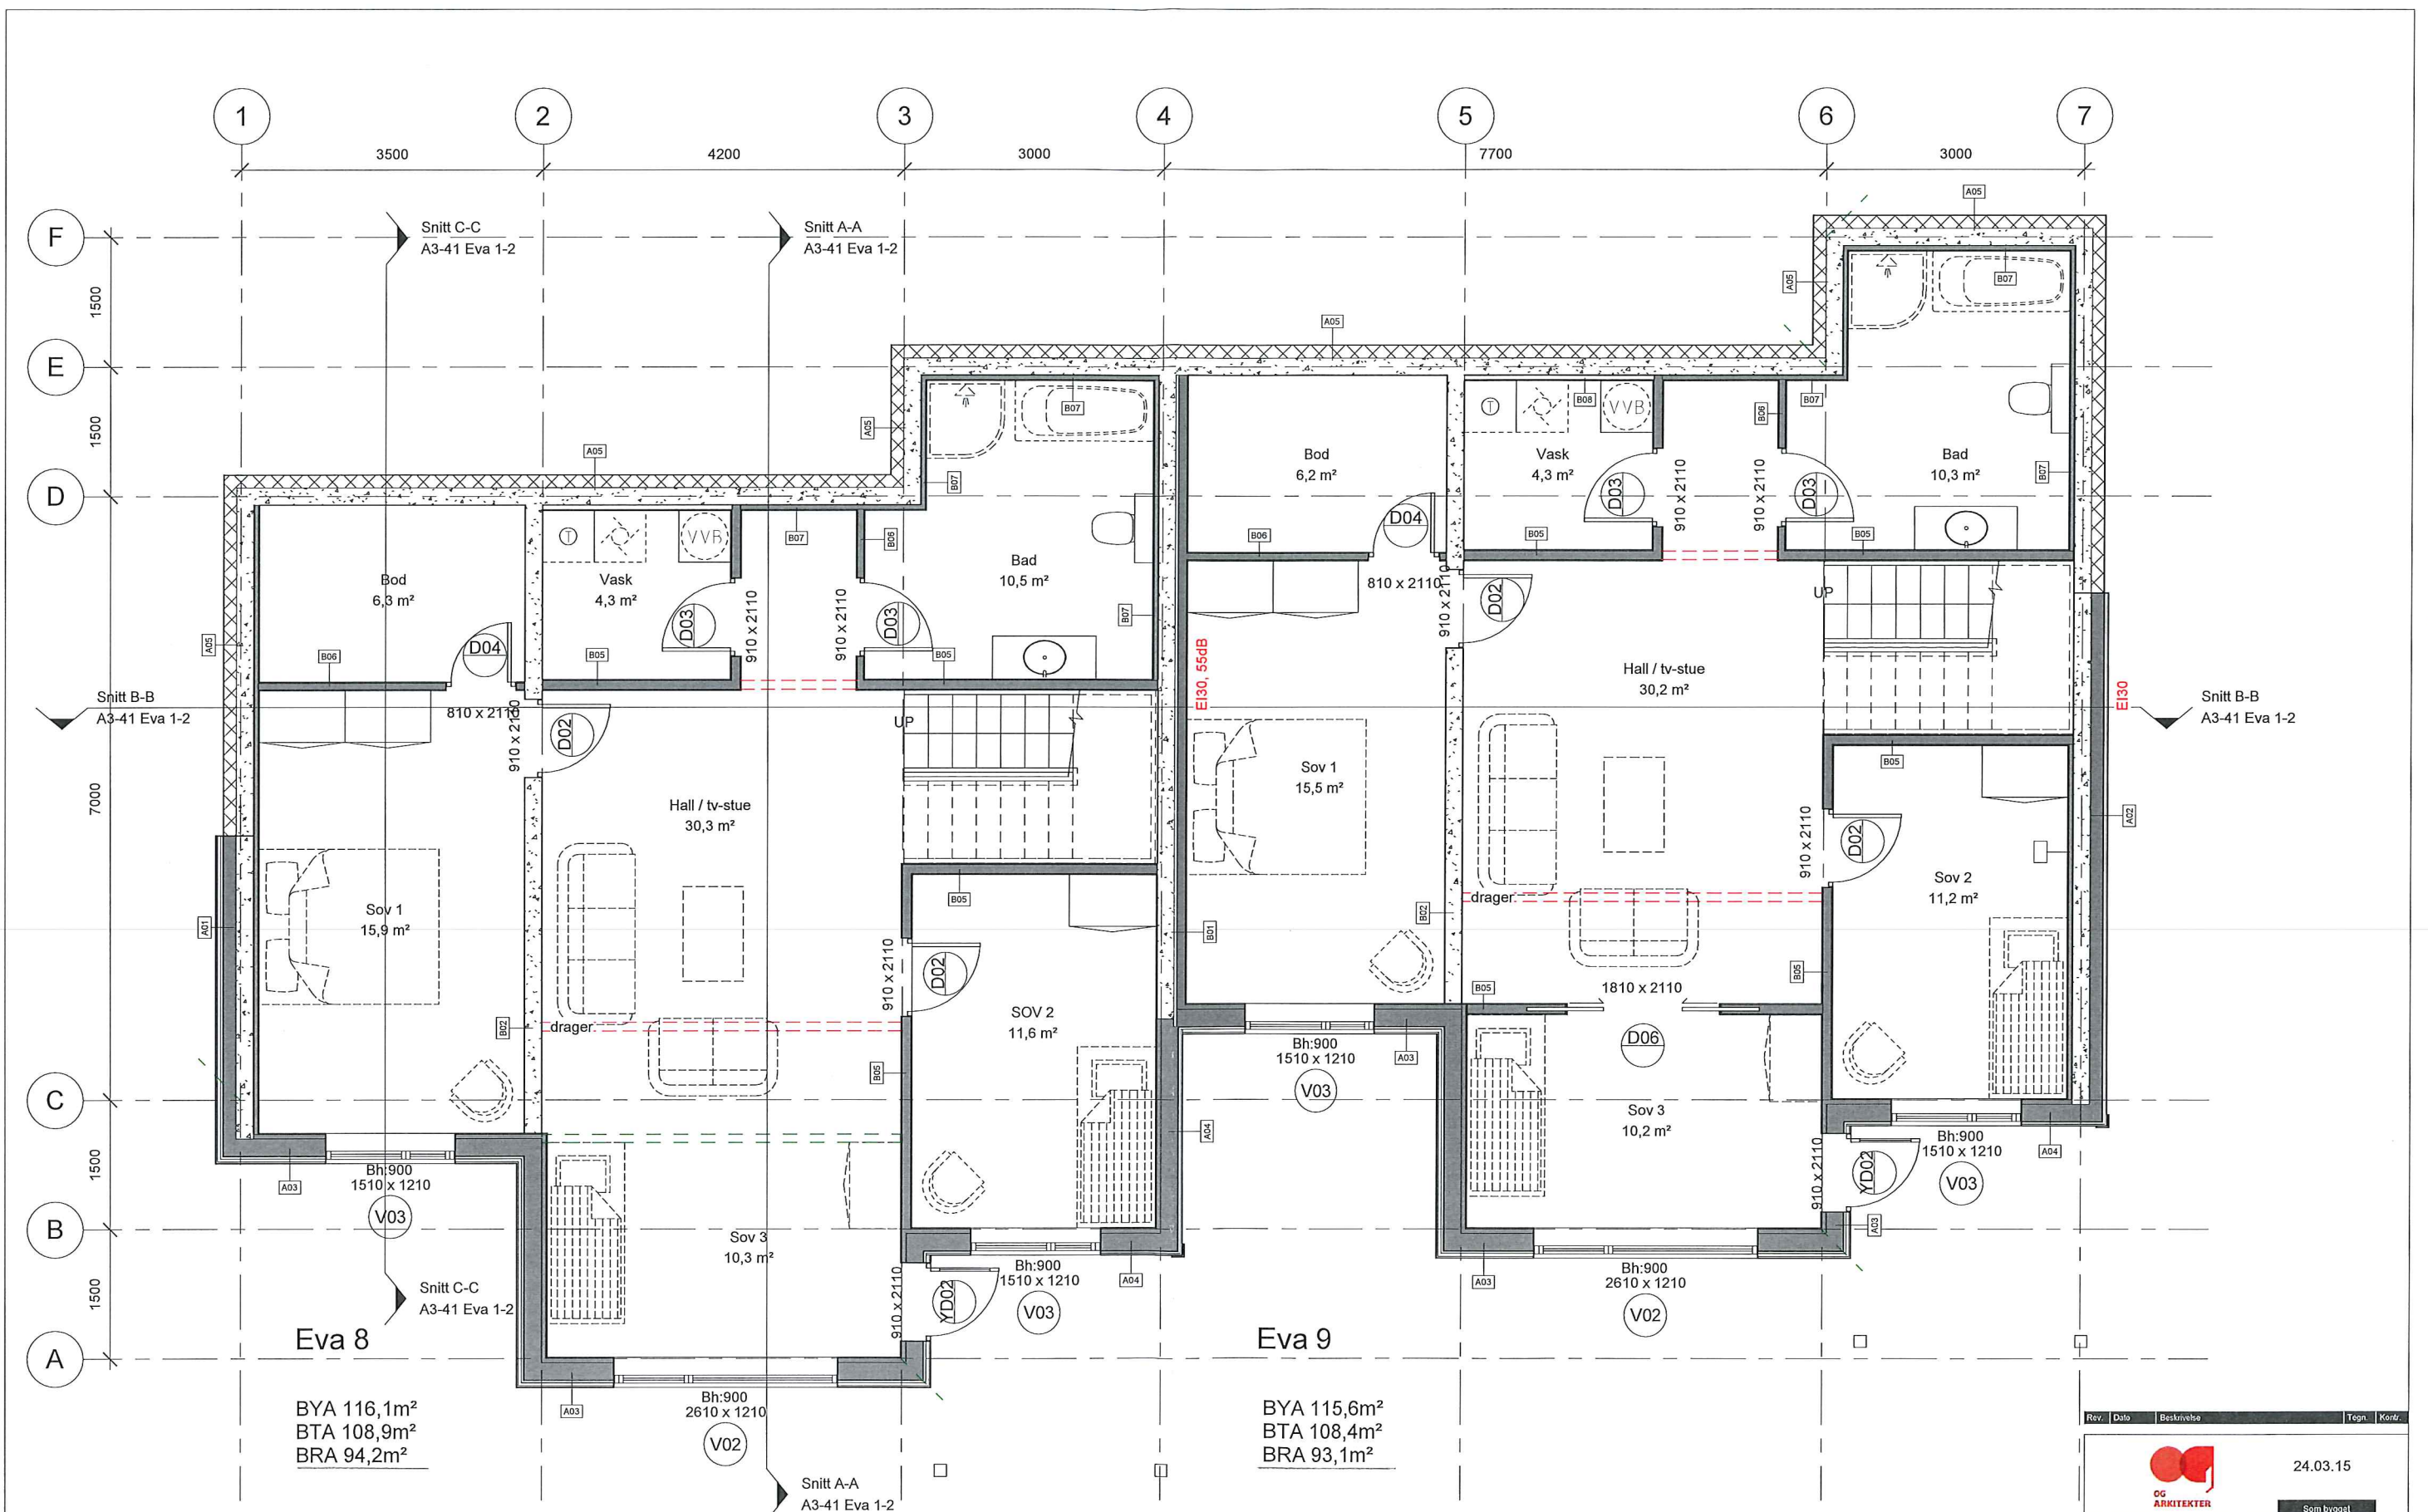
**Eva 8**  
 BTA 111,8m<sup>2</sup>  
 BRA 71,6m<sup>2</sup> (uten carport)  
 BRA 23,7m<sup>2</sup> (carport/bod)  
 95,3m<sup>2</sup>

**Eva 9**  
 BTA 110,2m<sup>2</sup>  
 BRA 72,1m<sup>2</sup> (uten carport)  
 BRA 22,1m<sup>2</sup> (carport/bod)  
 94,2m<sup>2</sup>

Rev.	Dato	Beskrivelse	Tegn.	Kont.
 <span style="float: right;">24.03.15</span>				
Som bygget				
Gnr./Bnr. 23 / 509		Tilakshaver JM Norge AS		
Prosjektnavn MELAND - LØYPETONA				
Tegningsnavn Plan 2. etasje (Eva 8-9)				
Målestokk	Arkisterrelse	Prosj.nr.	Dato	Tegnet av
1 : 50	A2	11075	07.12.11	kr
Filnavn		Tegningsnavn		Rev.
11075-A3-Eva-modell-1-2		A3-12-SB Eva 1-2		
<small>TR: 55 30 00 00 Fax: 55 30 00 01 Epost: post@ogarkitektur.no Web: http://ogarkitektur.no</small>				

*Teikningar "as built"  
 - reg i mål - mars 15  
 AMG*





**Eva 8**  
 BYA 116,1m<sup>2</sup>  
 BTA 108,9m<sup>2</sup>  
 BRA 94,2m<sup>2</sup>

**Eva 9**  
 BYA 115,6m<sup>2</sup>  
 BTA 108,4m<sup>2</sup>  
 BRA 93,1m<sup>2</sup>

Rev.	Dato	Beskrivelse	Tegn.	Kont.
		24.03.15		
Gnr./Bnr. 23 / 509		Tilakshaver JM Norge AS		
Prosjektnavn MELAND - LØYPETONA				
Tegningsnavn Plan 1. etasje (Eva 8-9)				
Målestokk	Arkiterrelse	Prosj.nr.	Dato	Tegnet av
1 : 50	A2	11075	28.11.11	kr
Filnavn		Tegningsnr.		Rev.
11075-A3-Eva-modell-1-2		A3-11-SB Eva 1-2		
<small>TK: 55 30 06 00    Fax: 55 30 09 01    Epost: post@ogarkitekter.no    Web: http://ogarkitekter.no</small>				